


建筑	ARCHITECTURE
结构	STRUCTURE
给排水	PLUMBING
暖通	MECHANICAL




注:1、本工程嵌固端位于基础顶

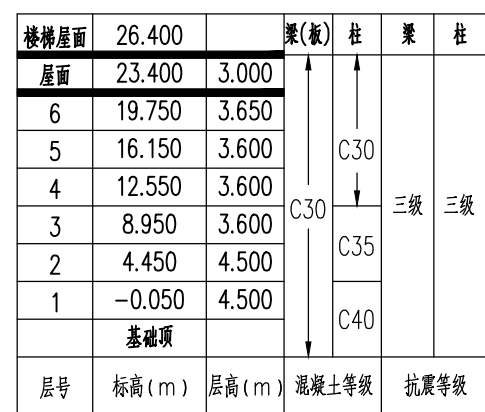


说明:

- 1、平面图未注明的板厚均为120mm,未注明板面标高均为H(H值详见高表)。
- 2、板宽均大于89200及层间双向通,图中所示附加板为除拉通筋外另加钢筋,与拉通筋间隔设置;负筋长度具体详图一。
- 3、底板相邻的相邻跨施工时其底筋应连续,板面标高相差不超过50mm时其侧面筋连续设置,但施工时需做c,板面钢筋不能混拉者输入c LaE。
- 4、填充板做法详本图填充板大样图,负筋长度具体详图一。
- 5、图中预留空管、洞口及节点大样等需与建筑及设备专业核对无误后方可施工;洞口必须事先预留,不应待板施工后再打凿。
- 6、图中 圈 所示为构造柱,未标注构造柱沿墙方向为200,宽同墙厚,高同墙高,配4位12,箍筋6@200。
- 7、排烟井等楼板上开洞的洞口侧割加2位12的加强钢筋。

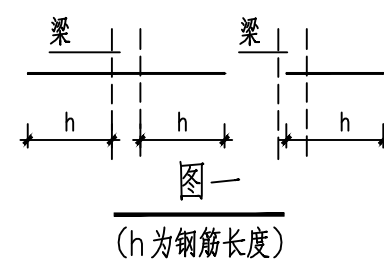

WB01	h=150	B:X&Y#10@150
		T:X&Y#10@150

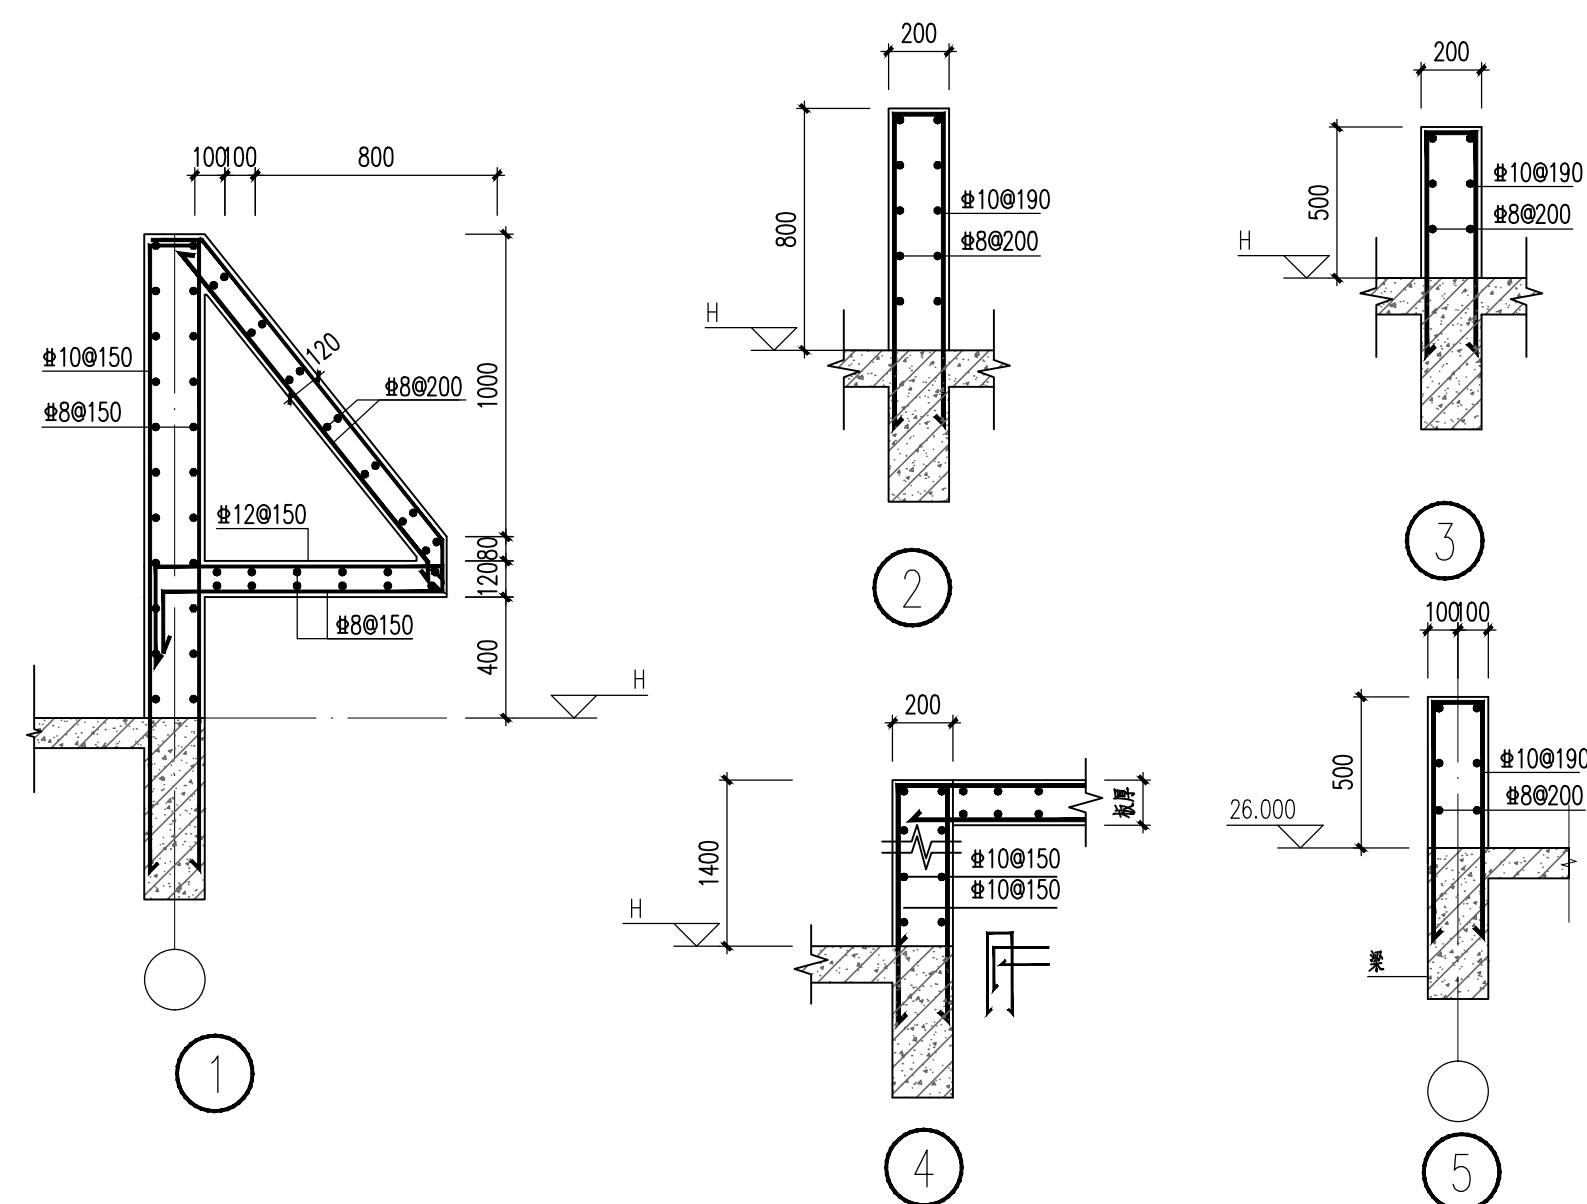

合作单位:

所有图纸均为本公司的财产,未经许可不准复制,施工单位应校对现场尺寸并向建筑师报告错漏,此图未经建筑师签字不准用作施工。

附注:

工程设计出图专用章 Stamp for Engineering Design

韶关市曲江区政府投资建设项目代建中心

韶关市曲江区委党校基础设施建设项目


Approved	李绍贵	
宋 林		

項目負責 Proj. Architect	韦 奔	韦 奔
-------------------------	-----	-----

姓 名		

设计 Design	应东北	主审人
--------------	-----	-----

Drawn	应永北	
-------	-----	--

屋面板钢筋图

图 别	竣工图	专 业	结 构
-----	-----	-----	-----

设计编号 Design NO.	比例 Scale	1:100
--------------------	-------------	-------

DWG. NO.	REV.	DATE
----------	------	------

图纸盖章后有效