


专业	姓名	日期	专业	姓名	日期
建筑			暖通		
结构			电气		
给排水			设备		

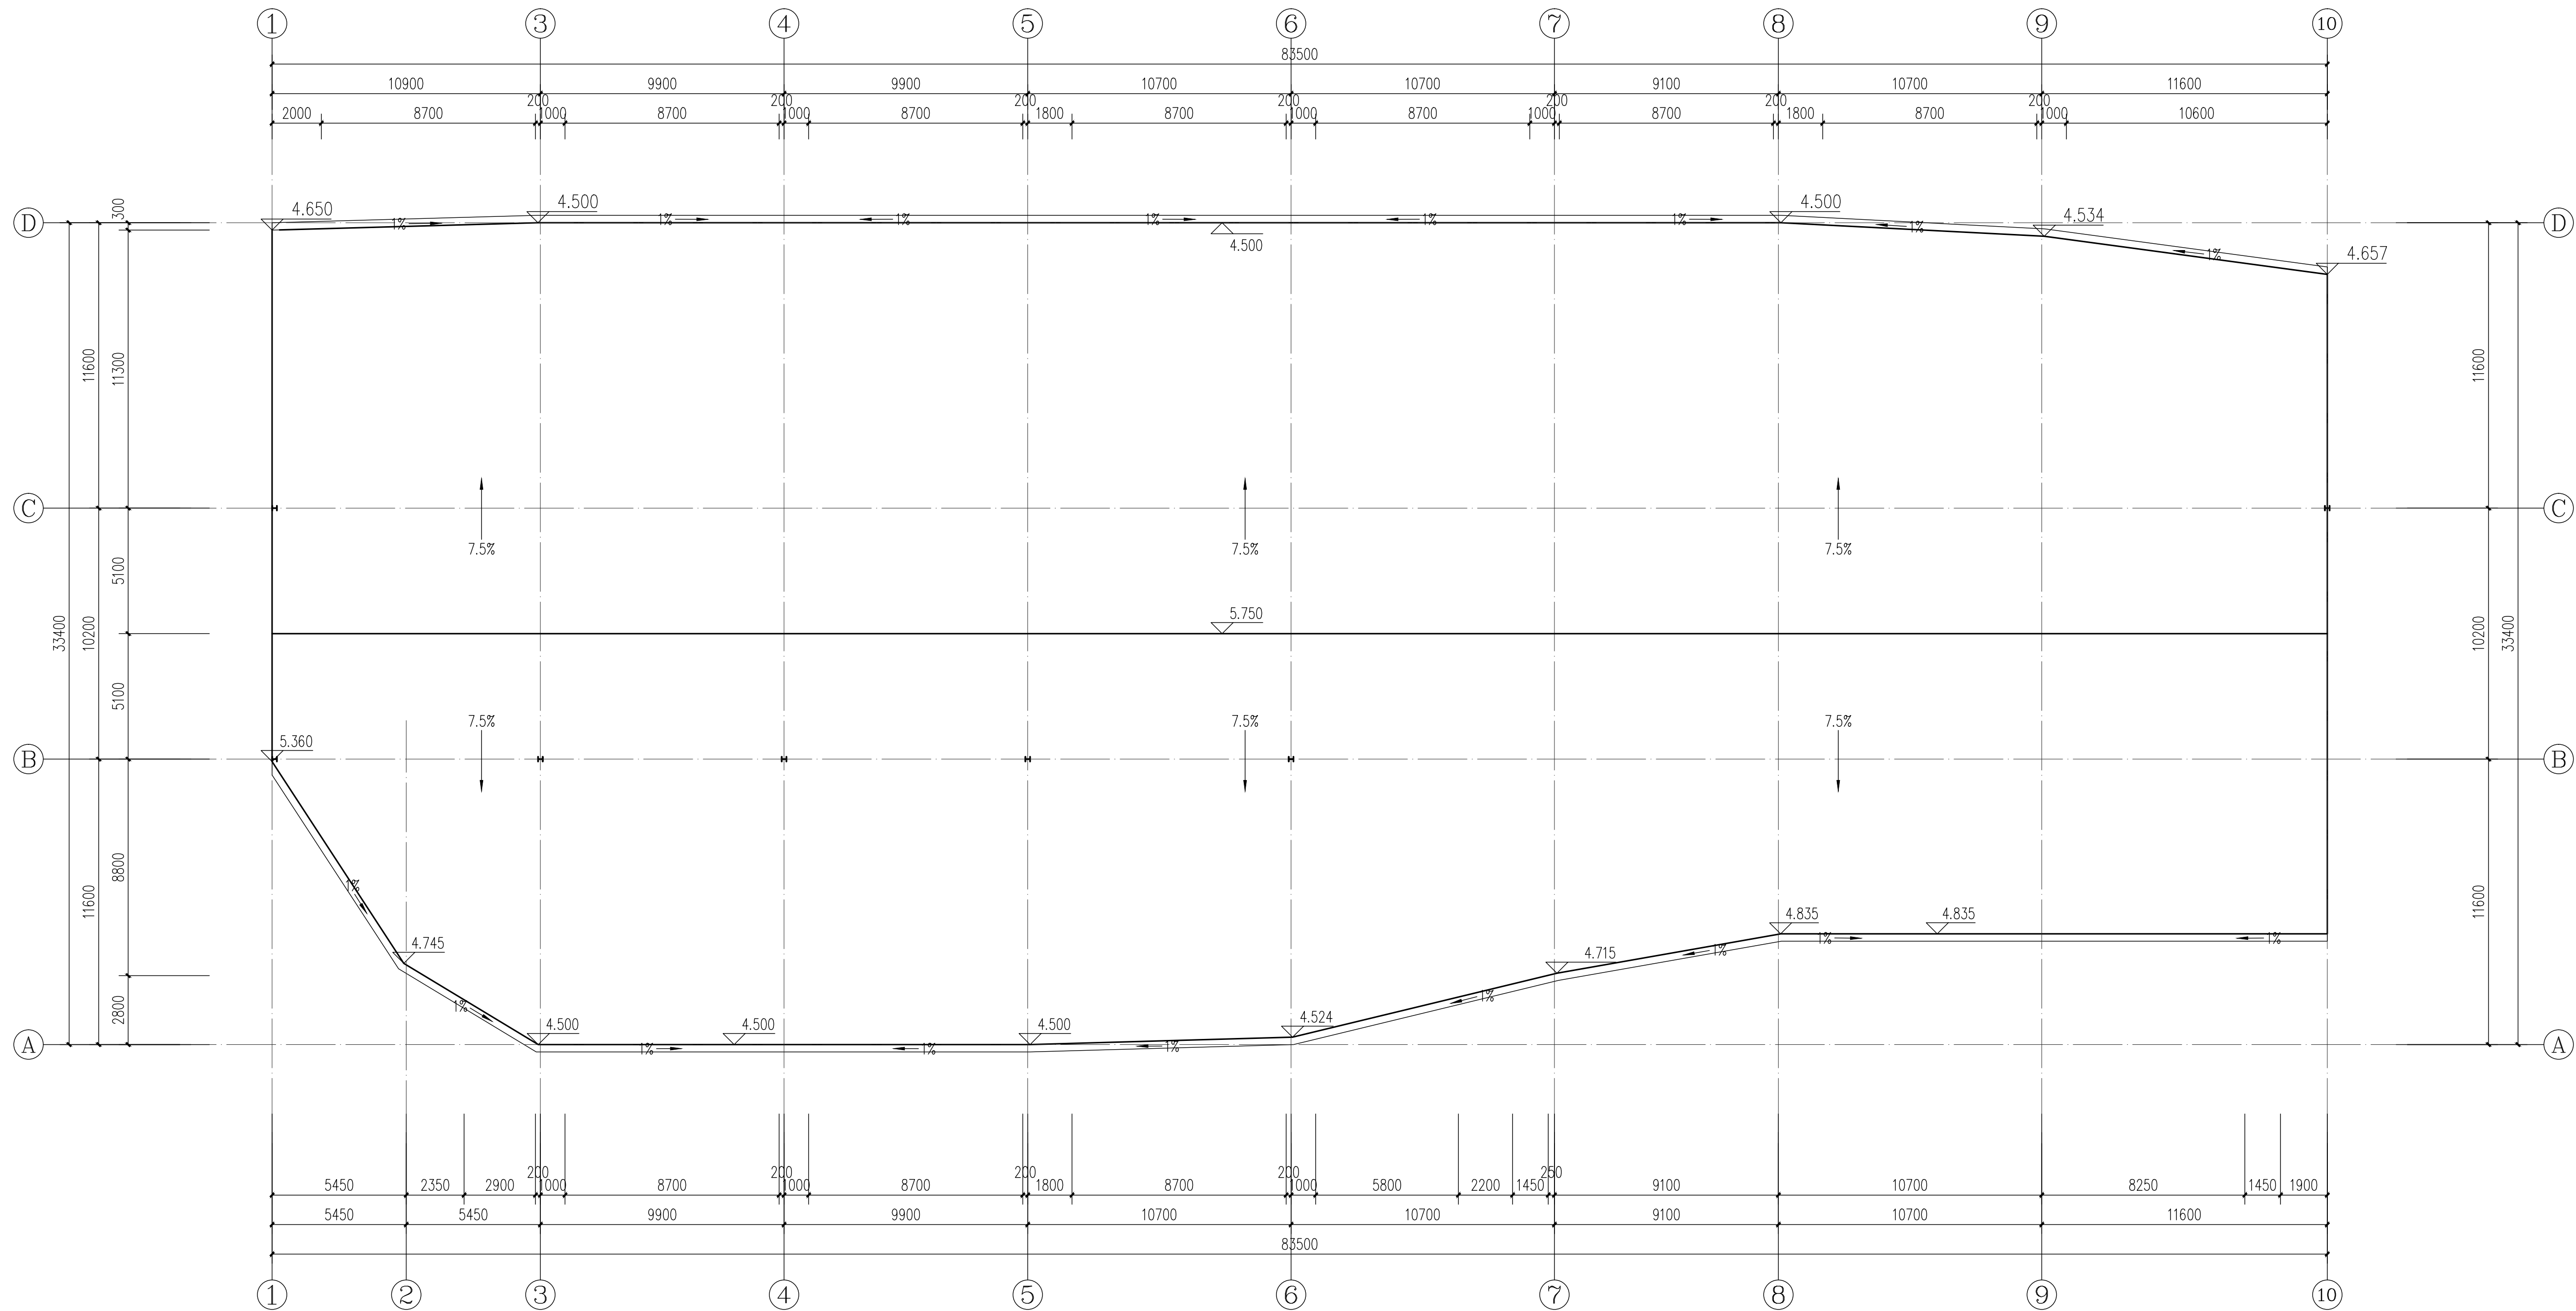

工作雨棚屋面层平面图 1:150

广州建筑
产业开发有限公司

Guangzhou Construction Industry Development Co., Ltd.

建筑甲级: A144003479 工程勘察专业类岩土工程勘察乙级: B244064850

主项行业：(输水工程、供水工程、灌溉工程)、专业等级：A241003474

* 全套设计图则及说明书均属于广州建筑立业开发有限公司。中

经本公司书面同意,不得使用,抄袭及复制。

* 本書図紙需經國家有關部門批准方可施工。

注册师章

出图章

项目负责人 SCHEME CHIEF	莫嘉立	
专业负责人 CHIEF	陈家翰	
设计人 DESIGNED	叶伙胜	
制图 DRAWING	叶伙胜	
校对 CHECKED	陈家翰	
审核 APPROVED	黄长胜	
审定 AUTHORIZED	廖奕斌	

南雄市国有资产投资有限责任公司

ORGANIZATION

南雄市乡村振兴和人居环境整治建设项目

项目 -南雄市乡村振兴特色产业基础设施

PROJECT	建议项目（四期）
---------	----------

子项名	小陂村工作雨棚
-----	---------

业务号	子项号
-----	-----

DESIGN NO.	SUBKEY
------------	--------

图名 工作雨棚屋面层平面图

TITLE _____

版本 VERSION	1.0	专业 PROFESSIONAL	建筑
---------------	-----	--------------------	----

日期	2005. 11	图别	竣工图
----	----------	----	-----

DATE	TYPE
------	------

比例	详图纸	图号	JS-02
----	-----	----	-------