图 纸 目 录

建筑-施工图

建设单位：仁化县市政工程公司

项目名称：广东省韶关市仁化县老旧小区改造项目(第四期)
老城区片更新改造一、二地块项目(高坪、武装部等片区)

2025年12月

会签：建筑 结构 给排水 暖通 电气

公路行业（公路）乙级　水利行业（河道整治）乙级　农林行业（农业综合开发工程）乙级　风景园林设计专项乙级
建筑行业（建筑工程）甲级　建筑行业（人防工程）乙级　市政行业（给水工程、排水工程、道路工程、桥梁工程、热力工程、环境卫生工程）乙级

图 纸 目 录

序号	图号	图纸名称	图幅
		交通局	
01	建施-01	A223-A224立面图	A2
02	建施-02	屋面防水	A2
03	建施-03	A225-A226立面图	A2
04	建施-04	A211-A221立面图	A2
05	建施-05	A197-A210立面图	A2
06	建施-06	A213立面图	A2
		财政宿舍	
07	建施-01	A1-A2立面图	A2
08	建施-02	A3-A4立面图	A2
		水务之家	
20	建施-01	A71-A74立面图	A2
21	建施-02	A75-A81立面图	A2
22	建施-03	A82-A86立面图	A2
		高坪小区	
23	建施-01	A87-A88立面图	A2
24	建施-02	A89-A90立面图	A2
25	建施-03	A91立面图	A2
26	建施-04	A92、A94立面图	A2
27	建施-05	A93立面图	A2
28	建施-06	A95-A96立面图	A2
29	建施-07	A97-A98立面图	A2
30	建施-08	A99-A100立面图	A2
31	建施-09	A101-A102立面图	A2
32	建施-10	A103-A104立面图	A2
33	建施-11	A105-A106立面图	A2
34	建施-12	楼梯间立面图	A2
35	建施-13	A107-A108立面图	A2
36	建施-14	A109-A110立面图	A2
37	建施-15	A111-A118立面图	A2
38	建施-16	A89-A90立面图	A2
39	建施-17	屋面防水	A2
40	建施-18	A227-A229立面图	A2
41	建施-19	A230-A232立面图	A2
42	建施-20	A233-A235立面图	A2
43	建施-21	A236-A238立面图	A2
44	建施-22	A239-A241立面图	A2
45	建施-23	A242-A244立面图	A2
46	建施-24	A245-A247立面图	A2
47	建施-25	A248-A250立面图	A2
48	建施-26	A248-A250立面图	A2
49	建施-27	A114-A115立面图	A2

序号	图号	图纸名称	图幅
50	建施-28	A116-A117立面图	A2
51	建施-29	A118-A119立面图	A2
52	建施-30	A120-A121立面图	A2
53	建施-31	A126-A127立面图	A2
54	建施-32	A128-A129立面图	A2
55	建施-33	A130-A131立面图	A2
56	建施-34	A132-A133立面图	A2
57	建施-35	C1-C6立面图1	A2
58	建施-36	A106-A107立面图	A2
59	建施-37	A108-A109立面图	A2
60	建施-38	A110-A111立面图	A2
61	建施-39	A112-A113立面图	A2
62	建施-40	A122-A123立面图	A2
63	建施-41	A124-A125立面图	A2
		财政宿舍	
64	建施-01	A67-A69立面图、7号楼立面图1、立面图2	A2
65	建施-02	7号楼立面图4、6号楼立面图	A2
66	建施-03	5号楼立面图、1号楼立面图	A2
67	建施-04	2号楼立面图、3号楼立面图	A2
68	建施-05	4号楼立面图	A2
69	建施-06	A5-A10立面图	A2
70	建施-07	A11-A16立面图	A2
71	建施-08	A17-A22立面图	A2
72	建施-09	A23-A27立面图	A2
73	建施-10	A28-A33立面图	A2
74	建施-11	A34-A37立面图	A2
75	建施-12	A38-A45立面图	A2
76	建施-13	A46-A50立面图	A2
77	建施-14	围墙立面图1	A2
78	建施-15	围墙立面图2	A2
79	建施-16	围墙立面图3	A2
80	建施-17	围墙立面图4	A2
81	建施-18	围墙立面图5	A2
		盛世铭庭	
82	建施-01	盛世铭庭2号楼立面图、1号楼立面图1、立面图2	A2
83	建施-02	盛世铭庭3号楼立面图、2号楼立面图3、立面图4	A2
84	建施-03	盛世铭庭3号楼立面图、2号楼立面图3、立面图4	A2
		梅花路	
85	建施-01	梅花路9号楼、195、196立面图	A2
		健民口腔	
86	建施-01	健民口腔立面图1	A2
87	建施-02	健民口腔立面图2	A2
		通用	
88	建施-01	目录	A2
89	建施-02	建筑设计总说明1	A2
90	建施-03	建筑设计总说明1	A2
91	建施-04	工程量表	A2

备注

备注：
1、本图尺寸以图上标注为准，不得以比例尺度量。
2、建设单位具备完整有效的规划、立项及相关批复手续后，本图方可用于施工，在此之前，本图仅适用于方案报批。
3、图纸加盖相应阶段出图章后有效，未经正规施工图审查机构审查，本图不得直接用于施工，仅供业主建设投资前估算建设造价之参考图。
4、使用本图时，应同时参照其它有关图纸及国家相关规范与标准图集，如发现有任何不明之处，应及时通知我公司。
5、本图之版权属中科华创国际工程设计顾问集团有限公司所有，未经本公司授权不得随意转交第三方，或以任何形式复制。

说明 illustrate

出图专用章 SEAL

四川省建设工程设计出图专用章
中科华创国际工程设计顾问集团有限公司
资质等级范围：建筑行业（建筑工程）甲级；
风景园林工程设计专项甲级
资质证书编号：A151031317 有效期至：2027年09月28日

注册盖章 SEAL

中华人民共和国一级注册建筑师
姓 名： 孙利铎
注册号： 5103131-013
有效期： 至 2027 年 02 月

施工图审查盖章 SEAL

设计证书编号： A151031317 A251022624
本图须加盖本公司出图签章　否则一律无效

设计单位

中科华创国际工程设计顾问集团有限公司
Zhongke Huachuang International Engineering Design Consulting Group Co., Ltd.

审定人/日期 AUTHORIZED FOR ISSUE BY /DATE	审定人	马福桂
审核人/日期 AUDITED BY /DATE	审核人	孙利铎
设计总负责人 日期 PROJECT DIRECTOR /DATE	设计总负责人	孙利铎
专业负责人/日期 DISCIPLINE RESPONSIBLE BY /DATE	专业负责人	孙利铎
校对人/日期 CHECKED BY /DATE	校对人	王世东
设计人/日期 DESIGNED BY /DATE	设计人	梁飞业
制图人/日期 DESIGNED BY /DATE	制图人	梁飞业

建设单位 CLIENT
仁化县市政工程公司

项目名称 PROJECT
广东省韶关市仁化县老旧小区改造项目（第四期）
老城区片更新改造一、二地块项目（高坪、武装部等片区）

子项名称 PROJECT

图名 DRAWING TITLE
目录

工程编号 JOB NO.		阶段 STATUS	施工图设计
比例 SCALE	1:100	专业 DISCIPLINE	建筑
日期 DATE	2025.12	图号 DRAWING NO.	建施-01

档案号

一、竣工图设计依据
1、广东省韶关市仁化县老旧小区改造项目(第四期)老城区片更新改造一、二地块项目(高坪、武装部等片区)(施工图设计)文件。
2、建设单位提供的部分基础资料及相关测量资料。
3、建设单位提供的相关要求、说明以及有关技术资料。
4、现行国家、行业、所在省市的设计规范、规程、规定、标准、措施:主要的规范包括但不限于:
(1)《中华人民共和国工程建设标准强制性条文》(2013年版)
(3)《建筑设计防火规范》(GB 50016-2014)(2018年版)
(5)《既有建筑维护与改造通用规范》(GB 55022-2021)
(7)《建筑节能与可再生能源利用通用规范》(GB 55015-2021)
(9)《既有建筑鉴定与加固通用规范》GB55021-2021
(11)《屋面工程技术规范》GB50345-2012
(13)《民用建筑通用规范》GB 55031-2022
(15)《建筑防火通用规范》CB 55037-2022
(17)广东省《建筑防水工程技术规程》DBJT15-19-2020
(2)《建筑制图标准》(GB/T 50104-2010)
(4)《建筑外墙防水工程技术规程》JGJ/T235-2011
(6)《民用建筑修缮工程查勘与设计标准》JGJ/T117-2019
(8)《民用建筑设计统一标准》GB 50352-2019
(10)《既有建筑节能改造智能化技术要求》GB/T39583-2020
(12)《倒置式屋面工程技术规程》JGJ 230-2010
(14)《建筑与市政工程防水通用规范》GB 55030-2022
(16)《建筑环境通用规范》GB 5516-2021
(18)《建筑外墙清洗维护技术规程》JGJ168-2009

二、设计范围:
1、本次广东省韶关市仁化县老旧小区改造项目(第四期)老城区片更新改造一、二地块项目(高坪、武装部等片区)项目只针对现有建筑屋顶防水、立面等部位进行修缮设计,对建筑物原有使用功能及建筑布局均不改变、满足功能使用、美化建筑立面、提升城市整体形象。
2、本次设计不改变原有建筑使用功能,不改动原有建筑内部空间布局、结构及外墙墙体位置,具体设计内容如下:(1)外墙主体立面构造层与防水层翻新后涂刷外墙涂料或涂料。
(2)对现有立面外窗与外门、防盗窗、雨蓬、下部广告位及违章建筑物与构筑物不做改动。
3)对现有建筑屋面防水需要翻新的进行翻新。
(4)对现有建筑楼道内外装修部位进行翻新。
3、本次改造项目不改变现有使用功能,仅对原建筑外立面翻新、原建筑建设年代久远,改造后外墙和屋面保温性能不低于原建造时的标准。本次改造因无原始建筑图纸资料,无法进行外墙和屋面的节能计算复核,根据《建筑节能与可再生能源利用通用规范》(GB 55015-2021)中"对于既有建筑改造项目(指不改变现有使用功能),当条件不具备。执行现行规范确有困难时,应不低于原建造时的标准"的相关说明:本次外墙修缮设计以不低于原设计的标准增设外墙保温层,当原建筑无保温层时取消保温层:有保温层时,当原建筑保温厚度不足25mm按25mm考虑,原建筑保温厚度超过25mm厚时,原保温厚度为多少就按多少保温厚度考虑,其材料满足消防性能、节能相关参数要求。

三、工程概况:
1、工程名称:广东省韶关市仁化县老旧小区改造项目(第四期)老城区片更新改造一、二地块项目(高坪、武装部等片区)。
建设单位:仁化县市政工程公司
2、本项目建筑群位于韶关市仁化县。
了、原有建筑性质:单层,多层,具体详见图纸内容。
4、原有建筑建设年代:80年代初~2000年前,具体详见图纸内容与建筑改造内容明细表。
5、外立面概况:
(1)现状主体建筑外墙立面材质因不同的建设年代,主要为小片面砖、马赛克面砖、外墙漆、干粘石、水刷石、老砖墙、清水墙与粗面粉刷层的外墙。(2)现状主体建筑外墙面材质脱落情况:小片面砖、马赛克面砖、外墙漆均有大面积脱落,最为严重,已存在安全隐患。其余墙面材质均有局部面层脱落、开裂、外墙渗水等现象。6、现状建筑中80年代初的建筑物基本已接近建筑使用年限,根据现场踏勘情况,此类建筑面层主要为老砖墙、清水墙与粗面粉刷层的外墙、建筑整体老旧、破据严重。部分建筑已存在结构安全隐患,对此须先做结构安全性鉴定,以达到满足安全使用的前提下方可实施。7、本项目应满足《既有建筑维护与改造通用规范》GB55022-2021第2.0.3、2.0.4条要求,并满足《既有建筑鉴定与加固通用规范》GB55021-2021中相关要求在修缮前须对每栋建筑进行安全检查。须由建设方委托专业机构提供真实、有效的检测数据和资料,对既有建筑评定应基于真实、可拿的检查结果。检测数据、资料和分析给出评定结果。在达到安全使用,达到可进行设计的前提下实施。
8、本次设计是维持建筑现状不变,对其进行维护与维修,能保障建筑的使用功能,维持建筑达到设计工作年服、建筑的安全性与抗灾性能不做改变 满足改造后的建筑安全性需求不降低建筑的抗灾性能,不降低建筑的耐久性。

四、设计标高
1、本施工图所注各种标高,除特别注明者外,其余为建筑完成面标高。
2、本施工图所注尺寸除标高及总平面图以米(m)为单位外,其它均以毫米(mm)为单位

五、建筑主要用材及构造要求
(一)外墙面改造工程:
1、现状建筑根据其位置与建筑形体须进行整个立面、最少一个立面进行外墙翻新改造,具体详见总平面楼栋布置图与建筑立面图标注。2、对于现状主体建筑外墙面材质为小片面砖、马赛克面砖、因脱落较为严重已存在安全隐患,翻新时须整体凿除饰面层与防水构造层保留基层墙体后,整体清理干净平整后,按基层。面层、涂层的表里关系顺序,由里及表进行修缮翻新、重新做防水构造层、涂刷外墙涂料、新旧抹灰之间、面层与基层之间应粘结牢固,具体做法详设计说明——建筑用料构造做法表。3、对于现状主体建筑外墙面材质为外墙漆、干粘石、水刷石、根据面层脱落情况、凿除空鼓脱落部分,整体清理干净平整后,按基层、面层、涂层的表里关系顺序、由里及表进行像缮翻新,重新做防水构造层、涂刷外墙涂料,新旧抹灰之间、面层与基层之间应粘结牢固,具体做法详设计说明——建筑用料构造做法表。4、对于现状主体建筑外墙面材质为老砖漆、清水墙、粗面粉刷层,根据面层脱落情况,整体清理干净平整保留基层墙体,如清水墙面风化。灰缝松动、断裂和漏嵌、接头不和顺,应修补完整,如风化面积过大应进行全补全嵌后,重新做防水构造层、涂刷外墙涂料,具体做法详设计说明——建筑用料构造做法表。5、主体墙面下部首层或首层~二层门面(非门面须同主体墙面外墙翻新改造做法一致)外墙面层:整体清理面层小广告等立面"牛皮海"后整体清洗(外墙表面扫除面层灰尘+ 清洪剂整体清洗+清水冲洗—修补脱落部分)。
6、既有建筑外墙清洗维护,不得采用强酸或强碱的清洗剂以及有毒有害化学品:清洗维护作业时,应采用专业清洗设备、工具和安防措施,不得在同一垂直方向的上下面同时作业。
(二)外门窗改造工程:本次外门窗不做更换。
(三)外立面构件工程。
1、现状外立面防盗窗、雨蓬、下部广告位及违章建筑物与构筑物不做改动,施工时须先拆除防盗窗、雨蓬,下部广告位等附墙构筑物 待外墙施工完满足使用强度后重新安装(四)单元楼道工程:
1、对现有建筑楼道内的墙面及顶棚进行整体翻新,考虑其整体凿除粉刷层难度较大,须先清理粉刷层凿除空鼓、脱落部分,对其修补后进行面层刮白仿瓷一遍,?面涂料二遍。
具体做法详设计说明——建筑用料构造做法表。
2、原有单元楼道内楼梯栏杆及扶手需先对金属面除锈、刷防锈漆两遍,面漆(磁漆)两遍。原有单元楼道内合阶面层破损处采用20mm厚1:2.5水泥砂浆整体修复抹面压光。(五)屋面工程:
1.对现状指定建筑楼栋屋面进行整体翻新改造。具体详见总平面楼栋布置图与建筑屋面图标注。2.对现状屋面改造时须先拆除屋面及天沟现存的防水层及上部构造层,并对防水层下部进行修复后对其进行屋面整体翻新修缮设计,具体做法详设计说明——建筑用料构造做法表。3.现有屋面铸铁落水管须更换为0110的成品UPVC管,雨水斗及配件选用配套成品,品牌须由建设方定制。雨水口周围500mm直径范围内坡度为5%。4.修缮后的平屋面有组织排水与原有屋面排水方式一致,改造时须对原有建筑的雨水系统进行整体修复,须疏通原有屋面圈梁、卧梁处的过水孔及泄水口。
5.现有屋面及天沟处的构造层前期建设方须提供相关图纸或委抚相关专业资质的测量单位对其进行现场勘测与调研,若无法提供图纸与测量成果,设计方现场配合建设方路勘后提供下部构造层做法,暂按国家或地方标准图集中的一般做法选型。

6.在施工之前须对原有建筑物的屋顶现状应做实地测量。凡外露的金属与木材配件均需做防锈、防腐及表面图层处理,所用材料与色彩由具体工程自定。
7.屋面改造后为一级防水,屋面做法详设计说明——建筑用料构造做法表。
8.对现有屋面上人孔盖板进行统一更换,盖板大小为800mmx800mm,详见图集15ZJ201第17页。
(六)防雷接地改造工程:
1.本工程年防雷等级为三类,电子信息系统雷电防护等级为)级。采取三类防雷措施,建筑的防雷装置满足防直击雷及闪电电涌的侵入。并设置总等电位联接2.接闪器:在建筑物屋顶设避雷带保护,避雷带选用12镀锌圆钢,沿女儿墙、屋脊及屋檐做明敷(支持卡建筑1.0m)。了.引下线:利用外墙延墙向下做明敷引下线,采用接地扁钢接地,要求接地电阻不大于1Ω。
4.接地极:采用—40x4热镀锌扁钢互焊联结成网,作接地体。5.防雷电波浸入措施:所有进入建筑物的金属管道和线缆的金属外皮均就近与接地装置连接。在总电源进线处以及户内开关箱内设置电涌保护器设置浪涌保护器对楼内信息系统做防雷击电磁脉冲保护。
6.整个建筑作总等电位联结。 7.垂直敷设的金属管道及金属物的底端及顶端应与防雷装置连接。

六、防水工程
1、本项目外墙防水工程均应按《建筑外境防水工程技术规程》 JGJ/T235-2011及广东省《建筑防水工程技术规程》DBJT15-19-2020第5.5节有关规定实施。
2、建筑外墙节点构造防水设计应包括门窗洞口、雨蓬、阳台、变形缝、女儿堵压顶、外墙预埋件、预制构件等交接部位的防水设防。3、建筑外墙的防水层应设置在迎水面,不同结构材料的交接处应采用每边不少于300mm的时碱玻璃纤维网布或热镀锌电焊网作抗裂增强处理。外墙相关构造层之间应粘结牢固,并宜进行界面处理。界面处理材料的种类和做法应根据构造层材料确定。4、外墙防水层应符合以下规定
4.1建筑外场的防水层应设置在迎水面:
4.2采用聚合物水泥防水砂浆或其他防水砂浆作防水层时宜自置分筋缝,且与找平层分格缝对齐,缝宽宜为8mm~10mm,深度为防水层的厚度,并嵌填5mm~8mm厚耐侯型合成高分子密封材料:4.3外墙防水层与相邻层次、防水层之间应粘结牢固,并宜进行界面粘接增强处理,界面处理材料的种类和做法应根据构造层材料确定:4.4 采用憎水性材料的防水层表面不得粘结其他块材饰面材料:
4.5建筑外墙防水采用的防水材料及配套材料除应符合外墙各构造层的要求外,尚应满足安全的要求。5、砌体外墙找平层应符合以下规定:
5.1 外墙找平层水泥砂浆强度等级不应低千M15级,与墙体基面的粘结强度不应少于04MPo。找平层不得采用掺粘十类的混合砂浆及具有憎水性能的砂浆,砂浆内宜接外加剂。逸合料或抗裂合成纤维。当采用聚合物水泥防水砂浆、或聚合物抗裂合成纤维水泥砂浆。或接外加剂水泥砂浆作找平层时。应按本规程5.54条规定执行:
5.2超过27m的住宅建筑、建筑高度超过24mn的公共建筑成对防水有特珠要求的部分外墙找平层抹灰前应满挂热镀锌钢丝网或钢板网。建筑高度27m以下的住宅建筑。建筑高度24m 以下的公共建筑外墙找平层抹灰前应满挂热镀锌钢丝网或耐碱玻璃纤维网布:5.3 找平层应在结构梁、柱子部位留置分格缝,分格缝宜设置在墙体结构不同材料交接外。坚向分格经宜设在门、窗口两侧,其同距不宜大于4m;水平向分格缝可设在洞口上、下或与楼层对应处,其间距不宜大于4m。缝宽宜为8~10mm,缝内嵌填5~8mm厚耐侯型合成高分子密封材料。6、外墙窗户防水设计应符合以下规定6.1外墙的窗体应满足《建筑外门窗气密、水密、抗风压性能分级及检测方法》GB/T7106 中对外窗气密水密、抗风压性能分级的要求,6.2砖砌块外墙门窗洞周边内的砌体宜采用100mm~150mm 厚细石混凝土构件或聚合物水泥防水砂浆填实:6.了窗框安装不得与外墙饰面层齐平,应四进不少于50mr,窗框与墙体交接处、窗框材料的拼缝处及螺丝固定处均应嵌填耐侯合成高分子密封材料。6.4预留窗洞与窗框四周批抹成型的间蒙每边不宜大于10mm,大于10mm时,宜用聚合物水泥防水砂浆修整洞口:6.5窗框空腔应采用聚合物水泥防水砂浆嵌填密实,窗与安装基面空应聚合物水泥防水砂浆或灌注聚合物水泥浆料封闵严实:6.6窗体外侧框边与防水层及饰面层接缝处,应留置宽度7mm~10mm、深度5mm的凹槽,并嵌填密封材料,外窗上?的外口应做滴水处理:6.7外窗台最高点应比内窗台低不少于20mm,且应向外排水,坡度不少于5%,窗框内缘高出内窗台面不应少于30mm。密体下框必须设置进水构造。7、突出外场面的腰线、檐板、窗楣板等上部应进行防水设防,其防水层与外堵防水层应连续,并设不少于5%的向外排水坡,下部设置滴水线,板面与场面交角处找平层应做直径50mm 圆角。

备注:
1、本图尺寸以图上标注为准,不得以比例尺度量。
2、建设单位具备完整有效的报规、立项及相关批复手续后,本图方可用于施工,在此之前,本图仅适用于方案报批。
3、图纸加盖相应阶段出图章后有效,未经正规施工图审查机构审查,本图不得直接用于施工,仅供业主建设投资前估算建设造价之参考图。
4、使用本图时,应同时参照其它有关图纸及国家相关规范与标准图集,如发现有任何不明之处,应及时通知我公司。
5、本图之版权属中科华创国际工程设计顾问集团有限公司所有,未经本公司授权不得随意转交第三方,或以任何形式复制。

说明 illustrate

出图专用章 SEAL
四川省建设工程设计出图专用章
中科华创国际工程设计顾问集团有限公司
资质等级范围:建筑行业(建筑工程)甲级;
风景园林工程设计专项甲级
资质证书编号:A151031317 有效期至:2027年09月28日

注册盖章 SEAL
中华人民共和国一级注册建筑师
姓 名: 孙利铎
注册号: 5103131-013
有效期: 至2027年02月

施工图审查盖章 SEAL

设计证书编号: A151031317 A251022624
本图须加盖本公司出图签章 否则一律无效

设计单位
中科华创国际工程设计顾问集团有限公司
Zhongke Huachuang International Engineering Design Consulting Group Co.,Ltd.

审定人/日期 AUTHORIZED FOR ISSUE BY /DATE		
审定人	马福挂	马福挂
审核人/日期 AUDITED BY /DATE		
审核人	孙利铎	孙利铎
设计总负责人 日期 PROJECT DIRECTOR /DATE		
设计总负责人	孙利铎	孙利铎
专业负责人/日期 DISCIPLINE RESPONSIBLE BY /DATE		
专业负责人	孙利铎	孙利铎
校对人/日期 CHECKED BY /DATE		
校对人	王世东	王世东
设计人/日期 DESIGNED BY /DATE		
设计人	梁飞业	梁飞业
制图人/日期 DESIGNED BY /DATE		
制图人	梁飞业	梁飞业

建设单位 CLIENT
仁化县市政工程公司

项目名称 PROJECT
广东省韶关市仁化县老旧小区改造项目(第四期)
老城区片更新改造一、二地块项目(高坪、武装部等片区)

子项名称 PROJECT

图名 DRAWING TITLE
建筑设计总说明1

工程编号 JOB NO.		阶段 STATUS	施工图设计
比例 SCALE	1:100	专业 DISCIPLINE	建筑
日期 DATE	2025.12	图号 DRAWING NO.	建施-02

电气 给排水 暖通 建筑 结构 公签

公路行业(公路)乙级 水利行业(河道整治)乙级 农林行业(农业综合开发工程)乙级 风景园林设计专项乙级
建筑行业(建筑工程)甲级 建筑行业(人防工程)乙级 市政行业(给水工程、排水工程、道路工程、桥梁工程、热力工程、环境卫生工程)乙级

版权所有

8、屋面防水层应符合以下规定
(1)本工程屋面防水等级为一级:
(2)一级防水等级为三道设防，。二级防水等级为两道设防,普通屋面采用普通一道柔性防水卷材和一道防水涂料,再加一道刚性细石砼或水泥砂浆保护层。具体构造做法详见《室内外装修构造做法表》。平屋面工程的防水做法应消足《建筑及市政工程防水通用规范》第4.4.1—1条平屋面工程防水做法的相关规定。种植屋面工程的防水做法详见建筑构造做法表，其排蓄水层应结合五免排水系统设计,不应作为耐根穿刺防水层使用，病因设置将雨水排向屋面排水系统的有组织排水通道。(3)设防要求:天沟、榕沟、天窗、雨水管和伸出屋面的管井传道等部位泛水处的防水层应设附加层或进行多重防水处理。屋面雨水天沟。檐沟不应跨越变形缝，屋面变形缝泛水处的防水层因设附加层,防水层应铺贴或涂刷至变形缝挡墙项面。高低跨变形缝在立墙泛水处,应采用有足够变形能力的材料和构造做密封处理。
(4)凡穿屋面的管道或泛水以上的外墙穿管,等安装完后采用比结构板高一个强度等级的微膨胀千硬性细石混凝土分两次填塞密实。管根周围应长填防水胶封严。
(5)屋面上的设施基座与结构层相连时,防水层应包裹设施基座的上部。并在地脚螺栓周围做密封处理。在防水层上设?设旅时,设施下部的防水层应做卷材增强层，必要时应在其上浇筑细石混凝土，其厚度不应小于50mm;经管维护的设施周围和屋面出入口至设施之间的人行道应铺设刚性保护层。(6)出屋面或露台(下部有房同按屋面考虑的露台)楼梯间、电梯机房、屋面设备间、 特井、烟道砰体墙、砌体女儿墙,以及其它研体通型墙体根部设置不小于350高(从屋面结构面开始算起)并高于建筑完成面150的钢解混凝土反檐,且与梁板同时浇注,宽度与上部墙体同:不同材料交接处加铺垫一层热镀锌钢丝网(丝径0.9mrn，孔径12.7x12.7)周边宽出250,涂剧防水涂膜1.5mrn厚,沿部结构面刷商500。(注:满足当地规范、验收要求及经济原则前提钢丝网规格可进行调整
)7)屋面雨水口汇水区直径宜大于500mm，坡度宜大于5%
(8)正置式平屋面建筑找坡>2%:天沟排水沟坡度1%(9)倒置式屋面建筑找坡>3%,倒置式屋面的?沟、水落口等部位,应采用现浇混凝土或砖砌堵头,并应做好保温层排水处理。(10)屋面排水坡度应根据屋顶结构形式、屋面基层类别。防水构造形式、材料性能及使用环境等条件确定,且满足《建筑及市政工程防水通用规范》表4.4.3屋面排水坡度表的相关规定。当屋面采用结构找坡时,其坡度不应小于3%。混凝土屋面檐沟、天沟的纵向排水坡度不应小于1%。9、建筑外墙防水等级为一级,防水做法不应少于?道，具体详儿建筑构造做法表。建筑外墙婚面防水做法应消足《建筑及市政工程防水通周规范》第4.5,2条的相关规定。雨楠、阳台、室外批板学防水做法应满足《建筑及市政工程防水通用规范》第4.5.4条的相关规定。外塘变形缝、穿墙管道、预埋件等节点防水做法应满足《建筑及市政工程防水通周规范》第4.5.5条的相关规定。
10、无外保温外塘的整体防水层设计应符合下列规定:(注:区本次改造，不涉及本次改造)区采用涂料饰面时,防水层应设在找平层和涂料饰面层之间,防水层宜采用聚合物水泥防水砂浆或普通防水砂象:区采用块材饰面时,防水层应设在找平层和块材粘结层之间,防水层宜采用聚合物水泥防水砂浆或普通防水砂?:区采用幕墙饰面时,水层应设在找平层和幕墙饰面之间,防水层宜采用聚合物水泥防水砂浆、普通防水砂象、聚合物水泥防水涂料、聚合物乳液防水涂料或聚氨酯防水涂料。11、外保温外墙的整体防水层设计应符合下列规定:(注:口本次改造，区不涉及本次改造)乙采用涂料或块材饰面时，防水层宜设在保温层和墙体基层之间,防水层可采用聚合物水泥防水砂浆或普通防水砂浆;区采用幕墙饰面时，设在找平层上的防水层宜采用聚合物水泥防水砂浆、普通防水砂浆、聚合物水泥防水涂料、聚合物乳液防水涂料或聚氢酯防水涂料:当外墙保温层选用矿物棉保温材料时,防水层宜采用防水透气膜:

12、砂浆防水层中增设耐碱及璃纤维网布或热镀锌电辉网增强,并宜用栓固定于结构墙体中。当基层平整度不好时。砂浆防水层较厚时宜采用热镀锌电焊网:砂浆防水层较薄时宜采用时碱玻璃纤维网布。砂浆防水基宜留分格缝,分格缝宜设置在墙体结构不同材料交接处。水平分格缝宜与窗口上沿成下沿平齐;垂直分格缝间题不宜大于6m，且宜与门、窗框两边线对齐。分格缝宽宜为8mm~ 10mm，缝内应采用密封材料作密封处理。砂集陆水层宜窗分格，分格宜设置在墙体结构不同材料交接处。水平分格宜与窗口上沿成下沿平齐:垂直分格缝间距不宜大于6m，且宜与门、窗框两边线对齐。分格缝宽宜为8mm~ 10mm，线内应采用密封材料作密封处理。七、室外装修工程
1.本工程外立面装修用材及色彩详见立面图,具体装修做法详材料作法表,材质、颜色、规格应在外墙施工前提供样板，局部构架由专业厂家二次设计，
2.外墙从基体表面至饰面层应留分压缝,问医按立面,可预留或后切,金属网、找平层、防水层、饰面层应在相同位置留。缝宽按设计，切缝后嵌填聚氨酯密封胶。
3.所有室外挑板、阳台底板、窗框项、窗台。雨?板。挑等均需做漏水线。4.外墙找平层中的水泥移浆，其强度等级不应小于砌块强度等级且不低于.7.5级,与基层墙体的粘结强度不得小于0.6MPa。5.外墙门窗洞口四周100mnm 范围内应采用厚度不小于1.5mm厚JS聚合物水泥基苗水涂料做防水增强层。8.建筑装饰装修工程所用材料应符合国家有关建筑装饰装修材料有容物质限量标准的规定。9.外墙材料、构造、施工应?照《金属与石材基塘工程技术规范》JGJ133—2001,《建筑装饰装修工程质量验收标准》(GB50210—2018)执行。
10.所有立面管口与外墙交接周圈做?圆，表面喷涂与墙面颜色及质离一致的涂料。16.不同材料的交接处应在找平层中附加热镜锌钢丝网,网宽250,丝径0.9,孔径12.7x12.7周射钉与基层锚固。水泥砂蒙不得抹在石灰砂兼层上:所有抹面腻子不得使用石友膏，应用专用腻子粉。17.卫生间暖风机播气孔孔位在建筑外墙做同外墙颜色的网状益板。18.当采用空心砌块、蒸压加气混凝土块或其他吸水性较大的材料做外场时，应采用专业砂浆砌筑，其抹灰找平层应全墙满挂钢丝网(镜锌制丝网网孔尺寸不应大于12.7mmx12.7mm，其钢丝直径不应小于0.9mm)。19.外场保温工程应采用预制构件、定型产品或成套技术,并应具备同一供应商提供配套的组成材料和型式检验报告。型式检验报告应包括配套组成材料的名称。生产单位、规格塑。主要性参数。外保温系统型式检验报告还应包括时候性和抗风压性能检验项目。
20.外墙外保温工程中防火隔高带，应符合下列规定:1防火离管保温材料应与外培外保温组成材料相配套:2防火隔商带应采用工厂预制的制品现场安装，并应与基层墙体可靠透接，且应能适应外保温系统的正常变形面不产生渗透、裂缝和空鼓:防火离带面层材料应与外墙外保温一:3外墙外保温系统的耐候性能试验应包合防火隔离替。

八、其他补充设计说明
1.因建设单位无法提供原建筑图纸与测量资料,图纸中所注尺寸不能作为施工与预算依据，所有建筑施工前应对图纸建筑尺寸进行现场实测，确认实际尺寸后施工。
2.本总说明中做法为本工程图纸中的通用做法,如其他图纸另有注明时，以该图纸中注明为准。了.选用国标或中南标图集图号的同时，须施工方熟悉其标准中有关相应的总说明内容。4.凡是图上未注明者,均按国家有关现行规范执行,未尽事项,在施工中各方应及时沟通,共同商定。5.本工程施工图应与各专业设计图纸密切配合施工,在未征得设计单位同意时不得任意修改设计图设计。施工中应严格执行国家各项施工质量验收规范。对屋面外墙节能保温，防水隔热等材料，应有产品合格证书和性能检测报告,材料应符合现行国家产品标准和设计要求。
6.工程施工和安装必须严格遵守各项验收规范,土建施工应与安装施工密切配合,施工和安装开始前应对设计图纸进行全面和深入的了解。设计有重大改动应及时通知，并征得原设计人同意。7.工程施工和安装必须严格遵守各项验收规范，土建施工应与安装施工密切配合,施工和安装开始前应对设计图纸进行全面和深入的了解。
8.本项目关键部分建筑用料均须业主,建筑师和施工承包商三方协商确定,所选用产品均应有国家及相关部门的鉴定证书,以确保工程质量。
9.凡注明二次装修部分不得破坏、影响主体结构、水、电等工程。凡注明二次装修不得改变防火设计内容、新增设计应符合耐火极限、构件燃烧性能和耐火极限。
10.本施工图未详之处按国家现行有关规程、规范和规定进行施工和验收。

九、施工注意事项
1.本工程施工前需要进行图纸会审:施工中如遇本图纸未设计之处,应及时与设计院以及业主进行协商,待设计确定后方可施工。2.本工程施工前需对建筑本体及周边进行施工勘测,与本施工图纸和原设计方案进行核对,并做好记录，如有不同之处，应及时与设计方和有关单位联系。由于本项目为改造项目，所有建筑尺寸需由施工方现场测量核定后方可施工。3.本图纸中尺寸除标高以米及特别说明外,其他均以毫米为单位。
4.所有建筑结构、预留孔洞及水、电、暖预埋管道等施工时,有关单位应密切配合施工,禁止事后开凿。5.因条件所限,图纸中测量尺寸不能作为施工与预算依据,所有建筑施工前应对现存建筑尺寸进行。6.施工期间脚手架应做好防雷,在距地0.8米处每隔25米焊接引入一个016镀锌圆钢就近与该建筑物防雷引下线焊接，待施工完毕后拆除复原。如无引下线，需现场做人工接地(L50x5,L=2500角钢打入地下，接地电阻不大于10欧姆)。7.选用国标或中南标图集图号的同时，须施工方熟悉其标准中有关相应的总说明内容。8.工程施工和安装必须严格遵守各项验收规范，土建施工应与安装施工密切配合，施工和安装开始前应对设计图纸进行进行全面和深入的了解。设计有重大改动应及时通知，并征得原设计人同意。

内墙面做法

水性无机白色内墙漆二道
满刮R型腻子两道，砂纸磨平
5厚WP M10混合砂浆抹面
15厚WP M10混合砂浆打底扫毛
砼梁柱与砖墙交接处挂300宽镀锌电焊网 ∮0.9@12.7x12.7，水泥钉钉挂
刷专用界面剂一道
原有内墙基层处理干净（拆除水泥砂浆约30厚）

外立面做法

薄型合成树脂乳液类，喷或滚刷涂料2道
喷或滚刷底涂料1道(抗碱封闭底漆)
刮柔性耐水腻子2道，干燥后打磨
7厚抗裂砂浆复合耐碱玻纤网格布(增设一层耐碱玻纤网布)
1.5厚聚氨酯防水涂料
10厚聚合物水泥防水砂浆(干粉型)
15厚专用抹灰砂浆分二次抹平,满挂热镀锌电焊网 ∮0.9@12.7x12.7，水泥钉钉挂
刷专用界面剂一道
原有外墙基层处理干净（拆除水泥砂浆约40厚）

外立面做法(国资办公楼)

8-10厚外墙砖（颜色业主选择），勾缝胶勾缝
4-5厚WP M20水泥砂浆加水重20%建筑胶粘贴
5厚干粉类聚合物水泥抗裂砂浆，满挂热镀锌电焊网 ∮0.9@12.7x12.7，水泥钉钉挂
1.5厚聚氨酯防水涂料
10厚WP M20防水砂浆找平(掺5%防水剂)
10厚WP M15水泥砂找平
刷专用界面剂一道
原有外墙基层处理干净（拆除外墙块料约40厚）

飘板顶棚做法

薄型合成树脂乳液类，喷或滚刷涂料1道
喷或滚刷底涂料1道(抗碱封闭底漆)
刮柔性耐水腻子2道，干燥后打磨
15厚专用抹灰砂浆分二次抹平
原有顶棚基层处理干净（拆除水泥砂浆约30厚）

屋面防水做法

基层屋面处理干净
最薄处30厚泡沫混凝土材料找坡
20 厚WS M15水泥砂浆
刷基层处理剂一遍
2.0mm 厚非固化橡胶沥青防水涂料
刷基层处理剂一遍
1.5mm 厚自粘聚合物改性沥青防水卷材（无胎类）
刷基层处理剂一遍
1.5mm 厚自粘聚合物改性沥青防水卷材（无胎类）
刷基层处理剂一遍
0.30 厚聚氯乙烯隔离层
80厚挤塑聚苯板（燃烧性能等级B1）
50厚C20细石砼保护层，∮4@150双向钢筋，间距≥4000，设置纵横分隔缝；缝宽15~20，密封油膏填缝。

备注：
1、本图尺寸以图上标注为准，不得以比例尺度量。
2、建设单位具备完整有效的报建、立项及相关批复手续后，本图方可用于施工，在此之前，本图仅适用于方案报批。
3、图纸加盖相应阶段出图章后有效，未经正规施工图审查机构审查，本图不得直接用于施工，仅供业主建设投资前估算建设造价之参考图。
4、使用本图时，应同时参照其它有关图纸及国家相关规范与标准图集，如发现有任何不明之处，应及时通知我公司。
5、本图之版权属中科华创国际工程设计顾问集团有限公司所有，未经本公司授权不得随意转交第三方，或以任何形式复制。

说明 illustrate

出图专用章 SEAL

四川省建设工程设计出图专用章
中科华创国际工程设计顾问集团有限公司
资质等级范围：建筑行业（建筑工程）甲级；
风景园林工程设计专项甲级
资质证书编号：A151031317 有效期至：2027年09月28日

注册盖章 SEAL

中华人民共和国一级注册建筑师
姓 名： 孙利铎
注册号： 5103131-013
有效期： 至 2027 年 02 月

施工图审查盖章 SEAL

设计证书编号：A151031317 A251022624
本图须加盖本公司出图签章 否则一律无效

设计单位

中科华创
ZKHC
中科华创国际工程设计顾问集团有限公司
Zhongke Huachuang International Engineering Design Consulting Group Co.,Ltd.

审定人/日期 AUTHORIZED FOR ISSUE BY /DATE	审定人	马福桂
审核人/日期 AUDITED BY /DATE	审核人	孙利铎
设计总负责人 日期 PROJECT DIRECTOR /DATE	设计总负责人	孙利铎
专业负责人/日期 DISCIPLINE RESPONSIBLE BY /DATE	专业负责人	孙利铎
校对人/日期 CHECKED BY /DATE	校对人	王世东
设计人/日期 DESIGNED BY /DATE	设计人	梁飞业
制图人/日期 DESIGNED BY /DATE	制图人	梁飞业

建设单位 CLIENT
仁化县市政工程公司

项目名称 PROJECT
广东省韶关市仁化县老旧小区改造项目（第四期）
老城区片更新改造一、二地块项目（高坪、武装部等片区）

子项名称 PROJECT

图名 DRAWING TITLE
建筑设计总说明2

工程编号 JOB NO.		阶段 STATUS	施工图设计
比例 SCALE	1:100	专业 DISCIPLINE	建筑
日期 DATE	2025.12	图号 DRAWING NO.	建施-03

电气 给排水 暖通 建筑 结构 会签

公路行业（公路）乙级 水利行业（河道整治）乙级 农林行业（农业综合开发工程）乙级 风景园林设计专项乙级
建筑行业（建筑工程）甲级 建筑行业（人防工程）乙级 市政行业（给水工程、排水工程、道路工程、桥梁工程、热力工程、环境卫生工程）乙级

工程量表

序号	名称	外立面刷漆面积（已经减除门窗）	内墙面	围墙	门窗面积	顶棚	飘板面积	外立面总面积（外立面刷漆面积+门窗）	天面防水面积
1	高坪小区	17650	1088.2		5167	415.22	700	22817	397.43
2	水务之家	809		256.41	146		40	955	
3	美宜佳旁	118.2						118.2	
4	梅花路3栋房子	265.84					30	265.84	
5	啸仙路地块	7599			70		280	7669	
6	武装部	976.87		72.26	117			1093.87	
7	仁化中学旁	368.75			25.72		40	394.47	122
8	健民口腔	985.7			287.21		80	1272.91	
9	盛世名庭	2124			916		260	3040	
10	财政宿舍	779.79	272.76		212.21		90	992	
11	交通局	1790			328		40	2118	250
总计		33467.15	1360.96	328.67	7269.14	415.22	1560	40736.29	769.43

注：外立面、围墙面层做法一致；顶棚和飘板做法一致。

1、高坪小区防盗网面积600平方米，202不锈钢，型材厚度1.0，杆间距100，深灰色烤漆。由专业的钢结构厂家制作安装。

2、仁化国资办公楼外立面面积2425.03平方米，该工程量为暂估量，具体以实际结算为准。由于前期测绘资料缺失，该工程量先暂估，做法详见说明。

电气 给排水 暖通 建筑 结构 会签

公路行业（公路）乙级　水利行业（河道整治）乙级　农林行业（农业综合开发工程）乙级　风景园林设计专项乙级
建筑行业（建筑工程）甲级　建筑行业（人防工程）乙级　市政行业（给水工程、排水工程、道路工程、桥梁工程、热力工程、环境卫生工程）乙级

备注：
1、本图尺寸以图上标注为准，不得以比例尺度量。
2、建设单位具备完整有效的规划、立项及相关批复手续后，本图方可用于施工，在此之前，本图仅适用于方案报批。
3、图纸加盖相应阶段出图章后有效，未经正规施工图审查机构审查，本图不得直接用于施工，仅供业主建设投资前估算建设造价之参考图。
4、使用本图时，应同时参照其它有关图纸及国家相关规范与标准图集，如发现有任何不明之处，应及时通知我公司。
5、本图之版权属中科华创国际工程设计顾问集团有限公司所有，未经本公司授权不得随意转交第三方，或以任何形式复制。

说明 illustrate

出图专用章 SEAL
四川省建设工程设计出图专用章
中科华创国际工程设计顾问集团有限公司
资质等级范围：建筑行业（建筑工程）甲级；
风景园林工程设计专项甲级
资质证书编号：A151031317 有效期至：2027年09月28日

注册盖章 SEAL
中华人民共和国一级注册建筑师
姓 名： 孙利铎
注册号： 5103131-013
有效期： 至 2027 年 02 月

施工图审查盖章 SEAL

设计证书编号： A151031317 A251022624
本图须加盖本公司出图签章　否则一律无效

设计单位
中科华创国际工程设计顾问集团有限公司
Zhongke Huachuang International Engineering Design Consulting Group Co.,Ltd.

审定人/日期 AUTHORIZED FOR ISSUE BY /DATE	审定人	马福桂
审核人/日期 AUDITED BY /DATE	审核人	孙利铎
设计总负责人 日期 PROJECT DIRECTOR /DATE	设计总负责人	孙利铎
专业负责人/日期 DISCIPLINE RESPONSIBLE BY /DATE	专业负责人	孙利铎
校对人/日期 CHECKED BY /DATE	校对人	王世东
设计人/日期 DESIGNED BY /DATE	设计人	梁飞业
制图人/日期 DESIGNED BY /DATE	制图人	梁飞业

建设单位 CLIENT
仁化县市政工程公司


项目名称 PROJECT
广东省韶关市仁化县老旧小区改造项目（第四期）
老城区片更新改造一、二地块项目（高坪、武装部等片区）

子项名称 PROJECT


图名 DRAWING TITLE
工程量表

工程编号 JOB NO.		阶段 STATUS	施工图设计
比例 SCALE	1:100	专业 DISCIPLINE	建筑
日期 DATE	2025.12	图号 DRAWING NO.	建施-04

档案号

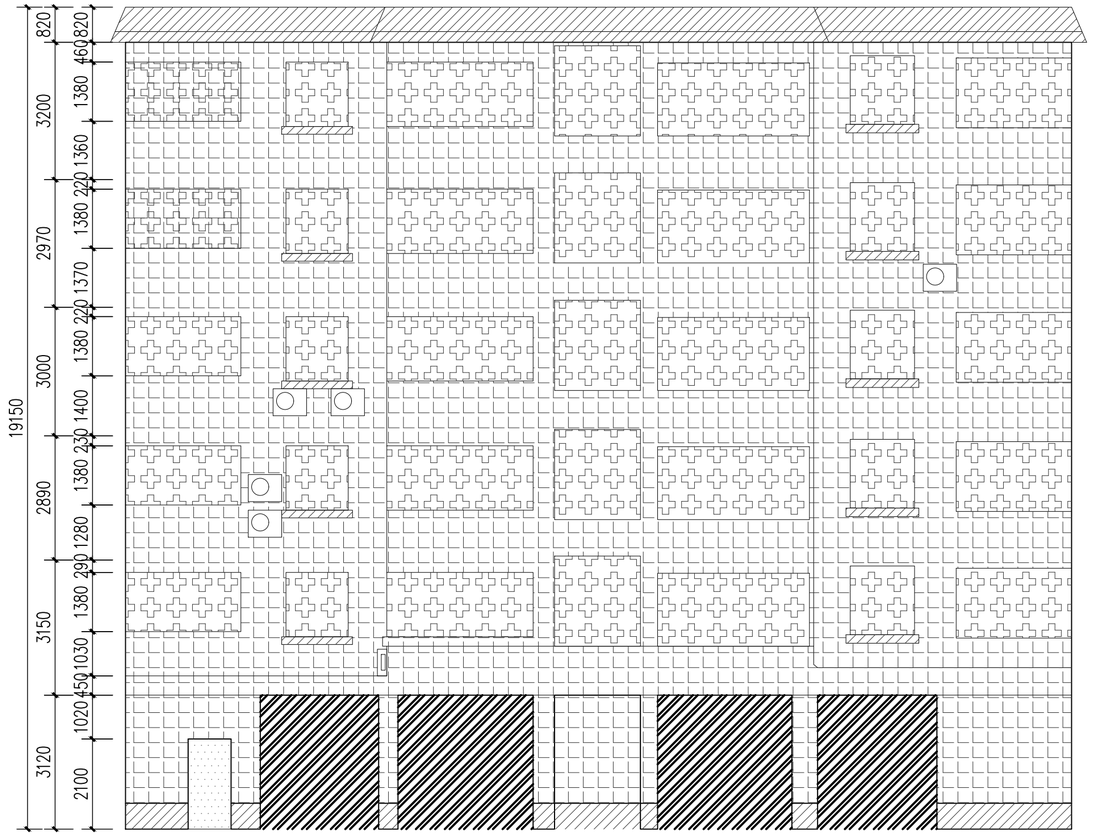

A223立面 1:100

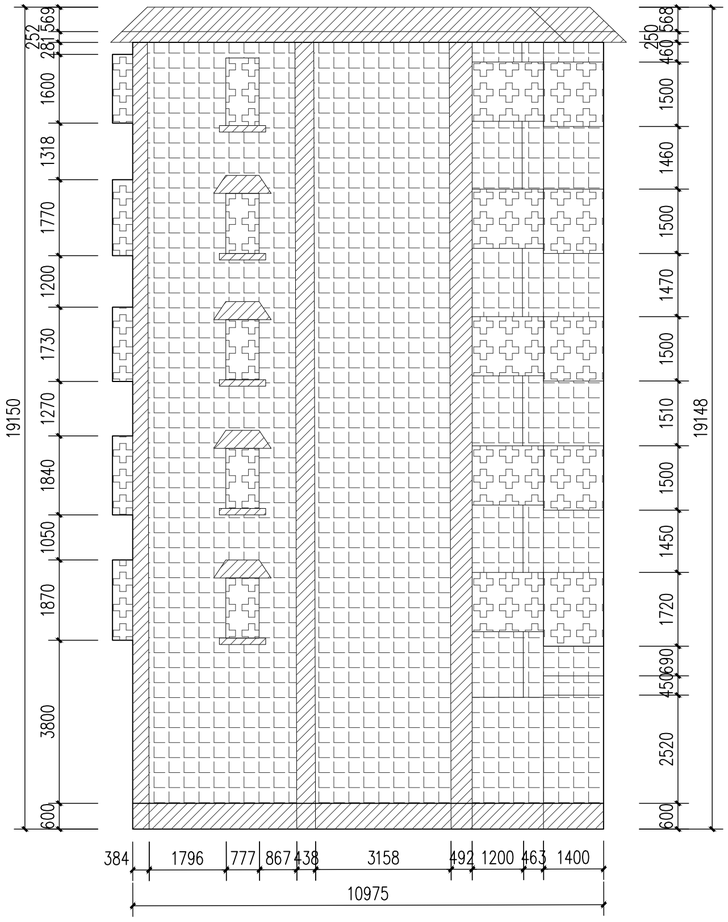

A224立面 1:100

白色外墙漆

深灰色外墙漆

顶棚

门洞

窗洞

白色内墙漆

非本次设计范围

会签	建筑	给排水	电气
	结构	暖通	

公路行业（公路）乙级　水利行业（河道整治）乙级　农林行业（农业综合开发工程）乙级　风景园林设计专项乙级
建筑行业（建筑工程）甲级　建筑行业（人防工程）乙级　市政行业（给水工程、排水工程、道路工程、桥梁工程、热力工程、环境卫生工程）乙级

备注：

1、本图尺寸以图上标注为准，不得以比例尺度量。
2、建设单位具备完整有效的规划、立项及相关批复手续后，本图方可用于施工，在此之前，本图仅适用于方案报批。
3、图纸加盖相应阶段出图章后有效，未经正规施工图审查机构审查，本图不得直接用于施工，仅供业主建设投资前估算建设造价之参考图。
4、使用本图时，应同时参照其它有关图纸及国家相关规范与标准图集，如发现有任何不明之处，应及时通知我公司。
5、本图之版权属中科华创国际工程设计顾问集团有限公司所有，未经本公司授权不得随意转交第三方，或以任何形式复制。

说明 illustrate

出图专用章 SEAL

四川省建设工程设计出图专用章
中科华创国际工程设计顾问集团有限公司
资质等级范围：建筑行业（建筑工程）甲级；
风景园林工程设计专项甲级
资质证书编号：A151031317 有效期至：2027年09月28日

注册盖章 SEAL

中华人民共和国一级注册建筑师
姓　名：　孙利铎
注册号：　5103131-013
有效期：　至 2027 年 02 月

施工图审查盖章 SEAL

设计证书编号：A151031317 A251022624
本图须加盖本公司出图签章　否则一律无效

设计单位

中科华创
ZKHC
中科华创国际工程设计顾问集团有限公司
Zhongke Huachuang International Engineering Design Consulting Group Co., Ltd.

审定人/日期 AUTHORIZED FOR ISSUE BY /DATE	审定人	马福桂
审核人/日期 AUDITED BY /DATE	审核人	孙利铎
设计总负责人 日期 PROJECT DIRECTOR /DATE	设计总负责人	孙利铎
专业负责人/日期 DISCIPLINE RESPONSIBLE BY /DATE	专业负责人	孙利铎
校对人/日期 CHECKED BY /DATE	校对人	王世东
设计人/日期 DESIGNED BY /DATE	设计人	梁飞业
制图人/日期 DESIGNED BY /DATE	制图人	梁飞业

建设单位 CLIENT

仁化县市政工程公司

项目名称 PROJECT

广东省韶关市仁化县老旧小区改造项目（第四期）

老城区片更新改造一、二地块项目（高坪、武装部等片区）


子项名称 PROJECT

图名 DRAWING TITLE

A223-A224立面图

工程编号 JOB NO.		阶段 STATUS	施工图设计
比例 SCALE	1:100	专业 DISCIPLINE	建筑
日期 DATE	2025.12	图号 DRAWING NO.	建施-01

档案号

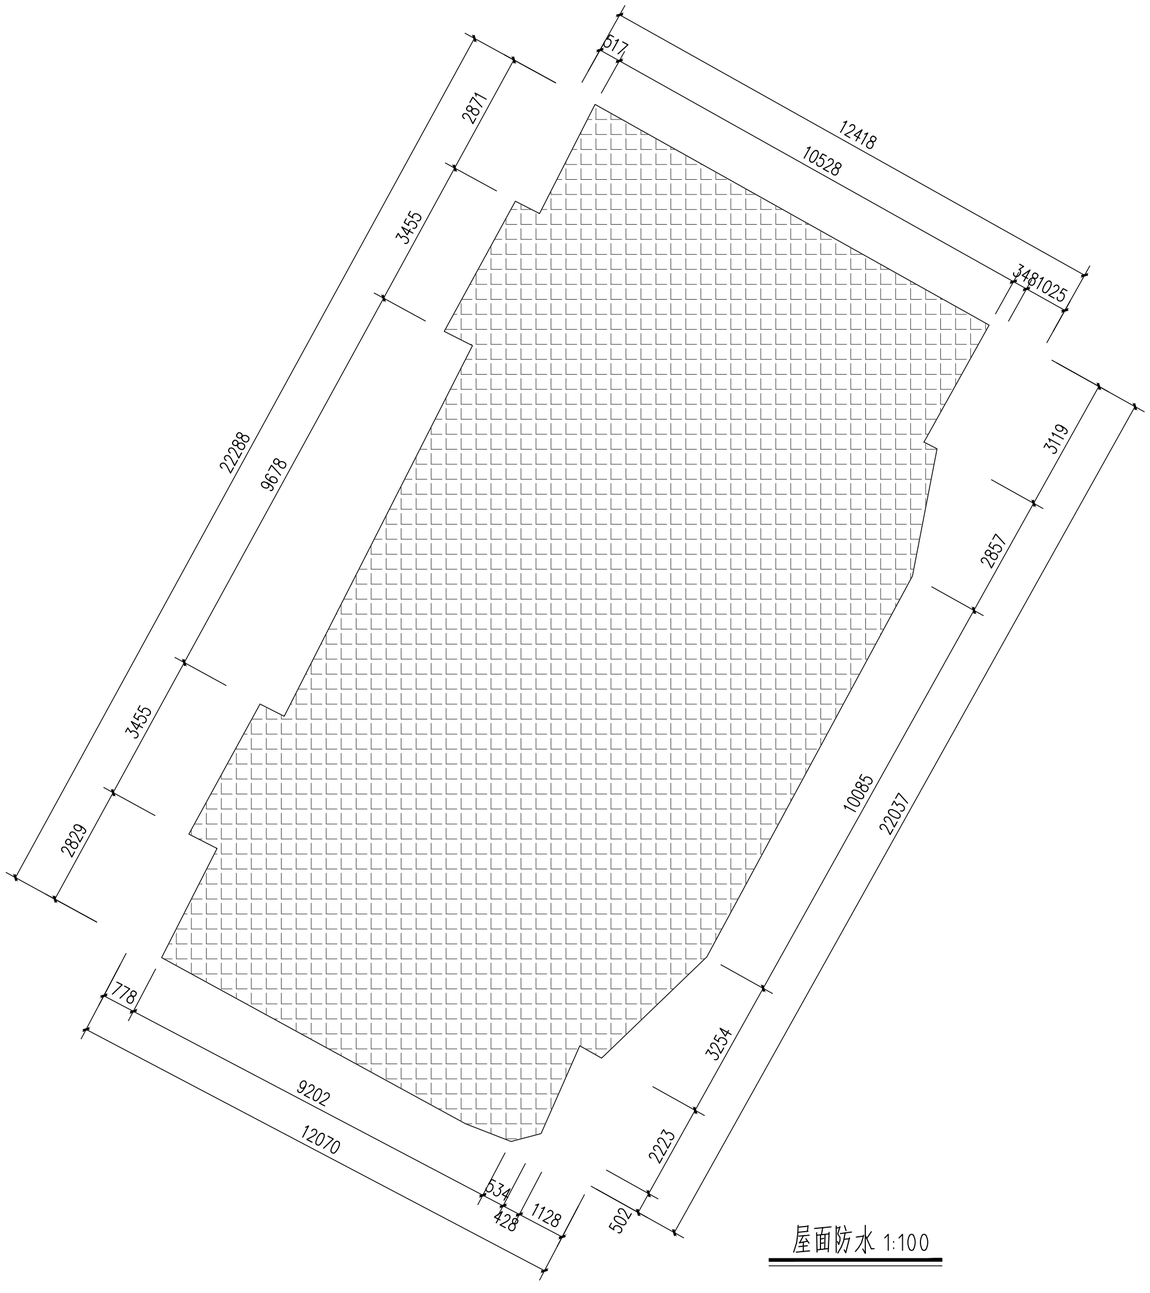

屋面防水 1:100

电气

给排水 暖通

建筑 结构

会签

公路行业（公路）乙级　水利行业（河道整治）乙级　农林行业（农业综合开发工程）乙级　风景园林设计专项乙级
建筑行业（建筑工程）甲级　建筑行业（人防工程）乙级　市政行业（给水工程、排水工程、道路工程、桥梁工程、热力工程、环境卫生工程）乙级

备注：
1、本图尺寸以图上标注为准，不得以比例尺度量。
2、建设单位具备完整有效的规划、立项及相关批复手续后，本图方可用于施工，在此之前，本图仅适用于方案报批。
3、图纸加盖相应阶段出图章后有效，未经正规施工图审查机构审查，本图不得直接用于施工，仅供业主建设投资前估算建设造价之参考图。
4、使用本图时，应同时参照其它有关图纸及国家相关规范与标准图集，如发现有任何不明之处，应及时通知我公司。
5、本图之版权属中科华创国际工程设计顾问集团有限公司所有，未经本公司授权不得随意转交第三方，或以任何形式复制。

说明 illustrate

出图专用章 SEAL

四川省建设工程设计出图专用章
中科华创国际工程设计顾问集团有限公司
资质等级范围：建筑行业（建筑工程）甲级；
风景园林工程设计专项甲级
资质证书编号：A151031317 有效期至：2027年09月28日

注册盖章 SEAL

中华人民共和国一级注册建筑师
姓 名： 孙利铎
注册号： 5103131-013
有效期： 至 2027 年 02 月

施工图审查盖章 SEAL

设计证书编号： A151031317 A251022624
本图须加盖本公司出图签章　否则一律无效

设计单位

中科华创国际工程设计顾问集团有限公司
Zhongke Huachuang International Engineering Design Consulting Group Co.,Ltd.

审定人/日期 AUTHORIZED FOR ISSUE BY /DATE		
审定人	马福桂	马福桂
审核人/日期 AUDITED BY /DATE		
审核人	孙利铎	孙利铎
设计总负责人 日期 PROJECT DIRECTOR /DATE		
设计总负责人	孙利铎	孙利铎
专业负责人/日期 DISCIPLINE RESPONSIBLE BY /DATE		
专业负责人	孙利铎	孙利铎
校对人/日期 CHECKED BY /DATE		
校对人	王世东	王世东
设计人/日期 DESIGNED BY /DATE		
设计人	梁飞业	梁飞业
制图人/日期 DESIGNED BY /DATE		
制图人	梁飞业	梁飞业

建设单位 CLIENT

仁化县市政工程公司

项目名称 PROJECT

广东省韶关市仁化县老旧小区改造项目（第四期）

老城区片更新改造一、二地块项目（高坪、武装部等片区）


子项名称 PROJECT

图名 DRAWING TITLE

屋面防水

工程编号 JOB NO.		阶段 STATUS	施工图设计
比例 SCALE	1:100	专业 DISCIPLINE	建筑
日期 DATE	2025.12	图号 DRAWING NO.	建施-02

盖章后有效

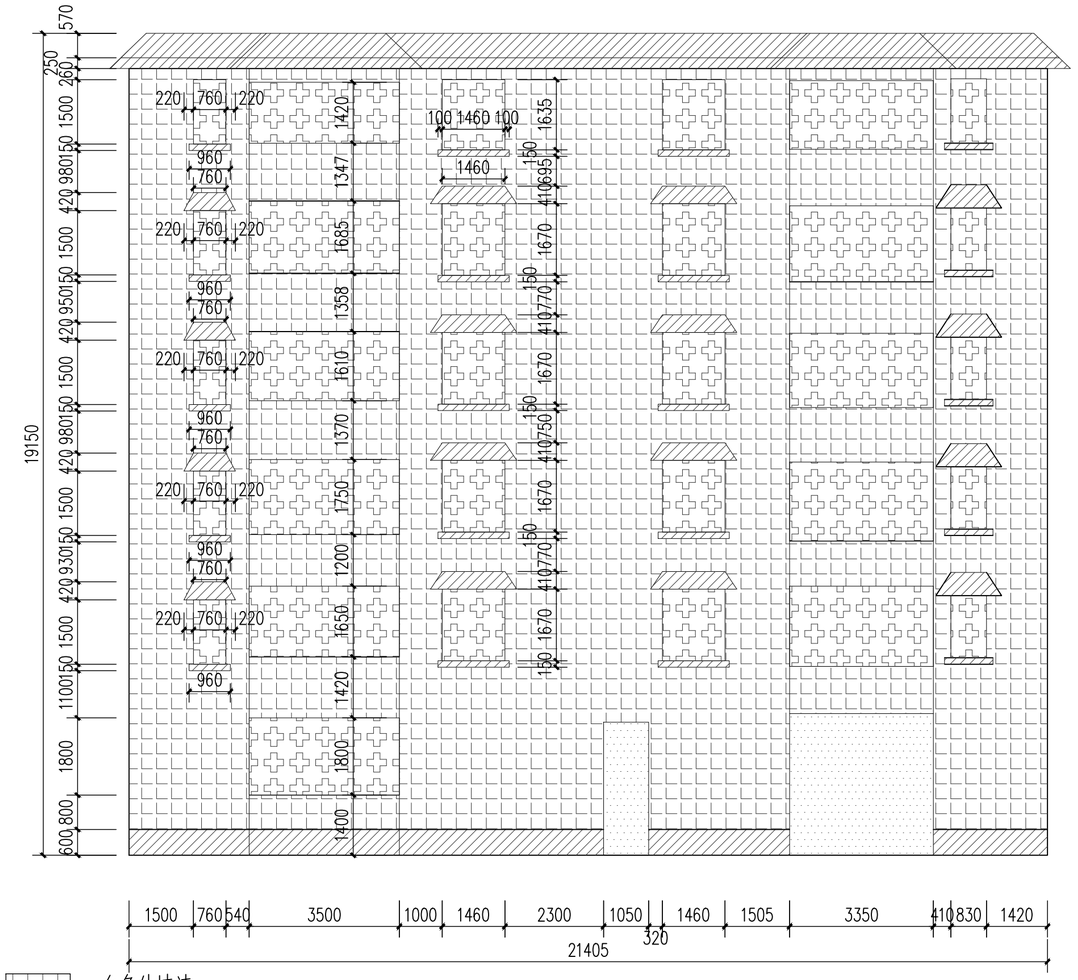

A225立面 1:100

白色外墙漆

深灰色外墙漆


顶棚

门洞

窗洞

白色内墙漆

非本次设计范围

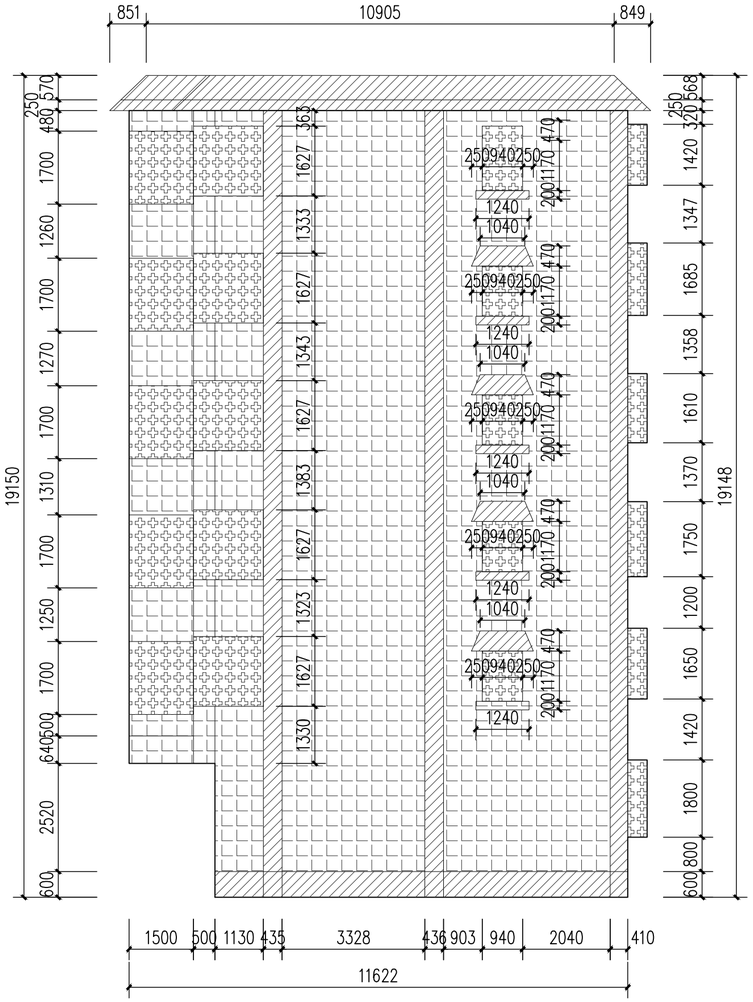

A226立面 1:100

备注：

1、本图尺寸以图上标注为准，不得以比例尺度量。

2、建设单位具备完整有效的规划、立项及相关批复手续后，本图方可用于施工，在此之前，本图仅适用于方案报批。

3、图纸加盖相应阶段出图章后有效，未经正规施工图审查机构审查，本图不得直接用于施工，仅供业主建设投资前估算建设造价之参考图。

4、使用本图时，应同时参照其它有关图纸及国家相关规范与标准图集，如发现有任何不明之处，应及时通知我公司。

5、本图之版权属中科华创国际工程设计顾问集团有限公司所有，未经本公司授权不得随意转交第三方，或以任何形式复制。

说明 illustrate

出图专用章 SEAL

四川省建设工程设计出图专用章

中科华创国际工程设计顾问集团有限公司

资质等级范围：建筑行业（建筑工程）甲级；

风景园林工程设计专项甲级

资质证书编号：A151031317 有效期至：2027年09月28日

注册盖章 SEAL

中华人民共和国一级注册建筑师

姓 名： 孙利铎

注册号： 5103131-013

有效期： 至 2027 年 02 月

施工图审查盖章 SEAL

设计证书编号： A151031317 A251022624

本图须加盖本公司出图签章 否则一律无效

设计单位

中科华创国际工程设计顾问集团有限公司

Zhongke Huachuang International Engineering Design Consulting Group Co.,Ltd.

审定人/日期 AUTHORIZED FOR ISSUE BY /DATE	审定人	马福桂
审核人/日期 AUDITED BY /DATE	审核人	孙利铎
设计总负责人 日期 PROJECT DIRECTOR /DATE	设计总负责人	孙利铎
专业负责人/日期 DISCIPLINE RESPONSIBLE BY /DATE	专业负责人	孙利铎
校对人/日期 CHECKED BY /DATE	校对人	王世东
设计人/日期 DESIGNED BY /DATE	设计人	梁飞业
制图人/日期 DESIGNED BY /DATE	制图人	梁飞业

建设单位 CLIENT

仁化县市政工程公司

项目名称 PROJECT

广东省韶关市仁化县老旧小区改造项目（第四期）

老城区片更新改造一、二地块项目（高坪、武装部等片区）

子项名称 PROJECT

图名 DRAWING TITLE


A225-A226立面图


工程编号 JOB NO.		阶段 STATUS	施工图设计
比例 SCALE	1:100	专业 DISCIPLINE	建筑
日期 DATE	2025.12	图号 DRAWING NO.	建施-03


会签栏

				电气	
				给排水	暖通
会签	建筑	结构			


公路行业（公路）乙级 水利行业（河道整治）乙级 农林行业（农业综合开发工程）乙级 风景园林设计专项乙级
建筑行业（建筑工程）甲级 规划行业（人防工程）乙级 市政行业（给水工程、排水工程、道路工程、桥梁工程、热力工程、环境卫生工程）乙级

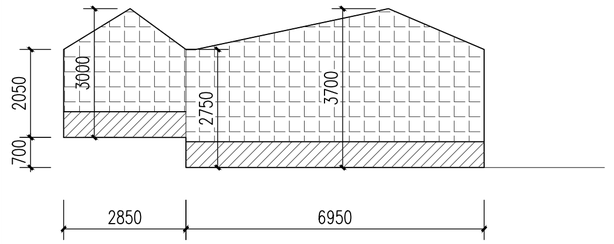

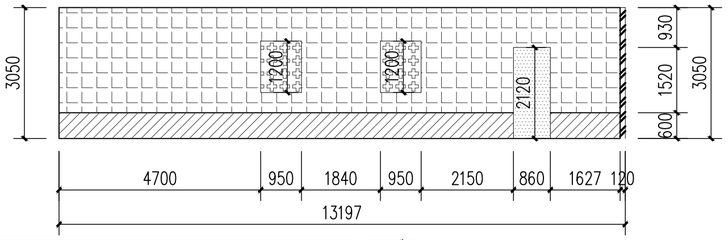


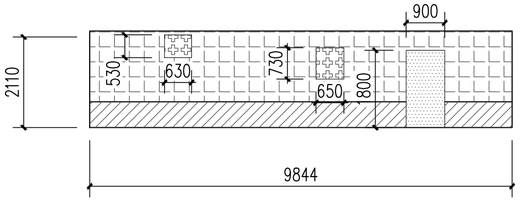


A214立面 1:100

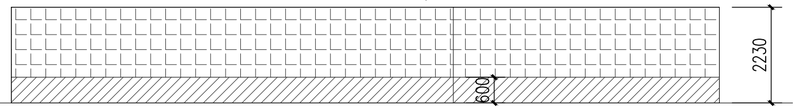


A215立面 1:100

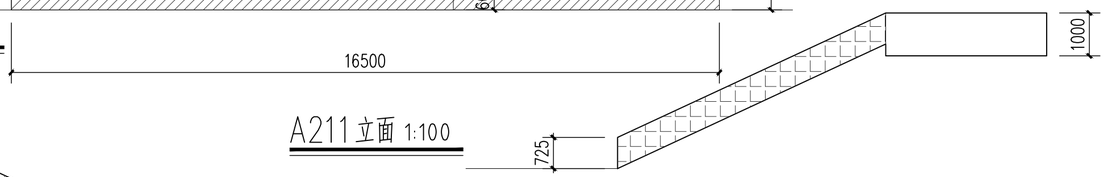

A211立面 1:100

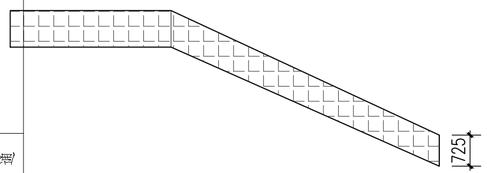

A217立面 1:100

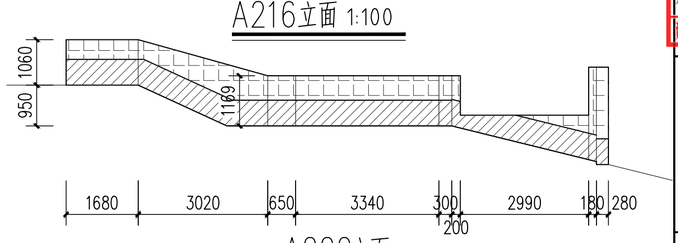



A216立面 1:100


A222立面 1:100




A218立面 1:100

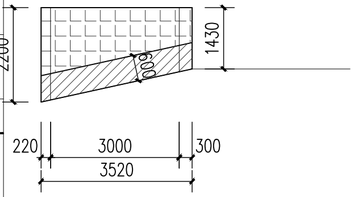

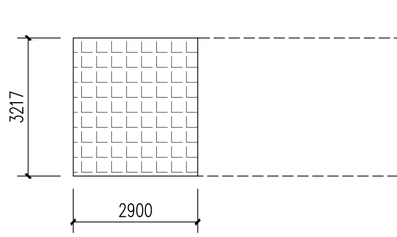


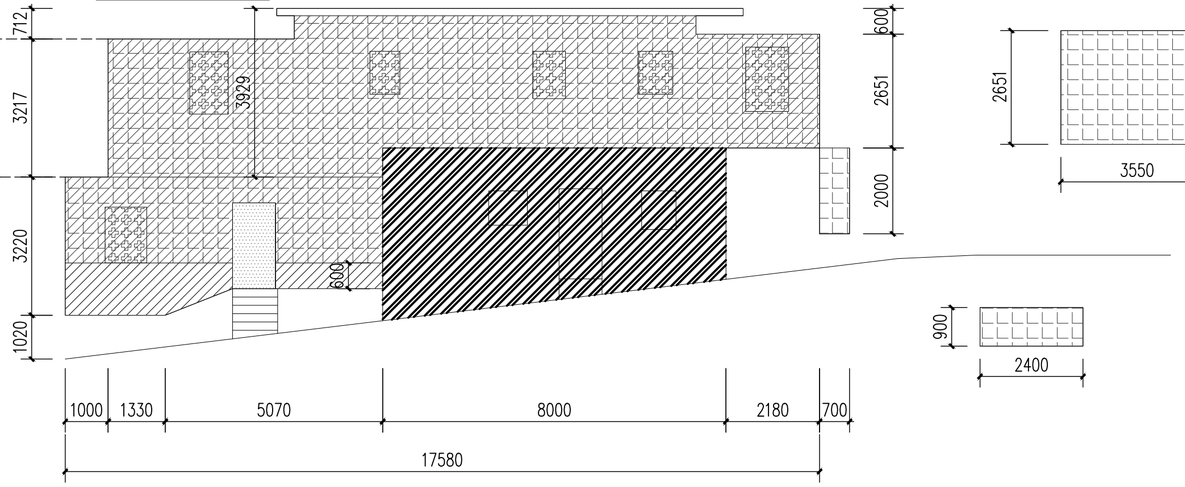

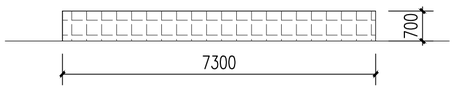


A218立面 1:100


A213立面 1:100

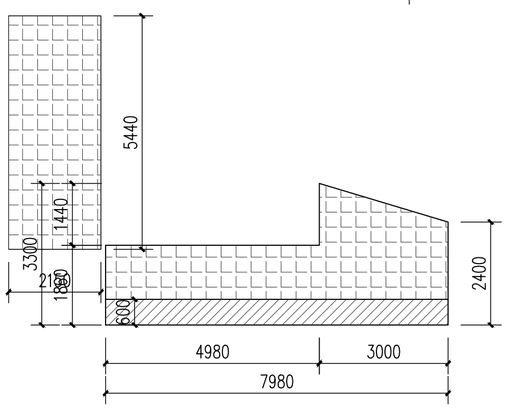


A219立面 1:100

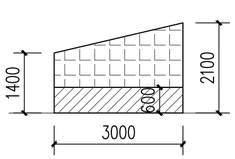


A220立面 1:100

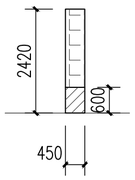

A221立面 1:100

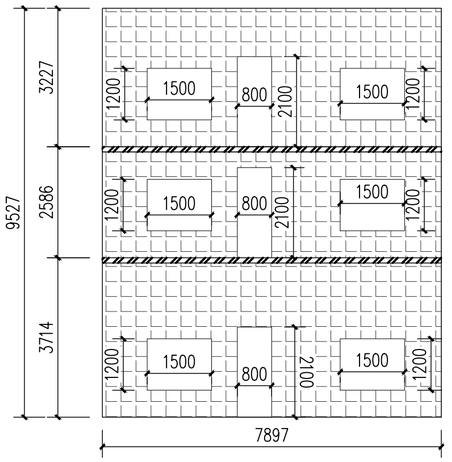

走廊内墙面

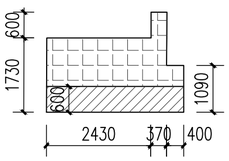

A212立面 1:100

白色外墙漆

深灰色外墙漆

顶棚

门洞

窗洞

白色内墙漆

非本次设计范围

公路行业（公路）乙级　水利行业（河道整治）乙级　农林行业（农业综合开发工程）乙级　风景园林设计专项乙级
建筑行业（建筑工程）甲级　建筑行业（人防工程）乙级　市政行业（给水工程、排水工程、道路工程、桥梁工程、热力工程、环境卫生工程）乙级

电气
给排水
暖通
建筑
结构
公签

备注：

1、本图尺寸以图上标注为准，不得以比例尺度量。
2、建设单位具备完整有效的规划、立项及相关批复手续后，本图方可用于施工，在此之前，本图仅适用于方案报批。
3、图纸加盖相应阶段出图章后有效，未经正规施工图审查机构审查，本图不得直接用于施工，仅供业主建设投资前估算建设造价之参考图。
4、使用本图时，应同时参照其它有关图纸及国家相关规范与标准图集，如发现有任何不明之处，应及时通知我公司。
5、本图之版权属中科华创国际工程设计顾问集团有限公司所有，未经本公司授权不得随意转交第三方，或以任何形式复制。

说明 illustrate

出图专用章 SEAL

四川省建设工程设计出图专用章
中科华创国际工程设计顾问集团有限公司
资质等级范围：建筑行业（建筑工程）甲级；
风景园林工程设计专项甲级
资质证书编号：A151031317 有效期至：2027年09月28日

注册盖章 SEAL

中华人民共和国一级注册建筑师
姓 名： 孙利铎
注册号： 5103131-013
有效期： 至 2027 年 02 月

施工图审查盖章 SEAL

设计证书编号： A151031317 A251022624
本图须加盖本公司出图签章　否则一律无效

设计单位

中科华创国际工程设计顾问集团有限公司
Zhongke Huachuang International Engineering Design Consulting Group Co.,Ltd.

审定人/日期 AUTHORIZED FOR ISSUE BY /DATE	审定人	马福桂
审核人/日期 AUDITED BY /DATE	审核人	孙利铎
设计总负责人 日期 PROJECT DIRECTOR /DATE	设计总负责人	孙利铎
专业负责人/日期 DISCIPLINE RESPONSIBLE BY /DATE	专业负责人	孙利铎
校对人/日期 CHECKED BY /DATE	校对人	王世东
设计人/日期 DESIGNED BY /DATE	设计人	梁飞业
制图人/日期 DESIGNED BY /DATE	制图人	梁飞业

建设单位 CLIENT

仁化县市政工程公司

项目名称 PROJECT

广东省韶关市仁化县老旧小区改造项目（第四期）


老城区片更新改造一、二地块项目（高坪、武装部等片区）

子项名称 PROJECT


图名 DRAWING TITLE

A211-A221立面图


工程编号 JOB NO.		阶段 STATUS	施工图设计
比例 SCALE	1:100	专业 DISCIPLINE	建筑
日期 DATE	2025.12	图号 DRAWING NO.	建施-04

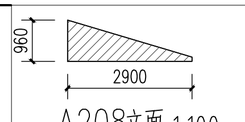


A208立面 1:100

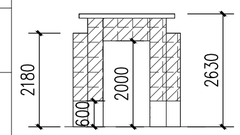


A202立面 1:100

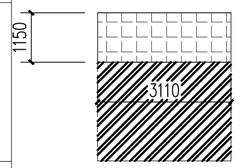


A201立面 1:100

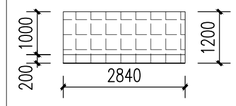


2F 阳台底

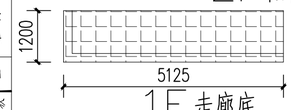


1F 走廊底

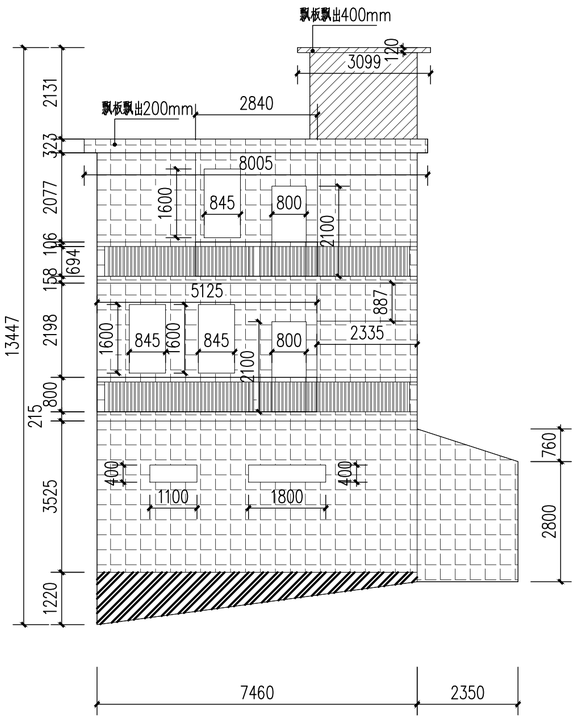


A197立面 1:100

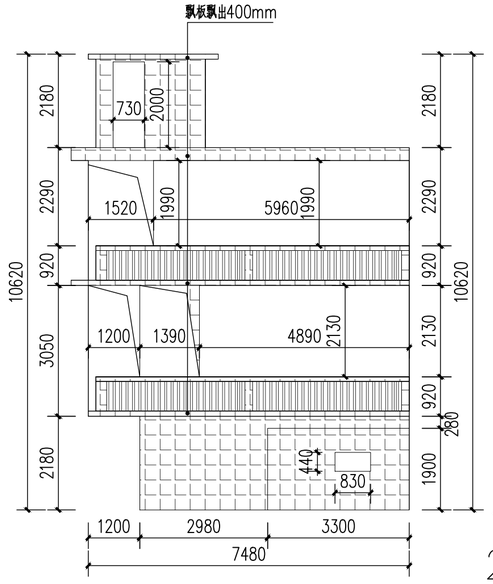


A199立面 1:100

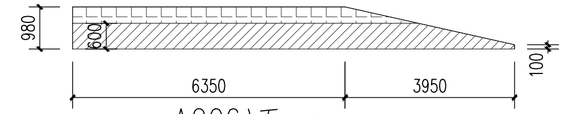


A206立面 1:100

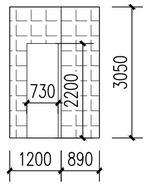


2F 墙面

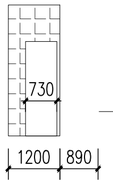


3F 墙面

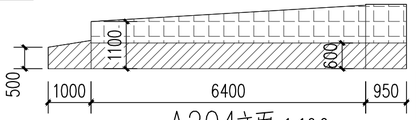


A204立面 1:100

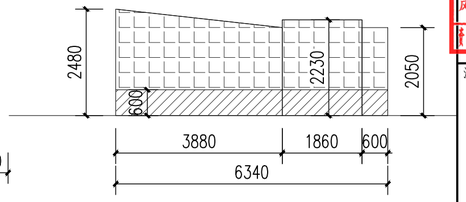


A203立面 1:100

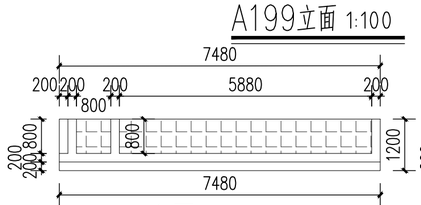


1F 走廊底

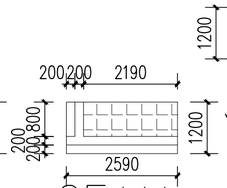


2F 走廊底

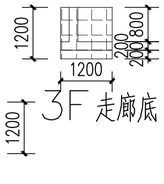


3F 走廊底

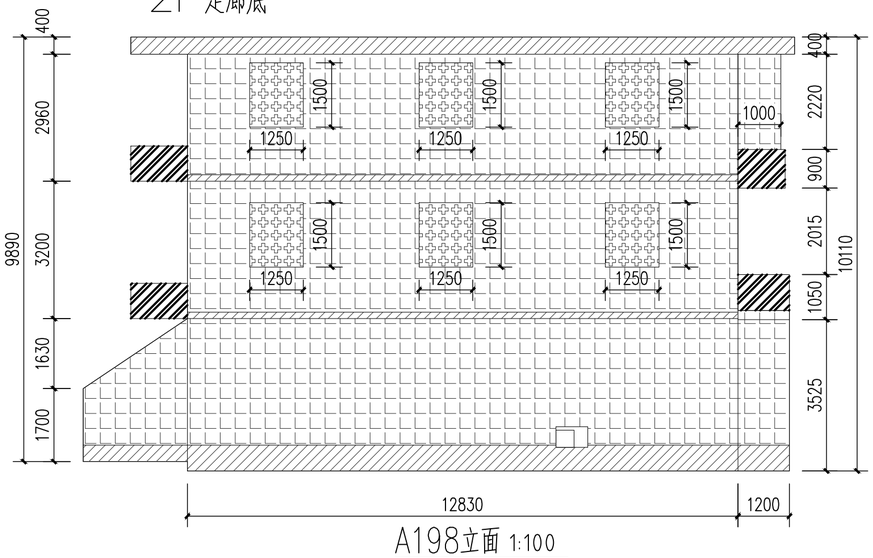


A198立面 1:100

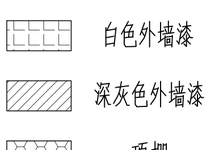

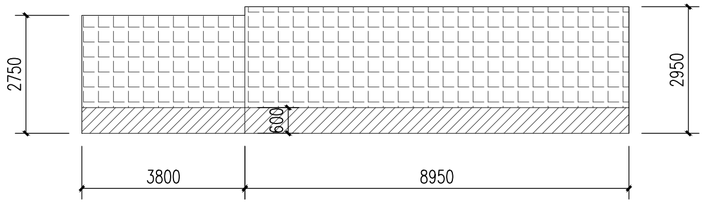


A205立面 1:100

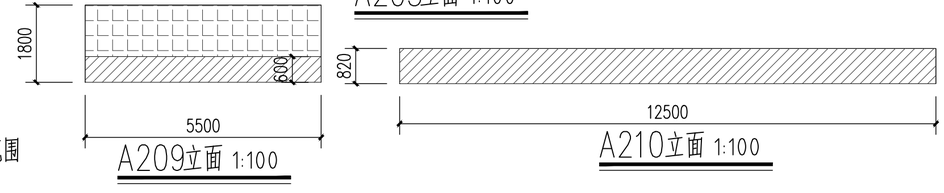

A209立面 1:100

A210立面 1:100

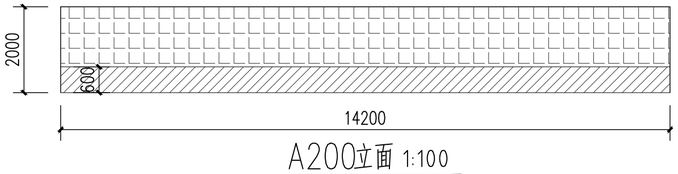

A200立面 1:100

公路行业（公路）乙级　水利行业（河道整治）乙级　农林行业（农业综合开发工程）乙级　风景园林设计专项乙级
建筑行业（建筑工程）甲级　建筑行业（人防工程）乙级　市政行业（给水工程、排水工程、道路工程、桥梁工程、热力工程、环境卫生工程）乙级

电气 | 给排水 暖通 | 建筑 结构 | 会签

备注：
1、本图尺寸以图上标注为准，不得以比例尺度量。
2、建设单位具备完整有效的规划、立项及相关批复手续后，本图方可用于施工，在此之前，本图仅适用于方案报批。
3、图纸加盖相应阶段出图章后有效，未经正规施工图审查机构审查，本图不得直接用于施工，仅供业主建设投资前估算建设造价之参考图。
4、使用本图时，应同时参照其它有关图纸及国家相关规范与标准图集，如发现有任何不明之处，应及时通知我公司。
5、本图之版权属中科华创国际工程设计顾问集团有限公司所有，未经本公司授权不得随意转交第三方，或以任何形式复制。

说明 illustrate

出图专用章 SEAL

四川省建设工程设计出图专用章
中科华创国际工程设计顾问集团有限公司
资质等级范围：建筑行业（建筑工程）甲级；
风景园林工程设计专项甲级
资质证书编号：A151031317　有效期至：2027年09月28日

注册盖章 SEAL

中华人民共和国一级注册建筑师
姓　名：　孙利铎
注册号：　5103131-013
有效期：　至 2027 年 02 月

施工图审查盖章 SEAL

设计证书编号：A151031317 A251022624
本图须加盖本公司出图签章　否则一律无效

设计单位

中科华创国际工程设计顾问集团有限公司
Zhongke Huachuang International Engineering Design Consulting Group Co.,Ltd.

审定人/日期 AUTHORIZED FOR ISSUE BY /DATE	审定人	马福桂
审核人/日期 AUDITED BY /DATE	审核人	孙利铎
设计总负责人 日期 PROJECT DIRECTOR /DATE	设计总负责人	孙利铎
专业负责人/日期 DISCIPLINE RESPONSIBLE BY /DATE	专业负责人	孙利铎
校对人/日期 CHECKED BY /DATE	校对人	王世东
设计人/日期 DESIGNED BY /DATE	设计人	梁飞业
制图人/日期 DESIGNED BY /DATE	制图人	梁飞业


建设单位 CLIENT
仁化县市政工程公司

项目名称 PROJECT
广东省韶关市仁化县老旧小区改造项目（第四期）
老城区片更新改造一、二地块项目（高坪、武装部等片区）


子项名称 PROJECT

图名 DRAWING TITLE
A197-A210立面图


工程编号 JOB NO.		阶段 STATUS	施工图设计
比例 SCALE	1:100	专业 DISCIPLINE	建筑
日期 DATE	2025.12	图号 DRAWING NO.	建施-05

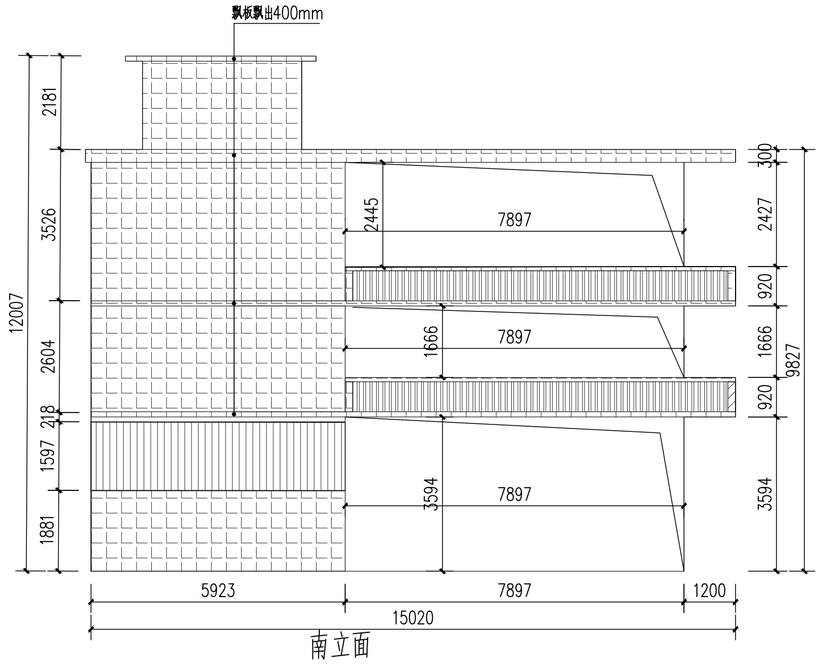


南立面

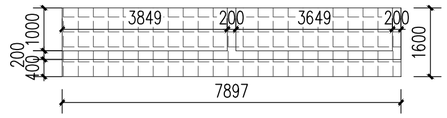


1F～3F 走廊底

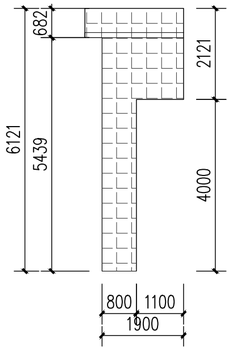

A213.5立面 1:100

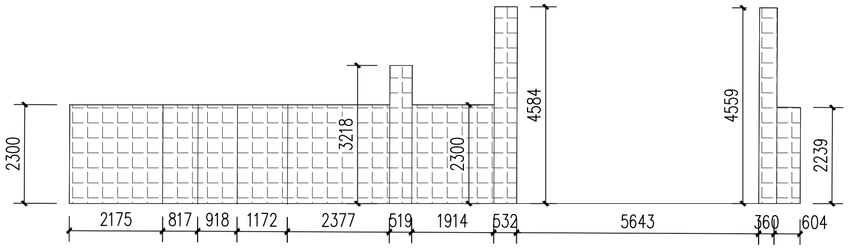

A213.7立面 1:100

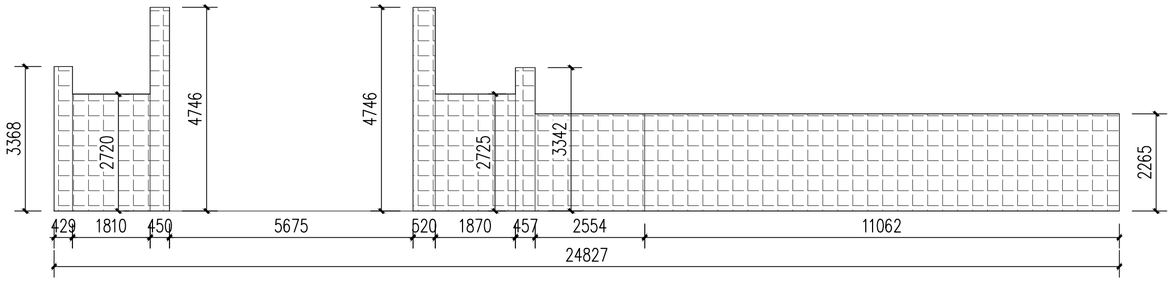

A213.6立面 1:100

白色外墙漆

深灰色外墙漆


顶棚

门洞

窗洞

白色内墙漆

非本次设计范围

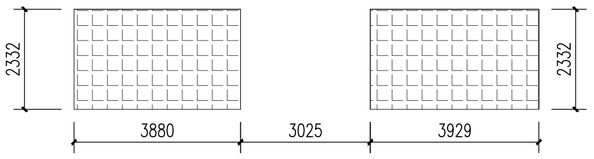

A213.8立面 1:100

备注：

1、本图尺寸以图上标注为准，不得以比例尺度量。
2、建设单位具备完整有效的规划、立项及相关批复手续后，本图方可用于施工，在此之前，本图仅适用于方案报批。
3、图纸加盖相应阶段出图章后有效，未经正规施工图审查机构审查，本图不得直接用于施工，仅供业主建设投资前估算建设造价之参考图。
4、使用本图时，应同时参照其它有关图纸及国家相关规范与标准图集，如发现有任何不明之处，应及时通知我公司。
5、本图之版权属中科华创国际工程设计顾问集团有限公司所有，未经本公司授权不得随意转交第三方，或以任何形式复制。

说明 illustrate

出图专用章 SEAL

四川省建设工程设计出图专用章
中科华创国际工程设计顾问集团有限公司
资质等级范围：建筑行业（建筑工程）甲级；
风景园林工程设计专项甲级
资质证书编号：A151031317 有效期至：2027年09月28日

注册盖章 SEAL

中华人民共和国一级注册建筑师
姓 名： 孙利铎
注册号： 5103131-013
有效期： 至 2027 年 02 月

施工图审查盖章 SEAL

设计证书编号： A151031317 A251022624
本图须加盖本公司出图签章 否则一律无效

设计单位

中科华创国际工程设计顾问集团有限公司
Zhongke Huachuang International Engineering Design Consulting Group Co.,Ltd.

审定人/日期 AUTHORIZED FOR ISSUE BY /DATE	审定人	马福桂
审核人/日期 AUDITED BY /DATE	审核人	孙利铎
设计总负责人 日期 PROJECT DIRECTOR /DATE	设计总负责人	孙利铎
专业负责人/日期 DISCIPLINE RESPONSIBLE BY /DATE	专业负责人	孙利铎
校对人/日期 CHECKED BY /DATE	校对人	王世东
设计人/日期 DESIGNED BY /DATE	设计人	梁飞业
制图人/日期 DESIGNED BY /DATE	制图人	梁飞业

建设单位 CLIENT

仁化县市政工程公司

项目名称 PROJECT

广东省韶关市仁化县老旧小区改造项目（第四期）

老城区片更新改造一、二地块项目（高坪、武装部等片区）

子项名称 PROJECT

图名 DRAWING TITLE


A213立面图


工程编号 JOB NO.		阶段 STATUS	施工图设计
比例 SCALE	1:100	专业 DISCIPLINE	建筑
日期 DATE	2025.12	图号 DRAWING NO.	建施-06


归档号

电气 给排水 暖通 建筑 结构 会签

公路行业（公路）乙级 水利行业（河道整治）乙级 农林行业（农业综合开发工程）乙级 风景园林设计专项乙级
建筑行业（建筑工程）甲级 建筑行业（人防工程）乙级 市政行业（给水工程、排水工程、道路工程、桥梁工程、热力工程、环境卫生工程）乙级

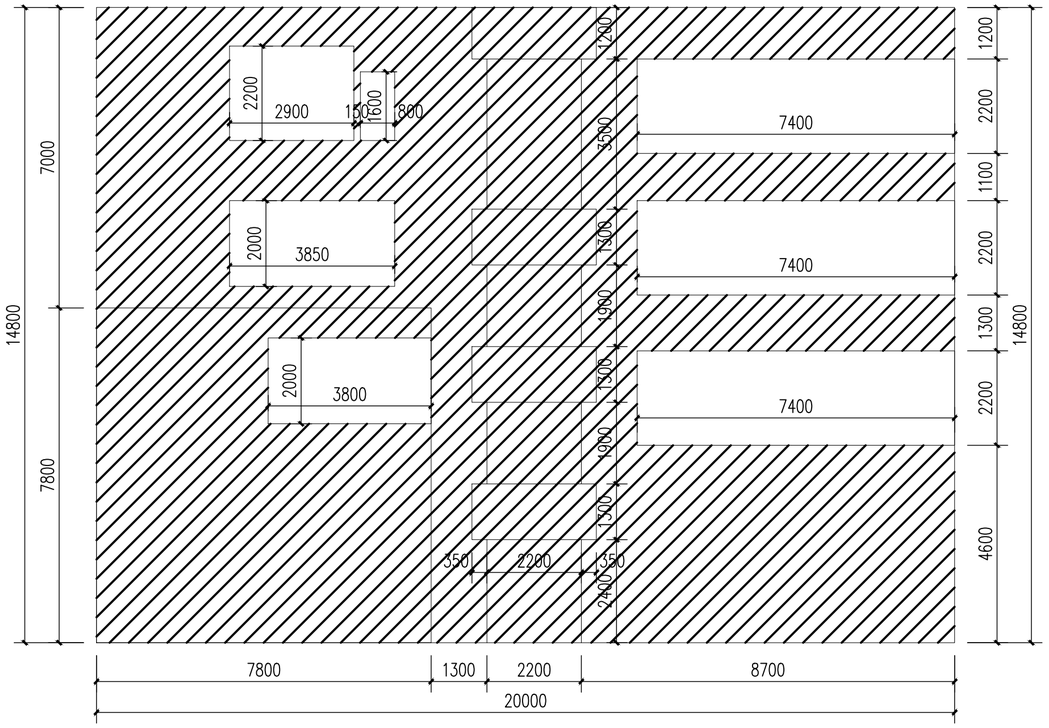

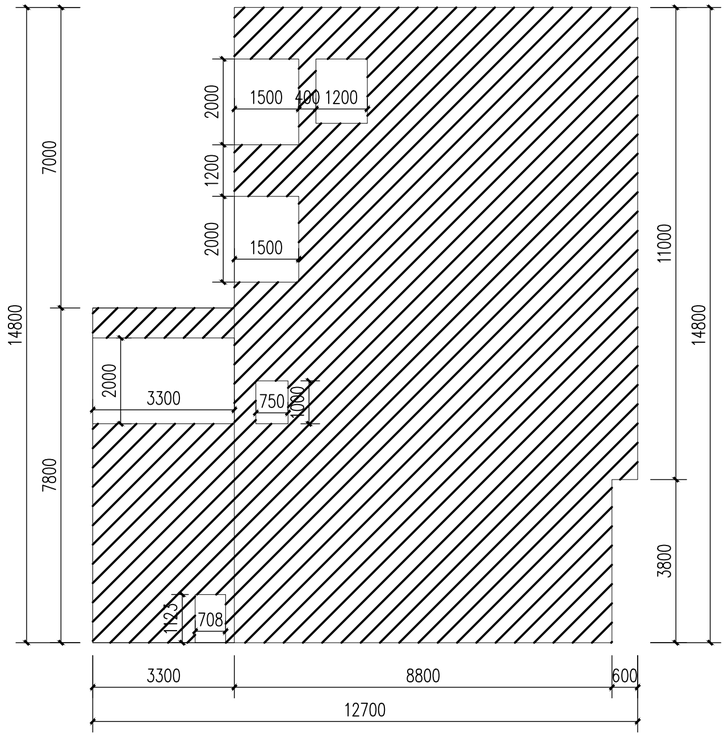

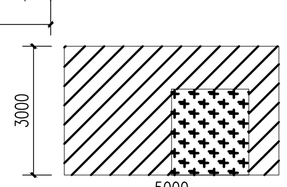

围墙

外墙面

窗户

楼梯间洞口

门

楼梯间内墙面


不在本次设计范围内

楼梯处扶手墙面


墙洞

楼梯间洞口


A1 立面 1:100

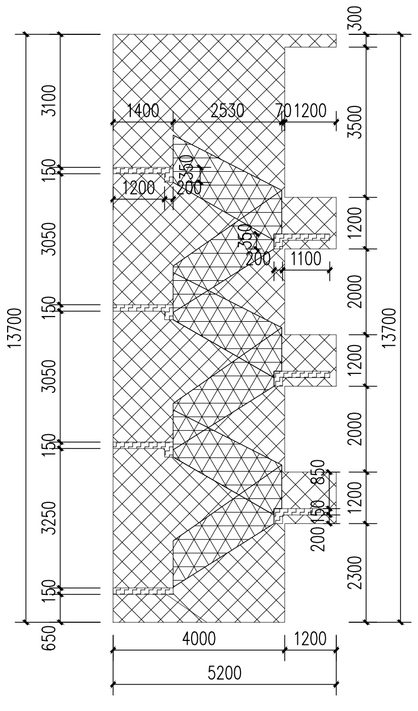

楼梯间 立面 1:100

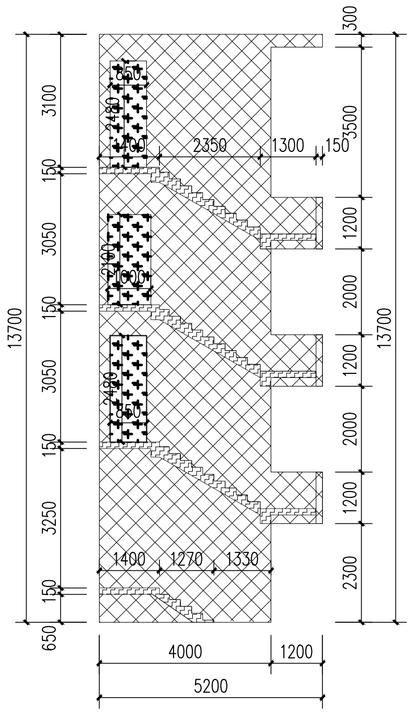


楼梯间 立面 1:100

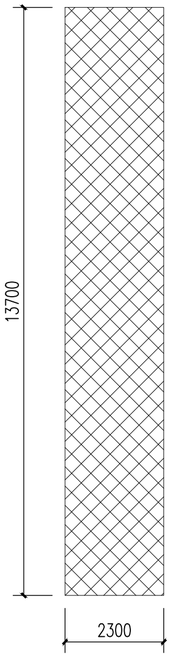

楼梯间 立面 1:100

A2 立面 1:100

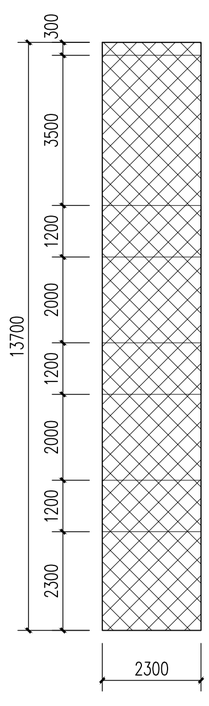

楼梯间 立面 1:100

备注：

1、本图尺寸以图上标注为准，不得以比例尺度量。
2、建设单位具备完整有效的规划、立项及相关批复手续后，本图方可用于施工，在此之前，本图仅适用于方案报批。
3、图纸加盖相应阶段出图章后有效，未经正规施工图审查机构审查，本图不得直接用于施工，仅供业主建设投资前估算建设造价之参考图。
4、使用本图时，应同时参照其它有关图纸及国家相关规范与标准图集，如发现有任何不明之处，应及时通知我公司。
5、本图之版权属中科华创国际工程设计顾问集团有限公司所有，未经本公司授权不得随意转交第三方，或以任何形式复制。

说明 illustrate

出图专用章 SEAL

四川省建设工程设计出图专用章
中科华创国际工程设计顾问集团有限公司
资质等级范围：建筑行业（建筑工程）甲级；
风景园林工程设计专项甲级
资质证书编号：A151031317 有效期至：2027年09月28日

注册盖章 SEAL

中华人民共和国一级注册建筑师
姓 名： 孙利铎
注册号： 5103131-013
有效期： 至 2027 年 02 月

施工图审查盖章 SEAL

设计证书编号： A151031317 A251022624
本图须加盖本公司出图签章 否则一律无效

设计单位

中科华创国际工程设计顾问集团有限公司
Zhongke Huachuang International Engineering Design Consulting Group Co., Ltd.

审定人/日期 AUTHORIZED FOR ISSUE BY /DATE		
审定人	马福桂	马福桂
审核人/日期 AUDITED BY /DATE		
审核人	孙利铎	孙利铎
设计总负责人 日期 PROJECT DIRECTOR /DATE		
设计总负责人	孙利铎	孙利铎
专业负责人/日期 DISCIPLINE RESPONSIBLE BY /DATE		
专业负责人	孙利铎	孙利铎
校对人/日期 CHECKED BY /DATE		
校对人	王世东	王世东
设计人/日期 DESIGNED BY /DATE		
设计人	梁飞业	梁飞业
制图人/日期 DESIGNED BY /DATE		
制图人	梁飞业	梁飞业

建设单位 CLIENT

仁化县市政工程公司

项目名称 PROJECT

广东省韶关市仁化县老旧小区改造项目（第四期）

老城区片更新改造一、二地块项目（高坪、武装部等片区）

子项名称 PROJECT

图名 DRAWING TITLE


A1-A2立面图

工程编号 JOB NO.		阶段 STATUS	施工图设计
比例 SCALE	1:100	专业 DISCIPLINE	建筑
日期 DATE	2025.12	图号 DRAWING NO.	建施-01


档案号

公路行业（公路）乙级　水利行业（河道整治）乙级　农林行业（农业综合开发工程）乙级　风景园林设计专项乙级
建筑行业（建筑工程）甲级　建筑行业（人防工程）乙级　市政行业（给水工程、排水工程、道路工程、桥梁工程、热力工程、环境卫生工程）乙级


会签 | 建筑 | 结构 | 给排水 | 暖通 | 电气

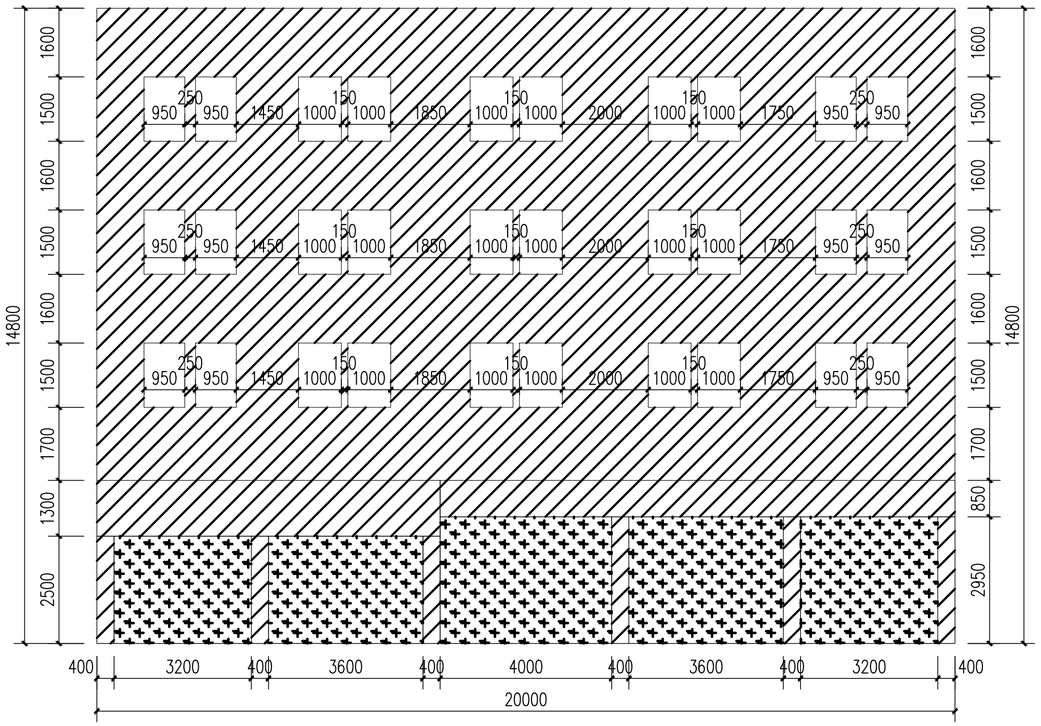

A3 立面 1:100

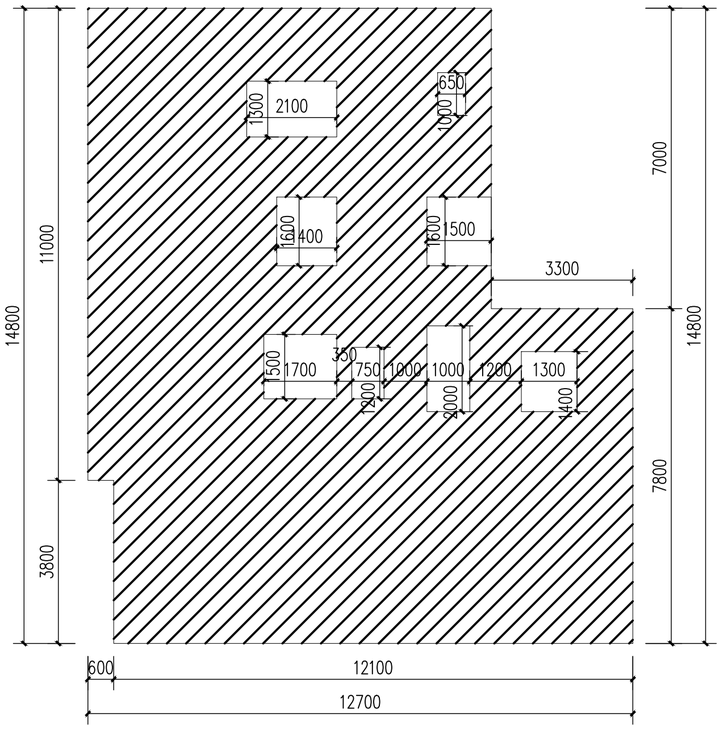

A4 立面 1:100

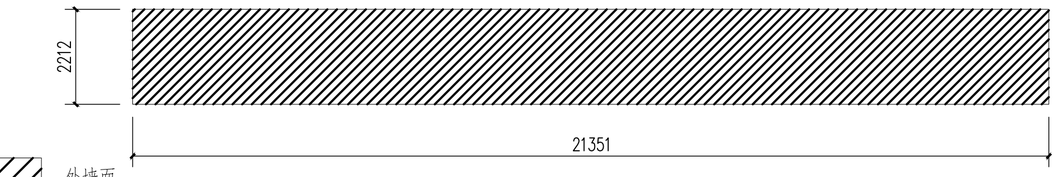

外墙面

窗户

楼梯间洞口

门


楼梯间内墙面

不在本次设计范围内


楼梯处扶手墙面

墙洞

楼梯间洞口

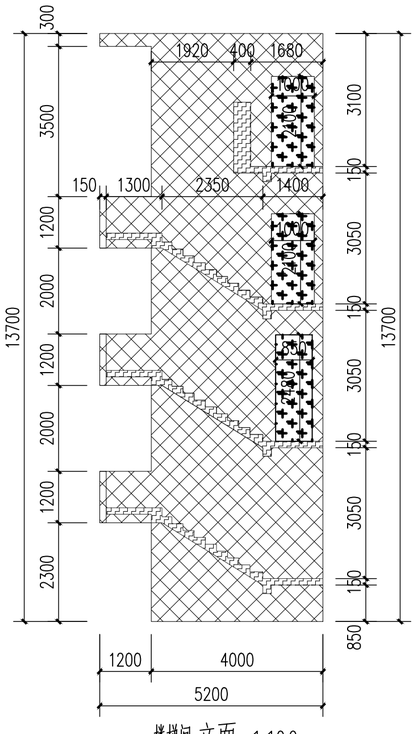

楼梯间 立面 1:100

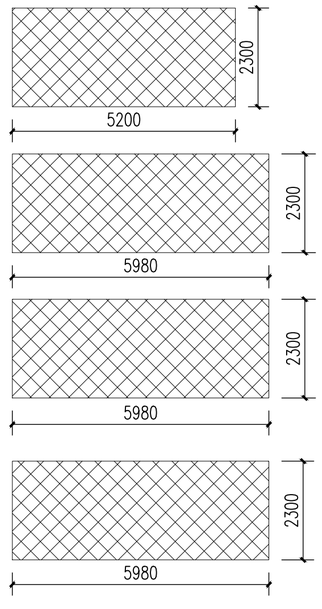

楼梯间 立面 1:100

备注：

1、本图尺寸以图上标注为准，不得以比例尺度量。

2、建设单位具备完整有效的规划、立项及相关批复手续后，本图方可用于施工，在此之前，本图仅适用于方案报批。

3、图纸加盖相应阶段出图章后有效，未经正规施工图审查机构审查，本图不得直接用于施工，仅供业主建设投资前估算建设造价之参考图。

4、使用本图时，应同时参照其它有关图纸及国家相关规范与标准图集，如发现有任何不明之处，应及时通知我公司。

5、本图之版权属中科华创国际工程设计顾问集团有限公司所有，未经本公司授权不得随意转交第三方，或以任何形式复制。

说明 illustrate

出图专用章 SEAL

四川省建设工程设计出图专用章

中科华创国际工程设计顾问集团有限公司

资质等级范围：建筑行业（建筑工程）甲级；

风景园林工程设计专项甲级

资质证书编号：A151031317 有效期至：2027年09月28日

注册盖章 SEAL

中华人民共和国一级注册建筑师

姓 名： 孙利铎

注册号： 5103131-013

有效期： 至 2027 年 02 月

施工图审查盖章 SEAL

设计证书编号： A151031317 A251022624

本图须加盖本公司出图签章 否则一律无效

设计单位

中科华创国际工程设计顾问集团有限公司

Zhongke Huachuang International Engineering Design Consulting Group Co.,Ltd.

审定人/日期 AUTHORIZED FOR ISSUE BY /DATE		
审定人	马福桂	马福桂
审核人/日期 AUDITED BY /DATE		
审核人	孙利铎	孙利铎
设计总负责人 日期 PROJECT DIRECTOR /DATE		
设计总负责人	孙利铎	孙利铎
专业负责人/日期 DISCIPLINE RESPONSIBLE BY /DATE		
专业负责人	孙利铎	孙利铎
校对人/日期 CHECKED BY /DATE		
校对人	王世东	王世东
设计人/日期 DESIGNED BY /DATE		
设计人	梁飞业	梁飞业
制图人/日期 DESIGNED BY /DATE		
制图人	梁飞业	梁飞业

建设单位 CLIENT

仁化县市政工程公司

项目名称 PROJECT

广东省韶关市仁化县老旧小区改造项目（第四期）

老城区片更新改造一、二地块项目（高坪、武装部等片区）

子项名称 PROJECT

图名 DRAWING TITLE


A3－A4立面图

工程编号 JOB NO.		阶段 STATUS	施工图设计
比例 SCALE	1:100	专业 DISCIPLINE	建筑
日期 DATE	2025、12	图号 DRAWING NO.	建施-02


归档号

电气 给排水 暖通 建筑 结构 会签


公路行业（公路）乙级 水利行业（河道整治）乙级 农林行业（农业综合开发工程）乙级 风景园林设计专项乙级
建筑行业（建筑工程）甲级 建筑行业（人防工程）乙级 市政行业（给水工程、排水工程、道路工程、桥梁工程、热力工程、环境卫生工程）乙级

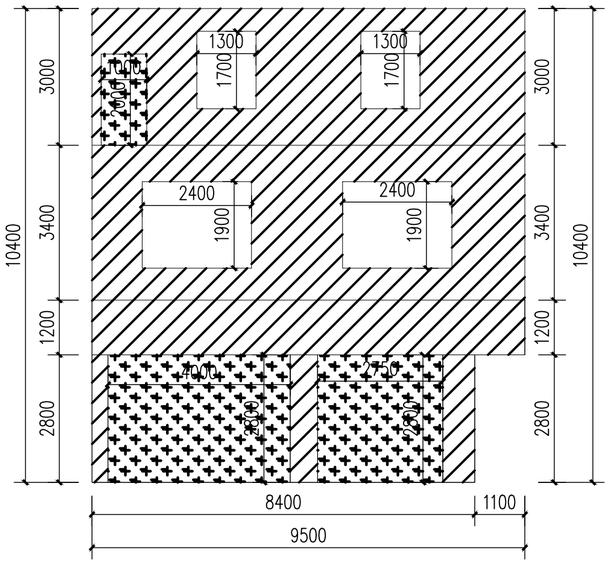

A71立面 1:100

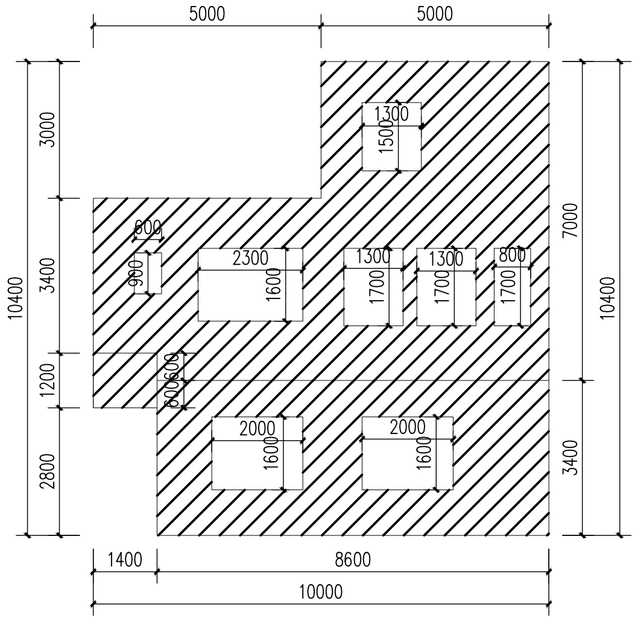


A72立面 1:100

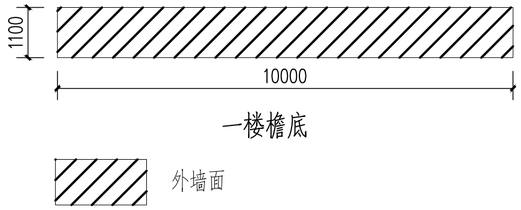


一楼檐底

外墙面

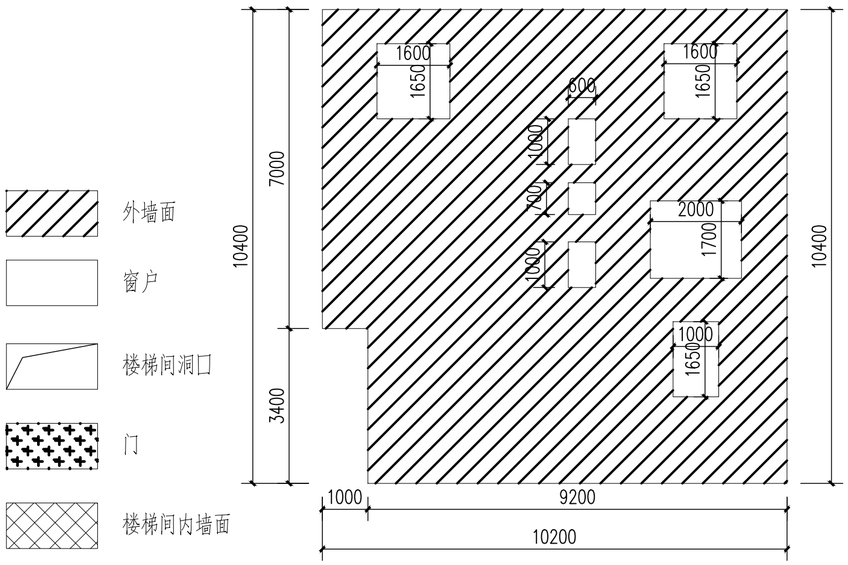

A73立面 1:100

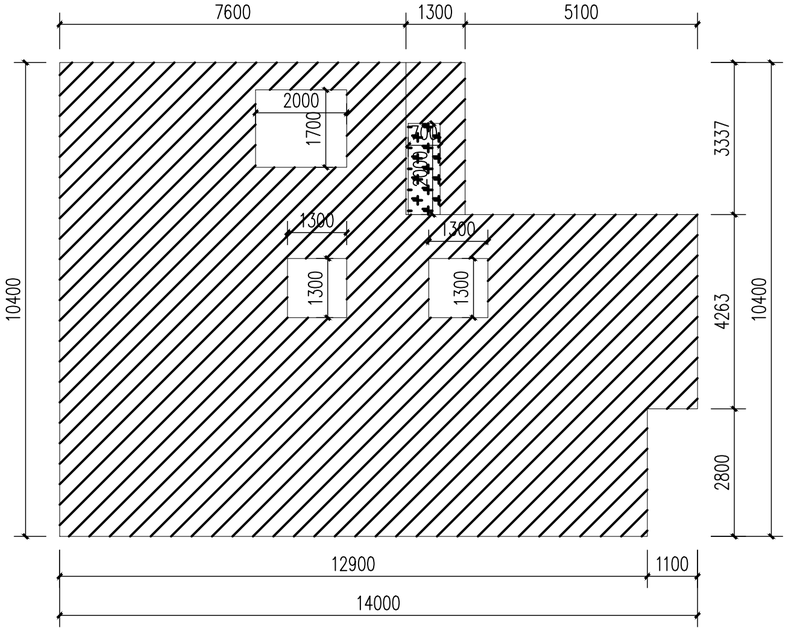

A74立面 1:100

备注：

1、本图尺寸以图上标注为准，不得以比例尺度量。
2、建设单位具备完整有效的规划、立项及相关批复手续后，本图方可用于施工，在此之前，本图仅适用于方案报批。
3、图纸加盖相应阶段出图章后有效，未经正规施工图审查机构审查，本图不得直接用于施工，仅供业主建设投资前估算建设造价之参考图。
4、使用本图时，应同时参照其它有关图纸及国家相关规范与标准图集，如发现有任何不明之处，应及时通知我公司。
5、本图之版权属中科华创国际工程设计顾问集团有限公司所有，未经本公司授权不得随意转交第三方，或以任何形式复制。

说明 illustrate

出图专用章 SEAL

注册盖章 SEAL

施工图审查盖章 SEAL

设计证书编号： A151031317 A251022624
本图须加盖本公司出图签章　否则一律无效

设计单位

中科华创国际工程设计顾问集团有限公司
Zhongke Huachuang International Engineering Design Consulting Group Co., Ltd.

审定人/日期 AUTHORIZED FOR ISSUE BY /DATE		
审定人	马福桂	马福桂
审核人/日期 AUDITED BY /DATE		
审核人	孙利铎	孙利铎
设计总负责人 日期 PROJECT DIRECTOR /DATE		
设计总负责人	孙利铎	孙利铎
专业负责人/日期 DISCIPLINE RESPONSIBLE BY /DATE		
专业负责人	孙利铎	孙利铎
校对人/日期 CHECKED BY /DATE		
校对人	王世东	王世东
设计人/日期 DESIGNED BY /DATE		
设计人	梁飞业	梁飞业
制图人/日期 DESIGNED BY /DATE		
制图人	梁飞业	梁飞业

建设单位 CLIENT

仁化县市政工程公司

项目名称 PROJECT

广东省韶关市仁化县老旧小区改造项目（第四期）


老城区片更新改造一、二地块项目（高坪、武装部等片区）

子项名称 PROJECT


图名 DRAWING TITLE

A71-A74立面图


工程编号 JOB NO.		阶段 STATUS	施工图设计
比例 SCALE	1:100	专业 DISCIPLINE	建筑
日期 DATE	2025.12	图号 DRAWING NO.	建施-01

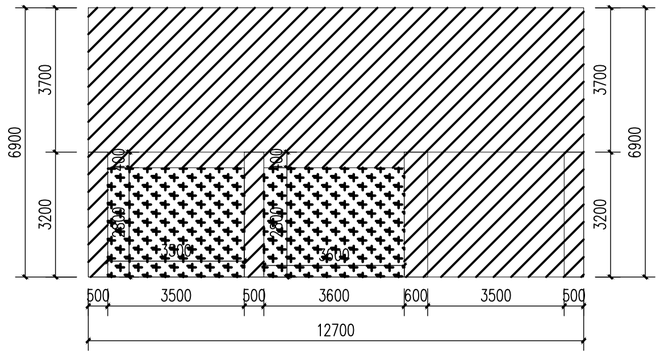


A75立面 1:100

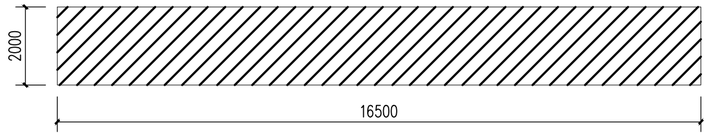


A77立面 1:100

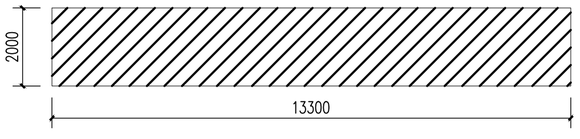


A76立面 1:100

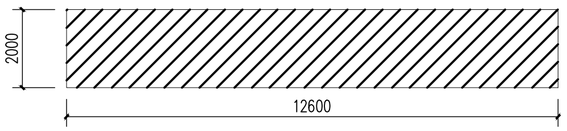

A78立面 1:100

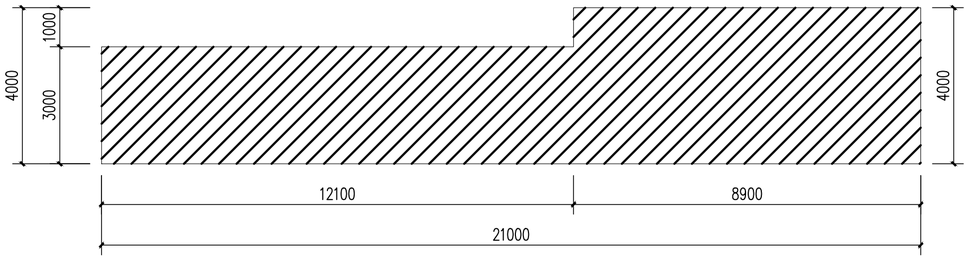

A80立面 1:100

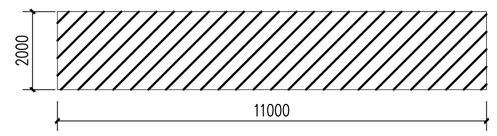

A79立面 1:100

外墙面

窗户

楼梯间洞口

门


楼梯间内墙面

不在本次设计范围内

楼梯处扶手墙面

墙洞

楼梯间洞口

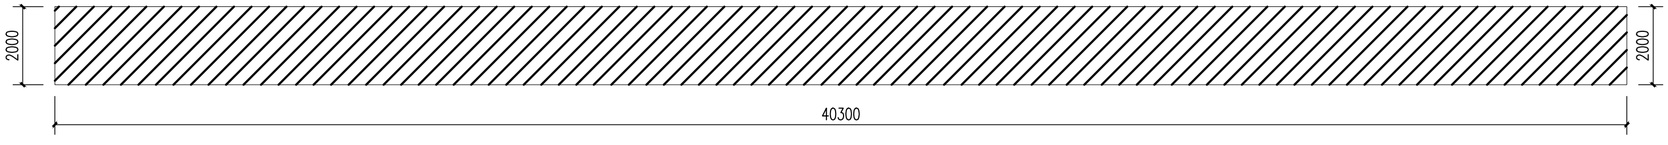

A81立面 1:100

公路行业（公路）乙级　水利行业（河道整治）乙级　农林行业（农业综合开发工程）乙级　风景园林设计专项乙级
建筑行业（建筑工程）甲级　建筑行业（人防工程）乙级　市政行业（给水工程、排水工程、道路工程、桥梁工程、热力工程、环境卫生工程）乙级

电气 | 给排水 | 暖通 | 建筑 | 结构 | 会签

备注：
1、本图尺寸以图上标注为准，不得以比例尺度量。
2、建设单位具备完整有效的规划、立项及相关批复手续后，本图方可用于施工，在此之前，本图仅适用于方案报批。
3、图纸如在相应阶段出图审后有效，未经正规施工图审查机构审查，本图不得直接用于施工，仅供业主建设投资前估算建设造价之参考图。
4、使用本图时，应同时参照其它有关图纸及国家相关规范与标准图集，如发现有任何不明之处，应及时通知我公司。
5、本图之版权属中科华创国际工程设计顾问集团有限公司所有，未经本公司授权不得随意转交第三方，或以任何形式复制。

说明 illustrate

出图专用章 SEAL

四川省建设工程设计出图专用章
中科华创国际工程设计顾问集团有限公司
资质等级范围：建筑行业（建筑工程）甲级；
风景园林工程设计专项甲级
资质证书编号：A151031317　有效期至：2027年09月28日

注册盖章 SEAL

中华人民共和国一级注册建筑师
姓　名：孙利铎
注册号：5103131-013
有效期：至 2027 年 02 月

施工图审查盖章 SEAL

设计证书编号：A151031317 A251022624
本图须加盖本公司出图签章　否则一律无效

设计单位

中科华创国际工程设计顾问集团有限公司
Zhongke Huachuang International Engineering Design Consulting Group Co.,Ltd.

审定人/日期 AUTHORIZED FOR ISSUE BY /DATE		
审定人	马福桂	马福桂
审核人/日期 AUDITED BY /DATE		
审核人	孙利铎	孙利铎
设计总负责人 日期 PROJECT DIRECTOR /DATE		
设计总负责人	孙利铎	孙利铎
专业负责人/日期 DISCIPLINE RESPONSIBLE BY /DATE		
专业负责人	孙利铎	孙利铎
校对人/日期 CHECKED BY /DATE		
校对人	王世东	王世东
设计人/日期 DESIGNED BY /DATE		
设计人	梁飞业	梁飞业
制图人/日期 DESIGNED BY /DATE		
制图人	梁飞业	梁飞业

建设单位 CLIENT

仁化县市政工程公司

项目名称 PROJECT

广东省韶关市仁化县老旧小区改造项目（第四期）

老城区片更新改造一、二地块项目（高坪、武装部等片区）


子项名称 PROJECT

图名 DRAWING TITLE


A75-A81立面图

工程编号 JOB NO.		阶段 STATUS	施工图设计
比例 SCALE	1:100	专业 DISCIPLINE	建筑
日期 DATE	2025.12	图号 DRAWING NO.	建施-02


档案号

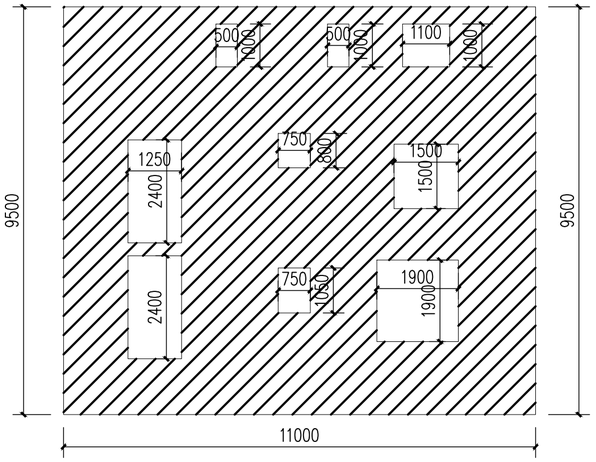


A82立面 1:100

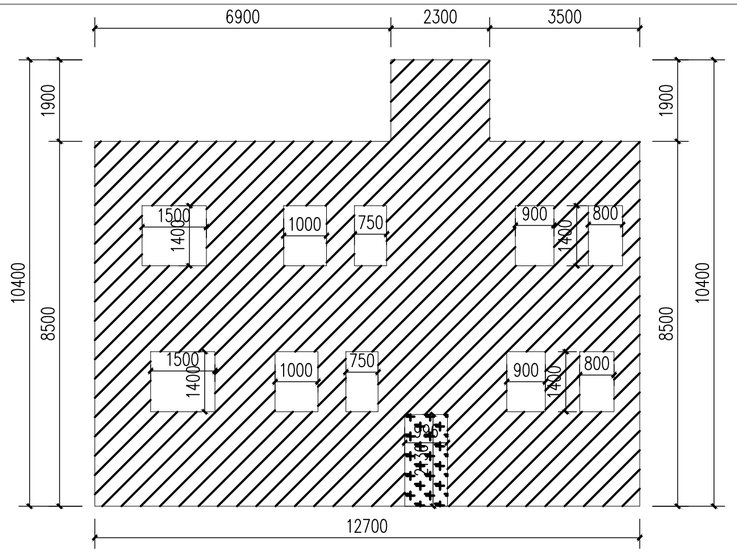


A83立面 1:100

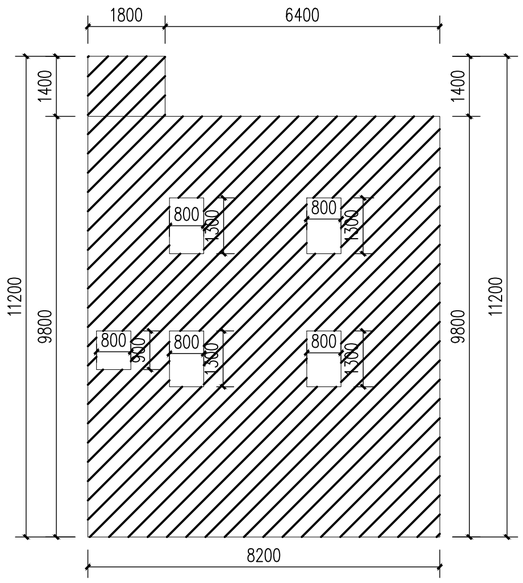

A84立面 1:100

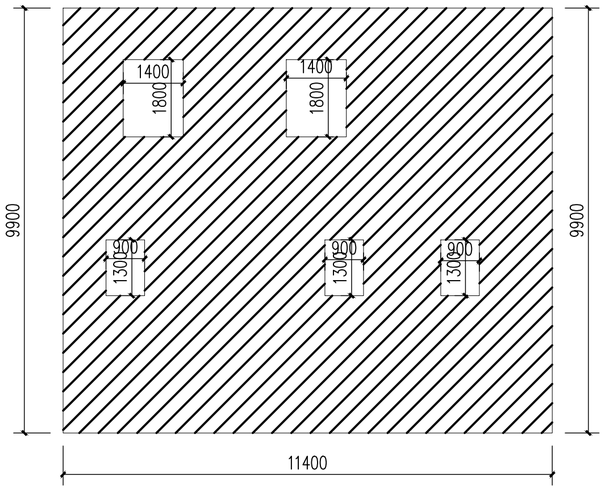

A85立面 1:100

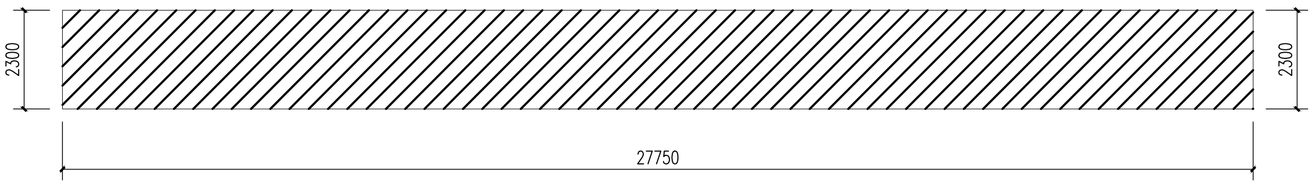

A86立面 1:100

外墙面

窗户

楼梯间洞口

门

楼梯间内墙面

不在本次设计范围内

楼梯处扶手墙面

墙洞

楼梯间洞口

备注：

1、本图尺寸以图上标注为准，不得以比例尺度量。

2、建设单位具备完整有效的规划、立项及相关批复手续后，本图方可用于施工，在此之前，本图仅适用于方案报批。

3、图纸加盖相应阶段出图章后有效，未经正规施工图审查机构审查，本图不得直接用于施工，仅供业主建设投资前估算建设造价之参考图。

4、使用本图时，应同时参照其它有关图纸及国家相关规范与标准图集，如发现有任何不明之处，应及时通知我公司。

5、本图之版权属中科华创国际工程设计顾问集团有限公司所有，未经本公司授权不得随意转交第三方，或以任何形式复制。

说明 illustrate

出图专用章 SEAL

四川省建设工程设计出图专用章

中科华创国际工程设计顾问集团有限公司

资质等级范围：建筑行业（建筑工程）甲级；

风景园林工程设计专项甲级

资质证书编号：A151031317 有效期至：2027年09月28日

注册盖章 SEAL

中华人民共和国一级注册建筑师

姓 名： 孙利铎

注册号： 5103131-013

有效期： 至 2027 年 02 月

施工图审查盖章 SEAL

设计证书编号： A151031317 A251022624

本图须加盖本公司出图签章 否则一律无效

设计单位

中科华创

ZKHC

中科华创国际工程设计顾问集团有限公司

Zhongke Huachuang International Engineering Design Consulting Group Co., Ltd.

审定人/日期 AUTHORIZED FOR ISSUE BY /DATE		
审定人	马福桂	马福桂
审核人/日期 AUDITED BY /DATE		
审核人	孙利铎	孙利铎
设计总负责人 日期 PROJECT DIRECTOR /DATE		
设计总负责人	孙利铎	孙利铎
专业负责人/日期 DISCIPLINE RESPONSIBLE BY /DATE		
专业负责人	孙利铎	孙利铎
校对人/日期 CHECKED BY /DATE		
校对人	王世东	王世东
设计人/日期 DESIGNED BY /DATE		
设计人	梁飞业	梁飞业
制图人/日期 DESIGNED BY /DATE		
制图人	梁飞业	梁飞业

建设单位 CLIENT

仁化县市政工程公司

项目名称 PROJECT

广东省韶关市仁化县老旧小区改造项目（第四期）

老城区片更新改造一、二地块项目（高坪、武装部等片区）

子项名称 PROJECT

图名 DRAWING TITLE

A82-A86立面图

工程编号 JOB NO.		阶段 STATUS	施工图设计
比例 SCALE	1:100	专业 DISCIPLINE	建筑
日期 DATE	2025.12	图号 DRAWING NO.	建施-03

档案号

公 签

建 筑

结 构


给排水


暖 通


电 气

公路行业（公路）乙级 水利行业（河道整治）乙级 农林行业（农业综合开发工程）乙级 风景园林设计专项乙级


建筑行业（建筑工程）甲级 建筑行业（人防工程）乙级 市政行业（给水工程、排水工程、道路工程、桥梁工程、热力工程、环境卫生工程）乙级

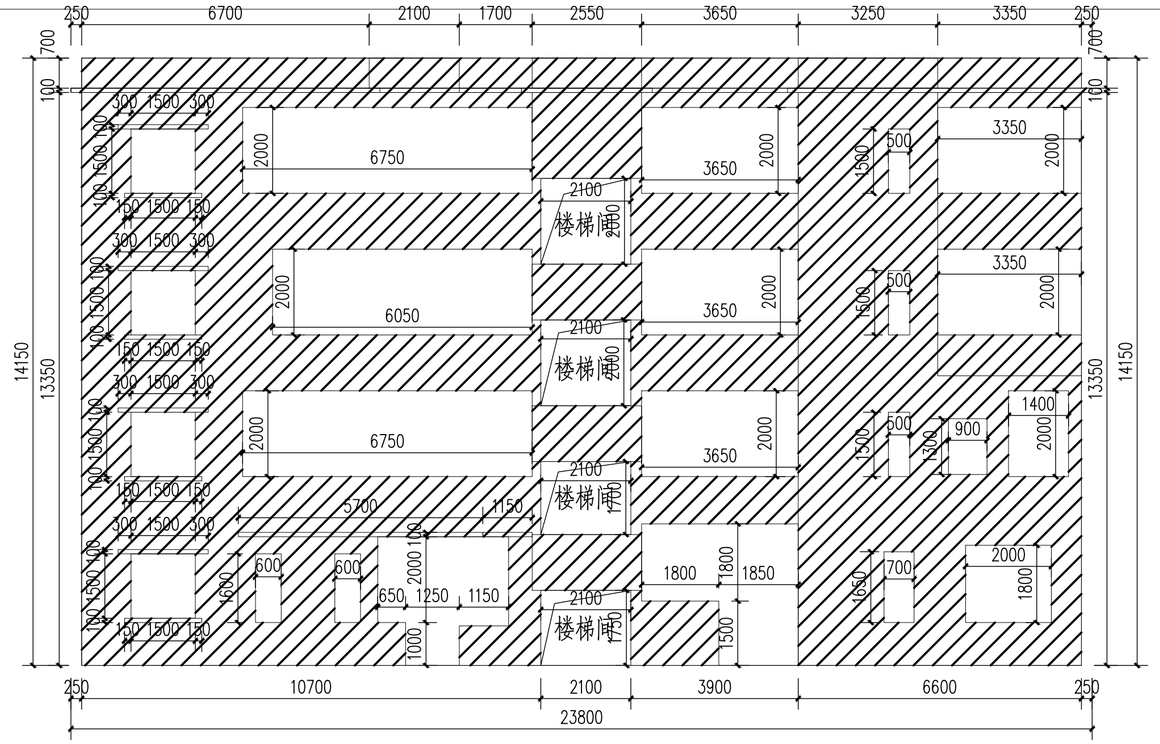

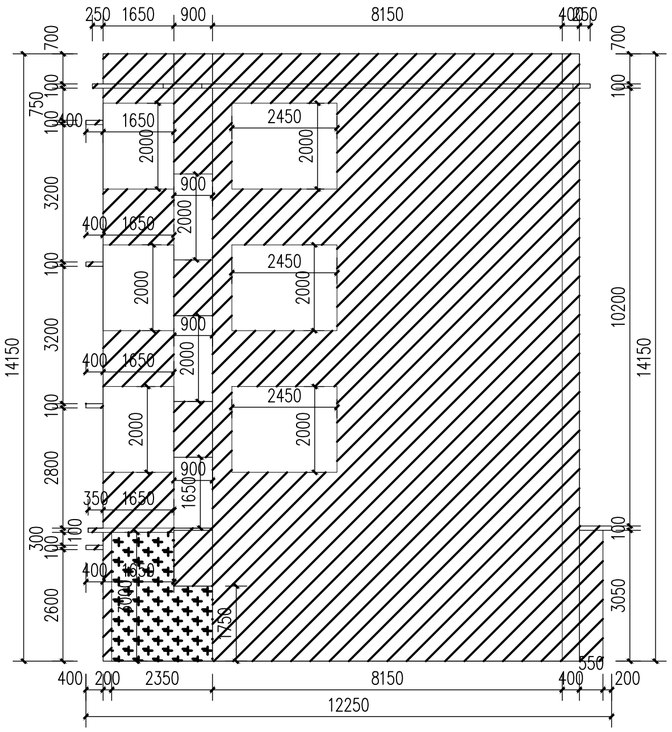


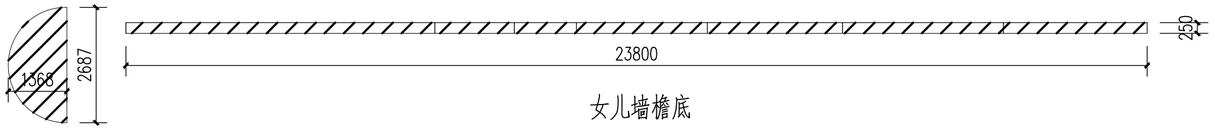

女儿墙檐底

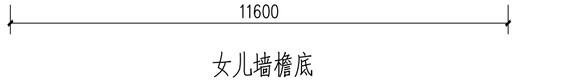


女儿墙檐底

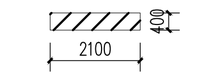


窗户檐底(面积X4)

A87立面 1:100

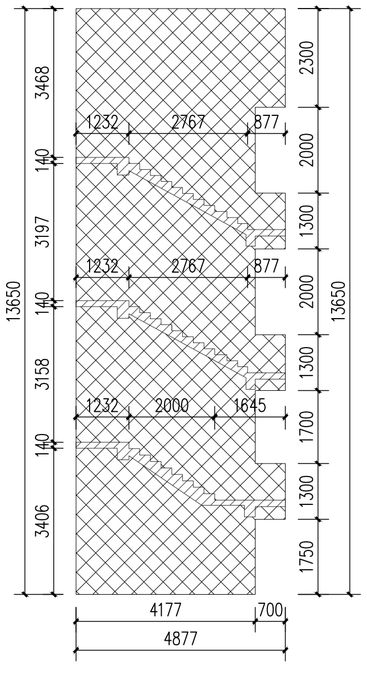


楼梯间右面

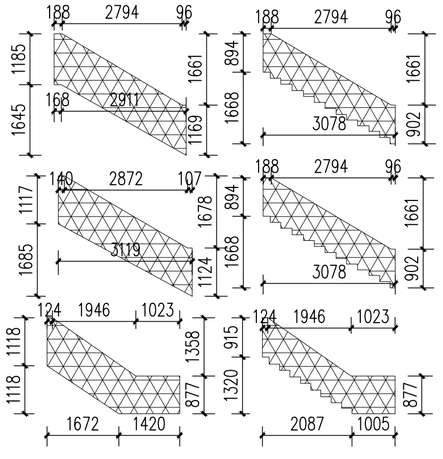

楼梯间扶手

A88立面 1:100

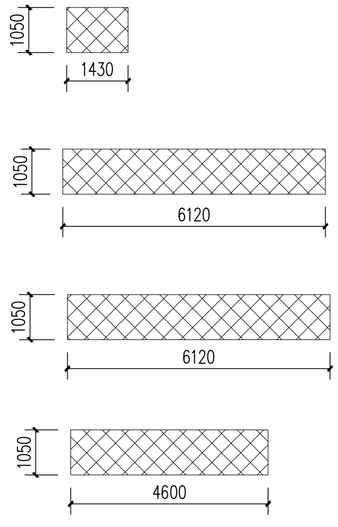

楼梯间底部

外墙面

窗户

楼梯间洞口

门

楼梯间内墙面

不在本次设计范围内

楼梯处扶手墙面

墙洞

楼梯间洞口

公路行业(公路)乙级　水利行业(河道整治)乙级　农林行业(农业综合开发工程)乙级　风景园林设计专项乙级
建筑行业(建筑工程)甲级　建筑行业(人防工程)乙级　市政行业(给水工程、排水工程、道路工程、桥梁工程、热力工程、环境卫生工程)乙级

会签	建筑	结构
	给排水	暖通
	电气	

备注：

1、本图尺寸以图上标注为准，不得以比例尺度量。
2、建设单位具备完整有效的报建、立项及相关批复手续后，本图方可用于施工，在此之前，本图仅适用于方案报批。
3、图纸加盖相应阶段出图章后有效，未经正规施工图审查机构审查，本图不得直接用于施工，仅供业主建设投资前估算建设造价之参考图。
4、使用本图时，应同时参照其它有关图纸及国家相关规范与标准图集，如发现有任何不明之处，应及时通知我公司。
5、本图之版权属中科华创国际工程设计顾问集团有限公司所有，未经本公司授权不得随意转交第三方，或以任何形式复制。

说明 illustrate

出图专用章 SEAL

四川省建设工程设计出图专用章
中科华创国际工程设计顾问集团有限公司
资质等级范围：建筑行业（建筑工程）甲级；
风景园林工程设计专项甲级
资质证书编号：A151031317 有效期至：2027年09月28日

注册盖章 SEAL

中华人民共和国一级注册建筑师
姓 名： 孙利铎
注册号： 5103131-013
有效期： 至 2027 年 02 月

施工图审查盖章 SEAL

设计证书编号： A151031317 A251022624
本图须加盖本公司出图签章　否则一律无效

设计单位

中科华创国际工程设计顾问集团有限公司
Zhongke Huachuang International Engineering Design Consulting Group Co., Ltd.

审定人/日期 AUTHORIZED FOR ISSUE BY /DATE	审定人	马福桂
审核人/日期 AUDITED BY /DATE	审核人	孙利铎
设计总负责人 日期 PROJECT DIRECTOR /DATE	设计总负责人	孙利铎
专业负责人/日期 DISCIPLINE RESPONSIBLE BY /DATE	专业负责人	孙利铎
校对人/日期 CHECKED BY /DATE	校对人	王世东
设计人/日期 DESIGNED BY /DATE	设计人	梁飞业
制图人/日期 DESIGNED BY /DATE	制图人	梁飞业

建设单位 CLIENT

仁化县市政工程公司

项目名称 PROJECT

广东省韶关市仁化县老旧小区改造项目（第四期）
老城区片更新改造一、二地块项目（高坪、武装部等片区）


子项名称 PROJECT


图名 DRAWING TITLE


A87-A88立面图


工程编号 JOB NO.		阶段 STATUS	施工图设计
比例 SCALE	1:100	专业 DISCIPLINE	建筑
日期 DATE	2025.12	图号 DRAWING NO.	建施-01

档案号

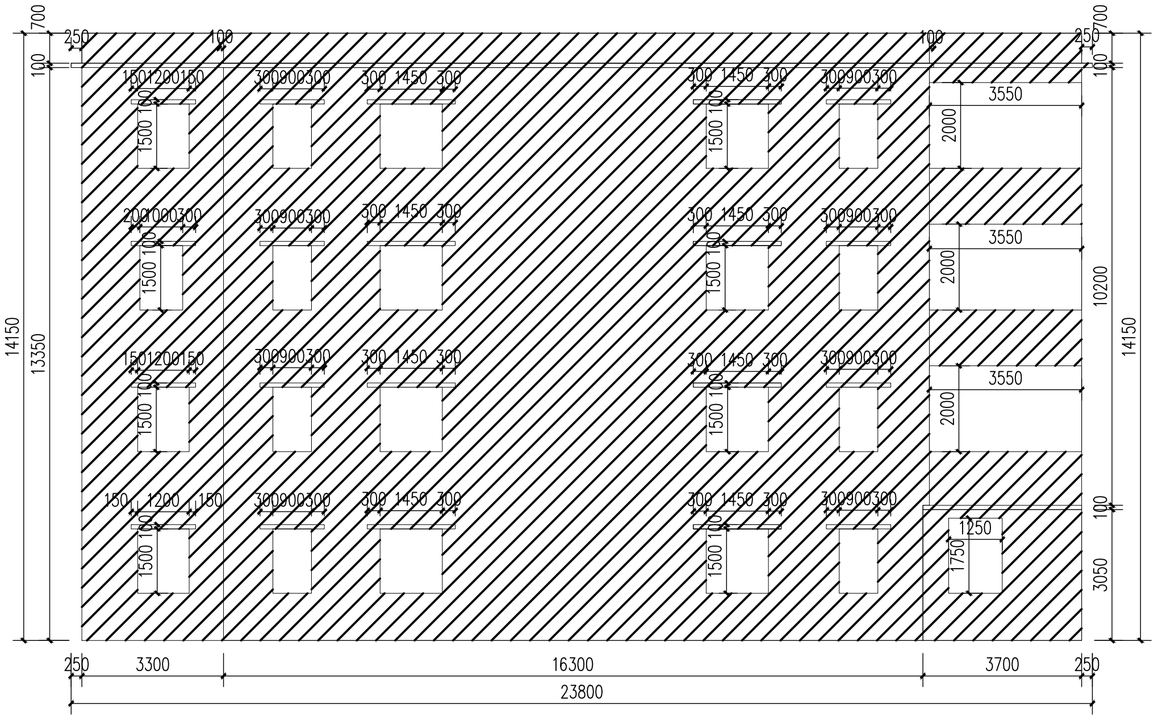


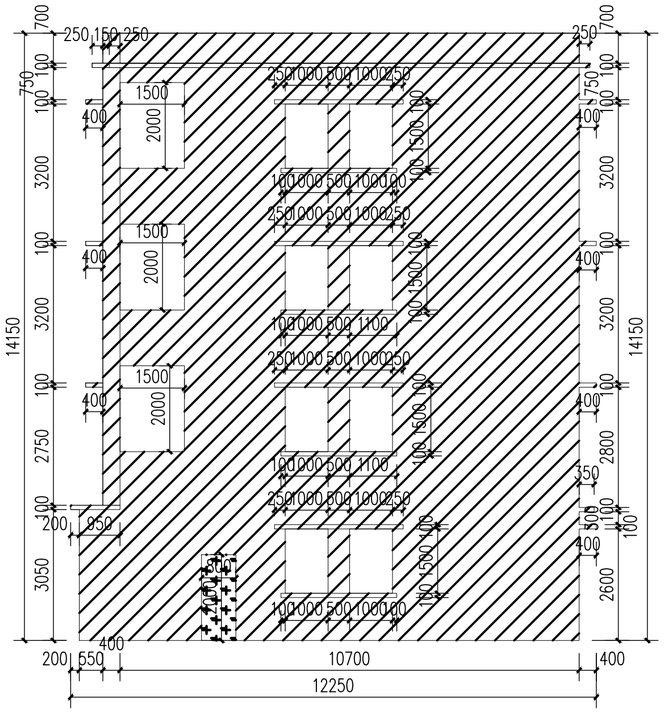

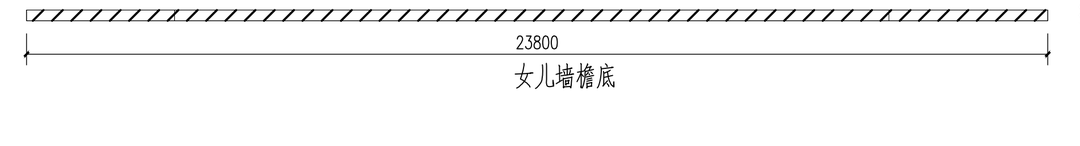


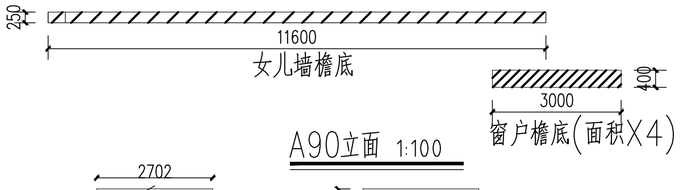

A89立面 1:100

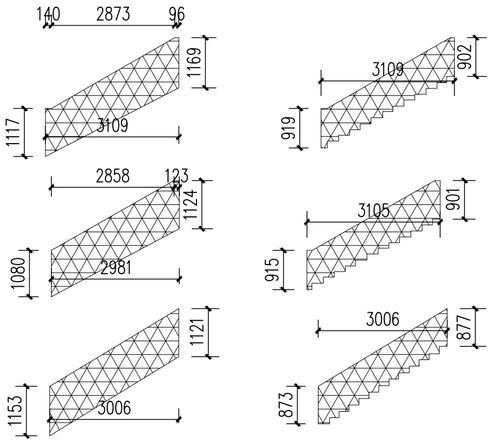

楼梯间扶手

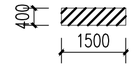


窗户檐底(面积X12)


A90立面 1:100





1－4层楼梯间檐底(面积X4)

5层楼梯间檐底

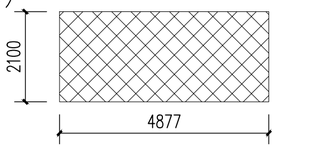


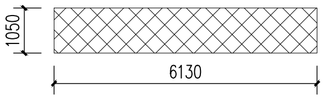

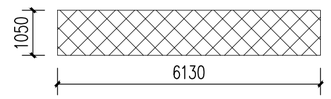

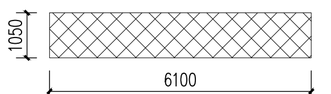

楼梯间底部

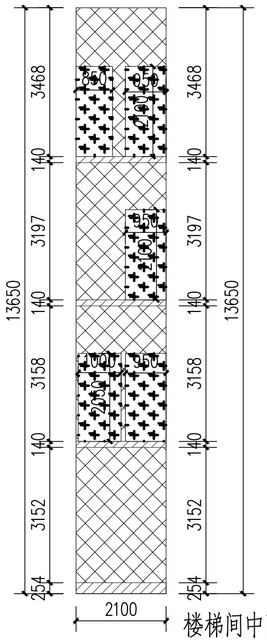

楼梯间中面

外墙面

窗户

楼梯间洞口

门

楼梯间内墙面

不在本次设计范围内

楼梯处扶手墙面

墙洞

楼梯间洞口

电气

给排水 暖通

建筑 结构

会签

公路行业(公路)乙级 水利行业(河道整治)乙级 农林行业(农业综合开发工程)乙级 风景园林设计专项乙级
建筑行业(建筑工程)甲级 规划行业(人防工程)乙级 市政行业(给水工程、排水工程、道路工程、桥梁工程、热力工程、环境卫生工程)乙级

备注：

1、本图尺寸以图上标注为准，不得以比例尺度量。
2、建设单位具备完整有效的规划、立项及相关批复手续后，本图方可用于施工，在此之前，本图仅适用于方案报批。
3、图纸加盖相应阶段出图章后有效，未经正规施工图审查机构审查，本图不得直接用于施工，仅供业主建设投资前估算建设造价之参考图。
4、使用本图时，应同时参照其它有关图纸及国家相关规范与标准图集，如发现有任何不明之处，应及时通知我公司。
5、本图之版权属中科华创国际工程设计顾问集团有限公司所有，未经本公司授权不得随意转交第三方，或以任何形式复制。

说明 illustrate

出图专用章 SEAL

四川省建设工程设计出图专用章
中科华创国际工程设计顾问集团有限公司
资质等级范围：建筑行业（建筑工程）甲级；
风景园林工程设计专项甲级
资质证书编号：A151031317 有效期至：2027年09月28日

注册盖章 SEAL

中华人民共和国一级注册建筑师
姓 名： 孙利铎
注册号： 5103131-013
有效期： 至 2027 年 02 月

施工图审查盖章 SEAL

设计证书编号： A151031317 A251022624
本图须加盖本公司出图签章 否则一律无效

设计单位

中科华创国际工程设计顾问集团有限公司
Zhongke Huachuang International Engineering Design Consulting Group Co.,Ltd.

审定人/日期 AUTHORIZED FOR ISSUE BY /DATE	审定人	马福桂
审核人/日期 AUDITED BY /DATE	审核人	孙利铎
设计总负责人 日期 PROJECT DIRECTOR /DATE	设计总负责人	孙利铎
专业负责人/日期 DISCIPLINE RESPONSIBLE BY /DATE	专业负责人	孙利铎
校对人/日期 CHECKED BY /DATE	校对人	王世东
设计人/日期 DESIGNED BY /DATE	设计人	梁飞业
制图人/日期 DESIGNED BY /DATE	制图人	梁飞业

建设单位 CLIENT
仁化县市政工程公司


项目名称 PROJECT
广东省韶关市仁化县老旧小区改造项目（第四期）
老城区片更新改造一、二地块项目（高坪、武装部等片区）

子项名称 PROJECT


图名 DRAWING TITLE
A89－A90立面图

工程编号 JOB NO.		阶段 STATUS	施工图设计
比例 SCALE	1:100	专业 DISCIPLINE	建筑
日期 DATE	2025.12	图号 DRAWING NO.	建施-02

档案号

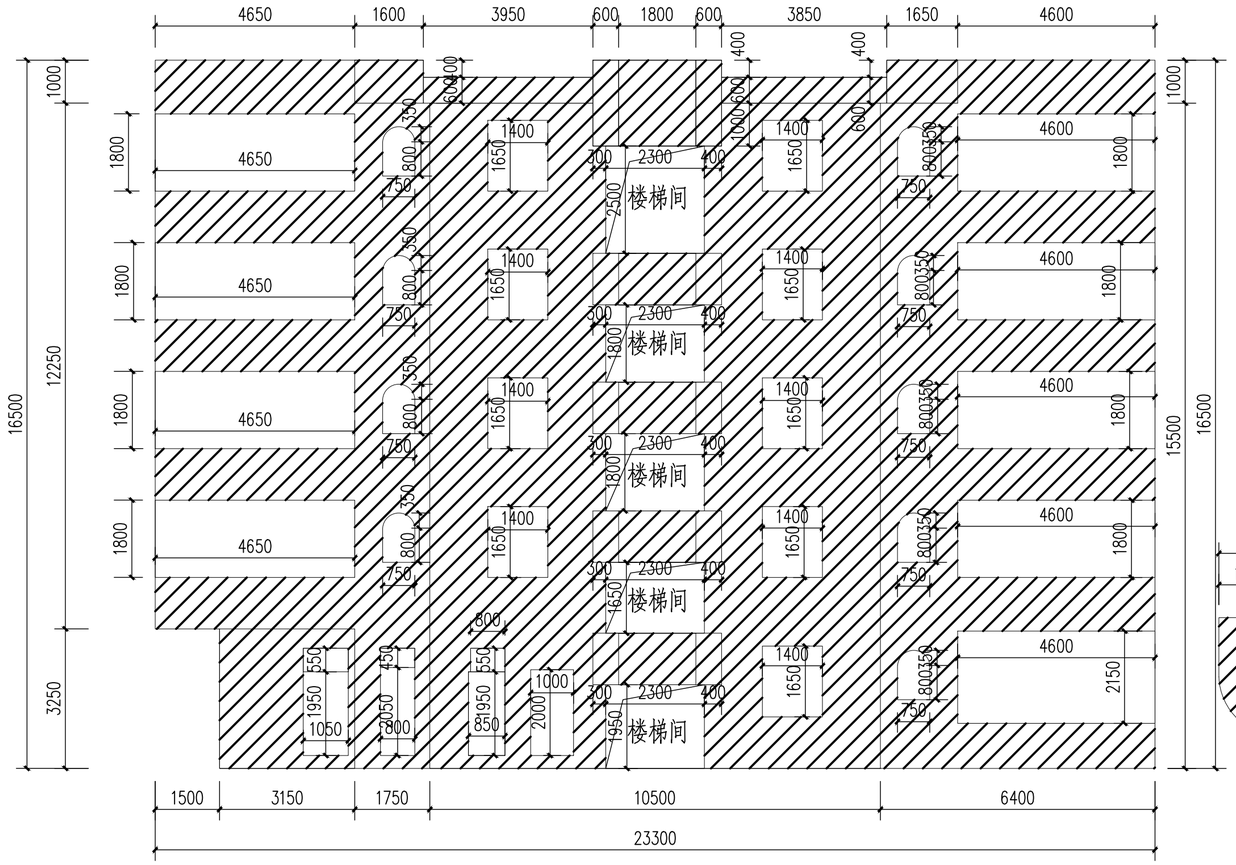


A91立面 1:100

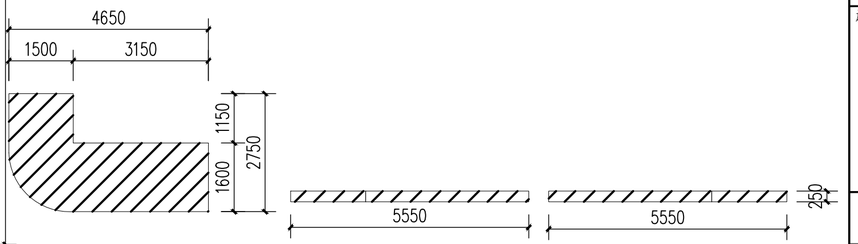



二层阳台檐底

女儿墙檐底

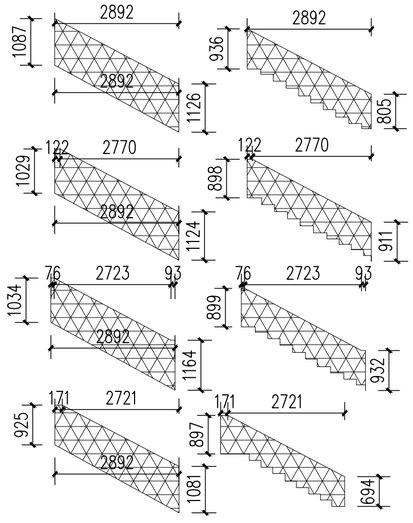

楼梯间扶手

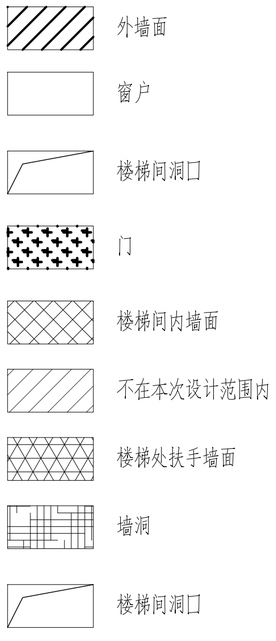

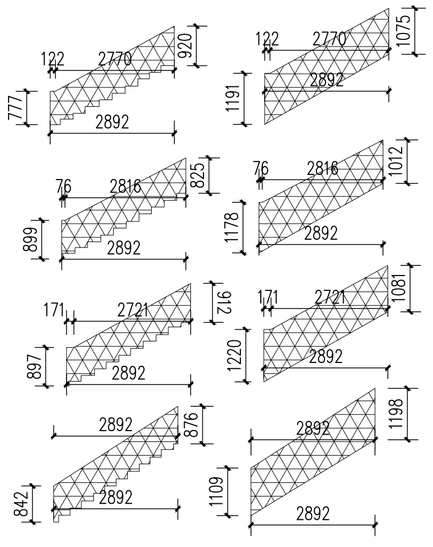

楼梯间扶手

备注：

1、本图尺寸以图上标注为准，不得以比例尺度量。
2、建设单位具备完整有效的规划、立项及相关批复手续后，本图方可用于施工，在此之前，本图仅适用于方案报批。
3、图纸加盖相应阶段出图章后有效，未经正规施工图审查机构审查，本图不得直接用于施工，仅供业主建设投资前估算建设造价之参考图。
4、使用本图时，应同时参照其它有关图纸及国家相关规范与标准图集，如发现有任何不明之处，应及时通知我公司。
5、本图之版权属中科华创国际工程设计顾问集团有限公司所有，未经本公司授权不得随意转交第三方，或以任何形式复制。

说明 illustrate

出图专用章 SEAL

四川省建设工程设计出图专用章
中科华创国际工程设计顾问集团有限公司
资质等级范围：建筑行业（建筑工程）甲级；
风景园林工程设计专项甲级
资质证书编号：A151031317 有效期至：2027年09月28日

注册盖章 SEAL

中华人民共和国一级注册建筑师
姓 名： 孙利铎
注册号： 5103131-013
有效期： 至 2027 年 02 月

施工图审查盖章 SEAL

设计证书编号： A151031317 A251022624
本图须加盖本公司出图签章 否则一律无效

设计单位

中科华创
ZKHC
中科华创国际工程设计顾问集团有限公司
Zhongke Huachuang International Engineering Design Consulting Group Co., Ltd.

审定人/日期 AUTHORIZED FOR ISSUE BY /DATE		
审定人	马福桂	马福桂
审核人/日期 AUDITED BY /DATE		
审核人	孙利铎	孙利铎
设计总负责人 日期 PROJECT DIRECTOR /DATE		
设计总负责人	孙利铎	孙利铎
专业负责人/日期 DISCIPLINE RESPONSIBLE BY /DATE		
专业负责人	孙利铎	孙利铎
校对人/日期 CHECKED BY /DATE		
校对人	王世东	王世东
设计人/日期 DESIGNED BY /DATE		
设计人	梁飞业	梁飞业
制图人/日期 DESIGNED BY /DATE		
制图人	梁飞业	梁飞业

建设单位 CLIENT

仁化县市政工程公司

项目名称 PROJECT

广东省韶关市仁化县老旧小区改造项目（第四期）

老城区片更新改造一、二地块项目（高坪、武装部等片区）

子项名称 PROJECT

图名 DRAWING TITLE


A91立面图

工程编号 JOB NO.		阶段 STATUS	施工图设计
比例 SCALE	1:100	专业 DISCIPLINE	建筑
日期 DATE	2025.12	图号 DRAWING NO.	建施-03


档案号

电气 给排水 暖通 建筑 结构 会签

公路行业（公路）乙级 水利行业（河道整治）乙级 农林行业（农业综合开发工程）乙级 风景园林设计专项乙级
建筑行业（建筑工程）甲级 建筑行业（人防工程）乙级 市政行业（给水工程、排水工程、道路工程、桥梁工程、热力工程、环境卫生工程）乙级

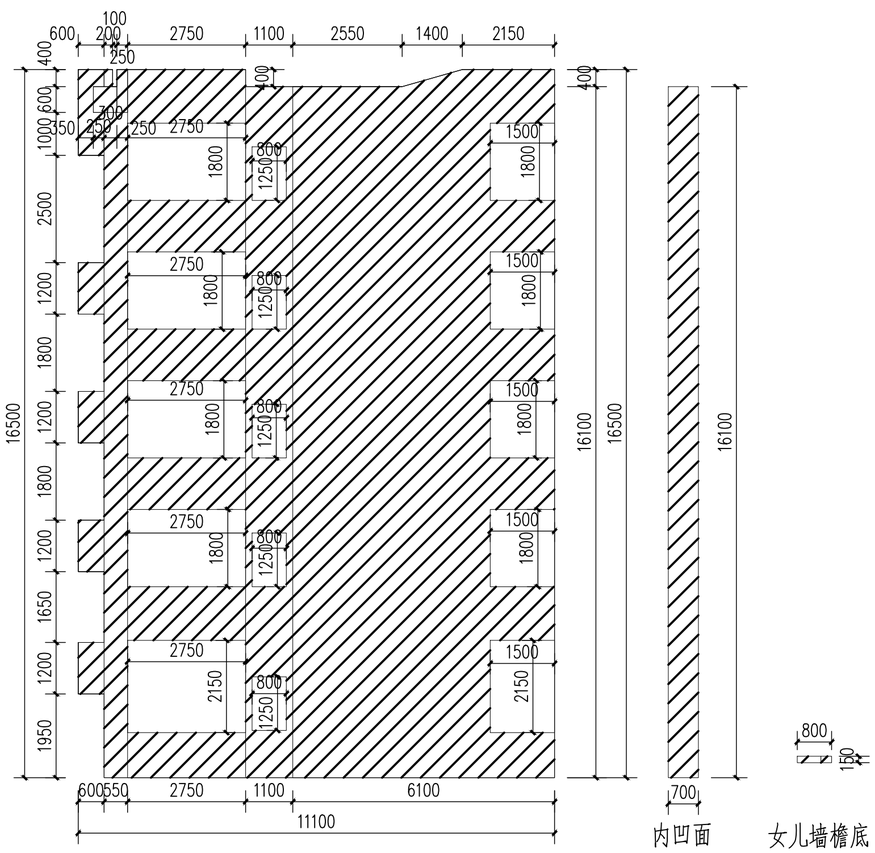


内凹面　　女儿墙檐底

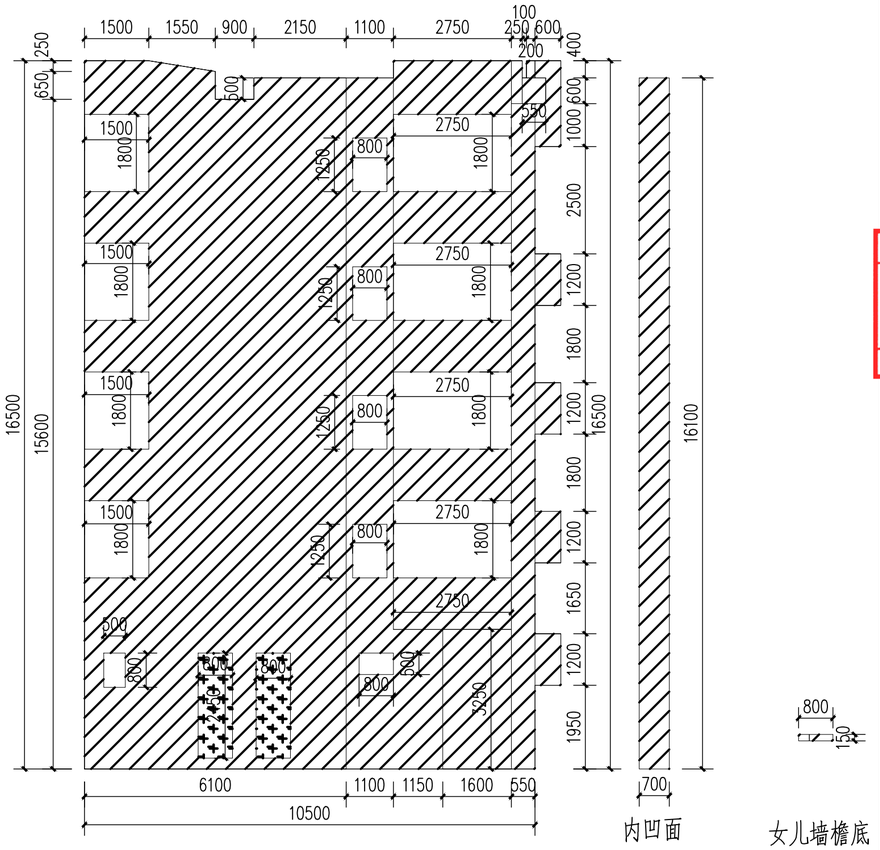

内凹面　　女儿墙檐底

A92立面 1:100

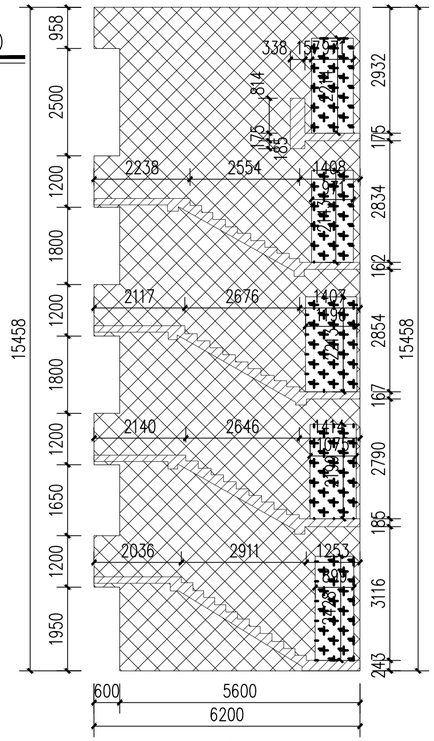

楼梯间左面

外墙面

窗户

楼梯间洞口

门


楼梯间内墙面

不在本次设计范围内

楼梯处扶手墙面


墙洞

楼梯间洞口

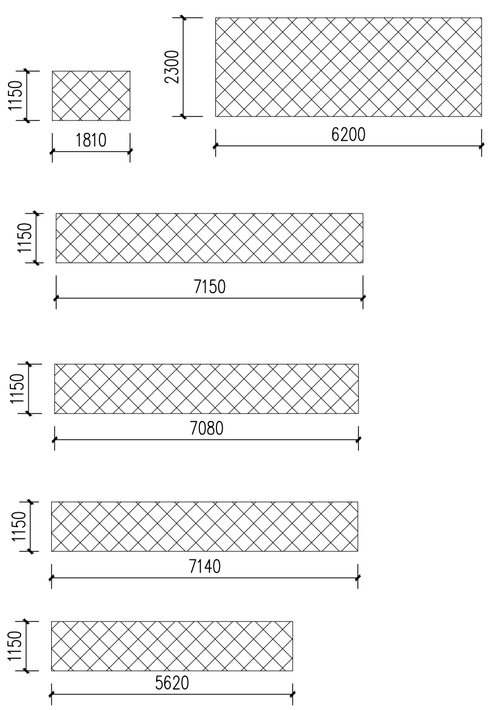

楼梯间底部

A94立面 1:100

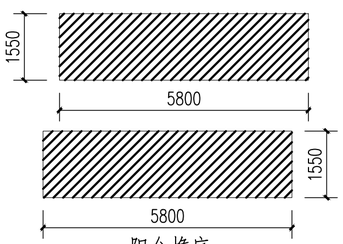

阳台檐底

备注：

1、本图尺寸以图上标注为准，不得以比例尺度量。
2、建设单位具备完整有效的报建、立项及相关批复手续后，本图方可用于施工，在此之前，本图仅适用于方案报批。
3、图纸加盖相应阶段出图章后有效，未经正规施工图审查机构审查，本图不得直接用于施工，仅供业主建设投资前估算建设造价之参考图。
4、使用本图时，应同时参照其它有关图纸及国家相关规范与标准图集，如发现有任何不明之处，应及时通知我公司。
5、本图之版权属中科华创国际工程设计顾问集团有限公司所有，未经本公司授权不得随意转交第三方，或以任何形式复制。

说明 illustrate

出图专用章 SEAL

四川省建设工程设计出图专用章
中科华创国际工程设计顾问集团有限公司
资质等级范围：建筑行业（建筑工程）甲级；
风景园林工程设计专项甲级
资质证书编号：A151031317　有效期至：2027年09月28日

注册盖章 SEAL

中华人民共和国一级注册建筑师
姓　名：　孙利铎
注册号：　5103131-013
有效期：　至 2027 年 02 月

施工图审查盖章 SEAL

设计证书编号：A151031317 A251022624
本图须加盖本公司出图签章　否则一律无效

设计单位

中科华创国际工程设计顾问集团有限公司
Zhongke Huachuang International Engineering Design Consulting Group Co.,Ltd.

审定人/日期 AUTHORIZED FOR ISSUE BY /DATE		
审定人	马福桂	马福桂
审核人/日期 AUDITED BY /DATE		
审核人	孙利铎	孙利铎
设计总负责人 日期 PROJECT DIRECTOR /DATE		
设计总负责人	孙利铎	孙利铎
专业负责人/日期 DISCIPLINE RESPONSIBLE BY /DATE		
专业负责人	孙利铎	孙利铎
校对人/日期 CHECKED BY /DATE		
校对人	王世东	王世东
设计人/日期 DESIGNED BY /DATE		
设计人	梁飞业	梁飞业
制图人/日期 DESIGNED BY /DATE		
制图人	梁飞业	梁飞业

建设单位 CLIENT

仁化县市政工程公司

项目名称 PROJECT

广东省韶关市仁化县老旧小区改造项目（第四期）

老城区片更新改造一、二地块项目（高坪、武装部等片区）

子项名称 PROJECT


图名 DRAWING TITLE

A92、A94立面图

工程编号 JOB NO.		阶段 STATUS	施工图设计
比例 SCALE	1:100	专业 DISCIPLINE	建筑
日期 DATE	2025.12	图号 DRAWING NO.	建施-04

相关专业：电气　给排水　暖通　建筑　结构　会签

公路行业（公路）乙级　水利行业（河道整治）乙级　农林行业（农业综合开发工程）乙级　风景园林设计专项乙级
建筑行业（建筑工程）甲级　建筑行业（人防工程）乙级　市政行业（给水工程、排水工程、道路工程、桥梁工程、热力工程、环境卫生工程）乙级

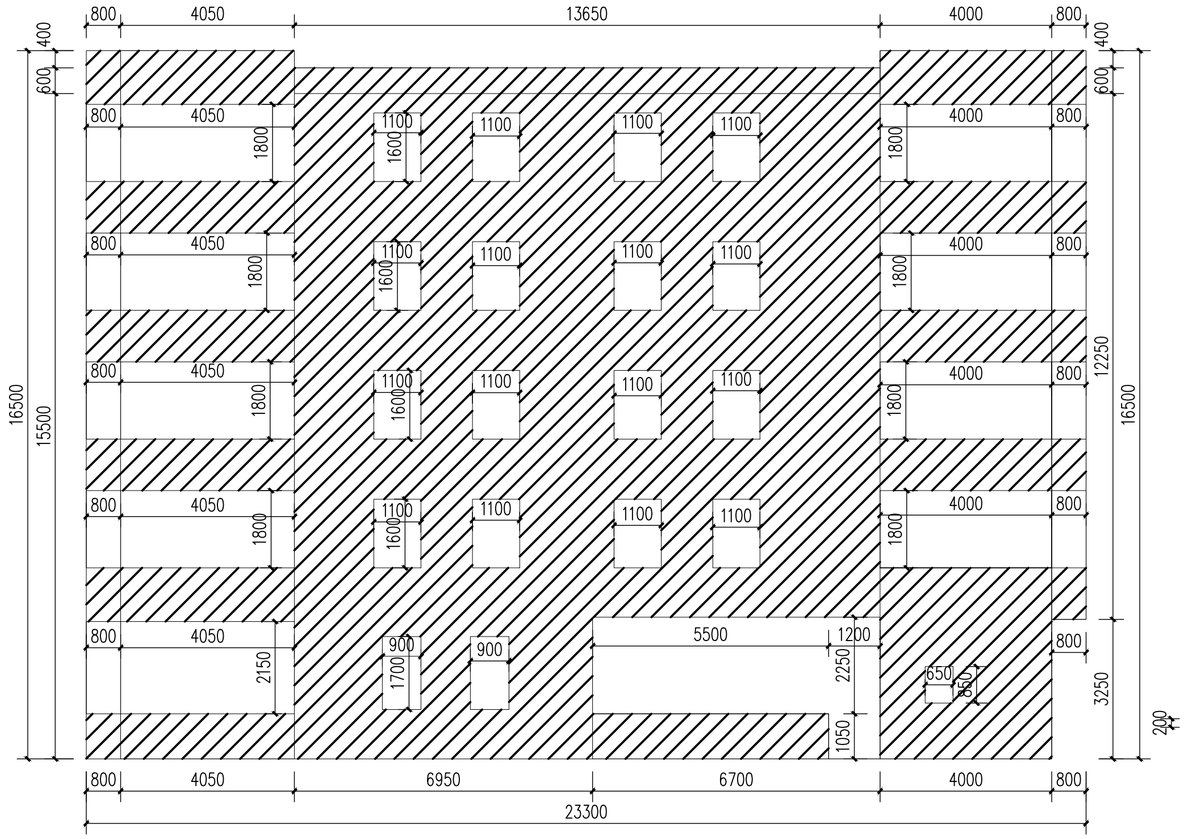

A93立面 1:100

外墙面

窗户

楼梯间洞口

门


楼梯间内墙面

不在本次设计范围内


楼梯处扶手墙面

墙洞


楼梯间洞口

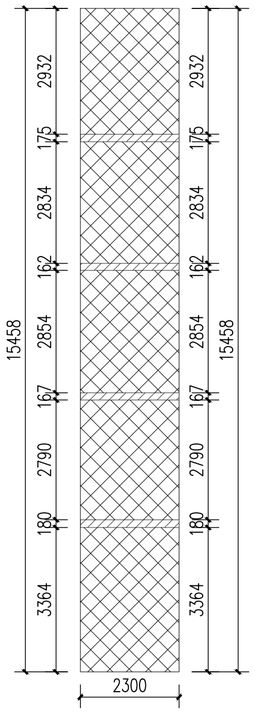


楼梯间中面

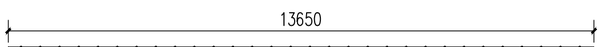

女儿墙檐底

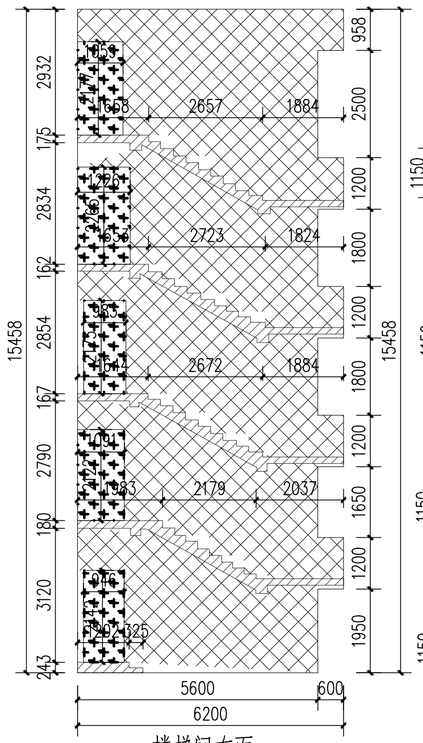

楼梯间右面

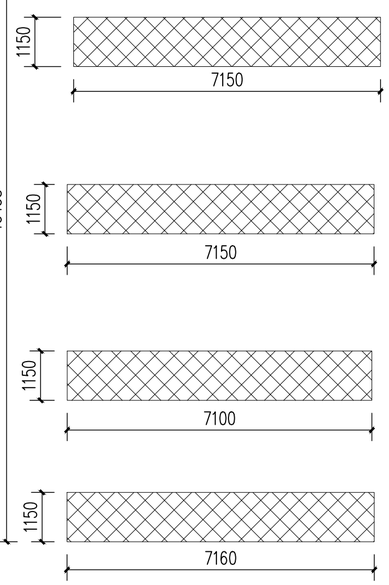

楼梯间底部

公路行业（公路）乙级　水利行业（河道整治）乙级　农林行业（农业综合开发工程）乙级　风景园林设计专项乙级
建筑行业（建筑工程）甲级　建筑行业（人防工程）乙级　市政行业（给水工程、排水工程、道路工程、桥梁工程、热力工程、环境卫生工程）乙级

会签：建筑 结构 电气 给排水 暖通

备注：
1. 本图尺寸以图上标注为准，不得以比例尺度量。
2. 建设单位具备完整有效的规划、立项及相关批复手续后，本图方可用于施工，在此之前，本图仅适用于方案报批。
3. 图纸加盖相应阶段出图章后有效，未经正规施工图审查机构审查，本图不得直接用于施工，仅供业主建设投资前估算建设造价之参考图。
4. 使用本图时，应同时参照其它有关图纸及国家相关规范与标准图集，如发现有任何不明之处，应及时通知我公司。
5. 本图之版权属中科华创国际工程设计顾问集团有限公司所有，未经本公司授权不得随意转交第三方，或以任何形式复制。

说明 illustrate

出图专用章 SEAL

四川省建设工程设计出图专用章
中科华创国际工程设计顾问集团有限公司
资质等级范围：建筑行业（建筑工程）甲级；
风景园林工程设计专项甲级
资质证书编号：A151031317 有效期至：2027年09月28日

注册盖章 SEAL

中华人民共和国一级注册建筑师
姓 名： 孙利铎
注册号： 5103131-013
有效期： 至 2027 年 02 月

施工图审查盖章 SEAL

设计证书编号： A151031317 A251022624
本图须加盖本公司出图签章　否则一律无效

设计单位

中科华创国际工程设计顾问集团有限公司
Zhongke Huachuang International Engineering Design Consulting Group Co., Ltd.

审定人/日期 AUTHORIZED FOR ISSUE BY /DATE		
审定人	马福桂	马福桂
审核人/日期 AUDITED BY /DATE		
审核人	孙利铎	孙利铎
设计总负责人 日期 PROJECT DIRECTOR /DATE		
设计总负责人	孙利铎	孙利铎
专业负责人/日期 DISCIPLINE RESPONSIBLE BY /DATE		
专业负责人	孙利铎	孙利铎
校对人/日期 CHECKED BY /DATE		
校对人	王世东	王世东
设计人/日期 DESIGNED BY /DATE		
设计人	梁飞业	梁飞业
制图人/日期 DESIGNED BY /DATE		
制图人	梁飞业	梁飞业

建设单位 CLIENT

仁化县市政工程公司

项目名称 PROJECT

广东省韶关市仁化县老旧小区改造项目（第四期）

老城区片更新改造一、二地块项目（高坪、武装部等片区）


子项名称 PROJECT

图名 DRAWING TITLE


A93立面图


工程编号 JOB NO.		阶段 STATUS	施工图设计
比例 SCALE	1:100	专业 DISCIPLINE	建筑
日期 DATE	2025、12	图号 DRAWING NO.	建施-05


档案号

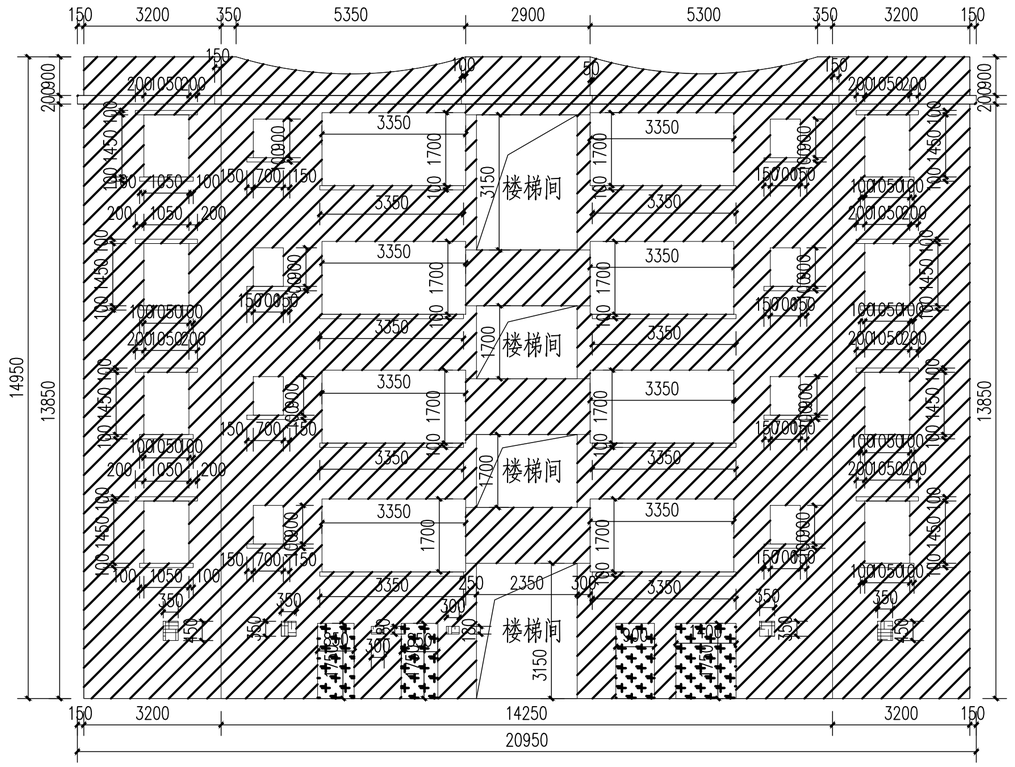

女儿墙檐底

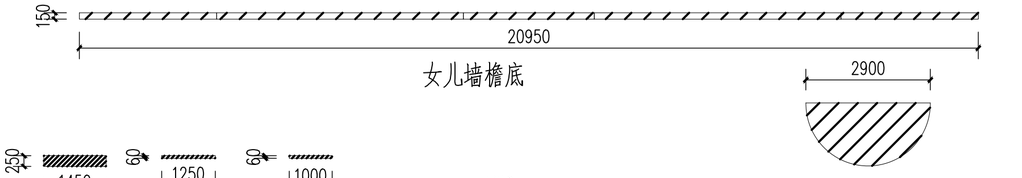

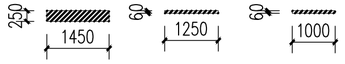


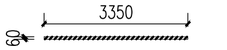


阳台檐底(面积X8)

1—4层楼梯间檐底(面积X4)

A95立面 1:100

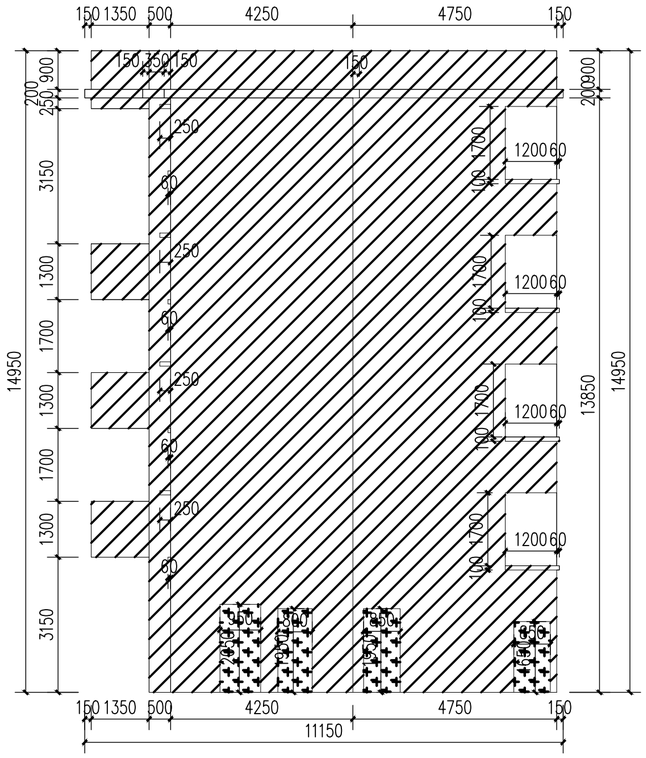


女儿墙檐底

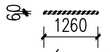

阳台檐底(面积X4)

A96立面 1:100

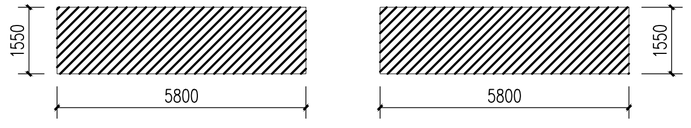

阳台檐底

备注：

1、本图尺寸以图上标注为准，不得以比例尺度量。
2、建设单位具备完整有效的报规、立项及相关批复手续后，本图方可用于施工，在此之前，本图仅适用于方案报批。
3、图纸加盖相应阶段出图章后有效，未经正规施工图审查机构审查，本图不得直接用于施工，仅供业主建设投资前估算建设造价之参考图。
4、使用本图时，应同时参照其它有关图纸及国家相关规范与标准图集，如发现有任何不明之处，应及时通知我公司。
5、本图之版权属中科华创国际工程设计顾问集团有限公司所有，未经本公司授权不得随意转交第三方，或以任何形式复制。

说明 illustrate

出图专用章 SEAL

四川省建设工程设计出图专用章
中科华创国际工程设计顾问集团有限公司
资质等级范围：建筑行业（建筑工程）甲级；
风景园林工程设计专项甲级
资质证书编号：A151031317 有效期至：2027年09月28日

注册盖章 SEAL

中华人民共和国一级注册建筑师
姓 名： 孙利铎
注册号： 5103131-013
有效期： 至 2027 年 02 月

施工图审查盖章 SEAL

设计证书编号： A151031317 A251022624
本图须加盖本公司出图签章 否则一律无效

设计单位

中科华创国际工程设计顾问集团有限公司
Zhongke Huachuang International Engineering Design Consulting Group Co.,Ltd.

审定人/日期 AUTHORIZED FOR ISSUE BY /DATE		
审定人	马福桂	马福桂
审核人/日期 AUDITED BY /DATE		
审核人	孙利铎	孙利铎
设计总负责人 日期 PROJECT DIRECTOR /DATE		
设计总负责人	孙利铎	孙利铎
专业负责人/日期 DISCIPLINE RESPONSIBLE BY /DATE		
专业负责人	孙利铎	孙利铎
校对人/日期 CHECKED BY /DATE		
校对人	王世东	王世东
设计人/日期 DESIGNED BY /DATE		
设计人	梁飞业	梁飞业
制图人/日期 DESIGNED BY /DATE		
制图人	梁飞业	梁飞业

建设单位 CLIENT

仁化县市政工程公司

项目名称 PROJECT

广东省韶关市仁化县老旧小区改造项目（第四期）

老城区片更新改造一、二地块项目（高坪、武装部等片区）

子项名称 PROJECT

图名 DRAWING TITLE


A95—A96立面图


工程编号 JOB NO.		阶段 STATUS	施工图设计
比例 SCALE	1:100	专业 DISCIPLINE	建筑
日期 DATE	2025、12	图号 DRAWING NO.	建施-06


档案号

电气 给排水 暖通 建筑 结构 会签


公路行业（公路）乙级 水利行业（河道整治）乙级 农林行业（农业综合开发工程）乙级 风景园林设计专项乙级
建筑行业（建筑工程）甲级 建筑行业（人防工程）乙级 市政行业（给水工程、排水工程、道路工程、桥梁工程、热力工程、环境卫生工程）乙级

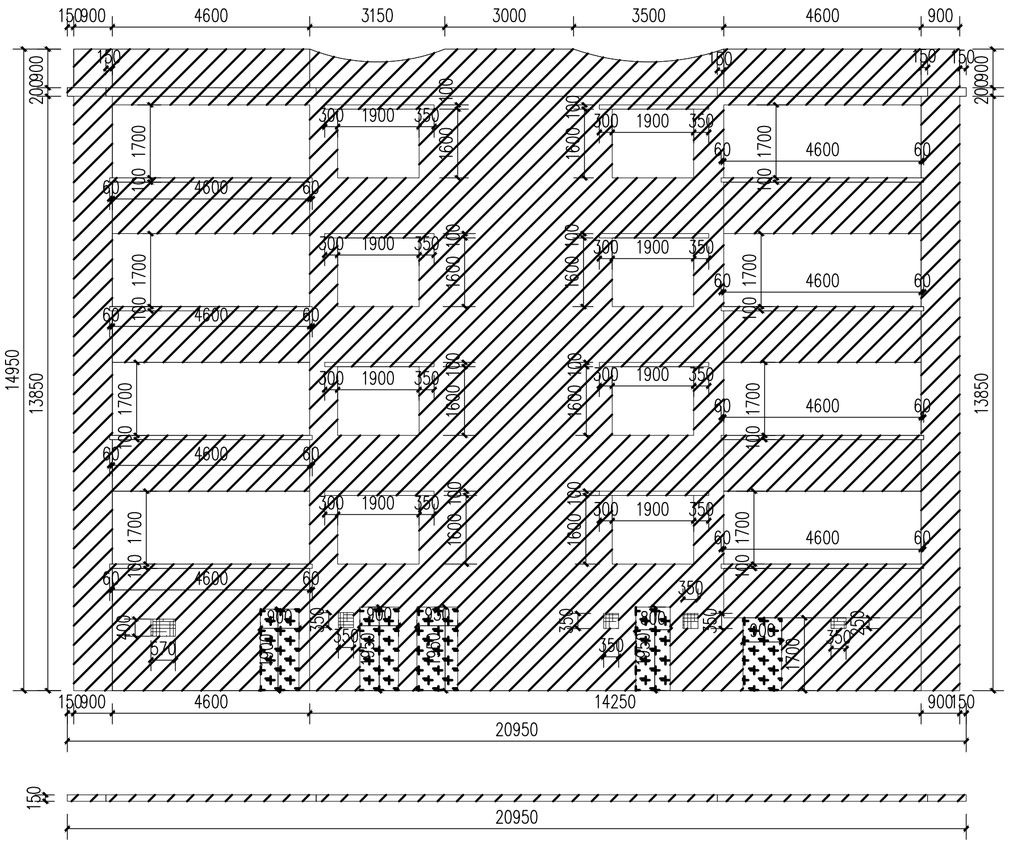

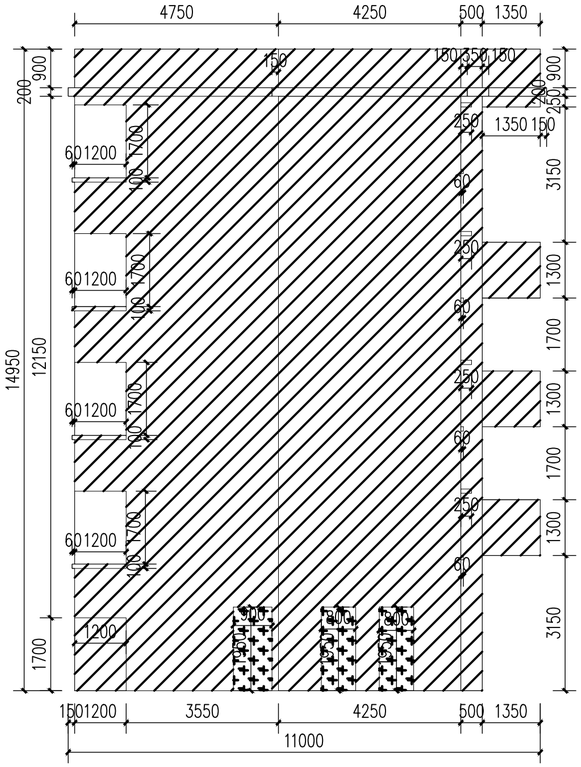

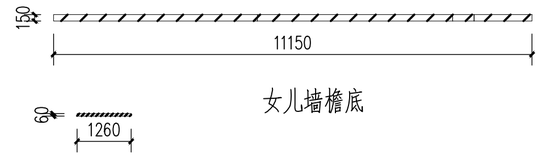

A98立面 1:100

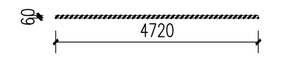



A97立面 1:100

外墙面

窗户

楼梯间洞口

门

楼梯间内墙面

不在本次设计范围内

楼梯处扶手墙面

墙洞

楼梯间洞口

备注：

1、本图尺寸以图上标注为准，不得以比例尺度量。
2、建设单位具备完整有效的规划、立项及相关批复手续后，本图方可用于施工，在此之前，本图仅适用于方案报批。
3、图纸加盖相应阶段出图章后有效，未经正规施工图审查机构审查，本图不得直接用于施工，仅供业主建设投资前估算建设造价之参考图。
4、使用本图时，应同时参照其它有关图纸及国家相关规范与标准图集，如发现有任何不明之处，应及时通知我公司。
5、本图之版权属中科华创国际工程设计顾问集团有限公司所有，未经本公司授权不得随意转交第三方，或以任何形式复制。

说明 illustrate

出图专用章 SEAL

四川省建设工程设计出图专用章
中科华创国际工程设计顾问集团有限公司
资质等级范围：建筑行业（建筑工程）甲级；
风景园林工程设计专项甲级
资质证书编号：A151031317 有效期至：2027年09月28日

注册盖章 SEAL

中华人民共和国一级注册建筑师
姓 名： 孙利铎
注册号： 5103131-013
有效期： 至 2027 年 02 月

施工图审查盖章 SEAL

设计证书编号： A151031317 A251022624
本图须加盖本公司出图签章 否则一律无效

设计单位

中科华创国际工程设计顾问集团有限公司
Zhongke Huachuang International Engineering Design Consulting Group Co., Ltd.

审定人/日期 AUTHORIZED FOR ISSUE BY /DATE		
审定人	马福桂	马福桂
审核人/日期 AUDITED BY /DATE		
审核人	孙利铎	孙利铎
设计总负责人 日期 PROJECT DIRECTOR /DATE		
设计总负责人	孙利铎	孙利铎
专业负责人/日期 DISCIPLINE RESPONSIBLE BY /DATE		
专业负责人	孙利铎	孙利铎
校对人/日期 CHECKED BY /DATE		
校对人	王世东	王世东
设计人/日期 DESIGNED BY /DATE		
设计人	梁飞业	梁飞业
制图人/日期 DESIGNED BY /DATE		
制图人	梁飞业	梁飞业

建设单位 CLIENT

仁化县市政工程公司

项目名称 PROJECT

广东省韶关市仁化县老旧小区改造项目（第四期）

老城区片更新改造一、二地块项目（高坪、武装部等片区）

子项名称 PROJECT

图名 DRAWING TITLE


A97-A98立面图


工程编号 JOB NO.		阶段 STATUS	施工图设计
比例 SCALE	1:100	专业 DISCIPLINE	建筑
日期 DATE	2025.12	图号 DRAWING NO.	建施-07

档案号


会签栏：建筑 结构 给排水 暖通 电气

公路行业（公路）乙级 水利行业（河道整治）乙级 农林行业（农业综合开发工程）乙级 风景园林设计专项乙级
建筑行业（建筑工程）甲级 建筑行业（人防工程）乙级 市政行业（给水工程、排水工程、道路工程、桥梁工程、热力工程、环境卫生工程）乙级

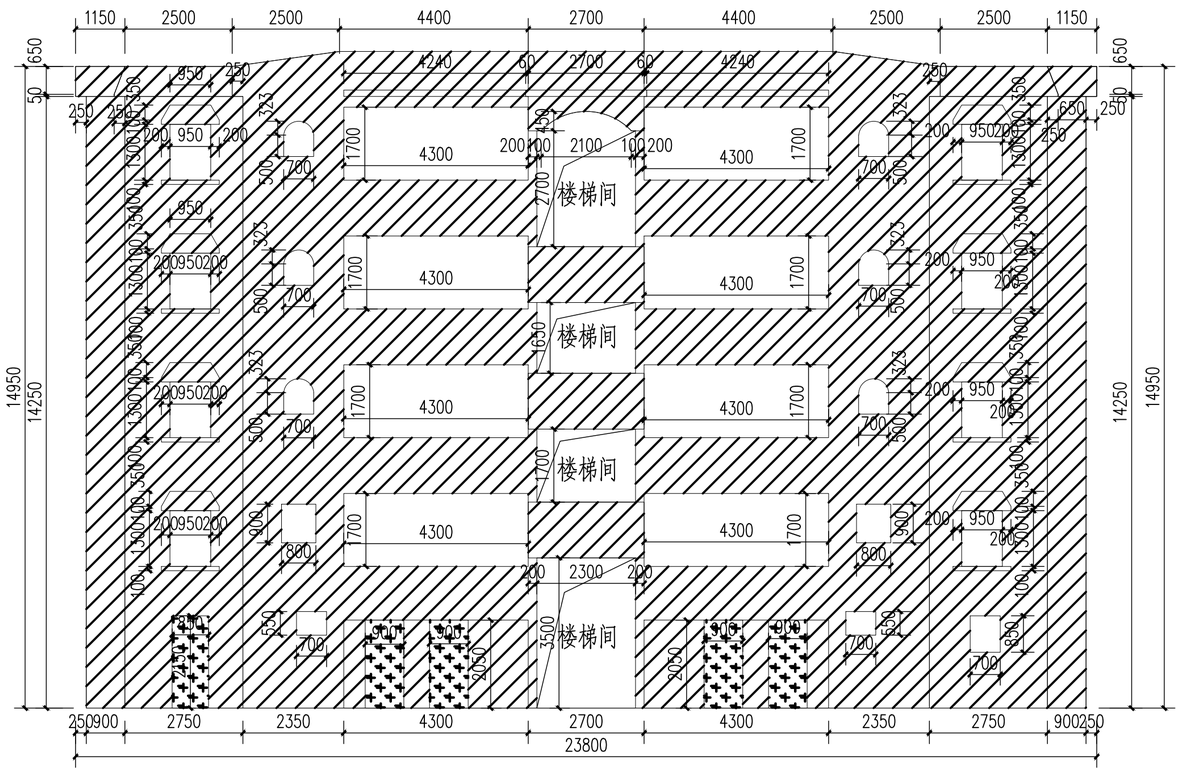


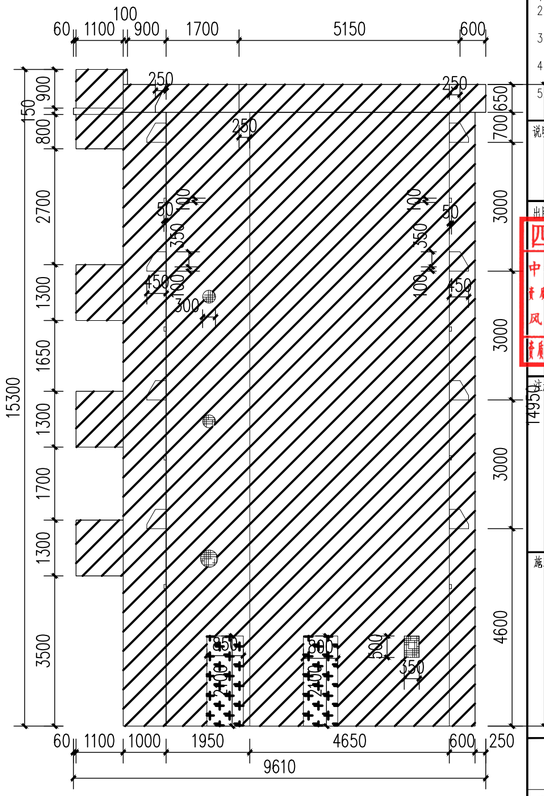


女儿墙檐底

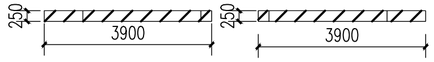


5层楼梯间檐底

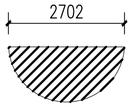

1—3层楼梯间檐底(面积X3)

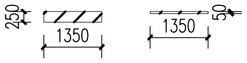

窗户檐底(面积X8)

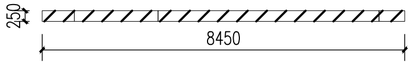

女儿墙檐底



窗户檐侧面(面积X4)

窗户檐侧面(面积X16)

外墙面

窗户

楼梯间洞口

门

楼梯间内墙面


不在本次设计范围内

楼梯处扶手墙面


墙洞

楼梯间洞口

A99立面 1:100

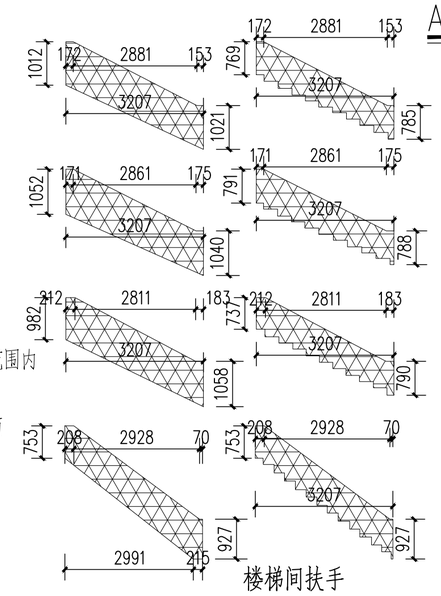


楼梯间扶手

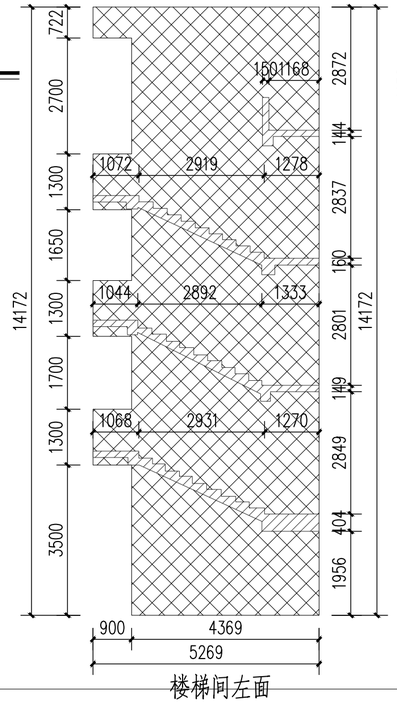

楼梯间左面

A100立面 1:100

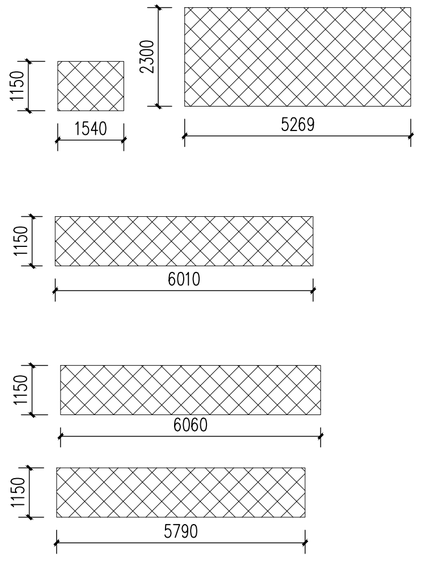

楼梯间底部

备注：

1、本图尺寸以图上标注为准，不得以比例尺度量。
2、建设单位具备完整有效的规划、立项及相关批复手续后，本图方可用于施工，在此之前，本图仅适用于方案报批。
3、图纸加盖相应阶段出图章后有效，未经正规施工图审查机构审查，本图不得直接用于施工，仅供业主建设投资前估算建设造价之参考图。
4、使用本图时，应同时参照其它有关图纸及国家相关规范与标准图集，如发现有任何不明之处，应及时通知我公司。
5、本图之版权属中科华创国际工程设计顾问集团有限公司所有，未经本公司授权不得随意转交第三方，或以任何形式复制。

说明 illustrate

出图专用章 SEAL

四川省建设工程设计出图专用章
中科华创国际工程设计顾问集团有限公司
资质等级范围：建筑行业（建筑工程）甲级；
风景园林工程设计专项甲级
资质证书编号：A151031317 有效期至：2027年09月28日

注册盖章 SEAL

中华人民共和国一级注册建筑师
姓 名： 孙利铎
注册号： 5103131-013
有效期： 至 2027 年 02 月

施工图审查盖章 SEAL

设计证书编号： A151031317 A251022624
本图须加盖本公司出图签章 否则一律无效

设计单位

中科华创国际工程设计顾问集团有限公司
Zhongke Huachuang International Engineering Design Consulting Group Co., Ltd.

审定人/日期 AUTHORIZED FOR ISSUE BY /DATE		
审定人	马福桂	马福桂
审核人/日期 AUDITED BY /DATE		
审核人	孙利铎	孙利铎
设计总负责人/日期 PROJECT DIRECTOR /DATE		
设计总负责人	孙利铎	孙利铎
专业负责人/日期 DISCIPLINE RESPONSIBLE BY /DATE		
专业负责人	孙利铎	孙利铎
校对人/日期 CHECKED BY /DATE		
校对人	王世东	王世东
设计人/日期 DESIGNED BY /DATE		
设计人	梁飞业	梁飞业
制图人/日期 DESIGNED BY /DATE		
制图人	梁飞业	梁飞业

建设单位 CLIENT

仁化县市政工程公司

项目名称 PROJECT

广东省韶关市仁化县老旧小区改造项目（第四期）
老城区片更新改造一、二地块项目（高坪、武装部等片区）

子项名称 PROJECT

图名 DRAWING TITLE


A99—A100立面图


工程编号 JOB NO.		阶段 STATUS	施工图设计
比例 SCALE	1:100	专业 DISCIPLINE	建筑
日期 DATE	2025、12	图号 DRAWING NO.	建施-08

归档章


电气 给排水 暖通 建筑 结构 会签

公路行业（公路）乙级 水利行业（河道整治）乙级 农林行业（农业综合开发工程）乙级 风景园林设计专项乙级
建筑行业（建筑工程）甲级 建筑行业（人防工程）乙级 市政行业（给水工程、排水工程、道路工程、桥梁工程、热力工程、环境卫生工程）乙级

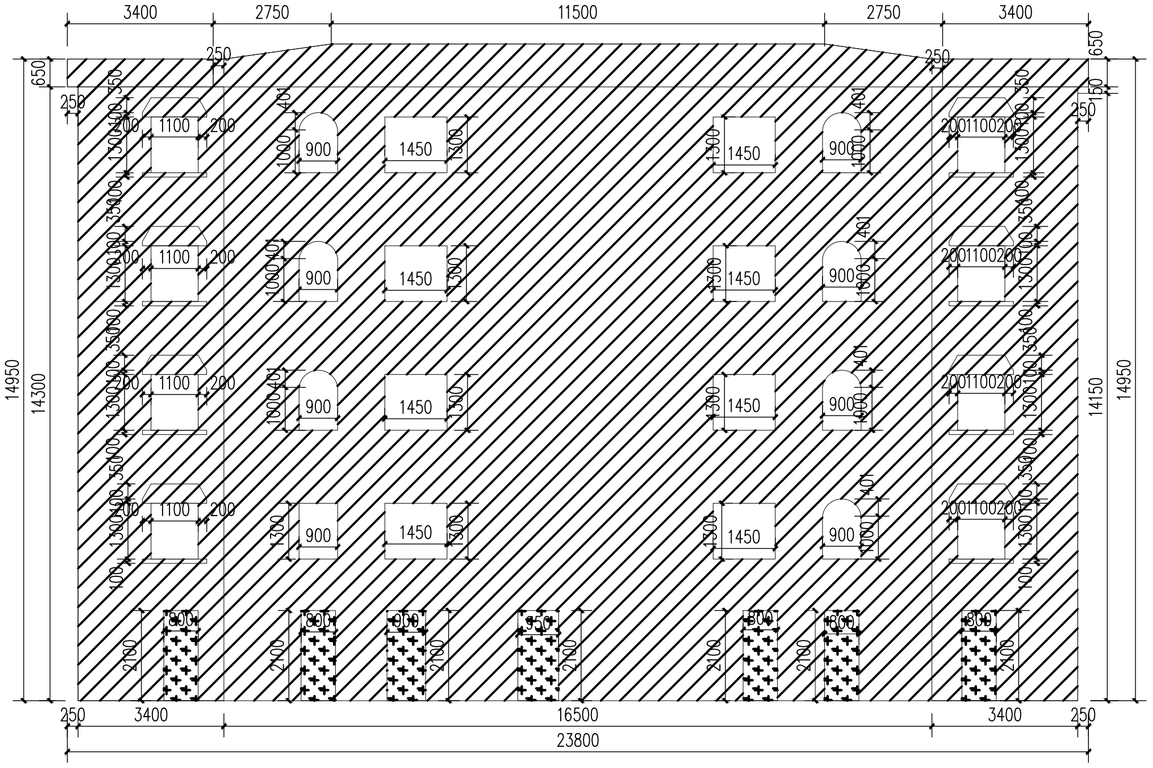

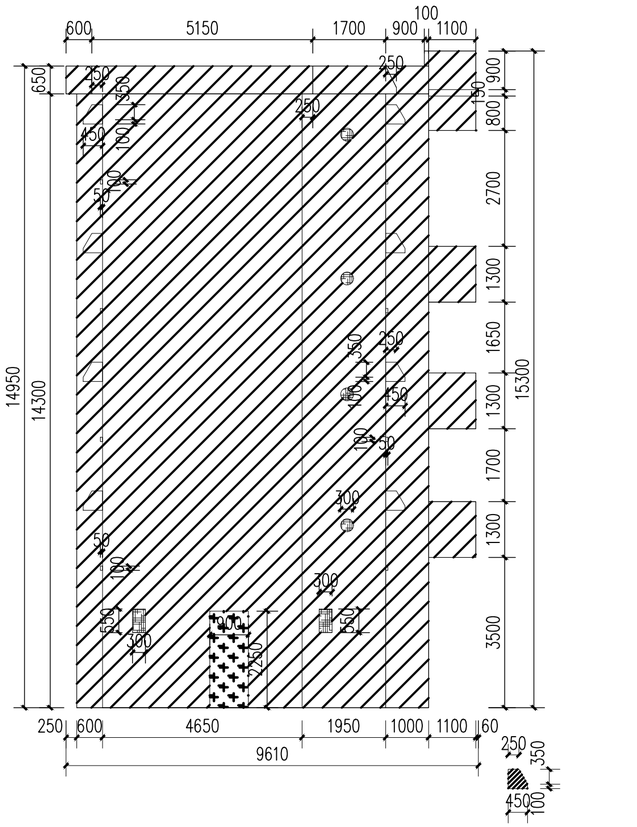


窗户檐侧面(面积X16)

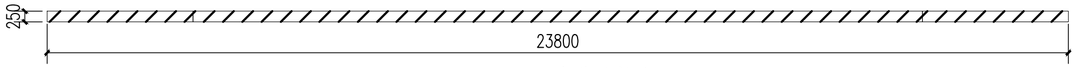

女儿墙檐底

A101立面 1:100

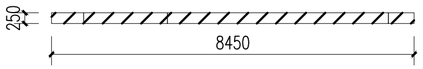

女儿墙檐底

A102立面 1:100

窗户檐侧面(面积X16)

外墙面

窗户

楼梯间洞口

门


楼梯间内墙面

不在本次设计范围内


楼梯处扶手墙面

墙洞


楼梯间洞口

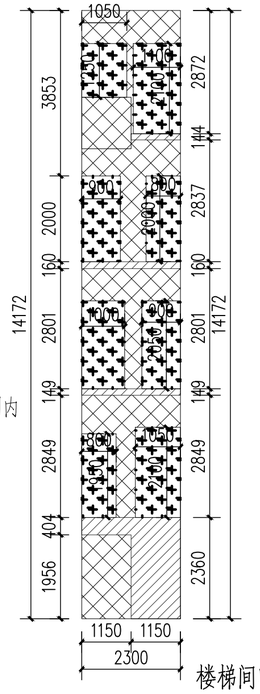


楼梯间中面

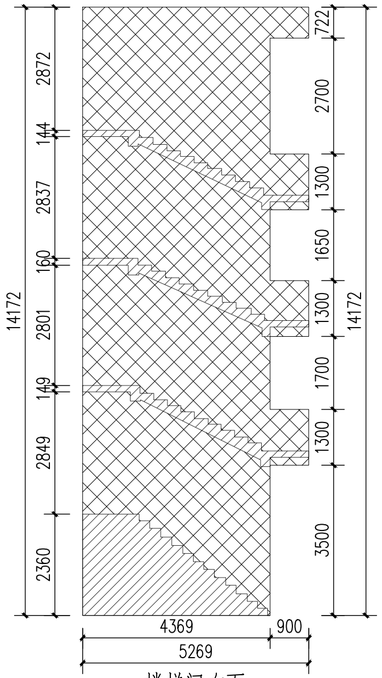

楼梯间右面

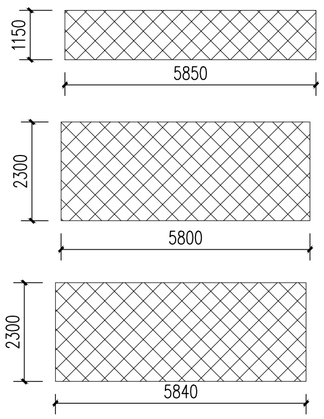

楼梯间底部

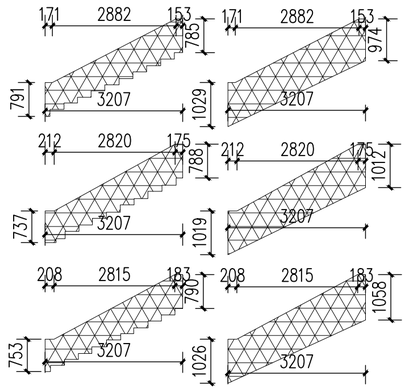

楼梯间扶手

备注：

1、本图尺寸以图上标注为准，不得以比例尺度量。
2、建设单位具备完整有效的规划、立项及相关批复手续后，本图方可用于施工，在此之前，本图仅适用于方案报批。
3、图纸加盖相应阶段出图章后有效，未经正规施工图审查机构审查，本图不得直接用于施工，仅供业主建设投资前估算建设造价之参考图。
4、使用本图时，应同时参照其它有关图纸及国家相关规范与标准图集，如发现有任何不明之处，应及时通知我公司。
5、本图之版权属中科华创国际工程设计顾问集团有限公司所有，未经本公司授权不得随意转交第三方，或以任何形式复制。

说明 illustrate

出图专用章 SEAL

四川省建设工程设计出图专用章
中科华创国际工程设计顾问集团有限公司
资质等级范围：建筑行业（建筑工程）甲级；
风景园林工程设计专项甲级
资质证书编号：A151031317 有效期至：2027年09月28日

注册盖章 SEAL

中华人民共和国一级注册建筑师
姓 名： 孙利铎
注册号： 5103131-013
有效期： 至 2027 年 02 月

施工图审查盖章 SEAL

设计证书编号： A151031317 A251022624
本图须加盖本公司出图签章 否则一律无效

设计单位

中科华创国际工程设计顾问集团有限公司
Zhongke Huachuang International Engineering Design Consulting Group Co., Ltd.

审定人/日期 AUTHORIZED FOR ISSUE BY /DATE		
审定人	马福桂	马福桂
审核人/日期 AUDITED BY /DATE		
审核人	孙利铎	孙利铎
设计总负责人 日期 PROJECT DIRECTOR /DATE		
设计总负责人	孙利铎	孙利铎
专业负责人/日期 DISCIPLINE RESPONSIBLE BY /DATE		
专业负责人	孙利铎	孙利铎
校对人/日期 CHECKED BY /DATE		
校对人	王世东	王世东
设计人/日期 DESIGNED BY /DATE		
设计人	梁飞业	梁飞业
制图人/日期 DESIGNED BY /DATE		
制图人	梁飞业	梁飞业

建设单位 CLIENT

仁化县市政工程公司

项目名称 PROJECT

广东省韶关市仁化县老旧小区改造项目（第四期）

老城区片更新改造一、二地块项目（高坪、武装部等片区）

子项名称 PROJECT

图名 DRAWING TITLE

A101-A102立面图


工程编号 JOB NO.		阶段 STATUS	施工图设计
比例 SCALE	1:100	专业 DISCIPLINE	建筑
日期 DATE	2025.12	图号 DRAWING NO.	建施-09

会签栏


建筑	结构
给排水	暖通
电气	

公路行业（公路）乙级 水利行业（河道整治）乙级 农林行业（农业综合开发工程）乙级 风景园林设计专项乙级
建筑行业（建筑工程）甲级 建筑行业（人防工程）乙级 市政行业（给水工程、排水工程、道路工程、桥梁工程、热力工程、环境卫生工程）乙级


档案号

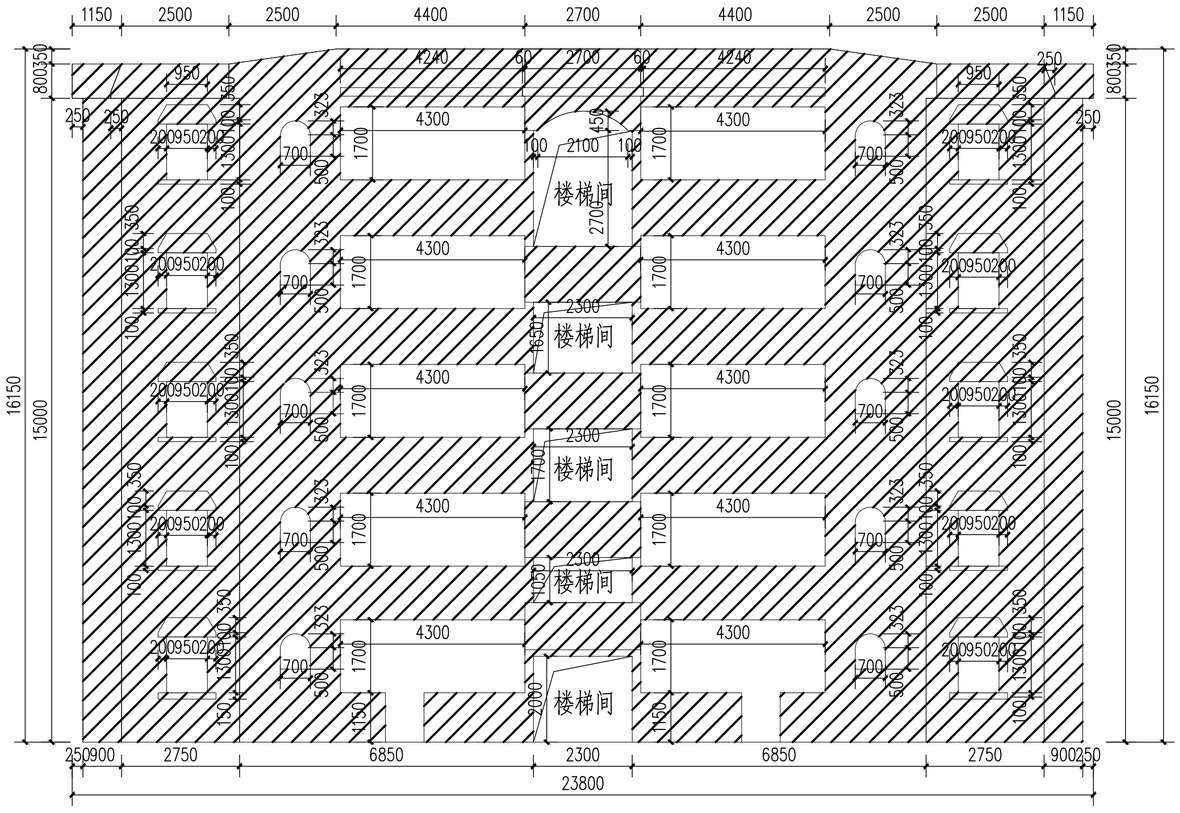

A103立面 1:100

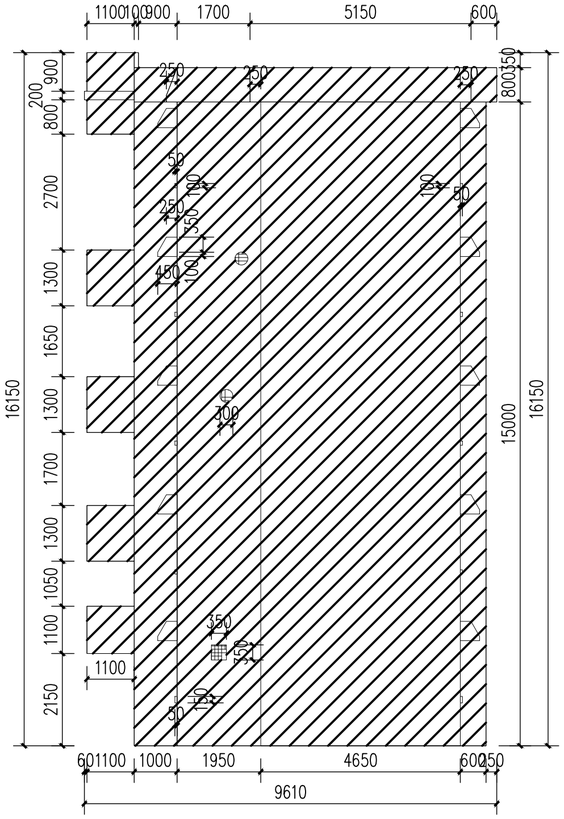

A104立面 1:100

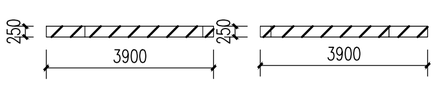


女儿墙檐底




5层楼梯间檐底



1－4层楼梯间檐底(面积X4)

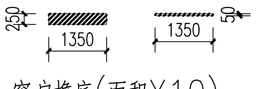


窗户檐底(面积X10)

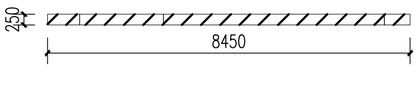

女儿墙檐底



窗户檐侧面(面积X4)

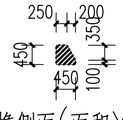

窗户檐侧面(面积X20)



窗户檐侧面(面积X16)

外墙面

窗户

楼梯间洞口

门

楼梯间内墙面

不在本次设计范围内

楼梯处扶手墙面

墙洞

楼梯间洞口

备注：

1、本图尺寸以图上标注为准，不得以比例尺度量。
2、建设单位具备完整有效的规划、立项及相关批复手续后，本图方可用于施工，在此之前，本图仅适用于方案报批。
3、图纸加盖相应阶段出图章后有效，未经正规施工图审查机构审查，本图不得直接用于施工，仅供业主建设投资前估算建设造价之参考图。
4、使用本图时，应同时参照其它有关图纸及国家相关规范与标准图集，如发现有任何不明之处，应及时通知我公司。
5、本图之版权属中科华创国际工程设计顾问集团有限公司所有，未经本公司授权不得随意转交第三方，或以任何形式复制。

说明 illustrate

出图专用章 SEAL

四川省建设工程设计出图专用章
中科华创国际工程设计顾问集团有限公司
资质等级范围：建筑行业（建筑工程）甲级；
风景园林工程设计专项甲级
资质证书编号：A151031317 有效期至：2027年09月28日

注册盖章 SEAL

中华人民共和国一级注册建筑师
姓 名： 孙利铎
注册号： 5103131-013
有效期： 至 2027 年 02月

施工图审查盖章 SEAL

设计证书编号： A151031317 A251022624
本图须加盖本公司出图签章 否则一律无效

设计单位

中科华创国际工程设计顾问集团有限公司
Zhongke Huachuang International Engineering Design Consulting Group Co., Ltd.

审定人/日期 AUTHORIZED FOR ISSUE BY /DATE	审定人	马福桂
审核人/日期 AUDITED BY /DATE	审核人	孙利铎
设计总负责人 日期 PROJECT DIRECTOR /DATE	设计总负责人	孙利铎
专业负责人/日期 DISCIPLINE RESPONSIBLE BY /DATE	专业负责人	孙利铎
校对人/日期 CHECKED BY /DATE	校对人	王世东
设计人/日期 DESIGNED BY /DATE	设计人	梁飞业
制图人/日期 DESIGNED BY /DATE	制图人	梁飞业

建设单位 CLIENT

仁化县市政工程公司

项目名称 PROJECT

广东省韶关市仁化县老旧小区改造项目（第四期）

老城区片更新改造一、二地块项目（高坪、武装部等片区）

子项名称 PROJECT

图名 DRAWING TITLE


A103－A104立面图

工程编号 JOB NO.		阶段 STATUS	施工图设计
比例 SCALE	1:100	专业 DISCIPLINE	建筑
日期 DATE	2025、12	图号 DRAWING NO.	建施-10

会签：建筑 结构 电气 给排水 暖通

公路行业（公路）乙级 水利行业（河道整治）乙级 农林行业（农业综合开发工程）乙级 风景园林设计专项乙级
建筑行业（建筑工程）甲级 建筑行业（人防工程）乙级 市政行业（给水工程、排水工程、道路工程、桥梁工程、热力工程、环境卫生工程）乙级

档案号

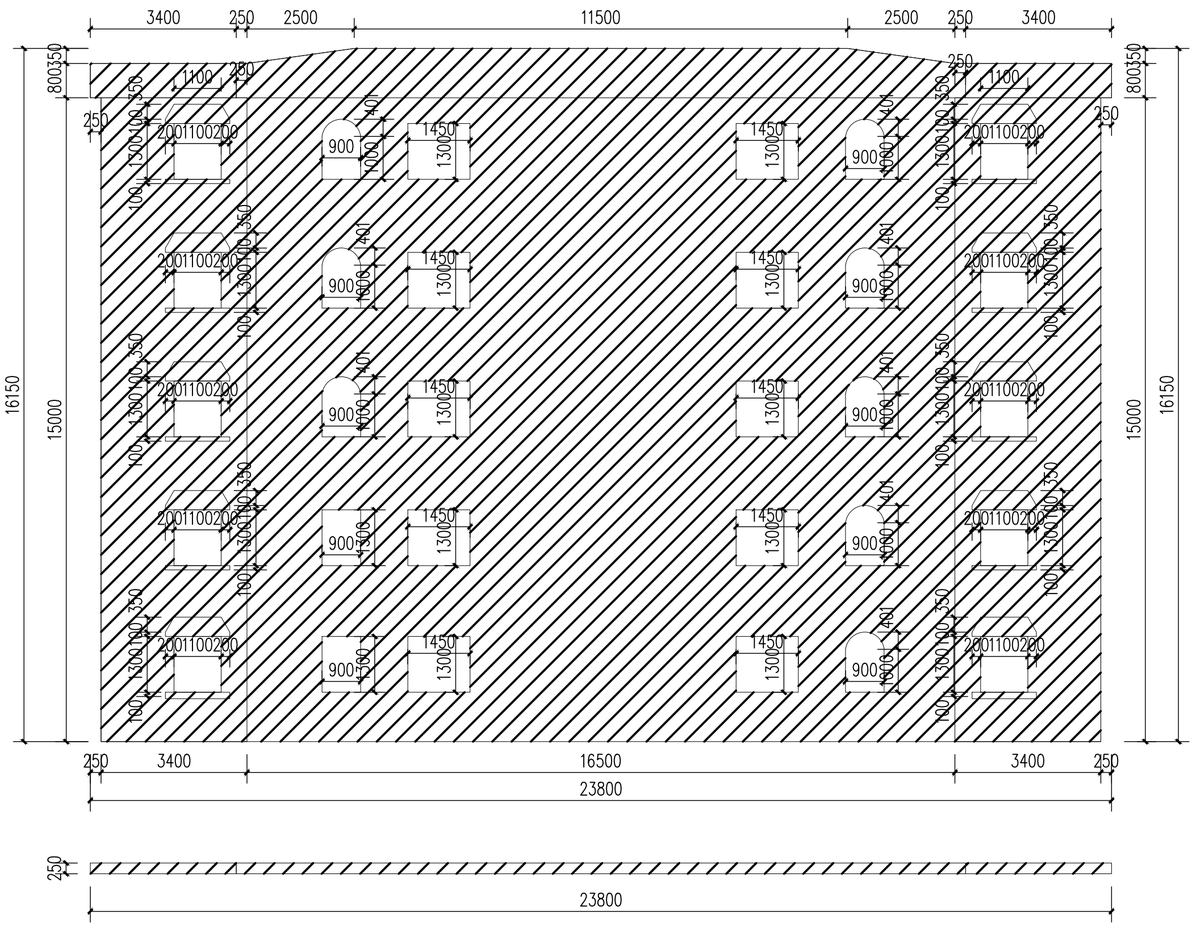

女儿墙檐底

A105立面 1:100

外墙面

窗户

楼梯间洞口

门


楼梯间内墙面

不在本次设计范围内

楼梯处扶手墙面

墙洞

楼梯间洞口

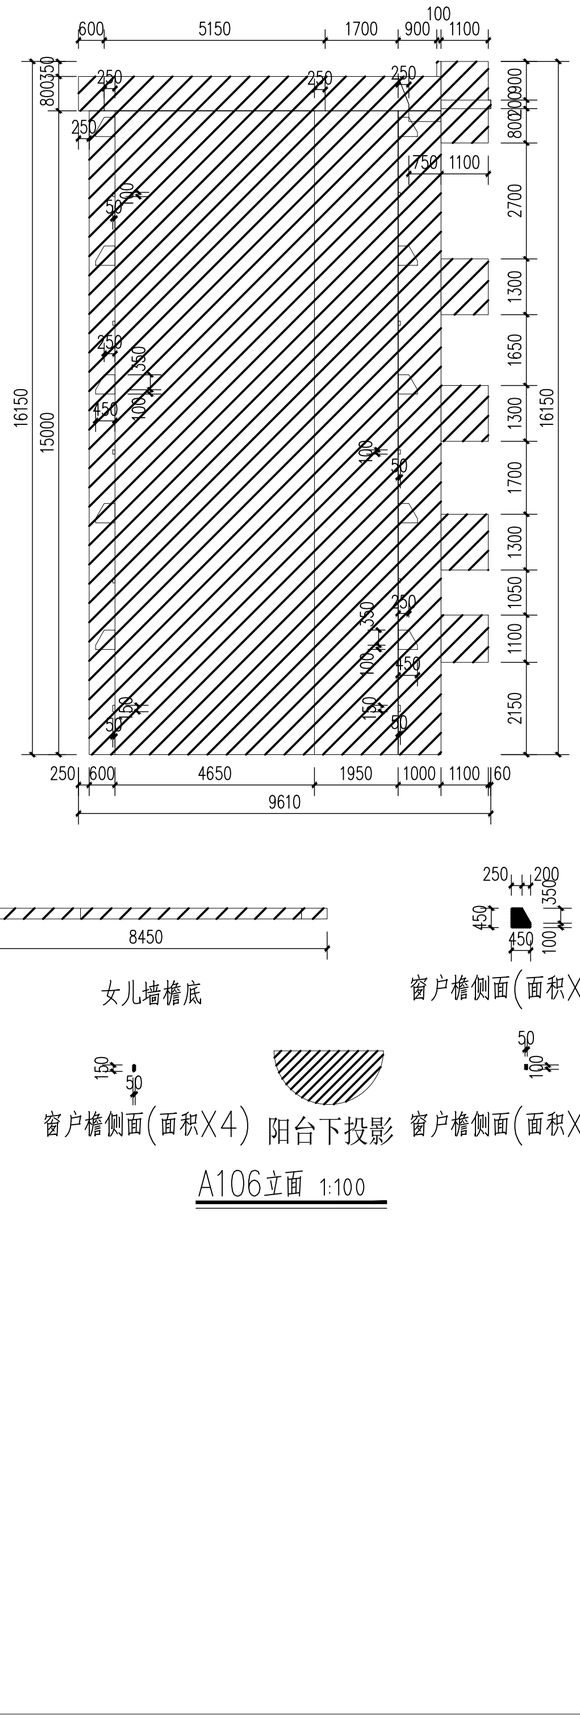

女儿墙檐底

A106立面 1:100

备注：

1、本图尺寸以图上标注为准，不得以比例尺度量。

2、建设单位具备完整有效的报建、立项及相关批复手续后，本图方可用于施工，在此之前，本图仅适用于方案报批。

3、图纸加盖相应阶段出图章后有效，未经正规施工图审查机构审查，本图不得直接用于施工，仅供业主建设投资前估算建设造价之参考图。

4、使用本图时，应同时参照其它有关图纸及国家相关规范与标准图集，如发现有任何不明之处，应及时通知我公司。

5、本图之版权属中科华创国际工程设计顾问集团有限公司所有，未经本公司授权不得随意转交第三方，或以任何形式复制。

说明 illustrate

出图专用章 SEAL

四川省建设工程设计出图专用章

中科华创国际工程设计顾问集团有限公司

资质等级范围：建筑行业（建筑工程）甲级；

风景园林工程设计专项甲级

证书编号：A151031317 有效期至：2027年09月28日

注册盖章 SEAL

中华人民共和国一级注册建筑师

姓 名： 孙利铎

注册号： 5103131-013

有效期： 至 2027 年 02 月

施工图审查盖章 SEAL

设计证书编号： A151031317 A251022624

本图须加盖本公司出图签章 否则一律无效

设计单位

中科华创国际工程设计顾问集团有限公司

Zhongke Huachuang International Engineering Design Consulting Group Co., Ltd.

审定人/日期 AUTHORIZED FOR ISSUE BY /DATE	审定人	马福桂
审核人/日期 AUDITED BY /DATE	审核人	孙利铎
设计总负责人 日期 PROJECT DIRECTOR /DATE	设计总负责人	孙利铎
专业负责人/日期 DISCIPLINE RESPONSIBLE BY /DATE	专业负责人	孙利铎
校对人/日期 CHECKED BY /DATE	校对人	王世东
设计人/日期 DESIGNED BY /DATE	设计人	梁飞业
制图人/日期 DESIGNED BY /DATE	制图人	梁飞业

建设单位 CLIENT

仁化县市政工程公司

项目名称 PROJECT

广东省韶关市仁化县老旧小区改造项目（第四期）

老城区片更新改造一、二地块项目（高坪、武装部等片区）

子项名称 PROJECT

图名 DRAWING TITLE


A105-A106立面图

工程编号 JOB NO.		阶段 STATUS	施工图设计
比例 SCALE	1:100	专业 DISCIPLINE	建筑
日期 DATE	2025.12	图号 DRAWING NO.	建施-11


档案号

电气 给排水 暖通 建筑 结构 公签


公路行业（公路）乙级 水利行业（河道整治）乙级 农林行业（农业综合开发工程）乙级 风景园林设计专项乙级
建筑行业（建筑工程）甲级 建筑行业（人防工程）乙级 市政行业（给水工程、排水工程、道路工程、桥梁工程、热力工程、环境卫生工程）乙级

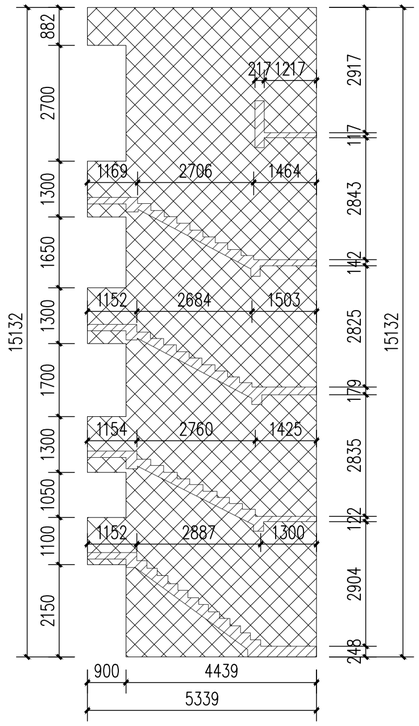


楼梯间左面

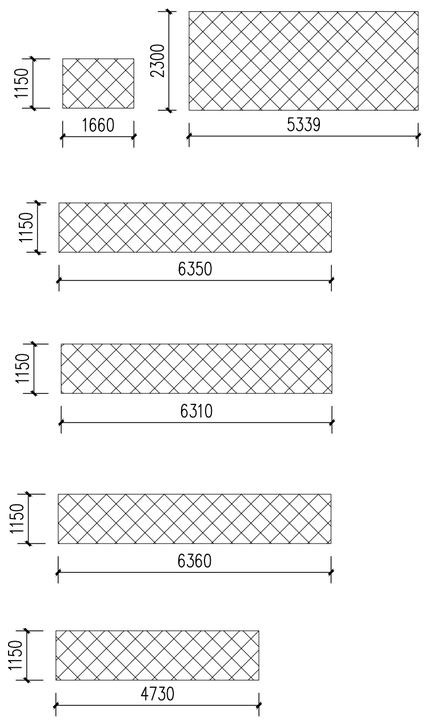


楼梯间底部

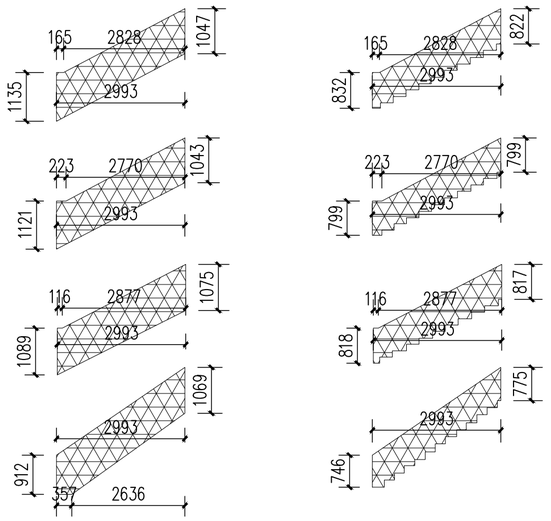


楼梯间扶手

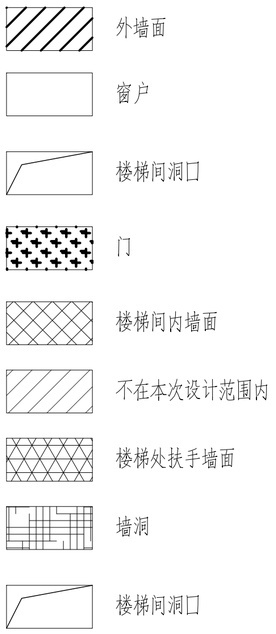


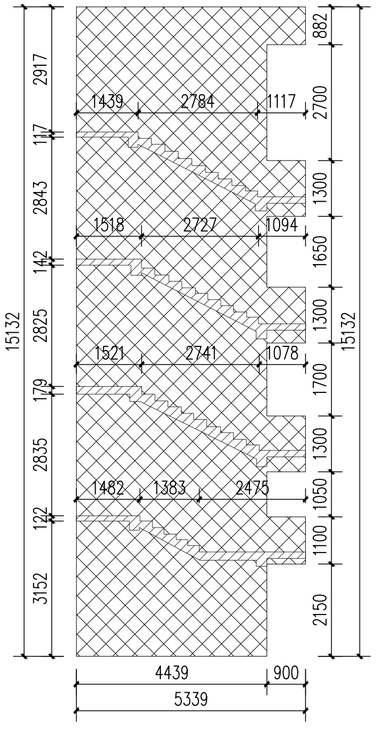


楼梯间右面

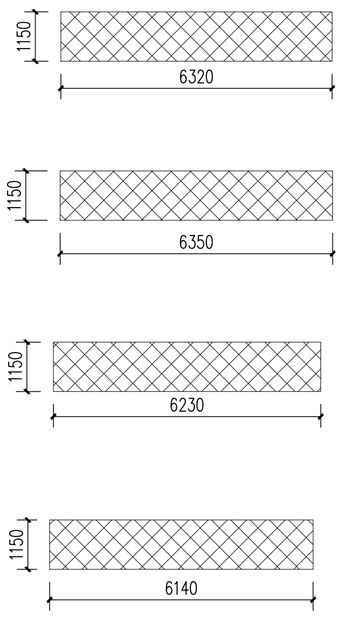

楼梯间底部

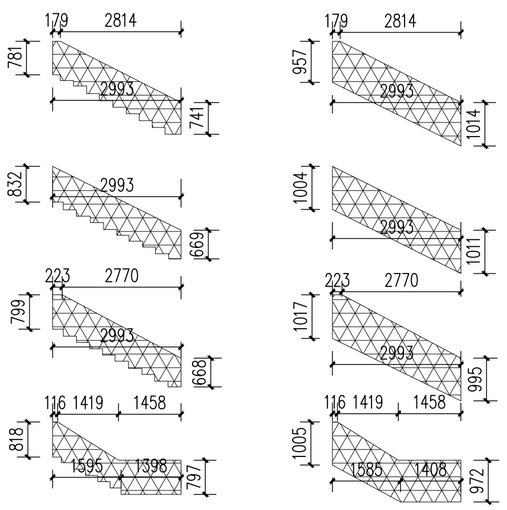

楼梯间扶手

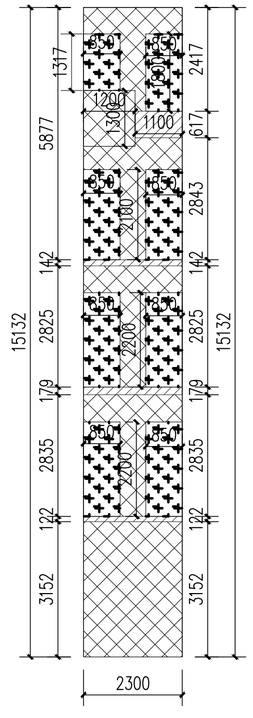

楼梯间中面

公路行业（公路）乙级　水利行业（河道整治）乙级　农林行业（农业综合开发工程）乙级　风景园林设计专项乙级
建筑行业（建筑工程）甲级　建筑行业（人防工程）乙级　市政行业（给水工程、排水工程、道路工程、桥梁工程、热力工程、环境卫生工程）乙级

会签：建筑 结构 给排水 暖通 电气

备注：
1、本图尺寸以图上标注为准，不得以比例尺度量。
2、建设单位具备完整有效的规划、立项及相关批复手续后，本图方可用于施工，在此之前，本图仅适用于方案报批。
3、图纸加盖相应阶段出图章后有效，未经正规施工图审查机构审查，本图不得直接用于施工，仅供业主建设投资前估算建设造价之参考图。
4、使用本图时，应同时参照其它有关图纸及国家相关规范与标准图集，如发现有任何不明之处，应及时通知我公司。
5、本图之版权属中科华创国际工程设计顾问集团有限公司所有，未经本公司授权不得随意转交第三方，或以任何形式复制。

说明 illustrate

出图专用章 SEAL

四川省建设工程设计出图专用章
中科华创国际工程设计顾问集团有限公司
资质等级范围：建筑行业（建筑工程）甲级；
风景园林工程设计专项甲级
资质证书编号：A151031317　有效期至：2027年09月28日

注册盖章 SEAL

中华人民共和国一级注册建筑师
姓　名：孙利铎
注册号：5103131-013
有效期：至 2027 年 02 月

施工图审查盖章 SEAL

设计证书编号：A151031317 A251022624
本图须加盖本公司出图签章　否则一律无效

设计单位

中科华创国际工程设计顾问集团有限公司
Zhongke Huachuang International Engineering Design Consulting Group Co., Ltd.

审定人/日期 AUTHORIZED FOR ISSUE BY /DATE	审定人	马福桂
审核人/日期 AUDITED BY /DATE	审核人	孙利铎
设计总负责人 日期 PROJECT DIRECTOR /DATE	设计总负责人	孙利铎
专业负责人/日期 DISCIPLINE RESPONSIBLE BY /DATE	专业负责人	孙利铎
校对人/日期 CHECKED BY /DATE	校对人	王世东
设计人/日期 DESIGNED BY /DATE	设计人	梁飞业
制图人/日期 DESIGNED BY /DATE	制图人	梁飞业

建设单位 CLIENT
仁化县市政工程公司


项目名称 PROJECT
广东省韶关市仁化县老旧小区改造项目（第四期）
老城区片更新改造一、二地块项目（高坪、武装部等片区）


子项名称 PROJECT

图名 DRAWING TITLE
楼梯间立面图


工程编号 JOB NO.		阶段 STATUS	施工图设计
比例 SCALE	1:100	专业 DISCIPLINE	建筑
日期 DATE	2025、12	图号 DRAWING NO.	建施-12

档案号

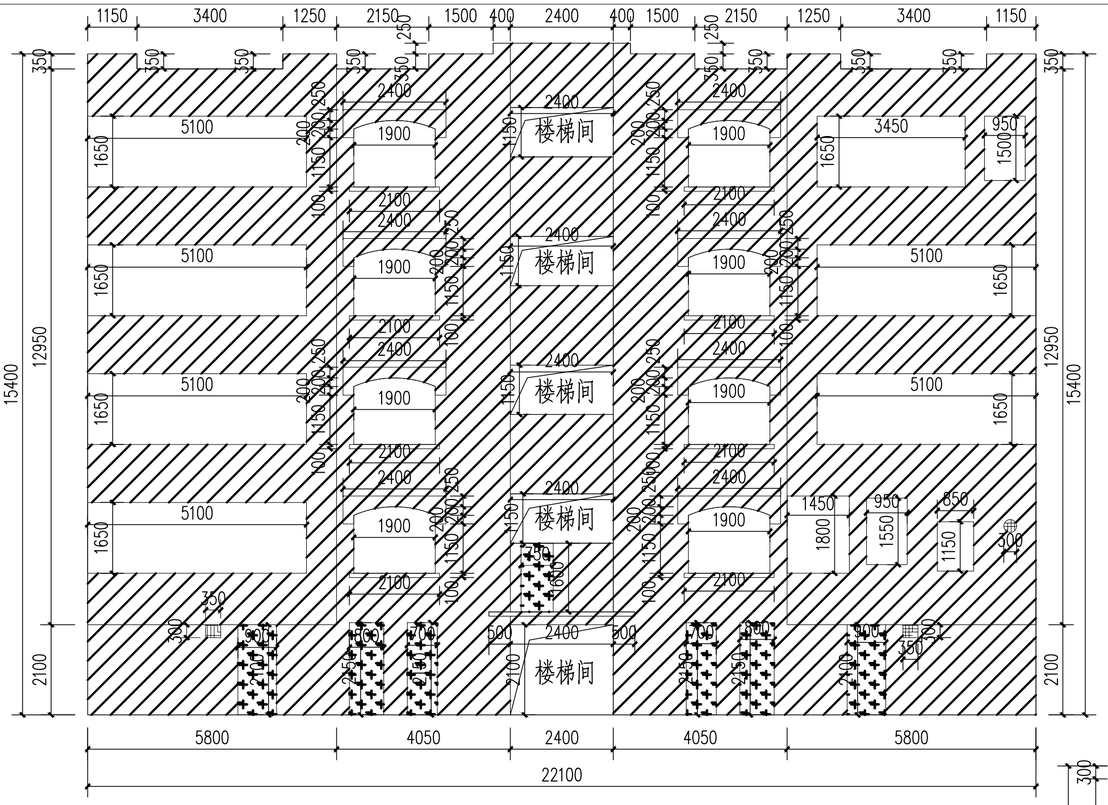

楼梯间
楼梯间
楼梯间

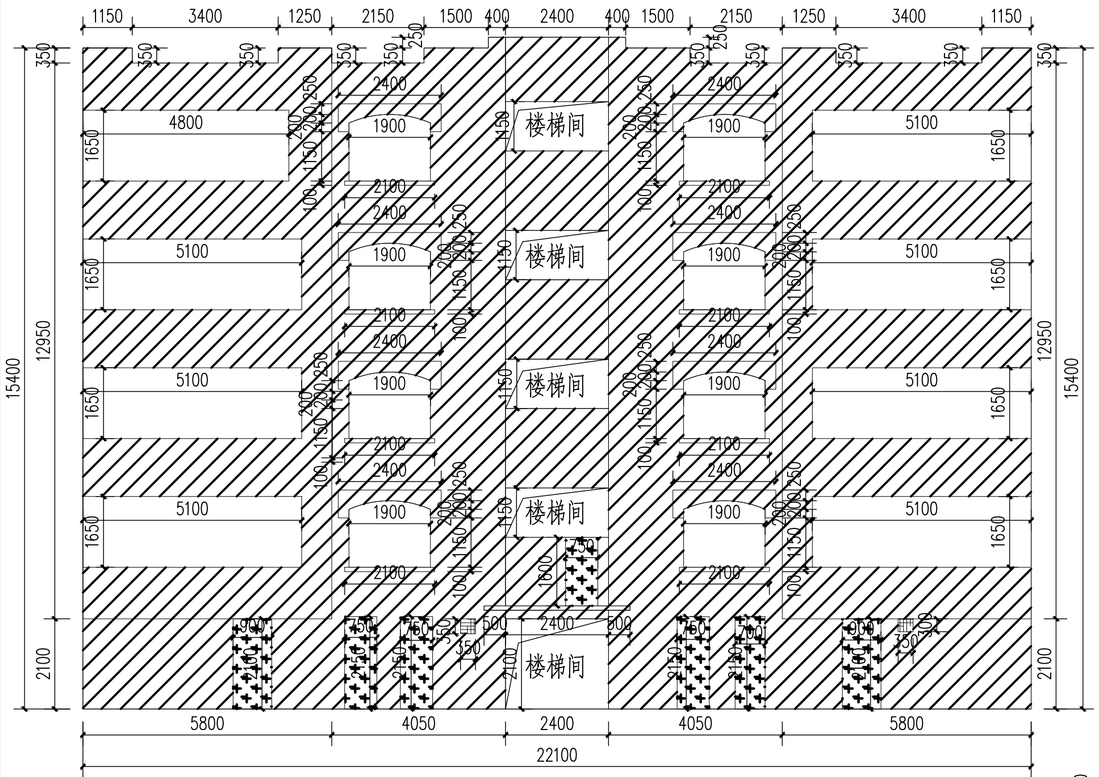


A109立面 1:100

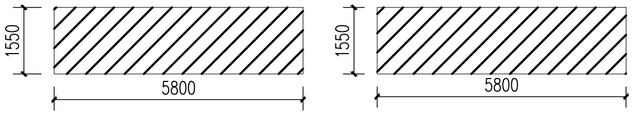


阳台檐底

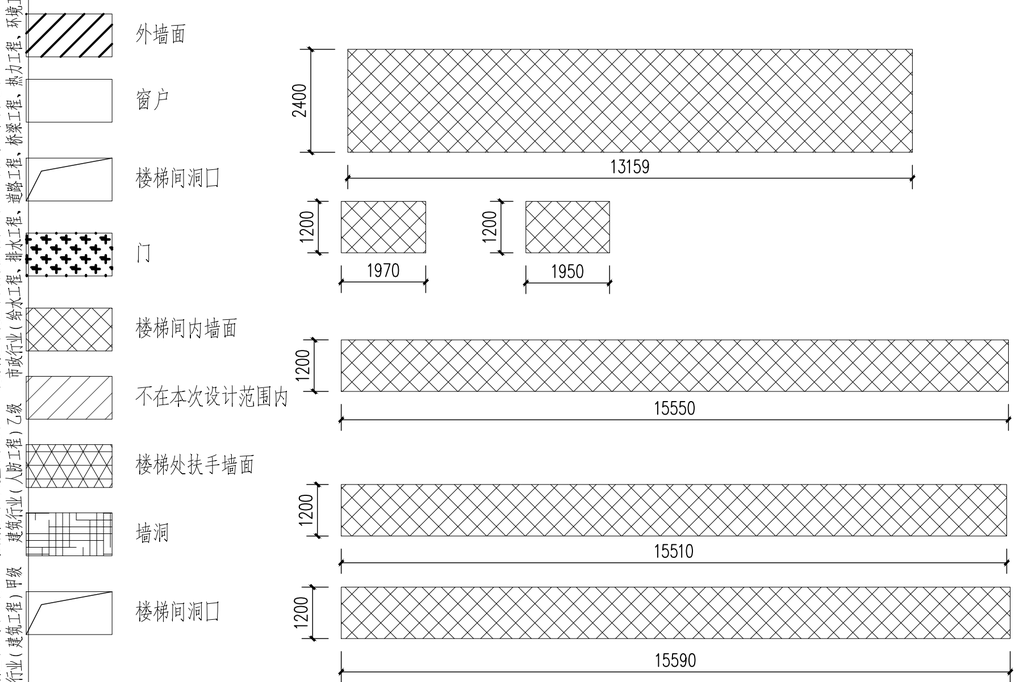

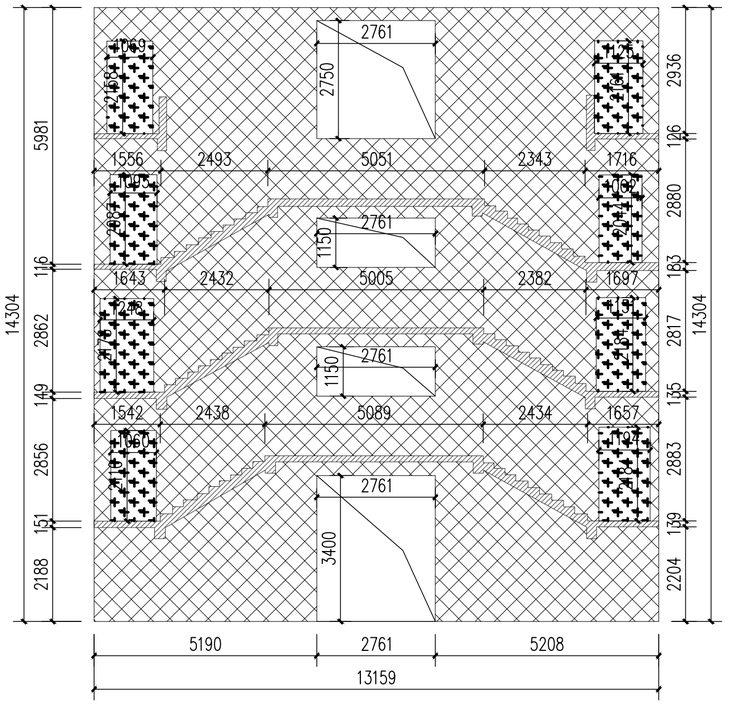

楼梯间左面

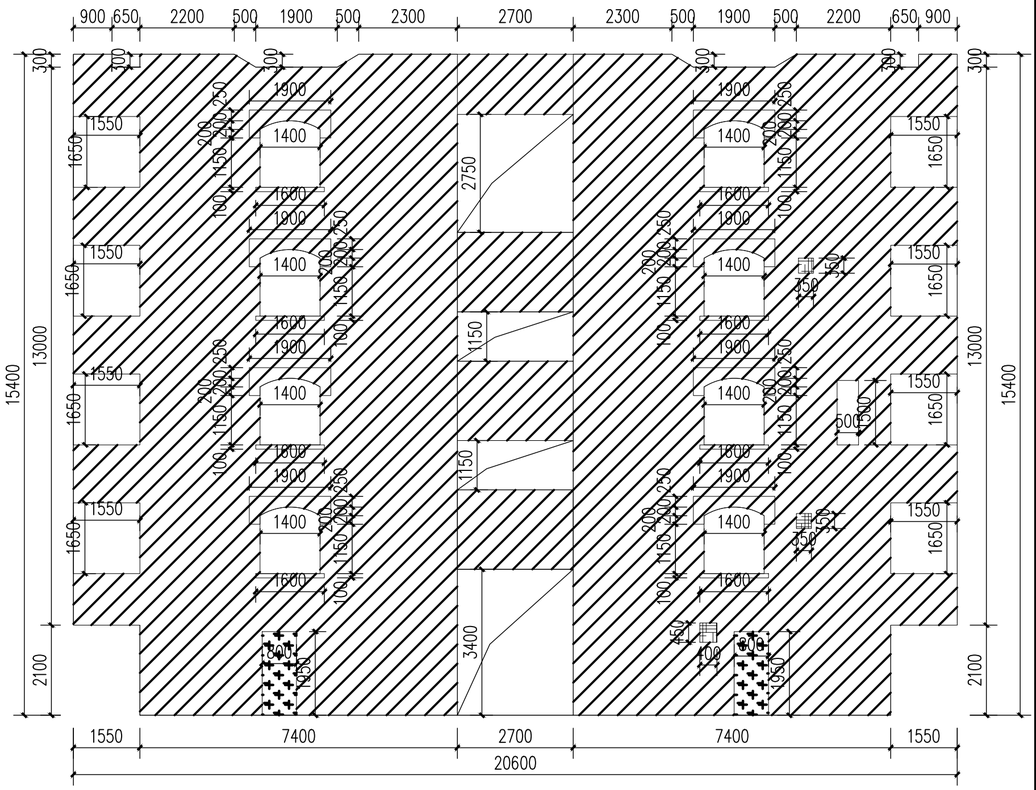

楼梯间底部

阳台下投影

A110立面 1:100

挡雨台X8

备注：

1、本图尺寸以图上标注为准，不得以比例尺度量。
2、建设单位具备完整有效的规划、立项及相关批复手续后，本图方可用于施工，在此之前，本图仅适用于方案报批。
3、图纸加盖相应阶段出图章后有效，未经正规施工图审查机构审查，本图不得直接用于施工，仅供业主建设投资前估算建设造价之参考图。
4、使用本图时，应同时参照其它有关图纸及国家相关规范与标准图集，如发现有任何不明之处，应及时通知我公司。
5、本图之版权属中科华创国际工程设计顾问集团有限公司所有，未经本公司授权不得随意转交第三方，或以任何形式复制。

说明 illustrate

出图专用章 SEAL

四川省建设工程设计出图专用章
中科华创国际工程设计顾问集团有限公司
资质等级范围：建筑行业（建筑工程）甲级；
风景园林工程设计专项甲级
资质证书编号：A151031317 有效期至：2027年09月28日

注册盖章 SEAL

中华人民共和国一级注册建筑师
姓 名： 孙利铎
注册号： 5103131-013
有效期： 至 2027 年 02 月

施工图审查盖章 SEAL

设计证书编号： A151031317 A251022624
本图须加盖本公司出图签章 否则一律无效

设计单位

中科华创国际工程设计顾问集团有限公司
Zhongke Huachuang International Engineering Design Consulting Group Co., Ltd.

审定人/日期 AUTHORIZED FOR ISSUE BY /DATE	审定人	马福桂
审核人/日期 AUDITED BY /DATE	审核人	孙利铎
设计总负责人 日期 PROJECT DIRECTOR /DATE	设计总负责人	孙利铎
专业负责人/日期 DISCIPLINE RESPONSIBLE BY /DATE	专业负责人	孙利铎
校对人/日期 CHECKED BY /DATE	校对人	王世东
设计人/日期 DESIGNED BY /DATE	设计人	梁飞业
制图人/日期 DESIGNED BY /DATE	制图人	梁飞业

建设单位 CLIENT

仁化县市政工程公司

项目名称 PROJECT

广东省韶关市仁化县老旧小区改造项目（第四期）
老城区片更新改造一、二地块项目（高坪、武装部等片区）

子项名称 PROJECT

图名 DRAWING TITLE


A109-A110立面图

工程编号 JOB NO.		阶段 STATUS	施工图设计
比例 SCALE	1:100	专业 DISCIPLINE	建筑
日期 DATE	2025.12	图号 DRAWING NO.	建施-14


档案号

电气 给排水 暖通 建筑 结构 会签


公路行业（公路）乙级 水利行业（河道整治）乙级 农林行业（农业综合开发工程）乙级 风景园林设计专项乙级
建筑行业（建筑工程）甲级 建筑行业（人防工程）乙级 市政行业（给水工程、排水工程、道路工程、桥梁工程、热力工程、环境卫生工程）乙级

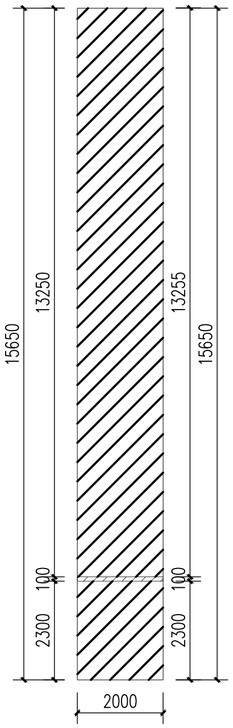


A111 立面 1:100

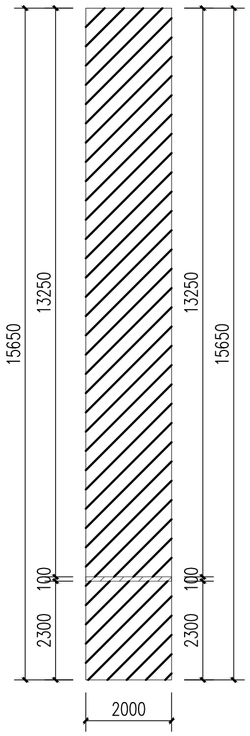


A112 立面 1:100

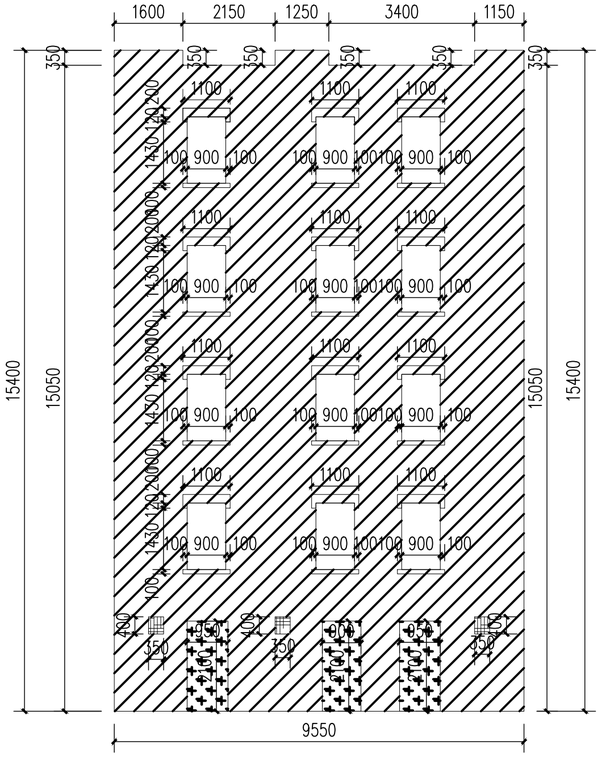


A113 立面 1:100

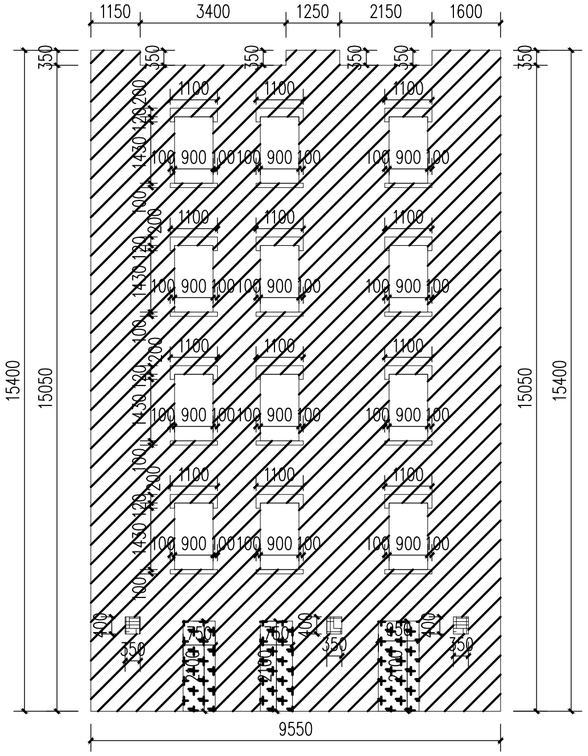


A114 立面 1:100

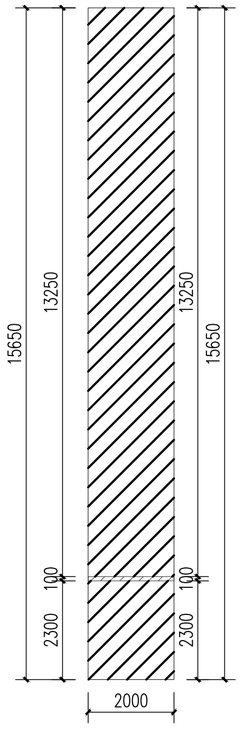


A115 立面 1:100

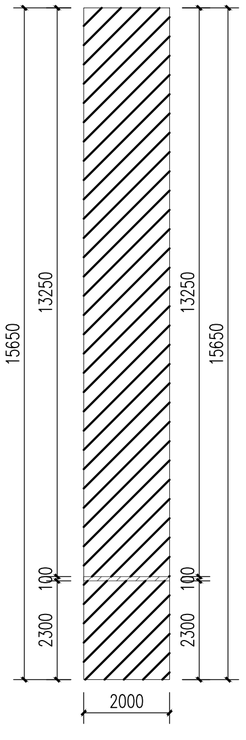

A116 立面 1:100

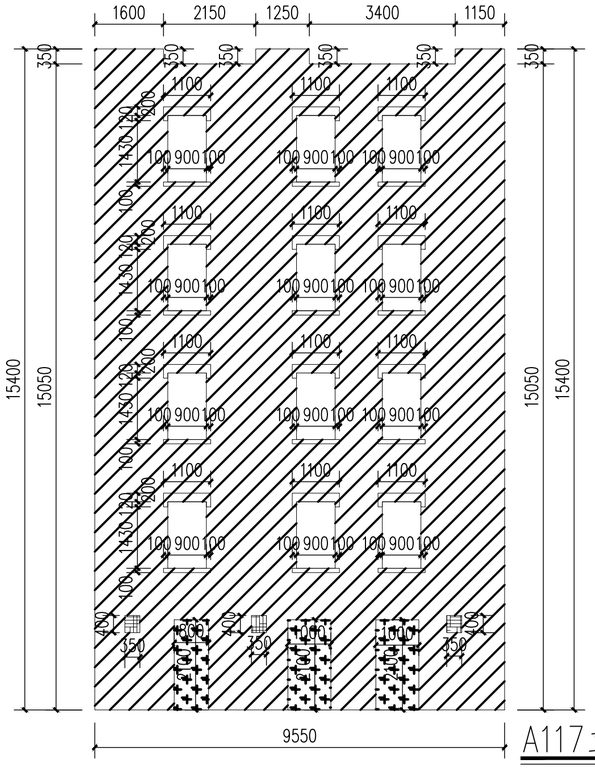

A117 立面 1:100

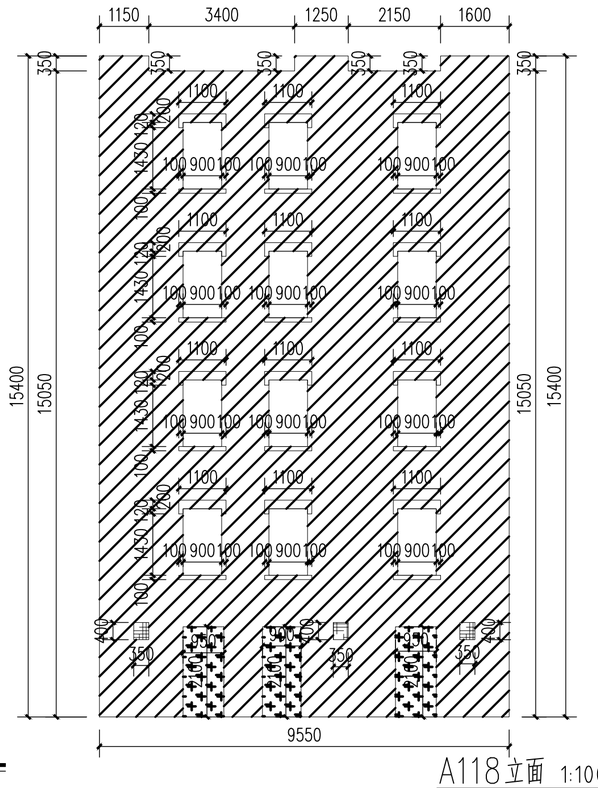

A118 立面 1:100

备注：

1、本图尺寸以图上标注为准，不得以比例尺度量。
2、建设单位具备完整有效的规划、立项及相关批复手续后，本图方可用于施工，在此之前，本图仅适用于方案报批。
3、图纸加盖相应阶段出图章后有效，未经正规施工图审查机构审查，本图不得直接用于施工，仅供业主建设投资前估算建设造价之参考图。
4、使用本图时，应同时参照其它有关图纸及国家相关规范与标准图集，如发现有任何不明之处，应及时通知我公司。
5、本图之版权属中科华创国际工程设计顾问集团有限公司所有，未经本公司授权不得随意转交第三方，或以任何形式复制。

说明 illustrate

出图专用章 SEAL

四川省建设工程设计出图专用章
中科华创国际工程设计顾问集团有限公司
资质等级范围：建筑行业（建筑工程）甲级；
风景园林工程设计专项甲级
资质证书编号：A151031317 有效期至：2027年09月28日

注册盖章 SEAL

中华人民共和国一级注册建筑师
姓 名： 孙利铎
注册号： 5103131-013
有效期： 至 2027 年 02 月

施工图审查盖章 SEAL

设计证书编号： A151031317 A251022624
本图须加盖本公司出图签章 否则一律无效

设计单位

中科华创国际工程设计顾问集团有限公司
Zhongke Huachuang International Engineering Design Consulting Group Co.,Ltd.

审定人/日期 AUTHORIZED FOR ISSUE BY /DATE		
审定人	马福桂	马福桂
审核人/日期 AUDITED BY /DATE		
审核人	孙利铎	孙利铎
设计总负责人 日期 PROJECT DIRECTOR /DATE		
设计总负责人	孙利铎	孙利铎
专业负责人/日期 DISCIPLINE RESPONSIBLE BY /DATE		
专业负责人	孙利铎	孙利铎
校对人/日期 CHECKED BY /DATE		
校对人	王世东	王世东
设计人/日期 DESIGNED BY /DATE		
设计人	梁飞业	梁飞业
制图人/日期 DESIGNED BY /DATE		
制图人	梁飞业	梁飞业

建设单位 CLIENT

仁化县市政工程公司

项目名称 PROJECT

广东省韶关市仁化县老旧小区改造项目（第四期）

老城区片更新改造一、二地块项目（高坪、武装部等片区）

子项名称 PROJECT

图名 DRAWING TITLE


A111-A118立面图

工程编号 JOB NO.		阶段 STATUS	施工图设计
比例 SCALE	1:100	专业 DISCIPLINE	建筑
日期 DATE	2025、12	图号 DRAWING NO.	建施-15


档案号

电气 | 给排水 | 暖通 | 建筑 | 结构 | 会签

公路行业（公路）乙级　水利行业（河道整治）乙级　农林行业（农业综合开发工程）乙级　风景园林设计专项乙级
建筑行业（建筑工程）甲级　建筑行业（人防工程）乙级　市政行业（给水工程、排水工程、道路工程、桥梁工程、热力工程、环境卫生工程）乙级

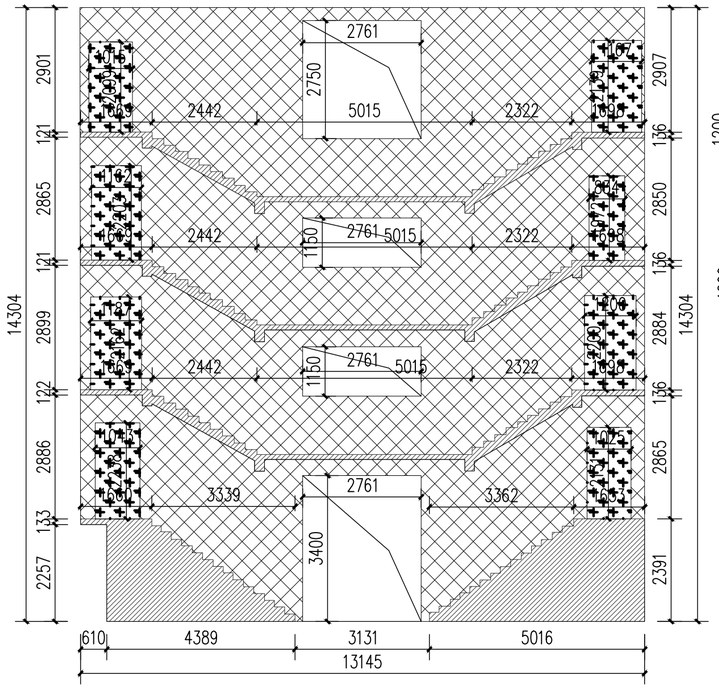

楼梯间右面

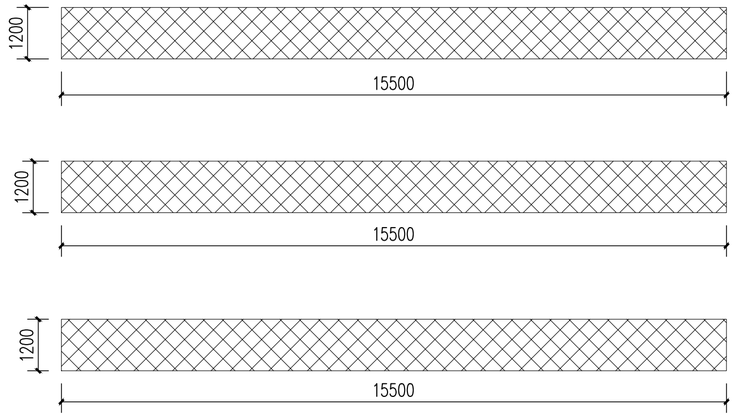

楼梯间底部

外墙面

窗户

楼梯间洞口

门


楼梯间内墙面

不在本次设计范围内


楼梯处扶手墙面

墙洞

楼梯间洞口

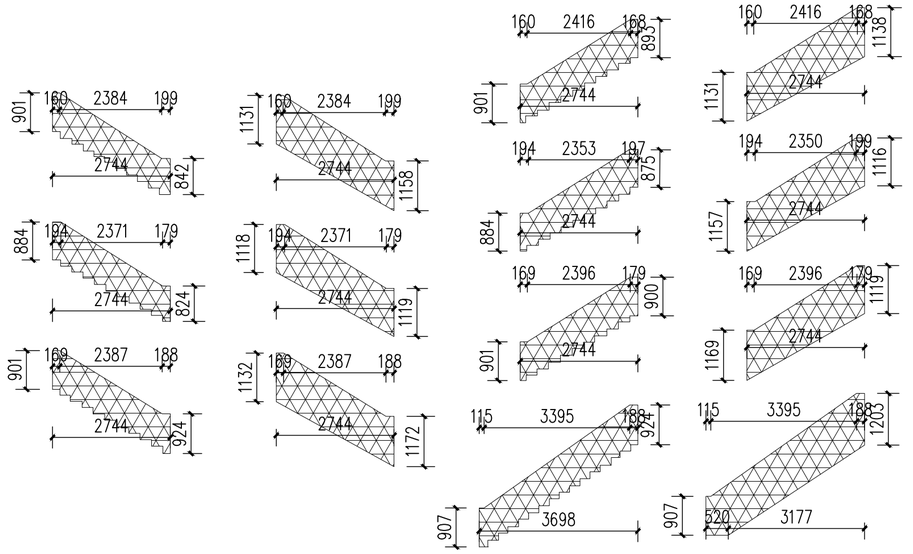

楼梯间扶手

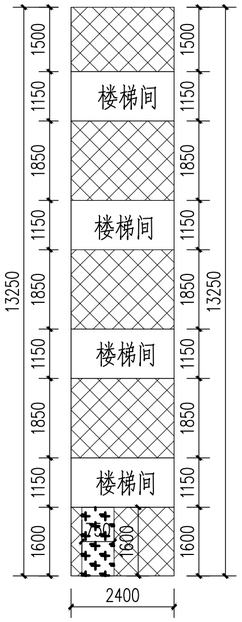

楼梯间中面

会签

建筑	结构
电气	
给排水	暖通

公路行业（公路）乙级　水利行业（河道整治）乙级　农林行业（农业综合开发工程）乙级　风景园林设计专项乙级
建筑行业（建筑工程）甲级　建筑行业（人防工程）乙级　市政行业（给水工程、排水工程、道路工程、桥梁工程、热力工程、环境卫生工程）乙级

备注：

1、本图尺寸以图上标注为准，不得以比例尺度量。
2、建设单位具备完整有效的规划、立项及相关批复手续后，本图方可用于施工，在此之前，本图仅适用于方案报批。
3、图纸加盖相应阶段出图章后有效，未经正规施工图审查机构审查，本图不得直接用于施工，仅供业主建设投资前估算建设造价之参考图。
4、使用本图时，应同时参照其它有关图纸及国家相关规范与标准图集，如发现有任何不明之处，应及时通知我公司。
5、本图之版权属中科华创国际工程设计顾问集团有限公司所有，未经本公司授权不得随意转交第三方，或以任何形式复制。

说明 illustrate

出图专用章 SEAL

四川省建设工程设计出图专用章
中科华创国际工程设计顾问集团有限公司
资质等级范围：建筑行业（建筑工程）甲级；
风景园林工程设计专项甲级
资质证书编号：A151031317　有效期至：2027年09月28日

注册盖章 SEAL

中华人民共和国一级注册建筑师
姓　名：　孙利铎
注册号：　5103131-013
有效期：　至 2027 年 02 月

施工图审查盖章 SEAL

设计证书编号：A151031317 A251022624
本图须加盖本公司出图签章　否则一律无效

设计单位

中科华创
ZKHC
中科华创国际工程设计顾问集团有限公司
Zhongke Huachuang International Engineering Design Consulting Group Co., Ltd.

审定人/日期 AUTHORIZED FOR ISSUE BY /DATE	审定人	马福桂
审核人/日期 AUDITED BY /DATE	审核人	孙利铎
设计总负责人 日期 PROJECT DIRECTOR /DATE	设计总负责人	孙利铎
专业负责人/日期 DISCIPLINE RESPONSIBLE BY /DATE	专业负责人	孙利铎
校对人/日期 CHECKED BY /DATE	校对人	王世东
设计人/日期 DESIGNED BY /DATE	设计人	梁飞业
制图人/日期 DESIGNED BY /DATE	制图人	梁飞业

建设单位 CLIENT

仁化县市政工程公司

项目名称 PROJECT

广东省韶关市仁化县老旧小区改造项目（第四期）
老城区片更新改造一、二地块项目（高坪、武装部等片区）


子项名称 PROJECT

图名 DRAWING TITLE

A89－A90立面图

工程编号 JOB NO.		阶段 STATUS	施工图设计
比例 SCALE	1:100	专业 DISCIPLINE	建筑
日期 DATE	2025.12	图号 DRAWING NO.	建施-16

档案号

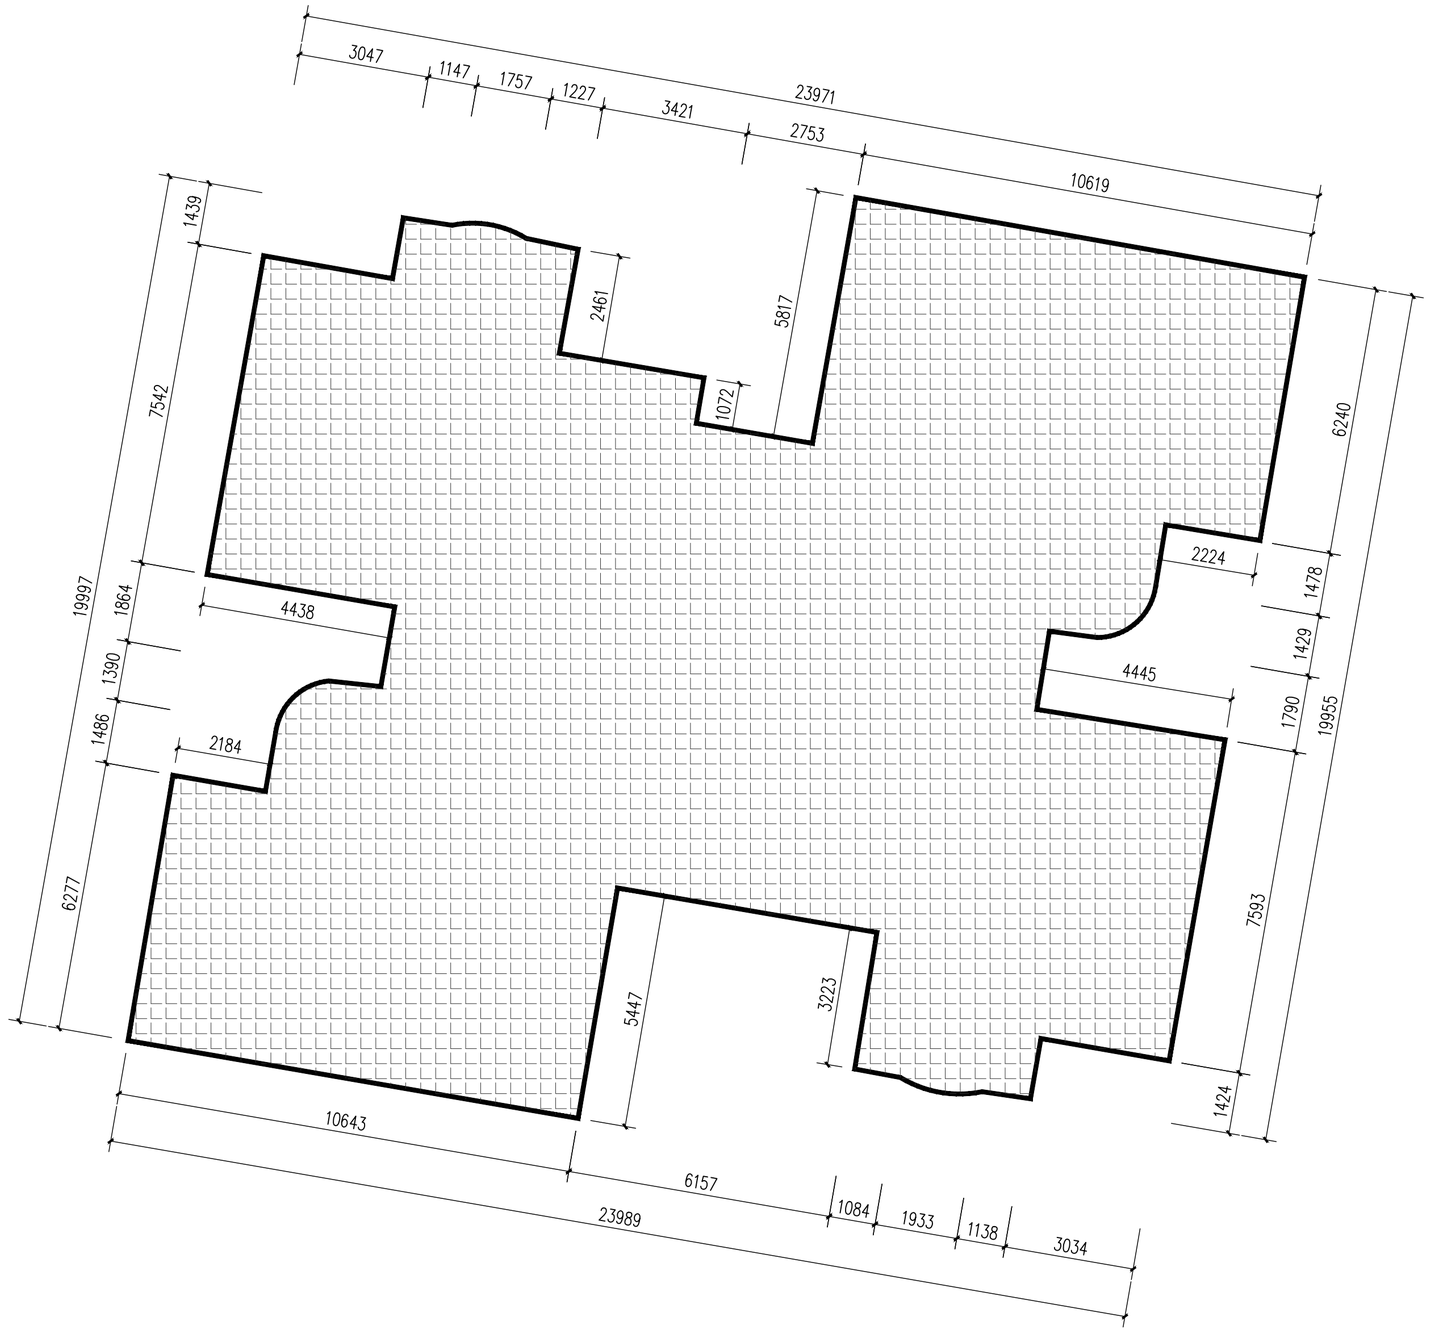

屋面防水 1:100

备注：

1、本图尺寸以图上标注为准，不得以比例尺度量。
2、建设单位具备完整有效的规划、立项及相关批复手续后，本图方可用于施工，在此之前，本图仅适用于方案报批。
3、图纸加盖相应阶段出图章后有效，未经正规施工图审查机构审查，本图不得直接用于施工，仅供业主建设投资前估算建设造价之参考图。
4、使用本图时，应同时参照其它有关图纸及国家相关规范与标准图集，如发现有任何不明之处，应及时通知我公司。
5、本图之版权属中科华创国际工程设计顾问集团有限公司所有，未经本公司授权不得随意转交第三方，或以任何形式复制。

说明 illustrate

出图专用章 SEAL

四川省建设工程设计出图专用章
中科华创国际工程设计顾问集团有限公司
资质等级范围：建筑行业（建筑工程）甲级；
风景园林工程设计专项甲级
资质证书编号：A151031317 有效期至：2027年09月28日

注册盖章 SEAL

中华人民共和国一级注册建筑师
姓 名： 孙利铎
注册号： 5103131-013
有效期： 至 2027 年 02 月

施工图审查盖章 SEAL

设计证书编号： A151031317 A251022624
本图须加盖本公司出图签章 否则一律无效

设计单位

中科华创国际工程设计顾问集团有限公司
Zhongke Huachuang International Engineering Design Consulting Group Co.,Ltd.

审定人/日期 AUTHORIZED FOR ISSUE BY /DATE	审定人	马福挂
审核人/日期 AUDITED BY /DATE	审核人	孙利铎
设计总负责人 日期 PROJECT DIRECTOR /DATE	设计总负责人	孙利铎
专业负责人/日期 DISCIPLINE RESPONSIBLE BY /DATE	专业负责人	孙利铎
校对人/日期 CHECKED BY /DATE	校对人	王世东
设计人/日期 DESIGNED BY /DATE	设计人	梁飞业
制图人/日期 DESIGNED BY /DATE	制图人	梁飞业

建设单位 CLIENT

仁化县市政工程公司

项目名称 PROJECT

广东省韶关市仁化县老旧小区改造项目（第四期）

老城区片更新改造一、二地块项目（高坪、武装部等片区）

子项名称 PROJECT

图名 DRAWING TITLE


屋面防水

工程编号 JOB NO.		阶段 STATUS	施工图设计
比例 SCALE	1:100	专业 DISCIPLINE	建筑
日期 DATE	2025.12	图号 DRAWING NO.	建施-17


会签栏

建筑	结构	给排水	暖通
电气			


公路行业（公路）乙级　水利行业（河道整治）乙级　农林行业（农业综合开发工程）乙级　风景园林设计专项乙级
建筑行业（建筑工程）甲级　建筑行业（人防工程）乙级　市政行业（给水工程、排水工程、道路工程、桥梁工程、热力工程、环境卫生工程）乙级

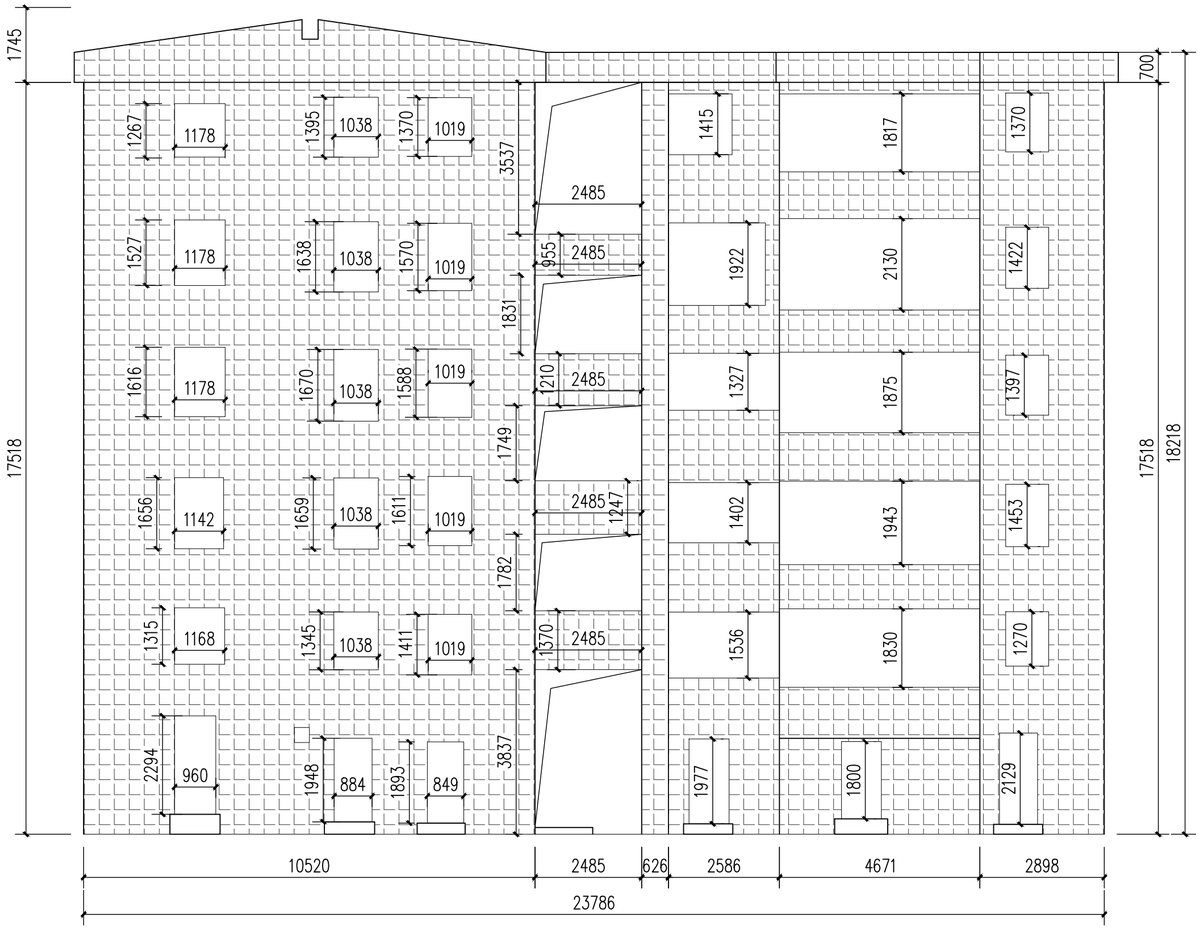

A227 立面 1:100

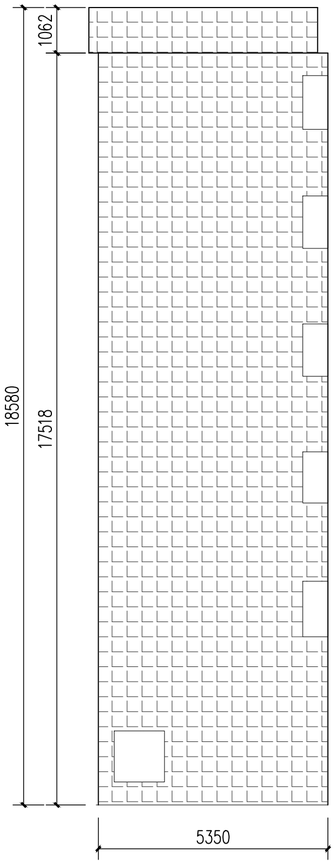

A228 立面 1:100

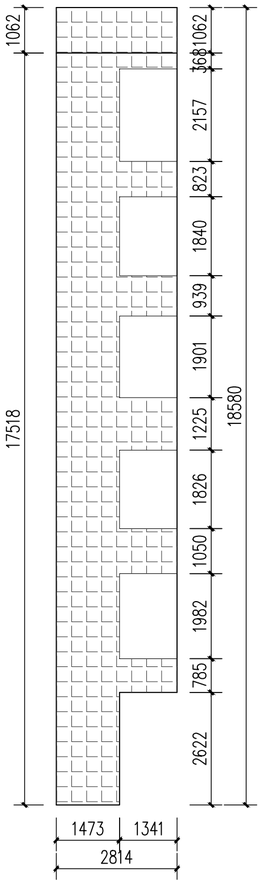

A229 立面 1:100

白色外墙漆

深灰色外墙漆

顶棚

门洞

窗洞

白色内墙漆

非本次设计范围

备注：
1. 本图尺寸以图上标注为准，不得以比例尺度量。
2. 建设单位具备完整有效的规划、立项及相关批复手续后，本图方可用于施工，在此之前，本图仅适用于方案报批。
3. 图纸加盖相应阶段出图章后有效，未经正规施工图审查机构审查，本图不得直接用于施工，仅供业主建设投资前估算建设造价之参考图。
4. 使用本图时，应同时参照其它有关图纸及国家相关规范与标准图集，如发现有任何不明之处，应及时通知我公司。
5. 本图之版权属中科华创国际工程设计顾问集团有限公司所有，未经本公司授权不得随意转交第三方，或以任何形式复制。

说明 illustrate

出图专用章 SEAL

四川省建设工程设计出图专用章
中科华创国际工程设计顾问集团有限公司
资质等级范围：建筑行业（建筑工程）甲级；
风景园林工程设计专项甲级
资质证书编号：A151031317 有效期至：2027年09月28日

注册盖章 SEAL

中华人民共和国一级注册建筑师
姓 名： 孙利铎
注册号： 5103131-013
有效期： 至 2027 年 02 月

施工图审查盖章 SEAL

设计证书编号：A151031317 A251022624
本图须加盖本公司出图签章 否则一律无效

设计单位

中科华创国际工程设计顾问集团有限公司
Zhongke Huachuang International Engineering Design Consulting Group Co.,Ltd.

审定人/日期 AUTHORIZED FOR ISSUE BY /DATE		
审定人	马福桂	马福桂
审核人/日期 AUDITED BY /DATE		
审核人	孙利铎	孙利铎
设计总负责人 日期 PROJECT DIRECTOR /DATE		
设计总负责人	孙利铎	孙利铎
专业负责人/日期 DISCIPLINE RESPONSIBLE BY /DATE		
专业负责人	孙利铎	孙利铎
校对人/日期 CHECKED BY /DATE		
校对人	王世东	王世东
设计人/日期 DESIGNED BY /DATE		
设计人	梁飞业	梁飞业
制图人/日期 DESIGNED BY /DATE		
制图人	梁飞业	梁飞业

建设单位 CLIENT

仁化县市政工程公司

项目名称 PROJECT

广东省韶关市仁化县老旧小区改造项目（第四期）
老城区片更新改造一、二地块项目（高坪、武装部等片区）

子项名称 PROJECT

图名 DRAWING TITLE


A227-A229 立面图

工程编号 JOB NO.		阶段 STATUS	施工图设计
比例 SCALE	1:100	专业 DISCIPLINE	建筑
日期 DATE	2025.12	图号 DRAWING NO.	建施-18

会签栏：建筑 结构 给排水 暖通 电气

公路行业（公路）乙级 水利行业（河道整治）乙级 农林行业（农业综合开发工程）乙级 风景园林设计专项乙级
建筑行业（建筑工程）甲级 建筑行业（人防工程）乙级 市政行业（给水工程、排水工程、道路工程、桥梁工程、热力工程、环境卫生工程）乙级

相关号

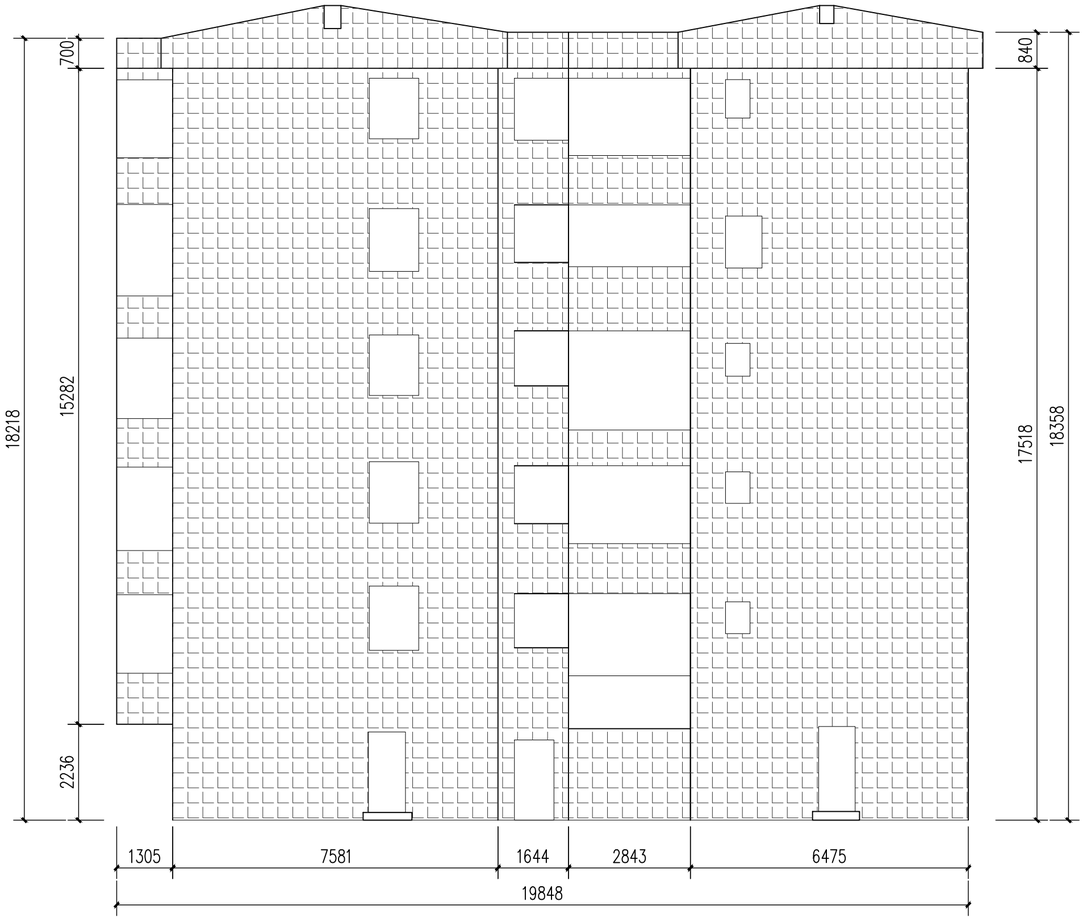

白色外墙漆

深灰色外墙漆

顶棚


门洞

窗洞


白色内墙漆

非本次设计范围

A230 立面 1:100

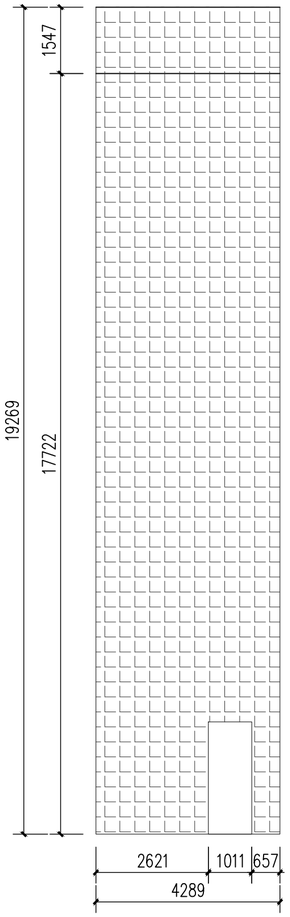

A231 立面 1:100

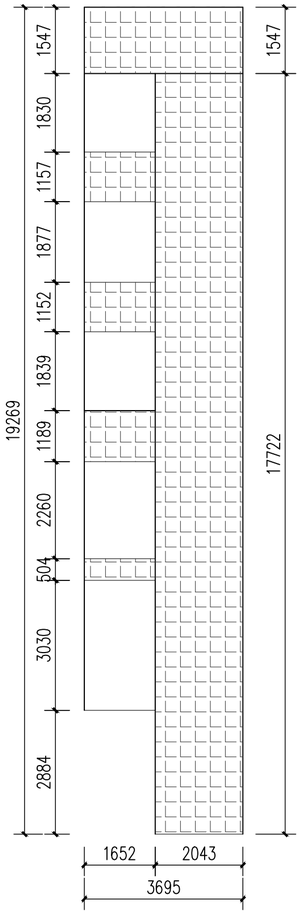

A232 立面 1:100

备注：

1、本图尺寸以图上标注为准，不得以比例尺度量。
2、建设单位具备完整有效的规划、立项及相关批复手续后，本图方可用于施工，在此之前，本图仅适用于方案报批。
3、图纸加盖相应阶段出图章后有效，未经正规施工图审查机构审查，本图不得直接用于施工，仅供业主建设投资前估算建设造价之参考图。
4、使用本图时，应同时参照其它有关图纸及国家相关规范与标准图集，如发现有任何不明之处，应及时通知我公司。
5、本图之版权属中科华创国际工程设计顾问集团有限公司所有，未经本公司授权不得随意转交第三方，或以任何形式复制。

说明 illustrate

出图专用章 SEAL

四川省建设工程设计出图专用章
中科华创国际工程设计顾问集团有限公司
资质等级范围：建筑行业（建筑工程）甲级；
风景园林工程设计专项甲级
资质证书编号：A151031317 有效期至：2027年09月28日

注册盖章 SEAL

中华人民共和国一级注册建筑师
姓 名： 孙利铎
注册号： 5103131-013
有效期： 至 2027 年 02 月

施工图审查盖章 SEAL

设计证书编号：A151031317 A251022624
本图须加盖本公司出图签章 否则一律无效

设计单位

中科华创国际工程设计顾问集团有限公司
Zhongke Huachuang International Engineering Design Consulting Group Co., Ltd.

审定人/日期 AUTHORIZED FOR ISSUE BY /DATE		
审定人	马福桂	马福桂
审核人/日期 AUDITED BY /DATE		
审核人	孙利铎	孙利铎
设计总负责人 日期 PROJECT DIRECTOR /DATE		
设计总负责人	孙利铎	孙利铎
专业负责人/日期 DISCIPLINE RESPONSIBLE BY /DATE		
专业负责人	孙利铎	孙利铎
校对人/日期 CHECKED BY /DATE		
校对人	王世东	王世东
设计人/日期 DESIGNED BY /DATE		
设计人	梁飞业	梁飞业
制图人/日期 DESIGNED BY /DATE		
制图人	梁飞业	梁飞业

建设单位 CLIENT

仁化县市政工程公司

项目名称 PROJECT

广东省韶关市仁化县老旧小区改造项目（第四期）

老城区片更新改造一、二地块项目（高坪、武装部等片区）

子项名称 PROJECT

图名 DRAWING TITLE


A230－A232立面图

工程编号 JOB NO.		阶段 STATUS	施工图设计
比例 SCALE	1:100	专业 DISCIPLINE	建筑
日期 DATE	2025.12	图号 DRAWING NO.	建施-19


档案号

电气
给排水 暖通
建筑 结构
会签

公路行业（公路）乙级 水利行业（河道整治）乙级 农林行业（农业综合开发工程）乙级 风景园林设计专项乙级
建筑行业（建筑工程）甲级 建筑行业（人防工程）乙级 市政行业（给水工程、排水工程、道路工程、桥梁工程、热力工程、环境卫生工程）乙级

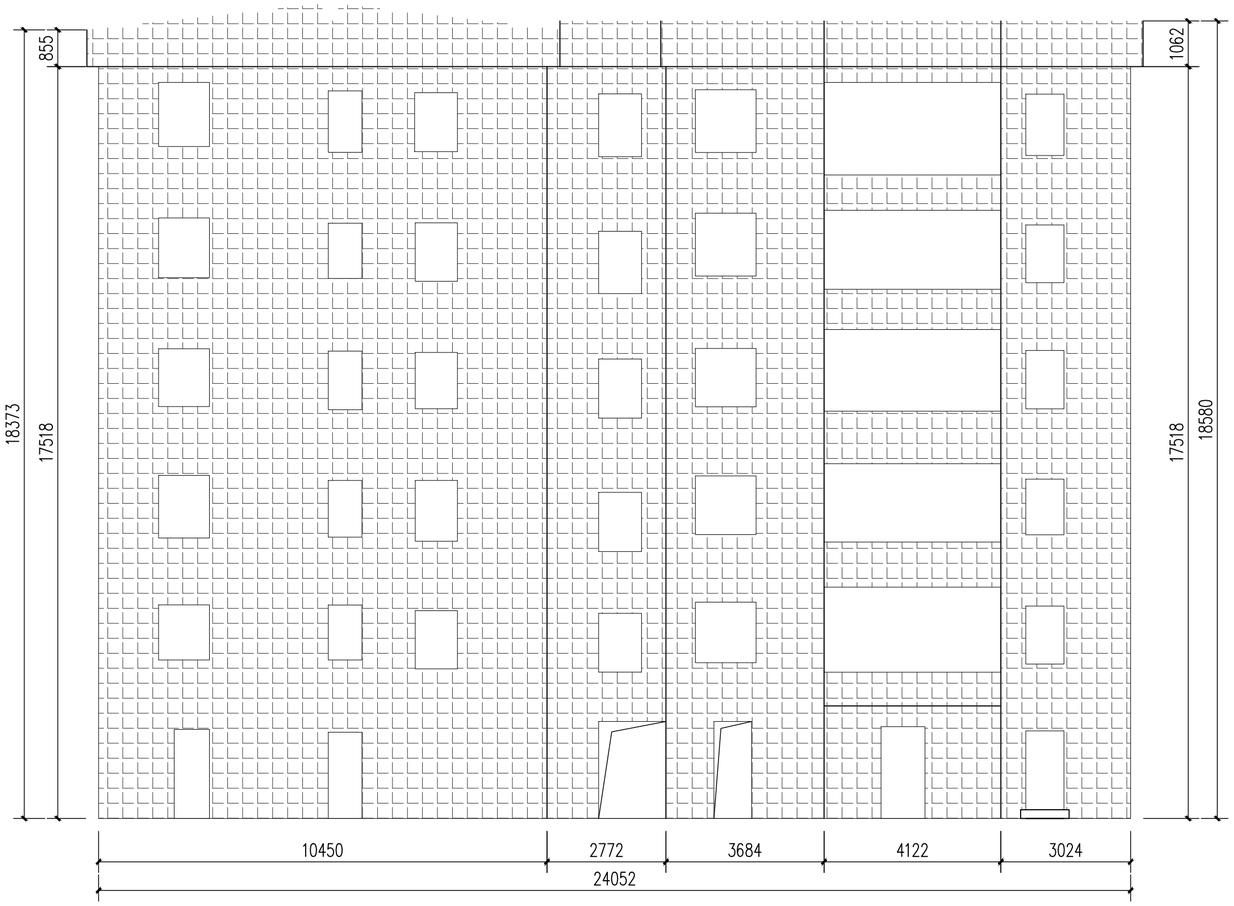

A233 立面 1:100

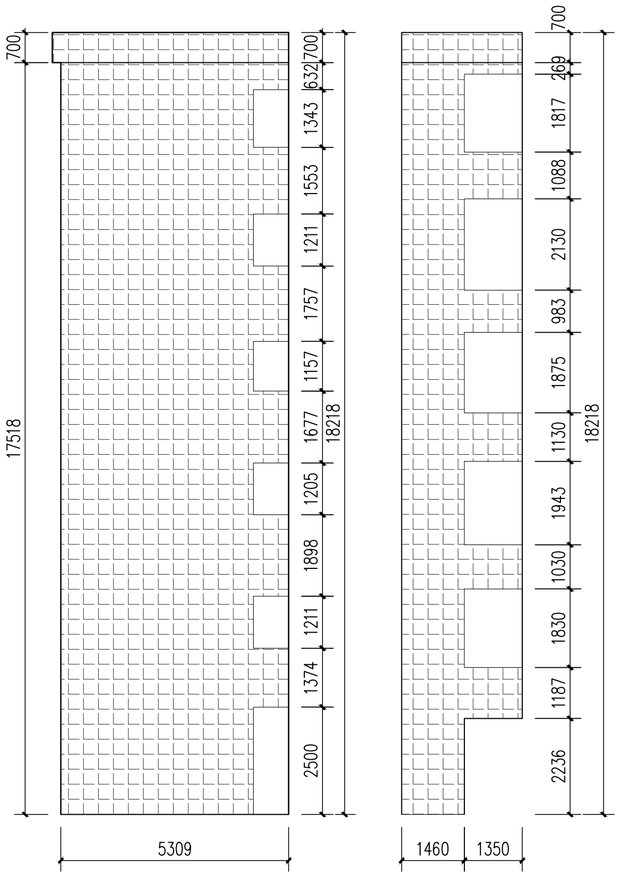

A234 立面 1:100

A235 立面 1:100

白色外墙漆

深灰色外墙漆

顶棚

门洞

窗洞

白色内墙漆

非本次设计范围

备注：

1、本图尺寸以图上标注为准，不得以比例尺度量。
2、建设单位具备完整有效的规划、立项及相关批复手续后，本图方可用于施工，在此之前，本图仅适用于方案报批。
3、图纸加盖相应阶段出图章后有效，未经正规施工图审查机构审查，本图不得直接用于施工，仅供业主建设投资前估算建设造价之参考图。
4、使用本图时，应同时参照其它有关图纸及国家相关规范与标准图集，如发现有任何不明之处，应及时通知我公司。
5、本图之版权属中科华创国际工程设计顾问集团有限公司所有，未经本公司授权不得随意转交第三方，或以任何形式复制。

说明 illustrate

出图专用章 SEAL

四川省建设工程设计出图专用章
中科华创国际工程设计顾问集团有限公司
资质等级范围：建筑行业（建筑工程）甲级；
风景园林工程设计专项甲级
资质证书编号：A151031317 有效期至：2027年09月28日

注册盖章 SEAL

中华人民共和国一级注册建筑师
姓 名： 孙利铎
注册号： 5103131-013
有效期： 至 2027 年 02 月

施工图审查盖章 SEAL

设计证书编号： A151031317 A251022624
本图须加盖本公司出图签章 否则一律无效

设计单位

中科华创国际工程设计顾问集团有限公司
Zhongke Huachuang International Engineering Design Consulting Group Co., Ltd.

审定人/日期 AUTHORIZED FOR ISSUE BY /DATE	审定人	马福桂
审核人/日期 AUDITED BY /DATE	审核人	孙利铎
设计总负责人 日期 PROJECT DIRECTOR /DATE	设计总负责人	孙利铎
专业负责人/日期 DISCIPLINE RESPONSIBLE BY /DATE	专业负责人	孙利铎
校对人/日期 CHECKED BY /DATE	校对人	王世东
设计人/日期 DESIGNED BY /DATE	设计人	梁飞业
制图人/日期 DESIGNED BY /DATE	制图人	梁飞业

建设单位 CLIENT

仁化县市政工程公司

项目名称 PROJECT

广东省韶关市仁化县老旧小区改造项目（第四期）

老城区片更新改造一、二地块项目（高坪、武装部等片区）

子项名称 PROJECT

图名 DRAWING TITLE


A233-A235立面图

工程编号 JOB NO.		阶段 STATUS	施工图设计
比例 SCALE	1:100	专业 DISCIPLINE	建筑
日期 DATE	2025.12	图号 DRAWING NO.	建施-20


档案号

电气	
给排水	暖通
建筑	结构
会签	


公路行业（公路）乙级 水利行业（河道整治）乙级 农林行业（农业综合开发工程）乙级 风景园林设计专项乙级
建筑行业（建筑工程）甲级 建筑行业（人防工程）乙级 市政行业（给水工程、排水工程、道路工程、桥梁工程、热力工程、环境卫生工程）乙级

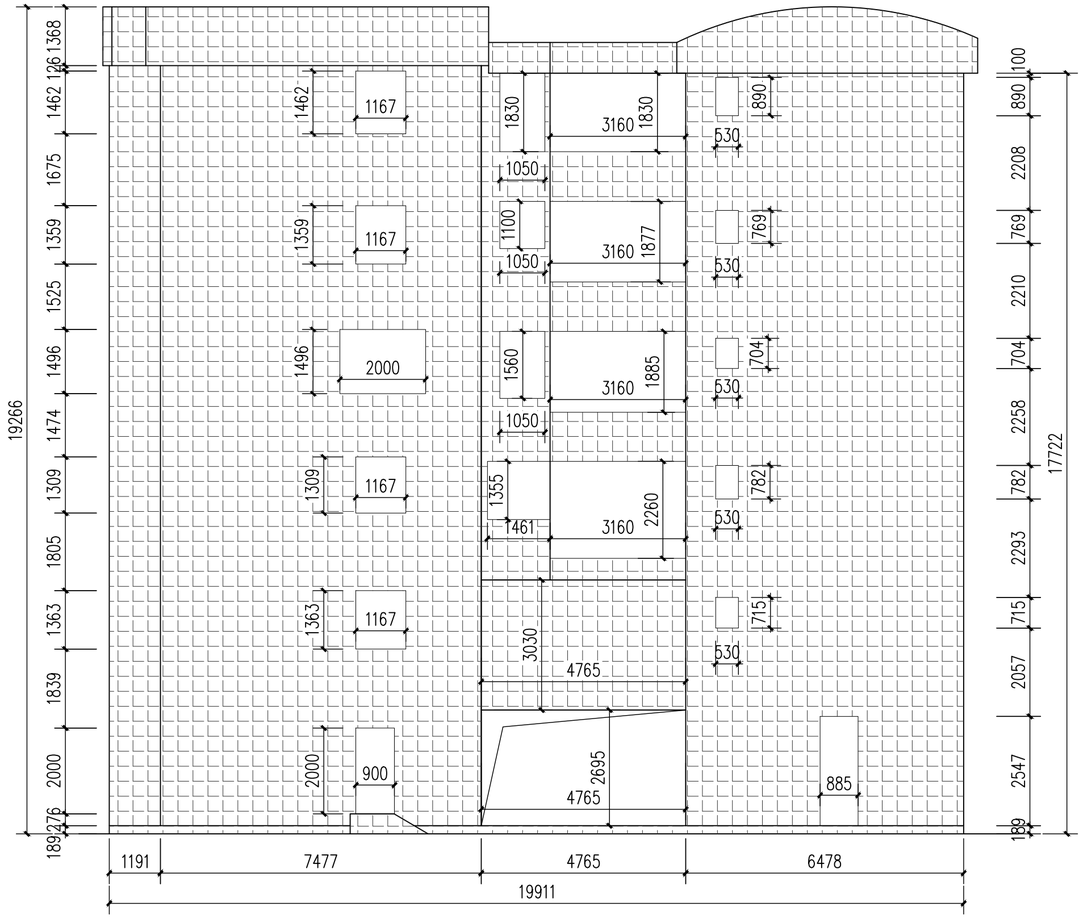

A236 立面 1:100

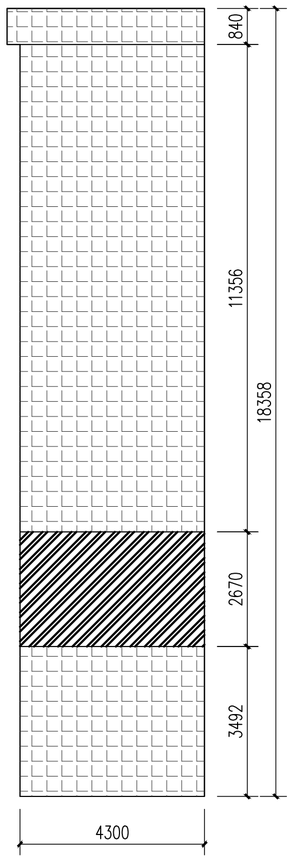

A237 立面 1:100

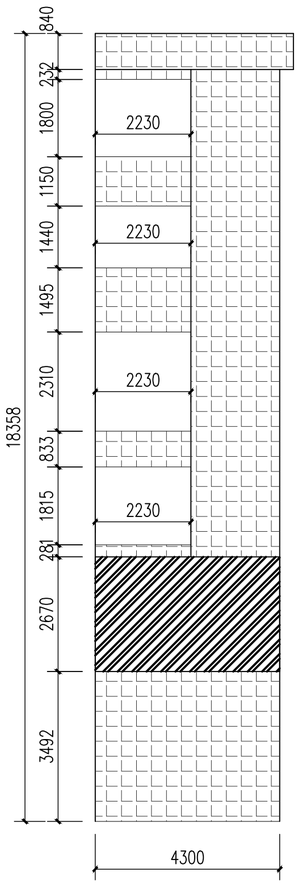

A238 立面 1:100

白色外墙漆

深灰色外墙漆

顶棚

门洞

窗洞

白色内墙漆

非本次设计范围

公路行业（公路）乙级　水利行业（河道整治）乙级　农林行业（农业综合开发工程）乙级　风景园林设计专项乙级
建筑行业（建筑工程）甲级　建筑行业（人防工程）乙级　市政行业（给水工程、排水工程、道路工程、桥梁工程、热力工程、环境卫生工程）乙级

公	建筑	给排水	电气
签	结构	暖通	

备注：
1、本图尺寸以图上标注为准，不得以比例尺度量。
2、建设单位具备完整有效的规划、立项及相关批复手续后，本图方可用于施工，在此之前，本图仅适用于方案报批。
3、图纸加盖相应阶段出图章后有效，未经正规施工图审查机构审查，本图不得直接用于施工，仅供业主建设投资前估算建设造价之参考图。
4、使用本图时，应同时参照其它有关图纸及国家相关规范与标准图集，如发现有任何不明之处，应及时通知我公司。
5、本图之版权属中科华创国际工程设计顾问集团有限公司所有，未经本公司授权不得随意转交第三方，或以任何形式复制。

说明 illustrate

出图专用章 SEAL

四川省建设工程设计出图专用章
中科华创国际工程设计顾问集团有限公司
资质等级范围：建筑行业（建筑工程）甲级；
风景园林工程设计专项甲级
资质证书编号：A151031317　有效期至：2027年09月28日

注册盖章 SEAL

中华人民共和国一级注册建筑师
姓　名：　孙利铎
注册号：　5103131-013
有效期：　至 2027 年 02 月

施工图审查盖章 SEAL

设计证书编号：A151031317 A251022624
本图须加盖本公司出图签章　否则一律无效

设计单位

中科华创国际工程设计顾问集团有限公司
Zhongke Huachuang International Engineering Design Consulting Group Co., Ltd.

审定人/日期 AUTHORIZED FOR ISSUE BY /DATE 审定人	马福桂	
审核人/日期 AUDITED BY /DATE 审核人	孙利铎	
设计总负责人 日期 PROJECT DIRECTOR /DATE 设计总负责人	孙利铎	
专业负责人/日期 DISCIPLINE RESPONSIBLE BY /DATE 专业负责人	孙利铎	
校对人/日期 CHECKED BY /DATE 校对人	王世东	
设计人/日期 DESIGNED BY /DATE 设计人	梁飞业	
制图人/日期 DESIGNED BY /DATE 制图人	梁飞业	

建设单位 CLIENT
仁化县市政工程公司


项目名称 PROJECT
广东省韶关市仁化县老旧小区改造项目（第四期）
老城区片更新改造一、二地块项目（高坪、武装部等片区）

子项名称 PROJECT


图名 DRAWING TITLE
A236-A238立面图

工程编号 JOB NO.		阶段 STATUS	施工图设计
比例 SCALE	1:100	专业 DISCIPLINE	建筑
日期 DATE	2025.12	图号 DRAWING NO.	建施-21


档案号

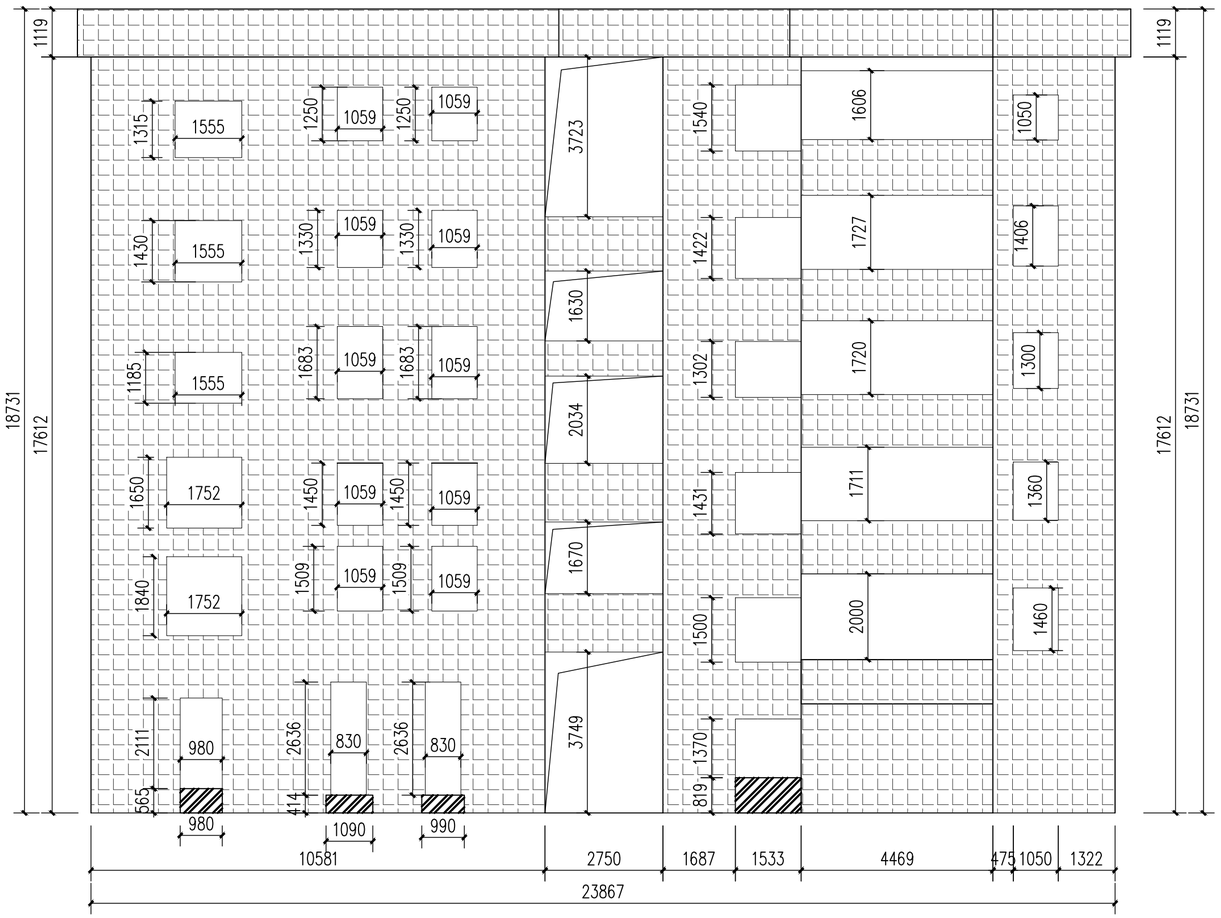

A239 立面 1:100

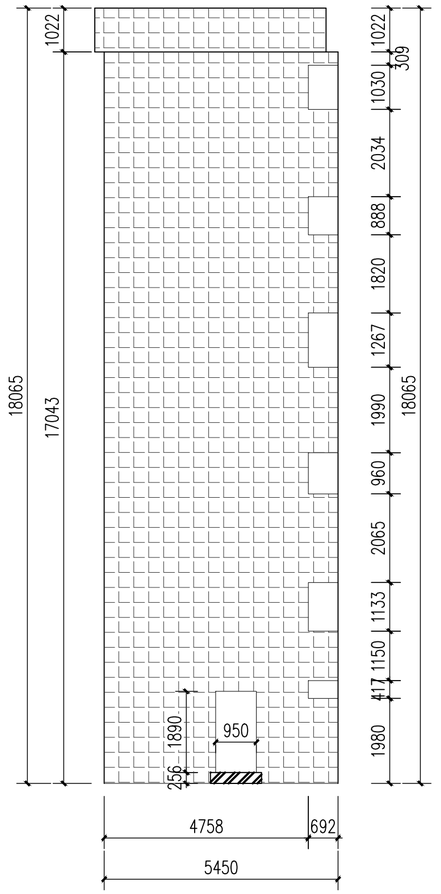

A240 立面 1:100

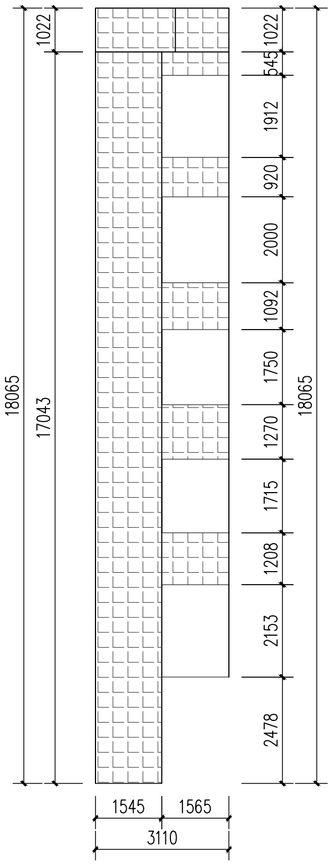

A241 立面 1:100

备注：

1、本图尺寸以图上标注为准，不得以比例尺度量。
2、建设单位具备完整有效的规划、立项及相关批复手续后，本图方可用于施工，在此之前，本图仅适用于方案报批。
3、图纸加盖相应阶段出图章后有效，未经正规施工图审查机构审查，本图不得直接用于施工，仅供业主建设投资前估算建设造价之参考图。
4、使用本图时，应同时参照其它有关图纸及国家相关规范与标准图集，如发现有任何不明之处，应及时通知我公司。
5、本图之版权属中科华创国际工程设计顾问集团有限公司所有，未经本公司授权不得随意转交第三方，或以任何形式复制。

说明 illustrate

出图专用章 SEAL

四川省建设工程设计出图专用章
中科华创国际工程设计顾问集团有限公司
资质等级范围：建筑行业（建筑工程）甲级；
风景园林工程设计专项甲级
资质证书编号：A151031317 有效期至：2027年09月28日

注册盖章 SEAL

中华人民共和国一级注册建筑师
姓 名： 孙利铎
注册号： 5103131-013
有效期： 至 2027 年 02 月

施工图审查盖章 SEAL

设计证书编号： A151031317 A251022624
本图须加盖本公司出图签章 否则一律无效

设计单位

中科华创国际工程设计顾问集团有限公司
Zhongke Huachuang International Engineering Design Consulting Group Co.,Ltd.

审定人/日期 AUTHORIZED FOR ISSUE BY /DATE	审定人	马福桂
审核人/日期 AUDITED BY /DATE	审核人	孙利铎
设计总负责人 日期 PROJECT DIRECTOR /DATE	设计总负责人	孙利铎
专业负责人/日期 DISCIPLINE RESPONSIBLE BY /DATE	专业负责人	孙利铎
校对人/日期 CHECKED BY /DATE	校对人	王世东
设计人/日期 DESIGNED BY /DATE	设计人	梁飞业
制图人/日期 DESIGNED BY /DATE	制图人	梁飞业

建设单位 CLIENT

仁化县市政工程公司

项目名称 PROJECT

广东省韶关市仁化县老旧小区改造项目（第四期）
老城区片更新改造一、二地块项目（高坪、武装部等片区）

子项名称 PROJECT


图名 DRAWING TITLE

A239-A241立面图


工程编号 JOB NO.		阶段 STATUS	施工图设计
比例 SCALE	1:100	专业 DISCIPLINE	建筑
日期 DATE	2025.12	图号 DRAWING NO.	建施-22

相关专业 电气 给排水 暖通 建筑 结构 会签


公路行业（公路）乙级 水利行业（河道整治）乙级 农林行业（农业综合开发工程）乙级 风景园林设计专项乙级
建筑行业（建筑工程）甲级 建筑行业（人防工程）乙级 市政行业（给水工程、排水工程、道路工程、桥梁工程、热力工程、环境卫生工程）乙级

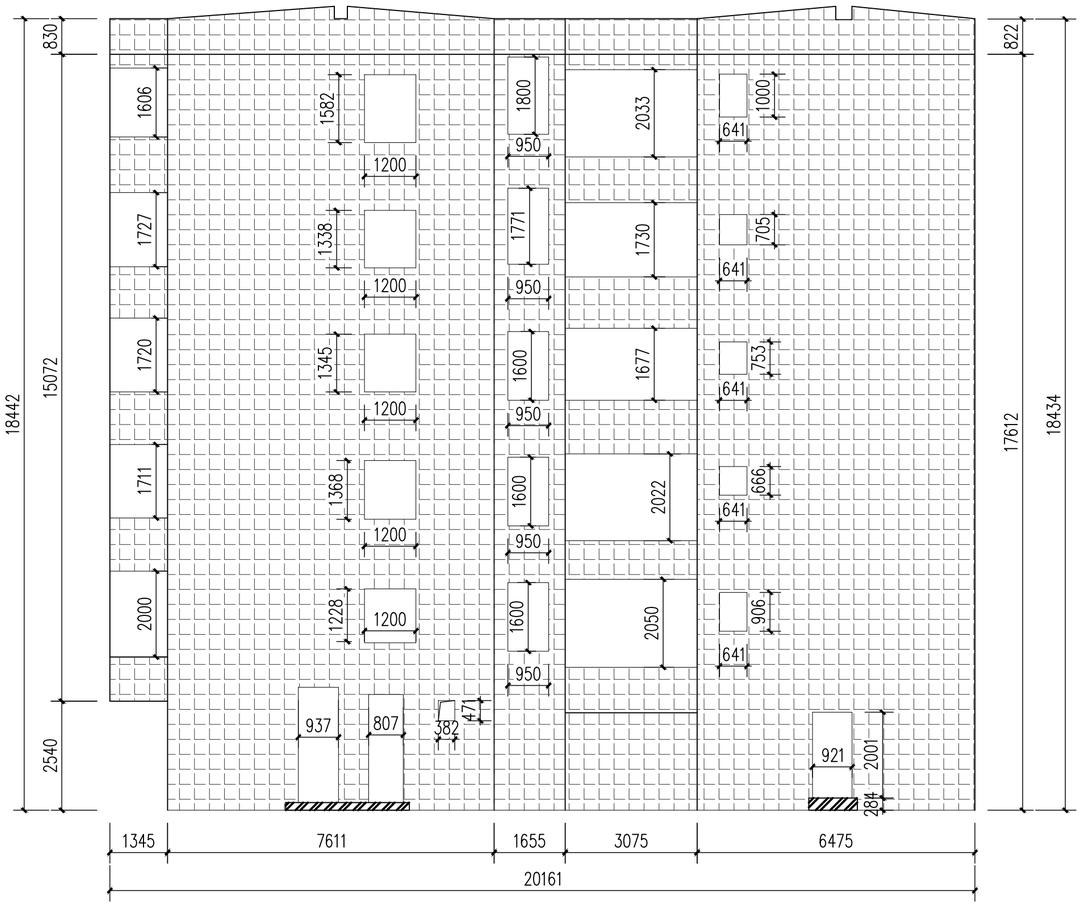

A242 立面 1:100

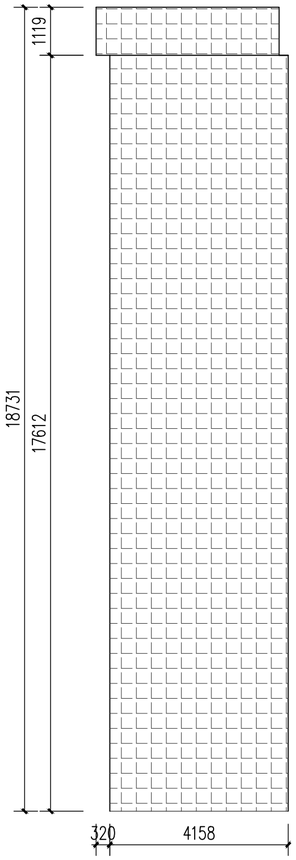

A243 立面 1:100

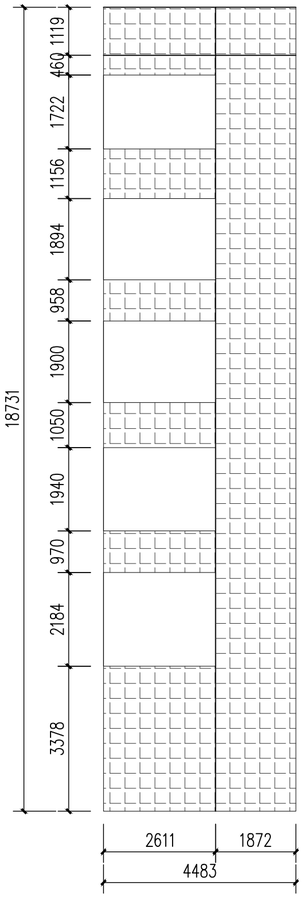

A244 立面 1:100

备注：

1、本图尺寸以图上标注为准，不得以比例尺度量。
2、建设单位具备完整有效的规划、立项及相关批复手续后，本图方可用于施工，在此之前，本图仅适用于方案报批。
3、图纸加盖相应阶段出图章后有效，未经正规施工图审查机构审查，本图不得直接用于施工，仅供业主建设投资前估算建设造价之参考图。
4、使用本图时，应同时参照其它有关图纸及国家相关规范与标准图集，如发现有任何不明之处，应及时通知我公司。
5、本图之版权属中科华创国际工程设计顾问集团有限公司所有，未经本公司授权不得随意转交第三方，或以任何形式复制。

说明 illustrate

出图专用章 SEAL

四川省建设工程设计出图专用章
中科华创国际工程设计顾问集团有限公司
资质等级范围：建筑行业（建筑工程）甲级；
风景园林工程设计专项甲级
资质证书编号：A151031317 有效期至：2027年09月28日

注册盖章 SEAL

中华人民共和国一级注册建筑师
姓 名： 孙利铎
注册号： 5103131-013
有效期： 至 2027 年 02 月

施工图审查盖章 SEAL

设计证书编号：A151031317 A251022624
本图须加盖本公司出图签章 否则一律无效

设计单位

中科华创国际工程设计顾问集团有限公司
Zhongke Huachuang International Engineering Design Consulting Group Co.,Ltd.

审定人/日期 AUTHORIZED FOR ISSUE BY /DATE		
审定人	马福桂	马福桂
审核人/日期 AUDITED BY /DATE		
审核人	孙利铎	孙利铎
设计总负责人 日期 PROJECT DIRECTOR /DATE		
设计总负责人	孙利铎	孙利铎
专业负责人/日期 DISCIPLINE RESPONSIBLE BY /DATE		
专业负责人	孙利铎	孙利铎
校对人/日期 CHECKED BY /DATE		
校对人	王世东	王世东
设计人/日期 DESIGNED BY /DATE		
设计人	梁飞业	梁飞业
制图人/日期 DESIGNED BY /DATE		
制图人	梁飞业	梁飞业

建设单位 CLIENT

仁化县市政工程公司

项目名称 PROJECT

广东省韶关市仁化县老旧小区改造项目（第四期）
老城区片更新改造一、二地块项目（高坪、武装部等片区）

子项名称 PROJECT

图名 DRAWING TITLE


A242-A244立面图

工程编号 JOB NO.		阶段 STATUS	施工图设计
比例 SCALE	1:100	专业 DISCIPLINE	建筑
日期 DATE	2025.12	图号 DRAWING NO.	建施-23


相聚号

电气 | 给排水 | 暖通 | 建筑 | 结构 | 会签


公路行业（公路）乙级 水利行业（河道整治）乙级 农林行业（农业综合开发工程）乙级 风景园林设计专项乙级
建筑行业（建筑工程）甲级 建筑行业（人防工程）乙级 市政行业（给水工程、排水工程、道路工程、桥梁工程、热力工程、环境卫生工程）乙级

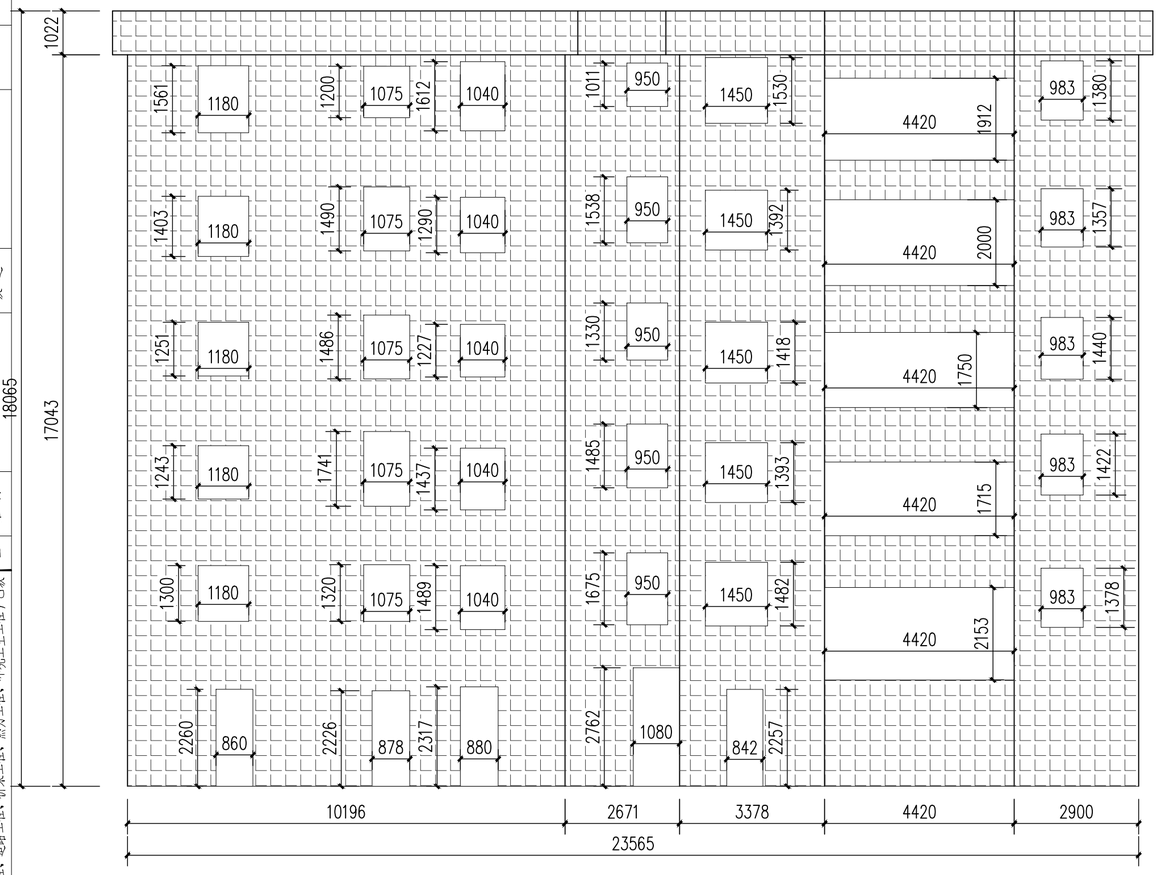

A245 立面 1:100

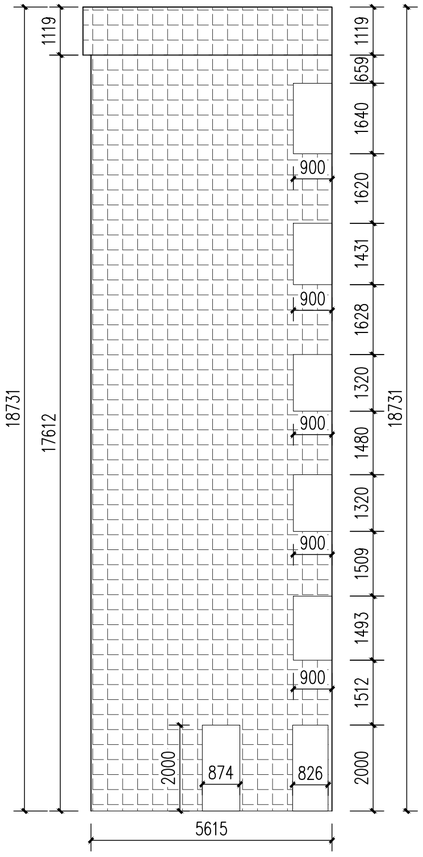

A246 立面 1:100

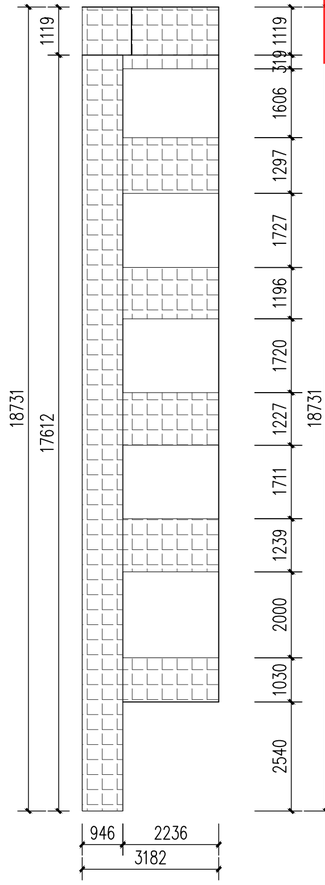

A247 立面 1:100

公路行业(公路)乙级　水利行业(河道整治)乙级　农林行业(农业综合开发工程)乙级　风景园林设计专项乙级
建筑行业(建筑工程)甲级　建筑行业(人防工程)乙级　市政行业(给水工程、排水工程、道路工程、桥梁工程、热力工程、环境卫生工程)乙级

会签	建筑	给排水	电气
	结构	暖通	

备注：
1、本图尺寸以图上标注为准，不得以比例尺度量。
2、建设单位具备完整有效的规划、立项及相关批复手续后，本图方可用于施工，在此之前，本图仅适用于方案报批。
3、图纸加盖相应阶段出图章后有效，未经正规施工图审查机构审查，本图不得直接用于施工，仅供业主建设投资前估算建设造价之参考图。
4、使用本图时，应同时参照其它有关图纸及国家相关规范与标准图集，如发现有任何不明之处，应及时通知我公司。
5、本图之版权属中科华创国际工程设计顾问集团有限公司所有，未经本公司授权不得随意转交第三方，或以任何形式复制。

说明 illustrate

出图专用章 SEAL

四川省建设工程设计出图专用章
中科华创国际工程设计顾问集团有限公司
资质等级范围：建筑行业（建筑工程）甲级；
风景园林工程设计专项甲级
资质证书编号：A151031317 有效期至：2027年09月28日

注册盖章 SEAL

中华人民共和国一级注册建筑师
姓 名：孙利铎
注册号：5103131-013
有效期：至 2027 年 02 月

施工图审查盖章 SEAL

设计证书编号：A151031317 A251022624
本图须加盖本公司出图签章　否则一律无效

设计单位

中科华创
ZKHC
中科华创国际工程设计顾问集团有限公司
Zhongke Huachuang International Engineering Design Consulting Group Co.,Ltd.

审定人/日期 AUTHORIZED FOR ISSUE BY /DATE	审定人	马福桂
审核人/日期 AUDITED BY /DATE	审核人	孙利铎
设计总负责人 日期 PROJECT DIRECTOR /DATE	设计总负责人	孙利铎
专业负责人/日期 DISCIPLINE RESPONSIBLE BY /DATE	专业负责人	孙利铎
校对人/日期 CHECKED BY /DATE	校对人	王世东
设计人/日期 DESIGNED BY /DATE	设计人	梁飞业
制图人/日期 DESIGNED BY /DATE	制图人	梁飞业

建设单位 CLIENT
仁化县市政工程公司


项目名称 PROJECT
广东省韶关市仁化县老旧小区改造项目（第四期）
老城区片更新改造一、二地块项目（高坪、武装部等片区）

子项名称 PROJECT


图名 DRAWING TITLE
A245-A247立面图

工程编号 JOB NO.		阶段 STATUS	施工图设计
比例 SCALE	1:100	专业 DISCIPLINE	建筑
日期 DATE	2025.12	图号 DRAWING NO.	建施-24


档案号

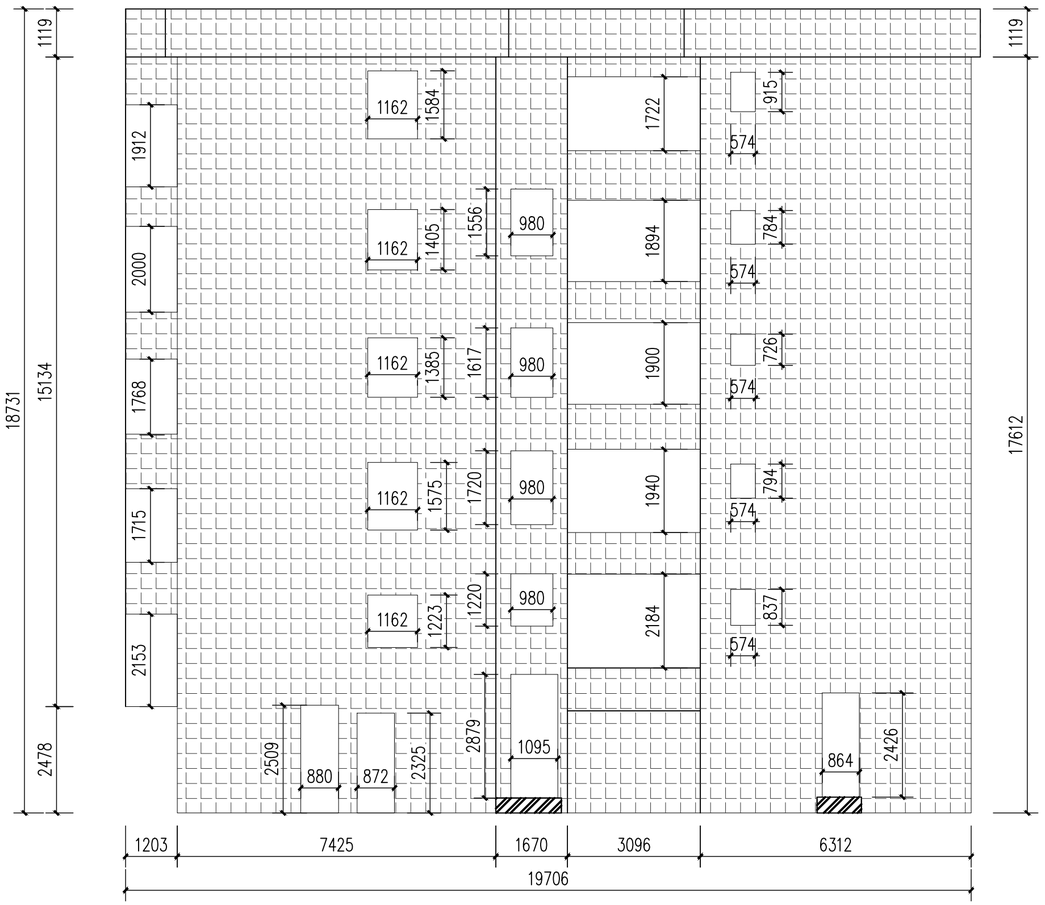

A248 立面 1:100

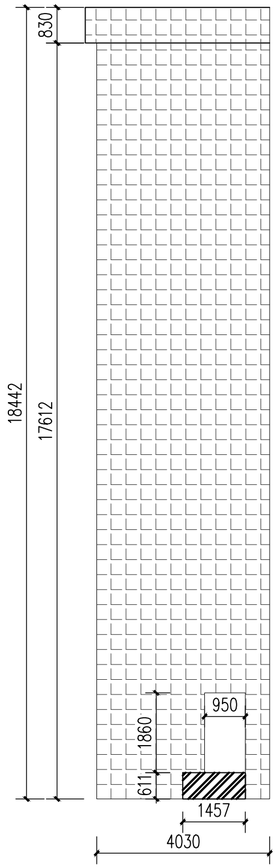

A249 立面 1:100

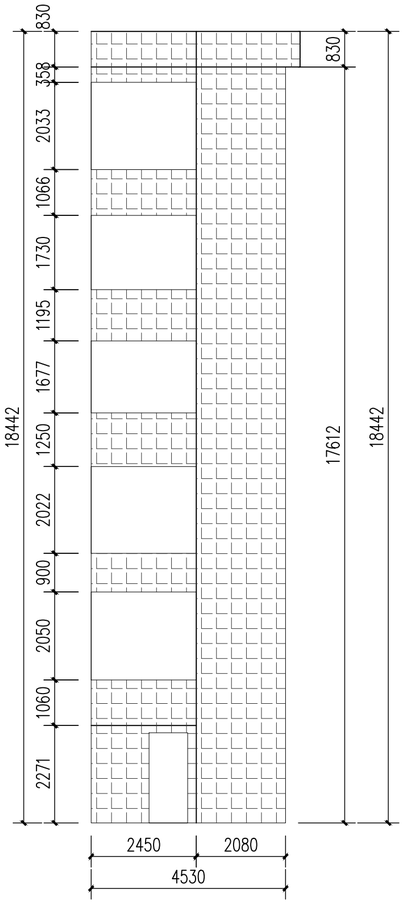

A250 立面 1:100

备注：

1、本图尺寸以图上标注为准，不得以比例尺度量。
2、建设单位具备完整有效的规划、立项及相关批复手续后，本图方可用于施工，在此之前，本图仅适用于方案报批。
3、图纸加盖相应阶段出图章后有效，未经正规施工图审查机构审查，本图不得直接用于施工，仅供业主建设投资前估算建设造价之参考图。
4、使用本图时，应同时参照其它有关图纸及国家相关规范与标准图集，如发现有任何不明之处，应及时通知我公司。
5、本图之版权属中科华创国际工程设计顾问集团有限公司所有，未经本公司授权不得随意转交第三方，或以任何形式复制。

说明 illustrate

出图专用章 SEAL

四川省建设工程设计出图专用章
中科华创国际工程设计顾问集团有限公司
资质等级范围：建筑行业（建筑工程）甲级；
风景园林工程设计专项甲级
资质证书编号：A151031317 有效期至：2027年09月28日

注册盖章 SEAL

中华人民共和国一级注册建筑师
姓 名： 孙利铎
注册号： 5103131-013
有效期： 至 2027 年 02月

施工图审查盖章 SEAL

设计证书编号： A151031317 A251022624
本图须加盖本公司出图签章 否则一律无效

设计单位

中科华创国际工程设计顾问集团有限公司
Zhongke Huachuang International Engineering Design Consulting Group Co., Ltd.

审定人/日期 AUTHORIZED FOR ISSUE BY /DATE		
审定人	马福桂	马福桂
审核人/日期 AUDITED BY /DATE		
审核人	孙利铎	孙利铎
设计总负责人 日期 PROJECT DIRECTOR /DATE		
设计总负责人	孙利铎	孙利铎
专业负责人/日期 DISCIPLINE RESPONSIBLE BY /DATE		
专业负责人	孙利铎	孙利铎
校对人/日期 CHECKED BY /DATE		
校对人	王世东	王世东
设计人/日期 DESIGNED BY /DATE		
设计人	梁飞业	梁飞业
制图人/日期 DESIGNED BY /DATE		
制图人	梁飞业	梁飞业

建设单位 CLIENT

仁化县市政工程公司

项目名称 PROJECT

广东省韶关市仁化县老旧小区改造项目（第四期）

老城区片更新改造一、二地块项目（高坪、武装部等片区）

子项名称 PROJECT

图名 DRAWING TITLE


A248-A250立面图


工程编号 JOB NO.		阶段 STATUS	施工图设计
比例 SCALE	1:100	专业 DISCIPLINE	建筑
日期 DATE	2025.12	图号 DRAWING NO.	建施-25

档案号


会签：建筑 结构 电气 给排水 暖通

公路行业（公路）乙级 水利行业（河道整治）乙级 农林行业（农业综合开发工程）乙级 风景园林设计专项乙级
建筑行业（建筑工程）甲级 建筑行业（人防工程）乙级 市政行业（给水工程、排水工程、道路工程、桥梁工程、热力工程、环境卫生工程）乙级

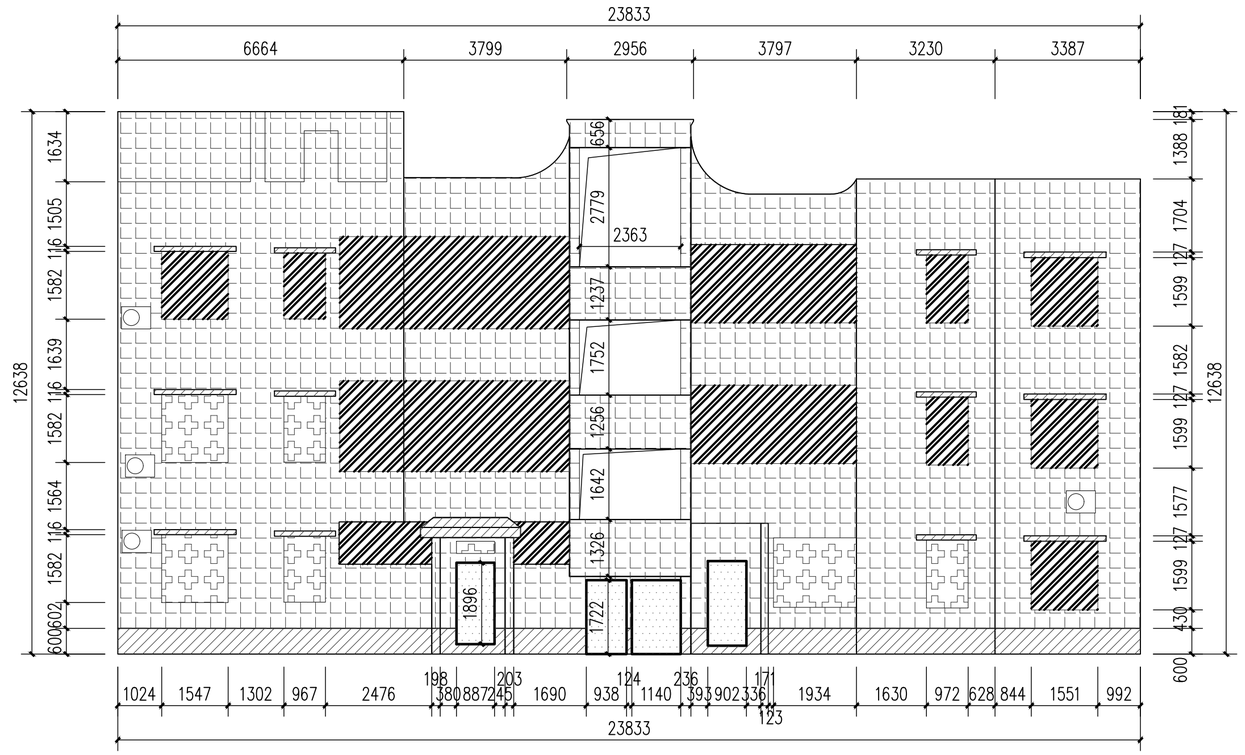


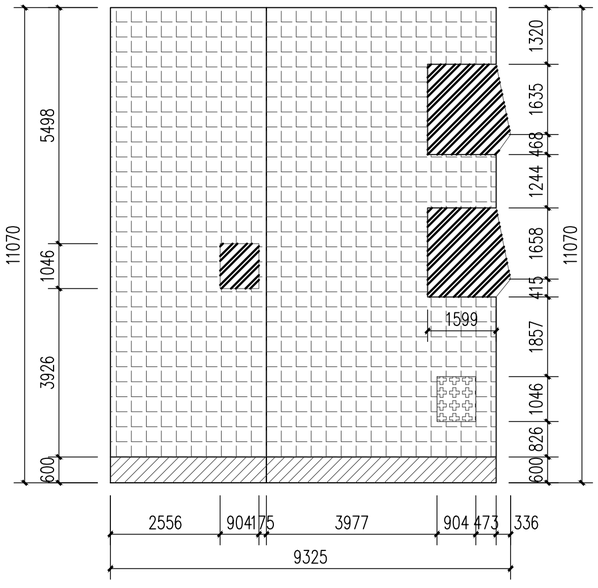


A115立面 1:100

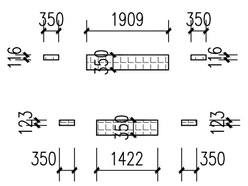

挡雨台X3

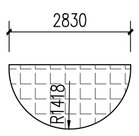


阳台下投影

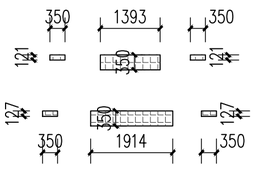


挡雨台X3

A114立面 1:100

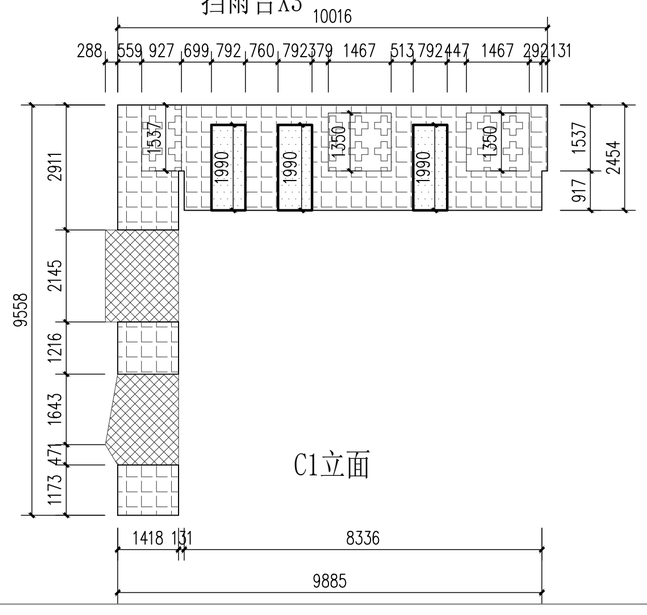

C1立面

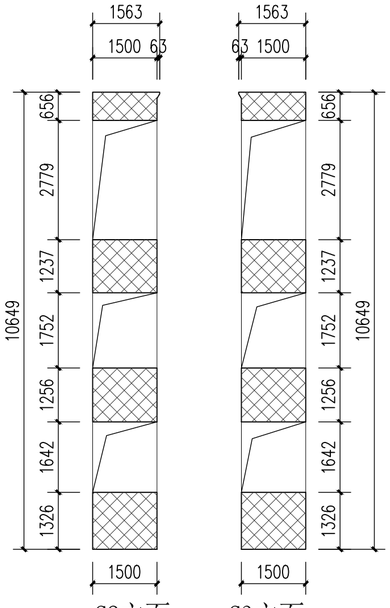

C2立面

C3立面

白色外墙漆

深灰色外墙漆

顶棚

门洞

窗洞

白色内墙漆

非本次设计范围

会签

建筑 结构

电气

给排水 暖通

公路行业（公路）乙级　水利行业（河道整治）乙级　农林行业（农业综合开发工程）乙级　风景园林设计专项乙级
建筑行业（建筑工程）甲级　建筑行业（人防工程）乙级　市政行业（给水工程、排水工程、道路工程、桥梁工程、热力工程、环境卫生工程）乙级

备注：

1、本图尺寸以图上标注为准，不得以比例尺度量。
2、建设单位具备完整有效的规划、立项及相关批复手续后，本图方可用于施工，在此之前，本图仅适用于方案报批。
3、图纸加盖相应阶段出图章后有效，未经正规施工图审查机构审查，本图不得直接用于施工，仅供业主建设投资前估算建设造价之参考图。
4、使用本图时，应同时参照其它有关图纸及国家相关规范与标准图集，如发现有任何不明之处，应及时通知我公司。
5、本图之版权属中科华创国际工程设计顾问集团有限公司所有，未经本公司授权不得随意转交第三方，或以任何形式复制。

说明 illustrate

出图专用章 SEAL

四川省建设工程设计出图专用章
中科华创国际工程设计顾问集团有限公司
资质等级范围：建筑行业（建筑工程）甲级；
风景园林工程设计专项甲级
资质证书编号：A151031317 有效期至：2027年09月28日

注册盖章 SEAL

中华人民共和国一级注册建筑师
姓 名： 孙利铎
注册号： 5103131-013
有效期： 至 2027 年 02 月

施工图审查盖章 SEAL

设计证书编号： A151031317 A251022624
本图须加盖本公司出图签章　否则一律无效

设计单位

中科华创国际工程设计顾问集团有限公司
Zhongke Huachuang International Engineering Design Consulting Group Co., Ltd.

审定人/日期 AUTHORIZED FOR ISSUE BY /DATE	审定人	马福桂
审核人/日期 AUDITED BY /DATE	审核人	孙利铎
设计总负责人 日期 PROJECT DIRECTOR /DATE	设计总负责人	孙利铎
专业负责人/日期 DISCIPLINE RESPONSIBLE BY /DATE	专业负责人	孙利铎
校对人/日期 CHECKED BY /DATE	校对人	王世东
设计人/日期 DESIGNED BY /DATE	设计人	梁飞业
制图人/日期 DESIGNED BY /DATE	制图人	梁飞业

建设单位 CLIENT
仁化县市政工程公司


项目名称 PROJECT
广东省韶关市仁化县老旧小区改造项目（第四期）
老城区片更新改造一、二地块项目（高坪、武装部等片区）


子项名称 PROJECT

图名 DRAWING TITLE
A114-A115立面图

工程编号 JOB NO.		阶段 STATUS	施工图设计
比例 SCALE	1:100	专业 DISCIPLINE	建筑
日期 DATE	2025、12	图号 DRAWING NO.	建施-26


档案号

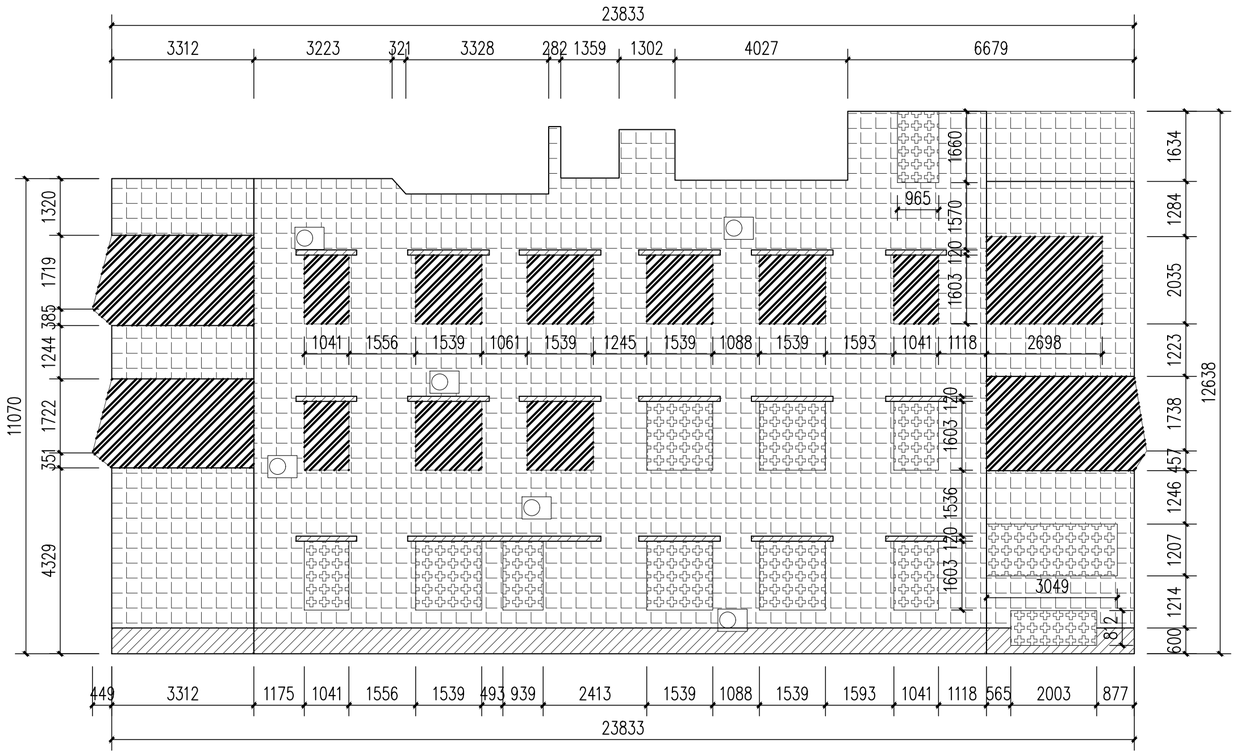

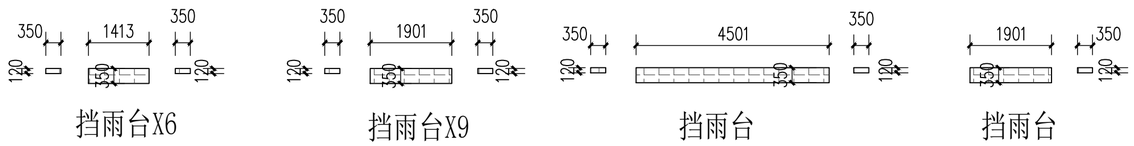

挡雨台X6　挡雨台X9　挡雨台　挡雨台

A116 立面 1:100

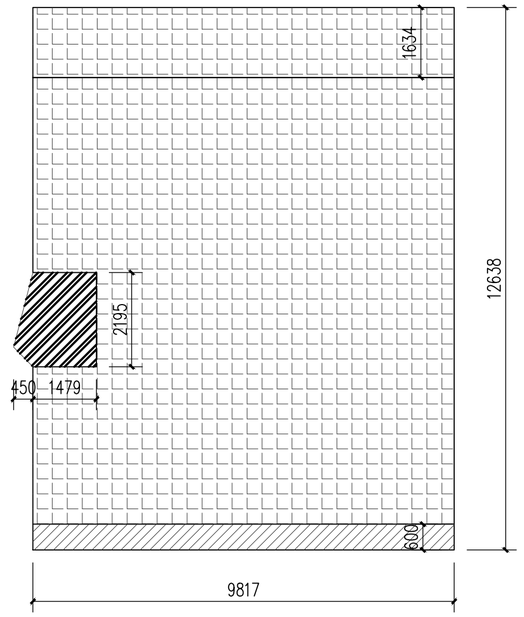

A117 立面 1:100

白色外墙漆

深灰色外墙漆

顶棚

门洞

窗洞

白色内墙漆

非本次设计范围

备注：

1、本图尺寸以图上标注为准，不得以比例尺度量。

2、建设单位具备完整有效的规划、立项及相关批复手续后，本图方可用于施工，在此之前，本图仅适用于方案报批。

3、图纸加盖相应阶段出图章后有效，未经正规施工图审查机构审查，本图不得直接用于施工，仅供业主建设投资前估算建设造价之参考图。

4、使用本图时，应同时参照其它有关图纸及国家相关规范与标准图集，如发现有任何不明之处，应及时通知我公司。

5、本图之版权属中科华创国际工程设计顾问集团有限公司所有，未经本公司授权不得随意转交第三方，或以任何形式复制。

说明 illustrate

出图专用章 SEAL

四川省建设工程设计出图专用章

中科华创国际工程设计顾问集团有限公司

资质等级范围：建筑行业（建筑工程）甲级；

风景园林工程设计专项甲级

资质证书编号：A151031317 有效期至：2027年09月28日

注册盖章 SEAL

中华人民共和国一级注册建筑师

姓 名： 孙利铎

注册号： 5103131-013

有效期： 至 2027 年 02 月

施工图审查盖章 SEAL

设计证书编号：A151031317 A251022624

本图须加盖本公司出图签章 否则一律无效

设计单位

中科华创

ZKHC

中科华创国际工程设计顾问集团有限公司

Zhongke Huachuang International Engineering Design Consulting Group Co.,Ltd.

审定人/日期 AUTHORIZED FOR ISSUE BY /DATE	审定人	马福桂
审核人/日期 AUDITED BY /DATE	审核人	孙利铎
设计总负责人 日期 PROJECT DIRECTOR /DATE	设计总负责人	孙利铎
专业负责人/日期 DISCIPLINE RESPONSIBLE BY /DATE	专业负责人	孙利铎
校对人/日期 CHECKED BY /DATE	校对人	王世东
设计人/日期 DESIGNED BY /DATE	设计人	梁飞业
制图人/日期 DESIGNED BY /DATE	制图人	梁飞业

建设单位 CLIENT

仁化县市政工程公司

项目名称 PROJECT

广东省韶关市仁化县老旧小区改造项目（第四期）

老城区片更新改造一、二地块项目（高坪、武装部等片区）

子项名称 PROJECT

图名 DRAWING TITLE


A116-A117立面图


工程编号 JOB NO.		阶段 STATUS	施工图设计
比例 SCALE	1:100	专业 DISCIPLINE	建筑
日期 DATE	2025.12	图号 DRAWING NO.	建施-27


会签栏

建筑	结构	给排水	暖通	电气


公路行业（公路）乙级　水利行业（河道整治）乙级　农林行业（农业综合开发工程）乙级　风景园林设计专项乙级
建筑行业（建筑工程）甲级　建筑行业（人防工程）乙级　市政行业（给水工程、排水工程、道路工程、桥梁工程、热力工程、环境卫生工程）乙级

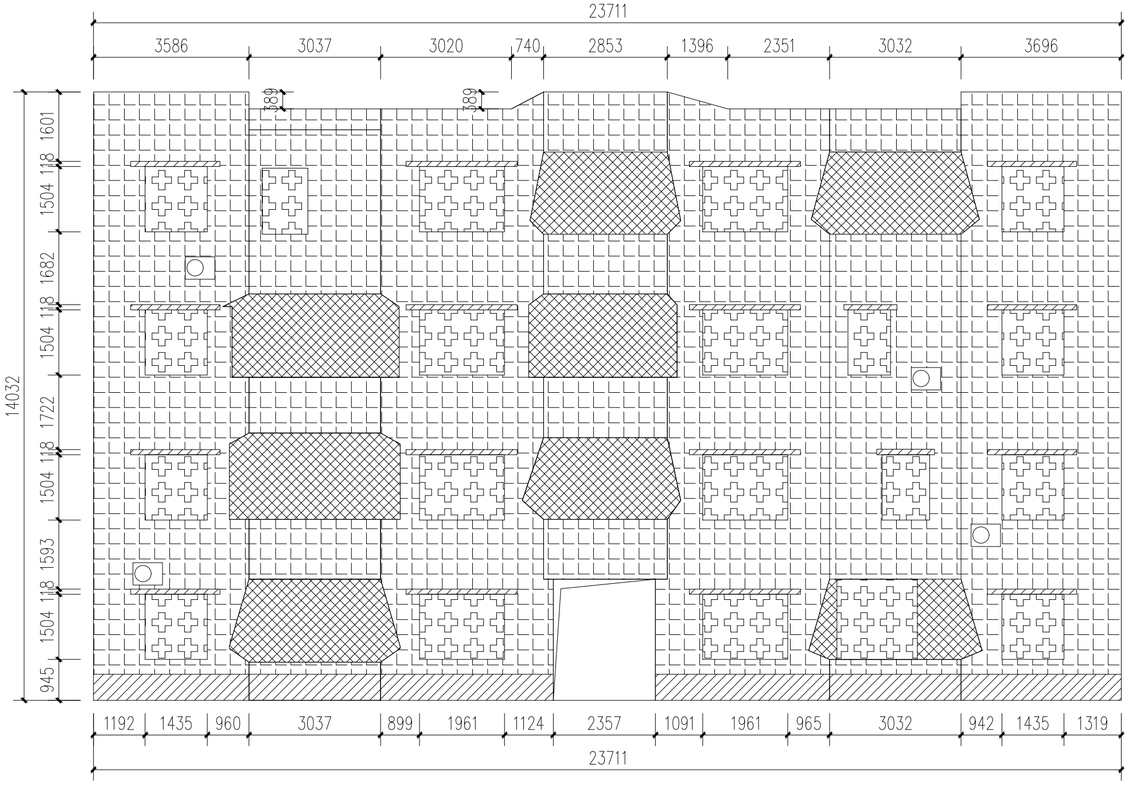

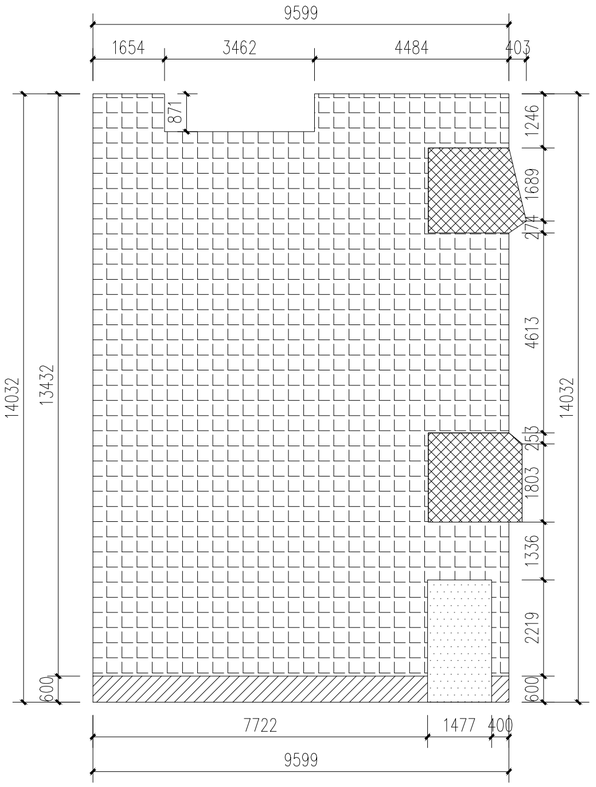


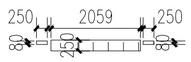


挡雨台X4

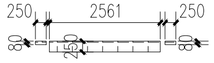


挡雨台X4

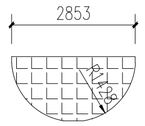

阳台下投影

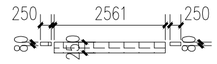

挡雨台X4

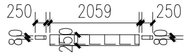

挡雨台X4

A118立面 1:100

白色外墙漆

深灰色外墙漆

顶棚


门洞

窗洞


白色内墙漆

非本次设计范围

防盗网

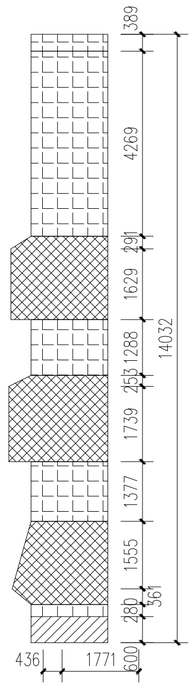


C1立面

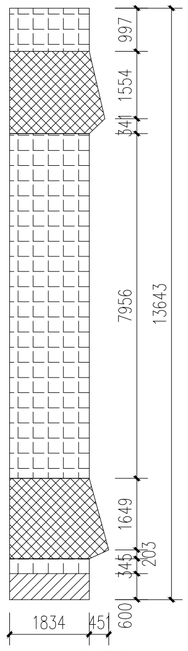


C2立面

A119立面 1:100

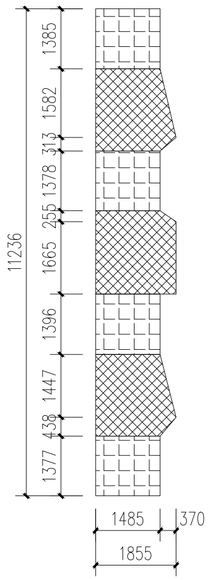

C3立面

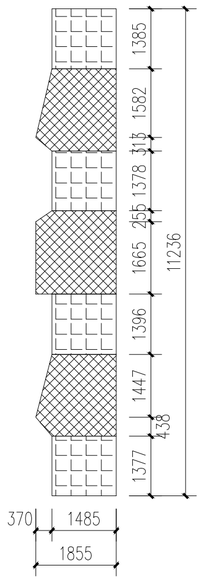

C4立面

建筑 结构

会签

电气

给排水 暖通

公路行业(公路)乙级 水利行业(河道整治)乙级 农林行业(农业综合开发工程)乙级 风景园林设计专项乙级
建筑行业(建筑工程)甲级 建筑行业(人防工程)乙级 市政行业(给水工程、排水工程、道路工程、桥梁工程、热力工程、环境卫生工程)乙级

备注：
1. 本图尺寸以图上标注为准，不得以比例尺度量。
2. 建设单位具备完整有效的规划、立项及相关批复手续后，本图方可用于施工，在此之前，本图仅适用于方案报批。
3. 图纸加盖报批阶段出图章后有效，未经正规施工图审查机构审查，本图不得直接用于施工，仅供业主建设投资前估算建设造价之参考图。
4. 使用本图时，应同时参照其它有关图纸及国家相关规范与标准图集，如发现有任何不明之处，应及时通知我公司。
5. 本图之版权属中科华创国际工程设计顾问集团有限公司所有，未经本公司授权不得随意转次第三方，或以任何形式复制。

说明 illustrate

出图专用章 SEAL

四川省建设工程设计出图专用章
中科华创国际工程设计顾问集团有限公司
资质等级范围：建筑行业（建筑工程）甲级；
风景园林工程设计专项甲级
资质证书编号：A151031317 有效期至：2027年09月28日

注册盖章 SEAL

中华人民共和国一级注册建筑师
姓 名： 孙利锋
注册号： 5103131-013
有效期： 至 2027 年 02 月

施工图审查盖章 SEAL

设计证书编号：A151031317 A251022624
本图须加盖本公司出图签章 否则一律无效

设计单位

中科华创国际工程设计顾问集团有限公司
Zhongke Huachuang International Engineering Design Consulting Group Co., Ltd.

审定人/日期 AUTHORIZED FOR ISSUE BY /DATE		
审定人	马福桂	马福桂
审核人/日期 AUDITED BY /DATE		
审核人	孙利锋	孙利锋
设计总负责人 日期 PROJECT DIRECTOR /DATE		
设计总负责人	孙利锋	孙利锋
专业负责人/日期 DISCIPLINE RESPONSIBLE BY /DATE		
专业负责人	孙利锋	孙利锋
校对人/日期 CHECKED BY /DATE		
校对人	王世东	王世东
设计人/日期 DESIGNED BY /DATE		
设计人	梁飞业	梁飞业
制图人/日期 DESIGNED BY /DATE		
制图人	梁飞业	梁飞业

建设单位 CLIENT

仁化县市政工程公司

项目名称 PROJECT

广东省韶关市仁化县老旧小区改造项目（第四期）

老城区片更新改造一、二地块项目（高坪、武装部等片区）

子项名称 PROJECT

图名 DRAWING TITLE


A118-A119立面图


工程编号 JOB NO.		阶段 STATUS	施工图设计
比例 SCALE	1:100	专业 DISCIPLINE	建筑
日期 DATE	2025.12	图号 DRAWING NO.	建施-28

档案号


电气
给排水 暖通
建筑 结构
会签

公路行业（公路）乙级　水利行业（河道整治）乙级　农林行业（农业综合开发工程）乙级　风景园林设计专项乙级
建筑行业（建筑工程）甲级　建筑行业（人防工程）乙级　市政行业（给水工程、排水工程、道路工程、桥梁工程、热力工程、环境卫生工程）乙级

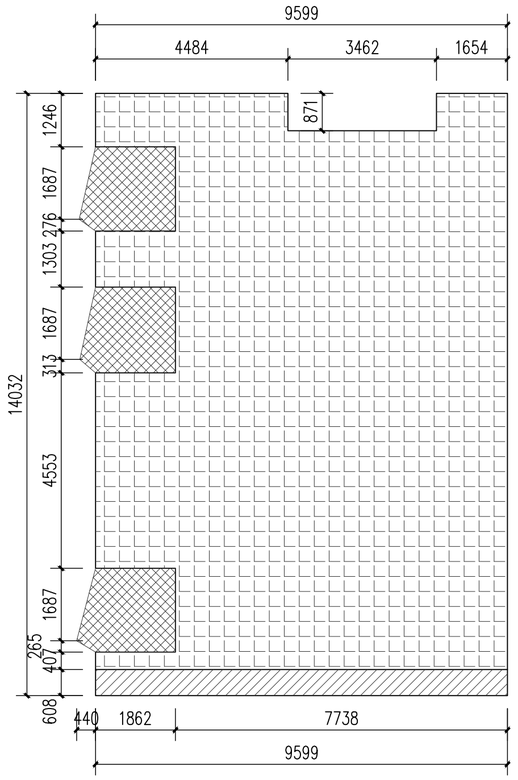


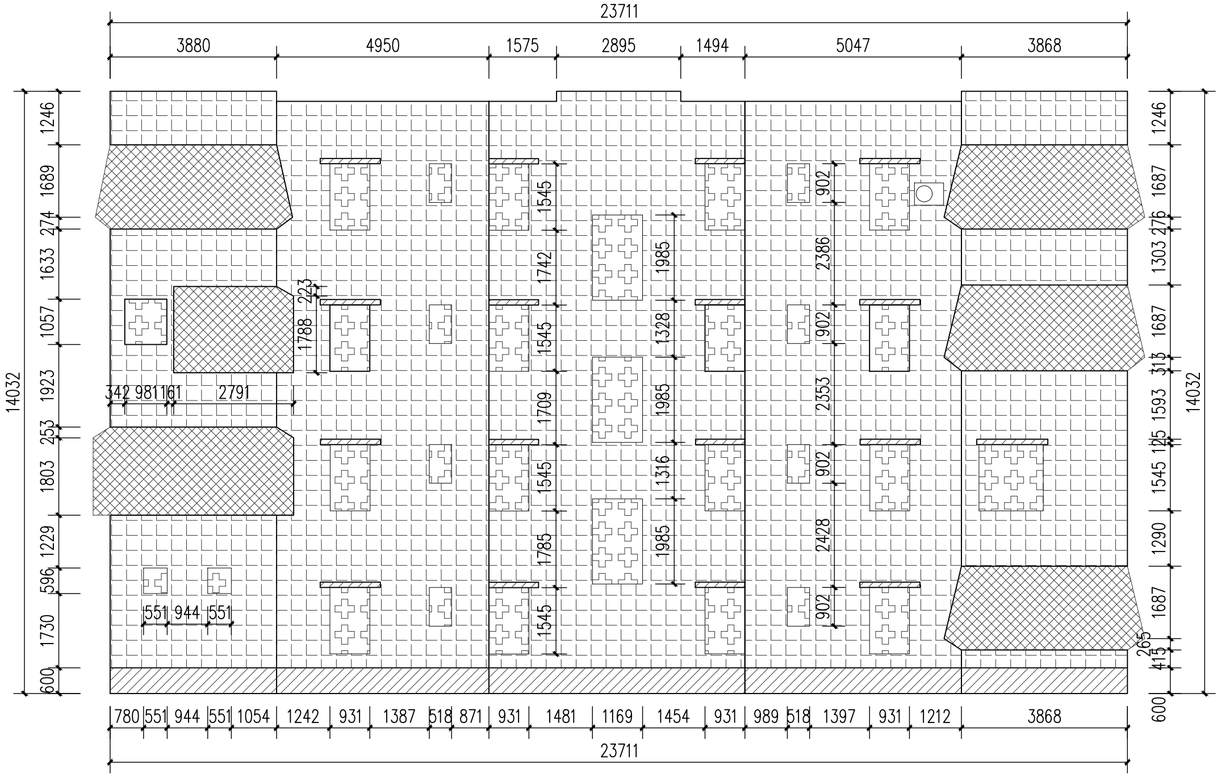

A120立面 1:100

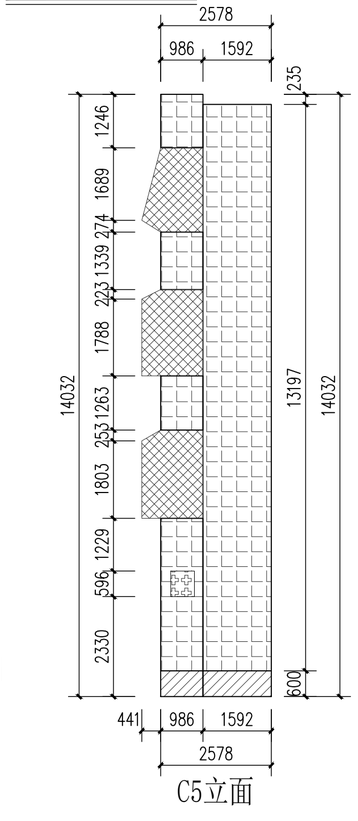


C5立面

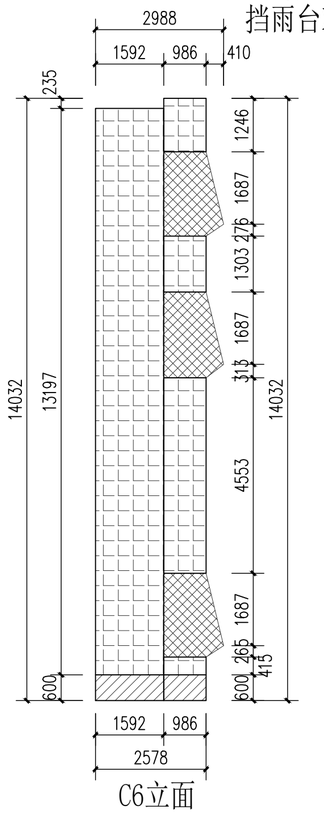

C6立面

白色外墙漆
深灰色外墙漆
顶棚
门洞
窗洞
白色内墙漆
非本次设计范围
防盗网

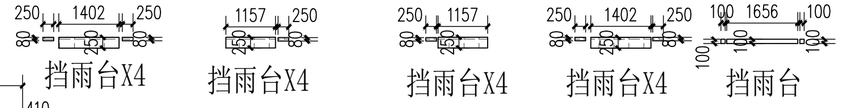

A121立面 1:100

备注：
1、本图尺寸以图上标注为准，不得以比例尺度量。
2、建设单位具备完整有效的规划、立项及相关批复手续后，本图方可用于施工，在此之前，本图仅适用于方案报批。
3、图纸加盖相应阶段出图章后有效，未经正规施工图审查机构审查，本图不得直接用于施工，仅供业主建设投资前估算建设造价之参考图。
4、使用本图时，应同时参照其它有关图纸及国家相关规范与标准图集，如发现有任何不明之处，应及时通知我公司。
5、本图之版权属中科华创国际工程设计顾问集团有限公司所有，未经本公司授权不得随意转交第三方，或以任何形式复制。

说明 illustrate

出图专用章 SEAL

四川省建设工程设计出图专用章
中科华创国际工程设计顾问集团有限公司
资质等级范围：建筑行业（建筑工程）甲级；
风景园林工程设计专项甲级
证书编号：A151031317 有效期至：2027年09月28日

注册盖章 SEAL

中华人民共和国一级注册建筑师
姓 名： 孙利铎
注册号： 5103131-013
有效期： 至 2027 年 02 月

施工图审查盖章 SEAL

设计证书编号： A151031317 A251022624
本图须加盖本公司出图签章　否则一律无效

设计单位

中科华创国际工程设计顾问集团有限公司
Zhongke Huachuang International Engineering Design Consulting Group Co.,Ltd.

审定人/日期 AUTHORIZED FOR ISSUE BY /DATE		
审定人	马福桂	马福桂
审核人/日期 AUDITED BY /DATE		
审核人	孙利铎	孙利铎
设计总负责人 日期 PROJECT DIRECTOR /DATE		
设计总负责人	孙利铎	孙利铎
专业负责人/日期 DISCIPLINE RESPONSIBLE BY /DATE		
专业负责人	孙利铎	孙利铎
校对人/日期 CHECKED BY /DATE		
校对人	王世东	王世东
设计人/日期 DESIGNED BY /DATE		
设计人	梁飞业	梁飞业
制图人/日期 DESIGNED BY /DATE		
制图人	梁飞业	梁飞业

建设单位 CLIENT

仁化县市政工程公司

项目名称 PROJECT

广东省韶关市仁化县老旧小区改造项目（第四期）

老城区片更新改造一、二地块项目（高坪、武装部等片区）


子项名称 PROJECT

图名 DRAWING TITLE


A120-A121立面图

工程编号 JOB NO.		阶段 STATUS	施工图设计
比例 SCALE	1:100	专业 DISCIPLINE	建筑
日期 DATE	2025.12	图号 DRAWING NO.	建施-29


档案号

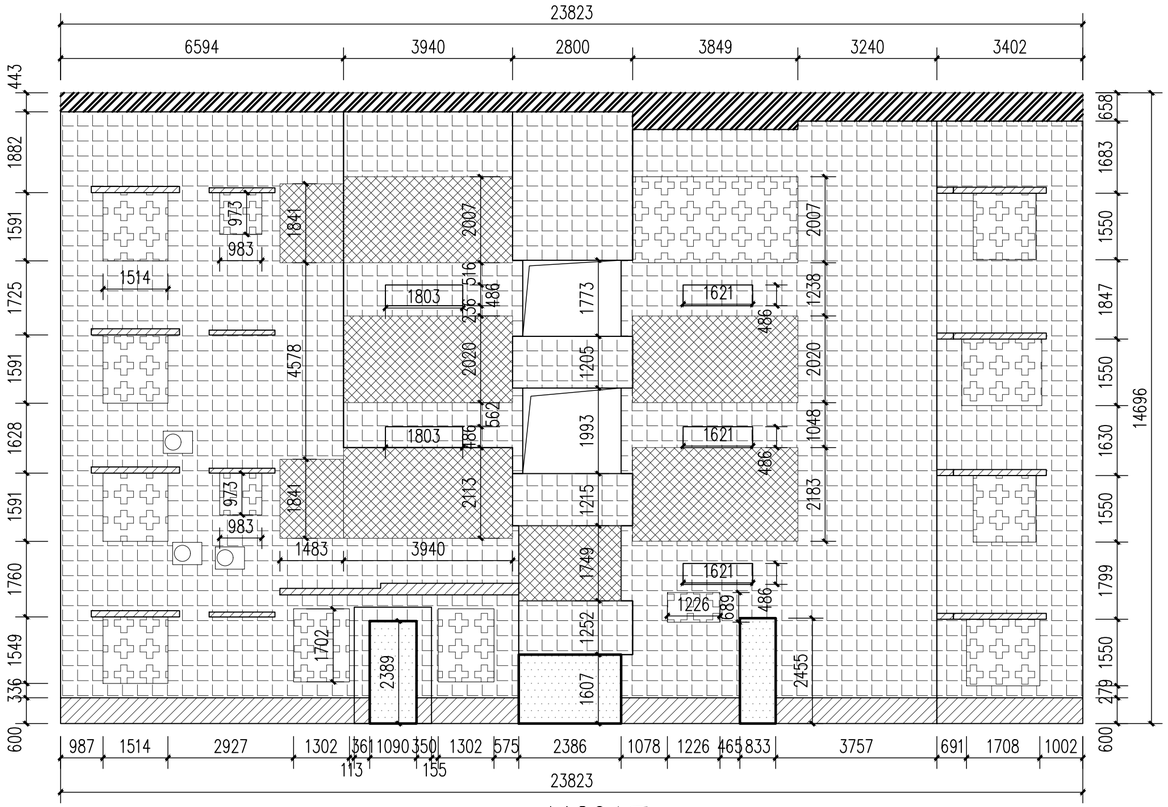


A126立面 1:100

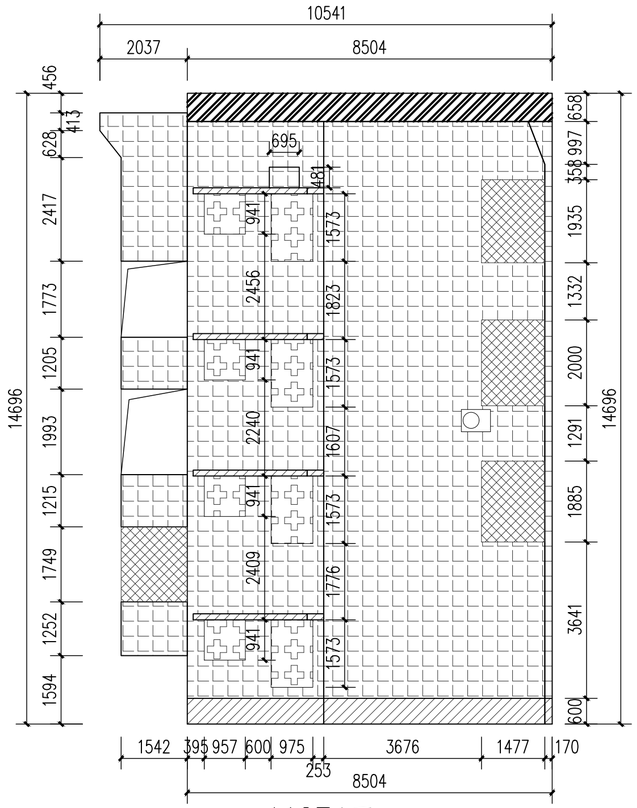


A127立面 1:100

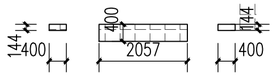


挡雨台X4

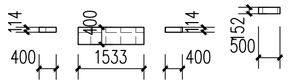


挡雨台X4

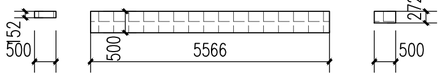

挡雨台

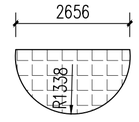

阳台下投影

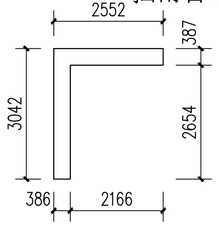

挡雨台X4

白色外墙漆

深灰色外墙漆

顶棚

门洞

窗洞

白色内墙漆

非本次设计范围

防盗网

备注：

1、本图尺寸以图上标注为准，不得以比例尺度量。
2、建设单位具备完整有效的规划、立项及相关批复手续后，本图方可用于施工，在此之前，本图仅适用于方案报批。
3、图纸加盖相应阶段出图章后有效，未经正规施工图审查机构审查，本图不得直接用于施工，仅供业主建设投资前估算建设造价之参考图。
4、使用本图时，应同时参照其它有关图纸及国家相关规范与标准图集，如发现有任何不明之处，应及时通知我公司。
5、本图之版权属中科华创国际工程设计顾问集团有限公司所有，未经本公司授权不得随意转交第三方，或以任何形式复制。

说明 illustrate

出图专用章 SEAL

四川省建设工程设计出图专用章
中科华创国际工程设计顾问集团有限公司
资质等级范围：建筑行业（建筑工程）甲级；
风景园林工程设计专项甲级
资质证书编号：A151031317 有效期至：2027年09月28日

注册盖章 SEAL

中华人民共和国一级注册建筑师
姓 名： 孙利铎
注册号： 5103131-013
有效期： 至 2027 年 02 月

施工图审查盖章 SEAL

设计证书编号： A151031317 A251022624
本图须加盖本公司出图签章 否则一律无效

设计单位

中科华创国际工程设计顾问集团有限公司
Zhongke Huachuang International Engineering Design Consulting Group Co., Ltd.

审定人/日期 AUTHORIZED FOR ISSUE BY /DATE		
审定人	马福桂	马福桂
审核人/日期 AUDITED BY /DATE		
审核人	孙利铎	孙利铎
设计总负责人 日期 PROJECT DIRECTOR /DATE		
设计总负责人	孙利铎	孙利铎
专业负责人/日期 DISCIPLINE RESPONSIBLE BY /DATE		
专业负责人	孙利铎	孙利铎
校对人/日期 CHECKED BY /DATE		
校对人	王世东	王世东
设计人/日期 DESIGNED BY /DATE		
设计人	梁飞业	梁飞业
制图人/日期 DESIGNED BY /DATE		
制图人	梁飞业	梁飞业

建设单位 CLIENT

仁化县市政工程公司

项目名称 PROJECT

广东省韶关市仁化县老旧小区改造项目（第四期）

老城区片更新改造一、二地块项目（高坪、武装部等片区）

子项名称 PROJECT


图名 DRAWING TITLE

A126-A127立面图


工程编号 JOB NO.		阶段 STATUS	施工图设计
比例 SCALE	1:100	专业 DISCIPLINE	建筑
日期 DATE	2025.12	图号 DRAWING NO.	建施-30

档案号


会签：建筑（电气、给排水、暖通）；结构；建筑（公路）乙级 水利行业（河道整治）乙级 农林行业（农业综合开发工程）乙级 风景园林设计专项乙级；建筑行业（建筑工程）甲级 建筑行业（人防工程）乙级 市政行业（给水工程、排水工程、道路工程、桥梁工程、热力工程、环境卫生工程）乙级

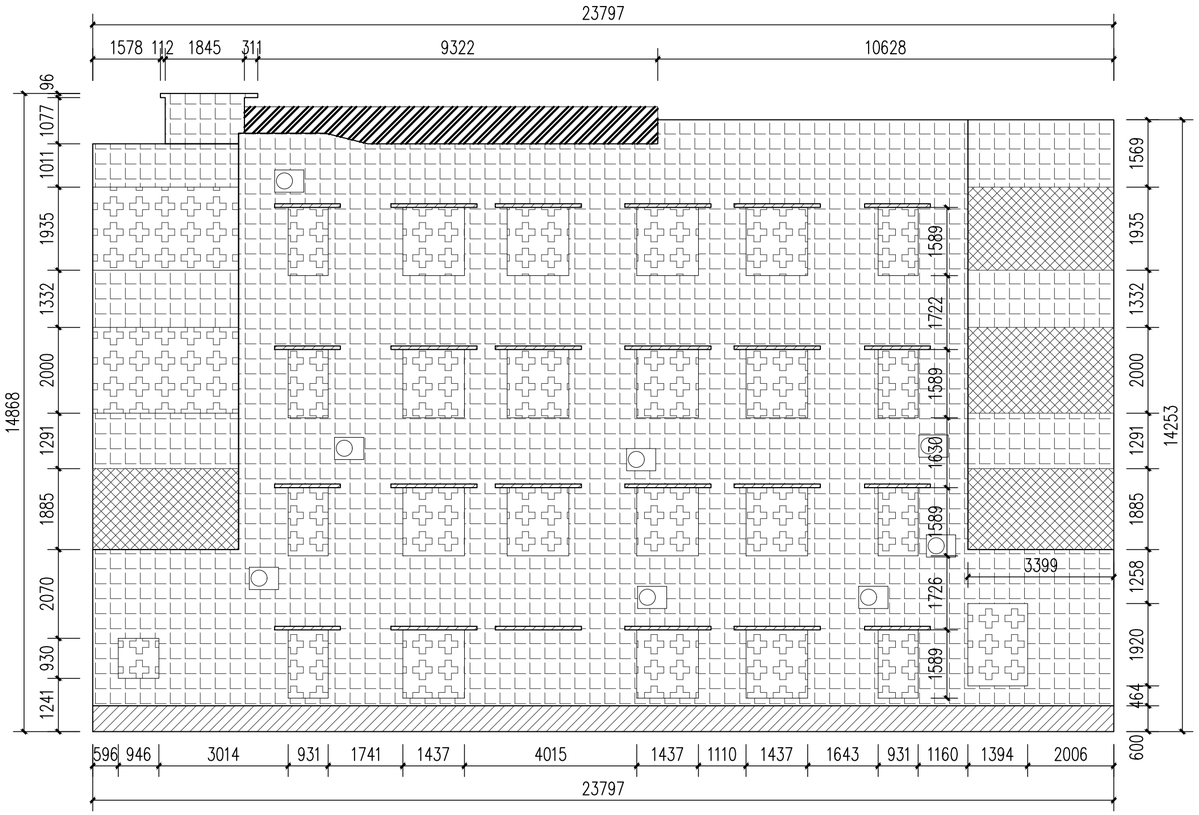


A128立面 1:100

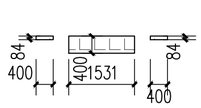


挡雨台X8

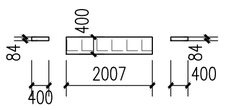


挡雨台X16

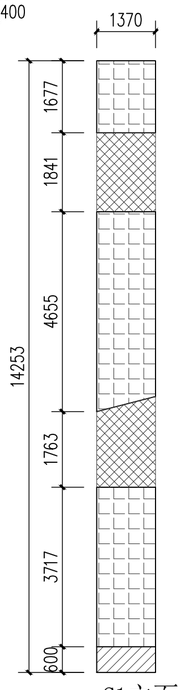

C1立面

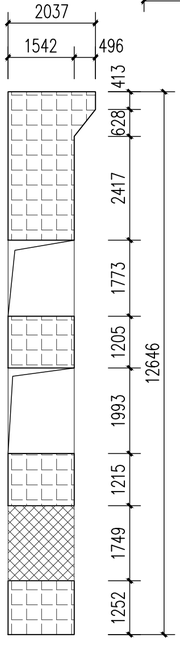

C2立面

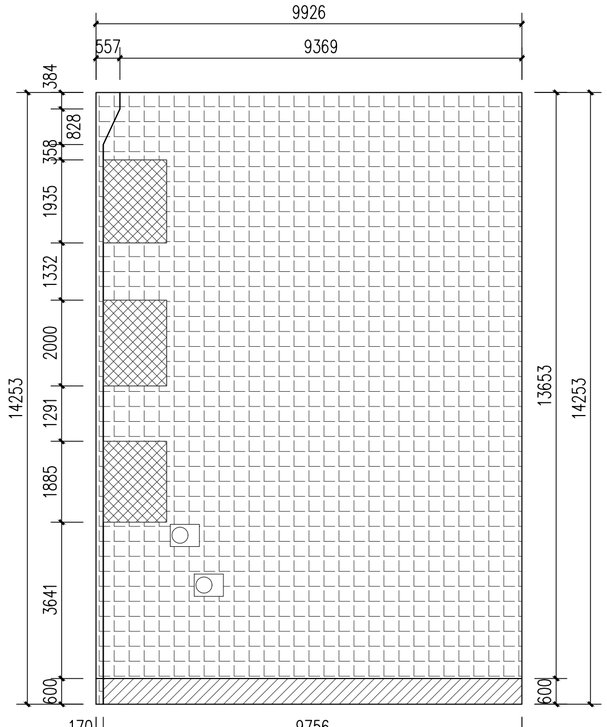

A129立面 1:100

白色外墙漆

深灰色外墙漆

顶棚

门洞

窗洞

白色内墙漆

非本次设计范围

防盗网

电气

给排水 暖通

建筑 结构

会签

公路行业（公路）乙级　水利行业（河道整治）乙级　农林行业（农业综合开发工程）乙级　风景园林设计专项乙级
建筑行业（建筑工程）甲级　建筑行业（人防工程）乙级　市政行业（给水工程、排水工程、道路工程、桥梁工程、热力工程、环境卫生工程）乙级

备注：
1、本图尺寸以图上标注为准，不得以比例尺度量。
2、建设单位具备完整有效的规划、立项及相关批复手续后，本图方可用于施工，在此之前，本图仅适用于方案报批。
3、图纸加盖相应阶段出图章后有效，未经正规施工图审查机构审查，本图不得直接用于施工，仅供业主建设投资前估算建设造价之参考图。
4、使用本图时，应同时参照其它有关图纸及国家相关规范与标准图集，如发现有任何不明之处，应及时通知我公司。
5、本图之版权属中科华创国际工程设计顾问集团有限公司所有，未经本公司授权不得随意转交第三方，或以任何形式复制。

说明 illustrate

出图专用章 SEAL

四川省建设工程设计出图专用章
中科华创国际工程设计顾问集团有限公司
资质等级范围：建筑行业（建筑工程）甲级；
风景园林工程设计专项甲级
资质证书编号：A151031317 有效期至：2027年09月28日

注册盖章 SEAL

中华人民共和国一级注册建筑师
姓 名： 孙利铎
注册号： 5103131-013
有效期： 至 2027 年 02 月

施工图审查盖章 SEAL

设计证书编号： A151031317 A251022624
本图须加盖本公司出图签章　否则一律无效

设计单位

中科华创国际工程设计顾问集团有限公司
Zhongke Huachuang International Engineering Design Consulting Group Co., Ltd.

审定人/日期 AUTHORIZED FOR ISSUE BY /DATE	审定人	马福桂
审核人/日期 AUDITED BY /DATE	审核人	孙利铎
设计总负责人 日期 PROJECT DIRECTOR /DATE	设计总负责人	孙利铎
专业负责人/日期 DISCIPLINE RESPONSIBLE BY /DATE	专业负责人	孙利铎
校对人/日期 CHECKED BY /DATE	校对人	王世东
设计人/日期 DESIGNED BY /DATE	设计人	梁飞业
制图人/日期 DESIGNED BY /DATE	制图人	梁飞业

建设单位 CLIENT
仁化县市政工程公司


项目名称 PROJECT
广东省韶关市仁化县老旧小区改造项目（第四期）
老城区片更新改造一、二地块项目（高坪、武装部等片区）


子项名称 PROJECT

图名 DRAWING TITLE
A128-A129立面图

工程编号 JOB NO.		阶段 STATUS	施工图设计
比例 SCALE	1:100	专业 DISCIPLINE	建筑
日期 DATE	2025、12	图号 DRAWING NO.	建施-31

档案号

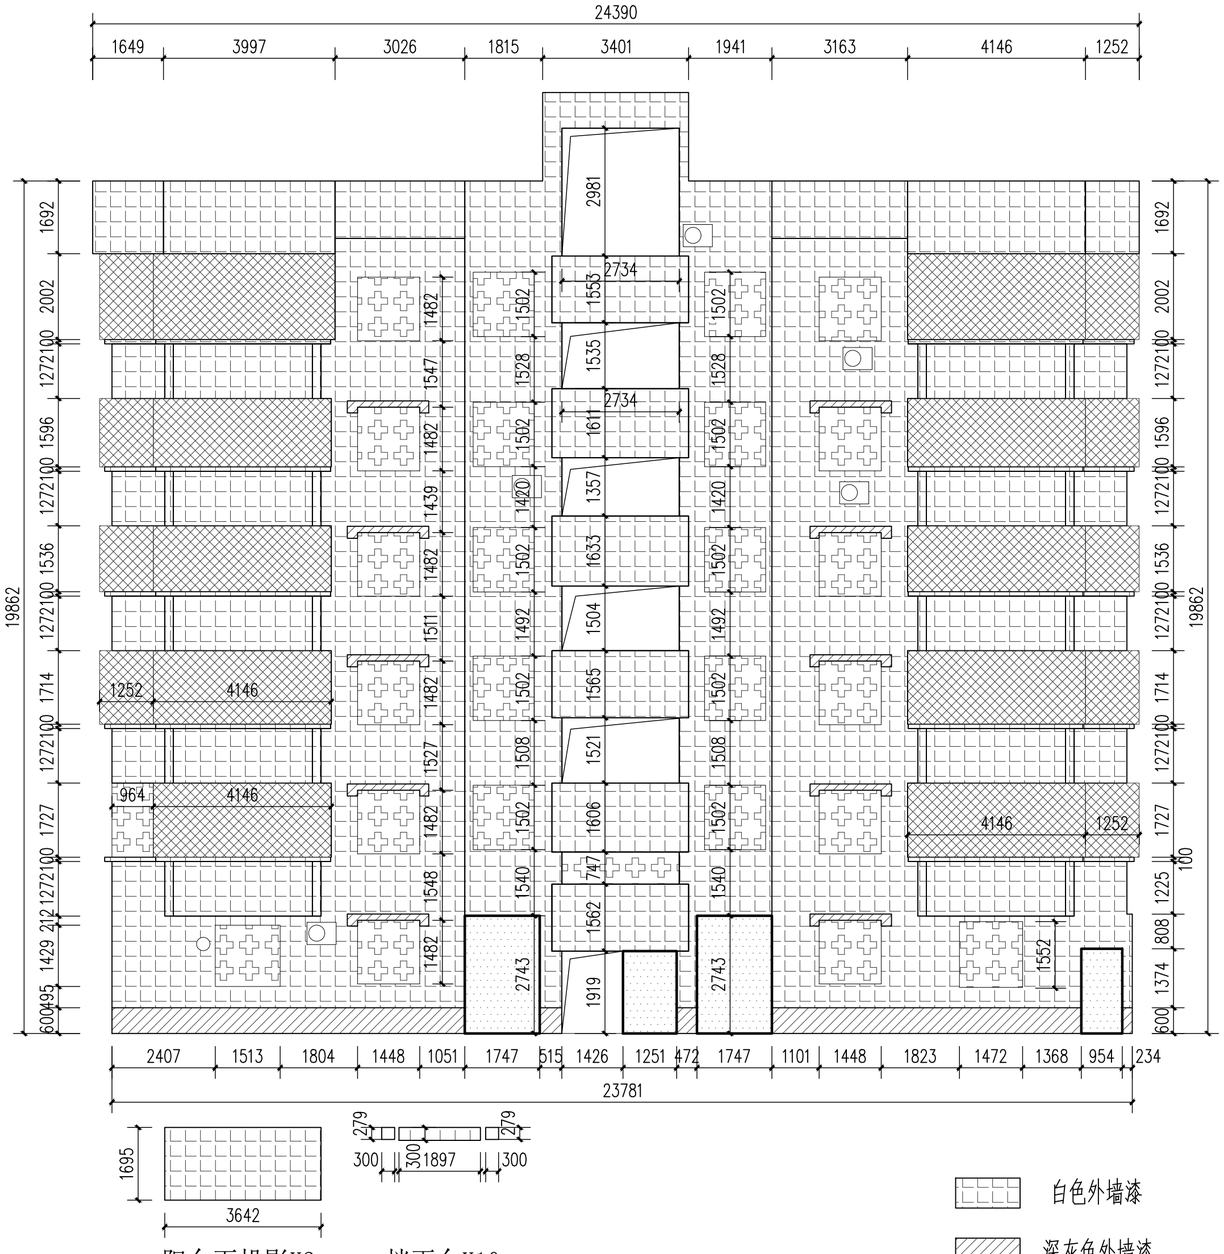

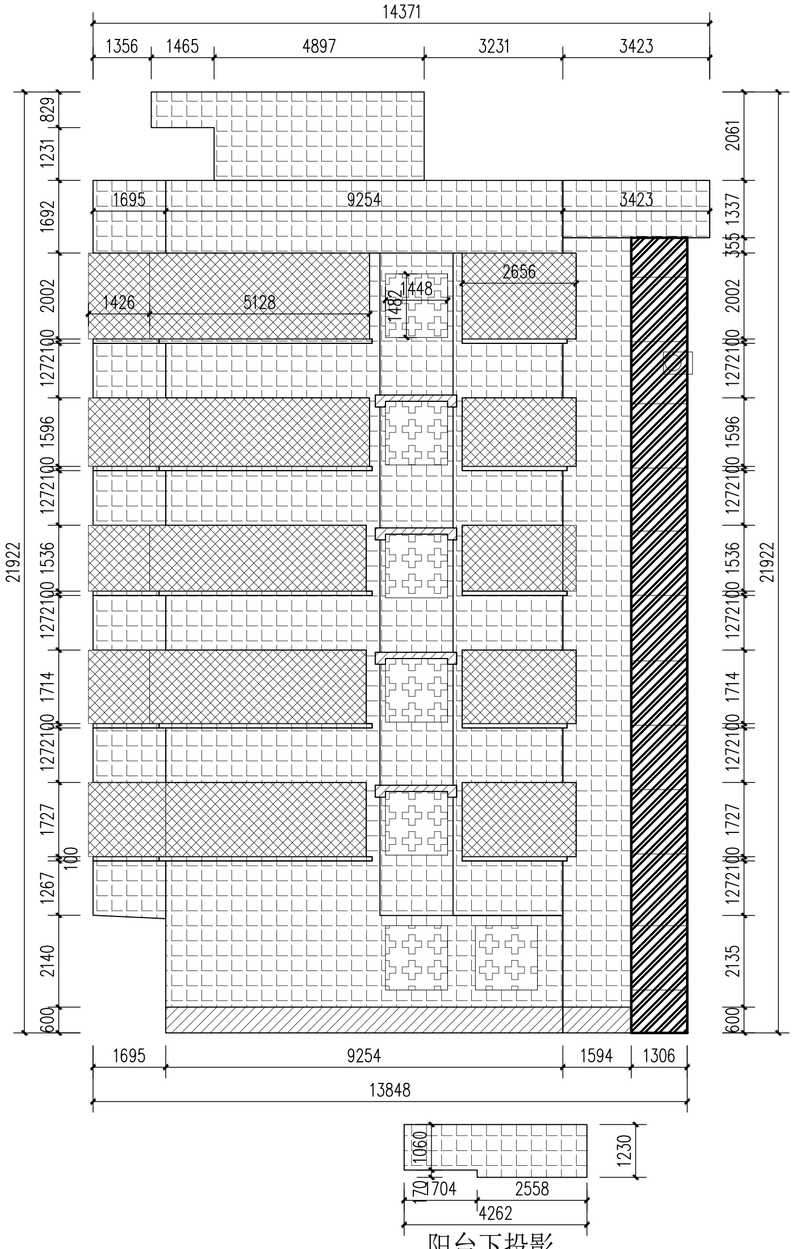

白色外墙漆

深灰色外墙漆

顶棚

门洞

窗洞

白色内墙漆

非本次设计范围

防盗网

备注：

1、本图尺寸以图上标注为准，不得以比例尺度量。

2、建设单位具备完整有效的规划、立项及相关批复手续后，本图方可用于施工，在此之前，本图仅适用于方案报批。

3、图纸加盖相应阶段出图章后有效，未经正规施工图审查机构审查，本图不得直接用于施工，仅供业主建设投资前估算建设造价之参考图。

4、使用本图时，应同时参照其它有关图纸及国家相关规范与标准图集，如发现有任何不明之处，应及时通知我公司。

5、本图之版权属中科华创国际工程设计顾问集团有限公司所有，未经本公司授权不得随意转交第三方，或以任何形式复制。

说明 illustrate

出图专用章 SEAL

四川省建设工程设计出图专用章

中科华创国际工程设计顾问集团有限公司

资质等级范围：建筑行业（建筑工程）甲级；

风景园林工程设计专项甲级

资质证书编号：A151031317 有效期至：2027年09月28日

注册盖章 SEAL

中华人民共和国一级注册建筑师

姓 名： 孙利铎

注册号： 5103131-013

有效期： 至 2027 年 02 月

施工图审查盖章 SEAL

设计证书编号： A151031317 A251022624

本图须加盖本公司出图签章 否则一律无效

设计单位

中科华创国际工程设计顾问集团有限公司

Zhongke Huachuang International Engineering Design Consulting Group Co., Ltd.

审定人/日期 AUTHORIZED FOR ISSUE BY /DATE	审定人	马福桂
审核人/日期 AUDITED BY /DATE	审核人	孙利铎
设计总负责人 日期 PROJECT DIRECTOR /DATE	设计总负责人	孙利铎
专业负责人/日期 DISCIPLINE RESPONSIBLE BY /DATE	专业负责人	孙利铎
校对人/日期 CHECKED BY /DATE	校对人	王世东
设计人/日期 DESIGNED BY /DATE	设计人	梁飞业
制图人/日期 DESIGNED BY /DATE	制图人	梁飞业

建设单位 CLIENT

仁化县市政工程公司

项目名称 PROJECT

广东省韶关市仁化县老旧小区改造项目（第四期）

老城区片更新改造一、二地块项目（高坪、武装部等片区）

子项名称 PROJECT

图名 DRAWING TITLE

A130-A131立面图


工程编号 JOB NO.		阶段 STATUS	施工图设计
比例 SCALE	1:100	专业 DISCIPLINE	建筑
日期 DATE	2025、12	图号 DRAWING NO.	建施-32


电气 给排水 暖通 建筑 结构 会签

公路行业（公路）乙级 水利行业（河道整治）乙级 农林行业（农业综合开发工程）乙级 风景园林设计专项乙级

建筑行业（建筑工程）甲级 建筑行业（人防工程）乙级 市政行业（给水工程、排水工程、道路工程、桥梁工程、热力工程、环境卫生工程）乙级


档案号

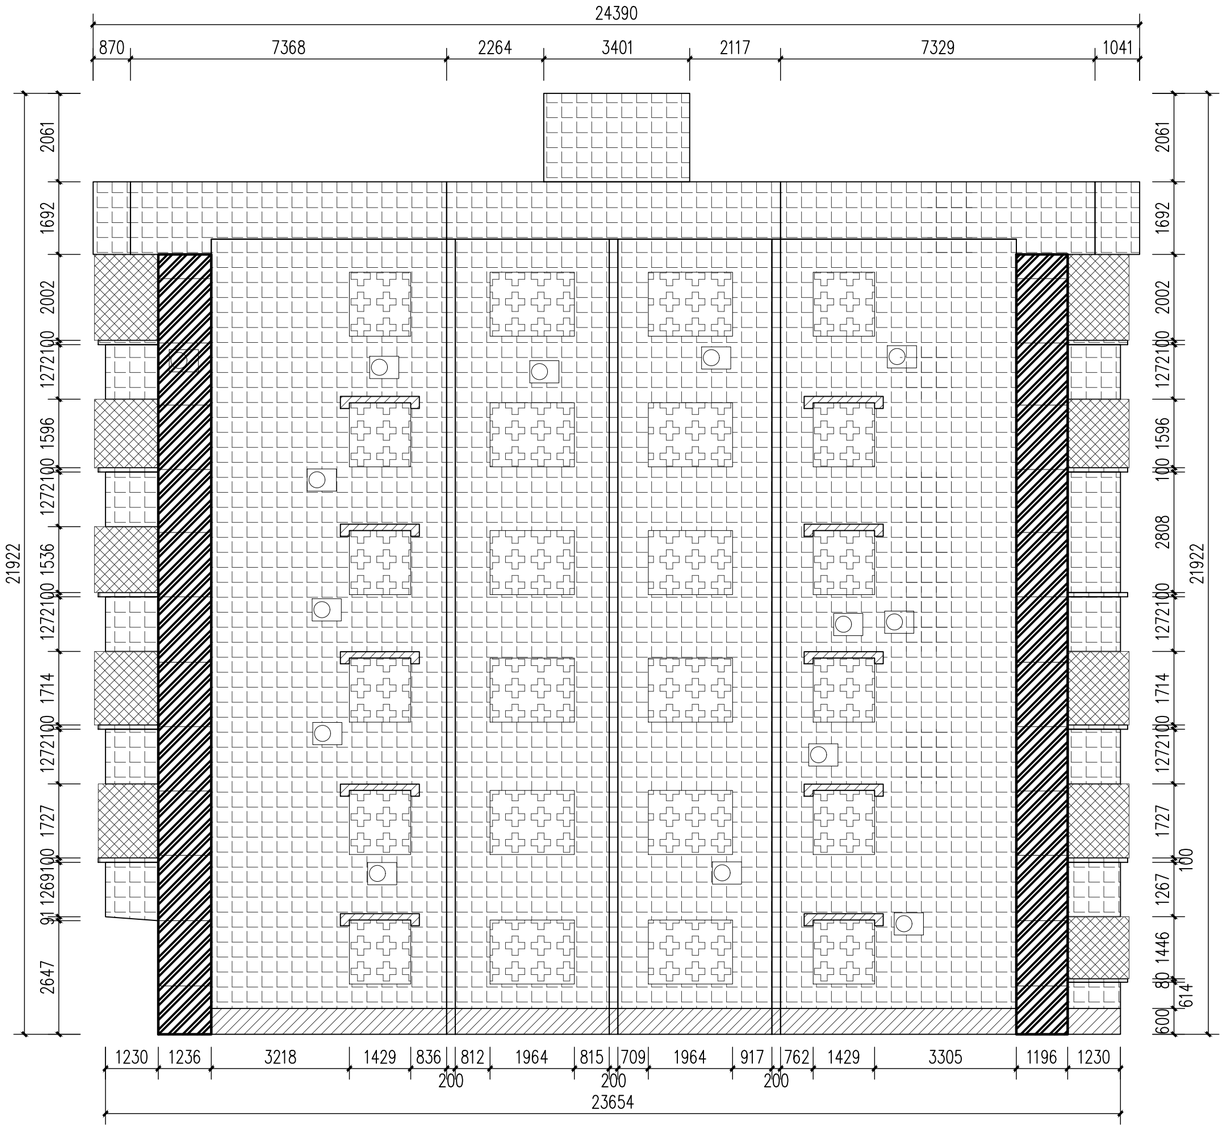


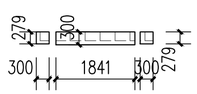

挡雨台X10

A132立面 1:100

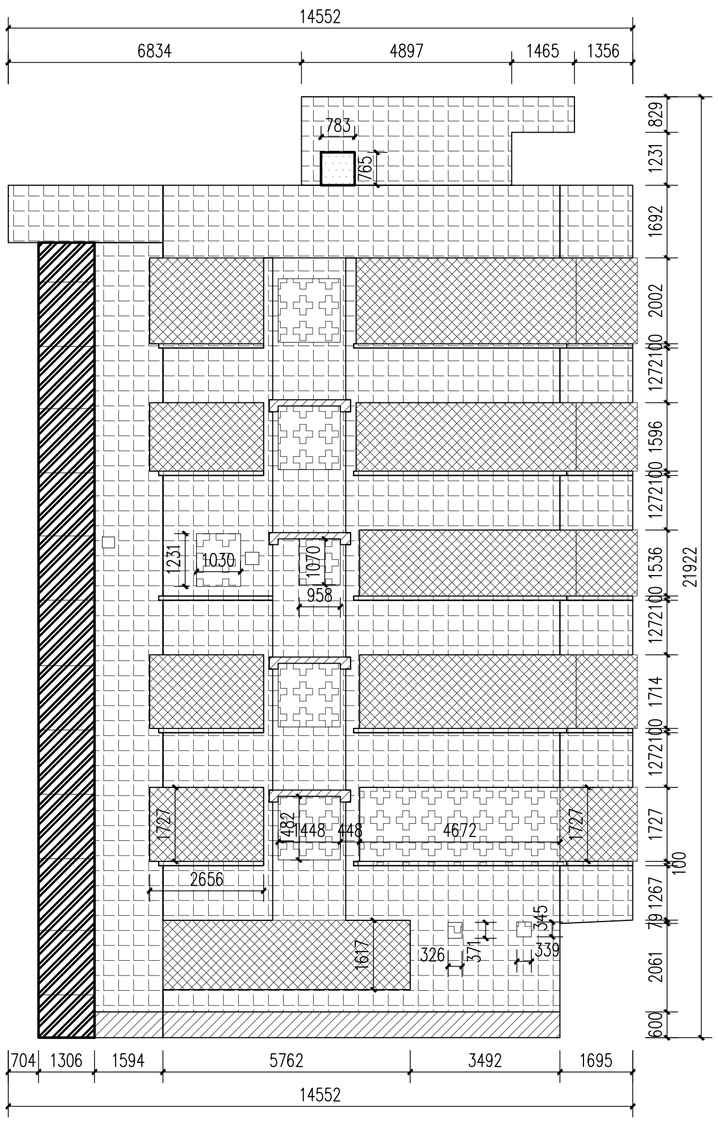

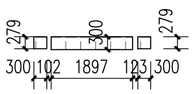

挡雨台X5

A133立面 1:100

白色外墙漆

深灰色外墙漆

顶棚

门洞

窗洞

白色内墙漆

非本次设计范围

防盗网

备注：

1、本图尺寸以图上标注为准，不得以比例尺度量。

2、建设单位具备完整有效的规划、立项及相关批复手续后，本图方可用于施工，在此之前，本图仅适用于方案报批。

3、图纸加盖相应阶段出图章后有效，未经正规施工图审查机构审查，本图不得直接用于施工，仅供业主建设投资前估算建设造价之参考图。

4、使用本图时，应同时参照其它有关图纸及国家相关规范与标准图集，如发现有任何不明之处，应及时通知我公司。

5、本图之版权属中科华创国际工程设计顾问集团有限公司所有，未经本公司授权不得随意转交第三方，或以任何形式复制。

说明 illustrate

出图专用章 SEAL

四川省建设工程设计出图专用章

中科华创国际工程设计顾问集团有限公司

资质等级范围：建筑行业（建筑工程）甲级；

风景园林工程设计专项甲级

资质证书编号：A151031317 有效期至：2027年09月28日

注册盖章 SEAL

中华人民共和国一级注册建筑师

姓 名： 孙利铎

注册号： 5103131-013

有效期： 至 2027 年 02 月

施工图审查盖章 SEAL

设计证书编号：A151031317 A251022624

本图须加盖本公司出图签章 否则一律无效

设计单位

中科华创

ZKHC

中科华创国际工程设计顾问集团有限公司

Zhongke Huachuang International Engineering Design Consulting Group Co.,Ltd.

审定人/日期 AUTHORIZED FOR ISSUE BY /DATE		
审定人	马福桂	马福桂
审核人/日期 AUDITED BY /DATE		
审核人	孙利铎	孙利铎
设计总负责人 日期 PROJECT DIRECTOR /DATE		
设计总负责人	孙利铎	孙利铎
专业负责人/日期 DISCIPLINE RESPONSIBLE BY /DATE		
专业负责人	孙利铎	孙利铎
校对人/日期 CHECKED BY /DATE		
校对人	王世东	王世东
设计人/日期 DESIGNED BY /DATE		
设计人	梁飞业	梁飞业
制图人/日期 DESIGNED BY /DATE		
制图人	梁飞业	梁飞业

建设单位 CLIENT

仁化县市政工程公司

项目名称 PROJECT

广东省韶关市仁化县老旧小区改造项目（第四期）

老城区片更新改造一、二地块项目（高坪、武装部等片区）

子项名称 PROJECT

图名 DRAWING TITLE

A132-A133立面图


工程编号 JOB NO.		阶段 STATUS	施工图设计
比例 SCALE	1:100	专业 DISCIPLINE	建筑
日期 DATE	2025.12	图号 DRAWING NO.	建施-33

相关专业 会签

建筑 结构 电气 给排水 暖通

公路行业（公路）乙级 水利行业（河道整治）乙级 农林行业（农业综合开发工程）乙级 风景园林设计专项乙级

建筑行业（建筑工程）甲级 建筑行业（人防工程）乙级 市政行业（给水工程、排水工程、道路工程、桥梁工程、热力工程、环境卫生工程）乙级

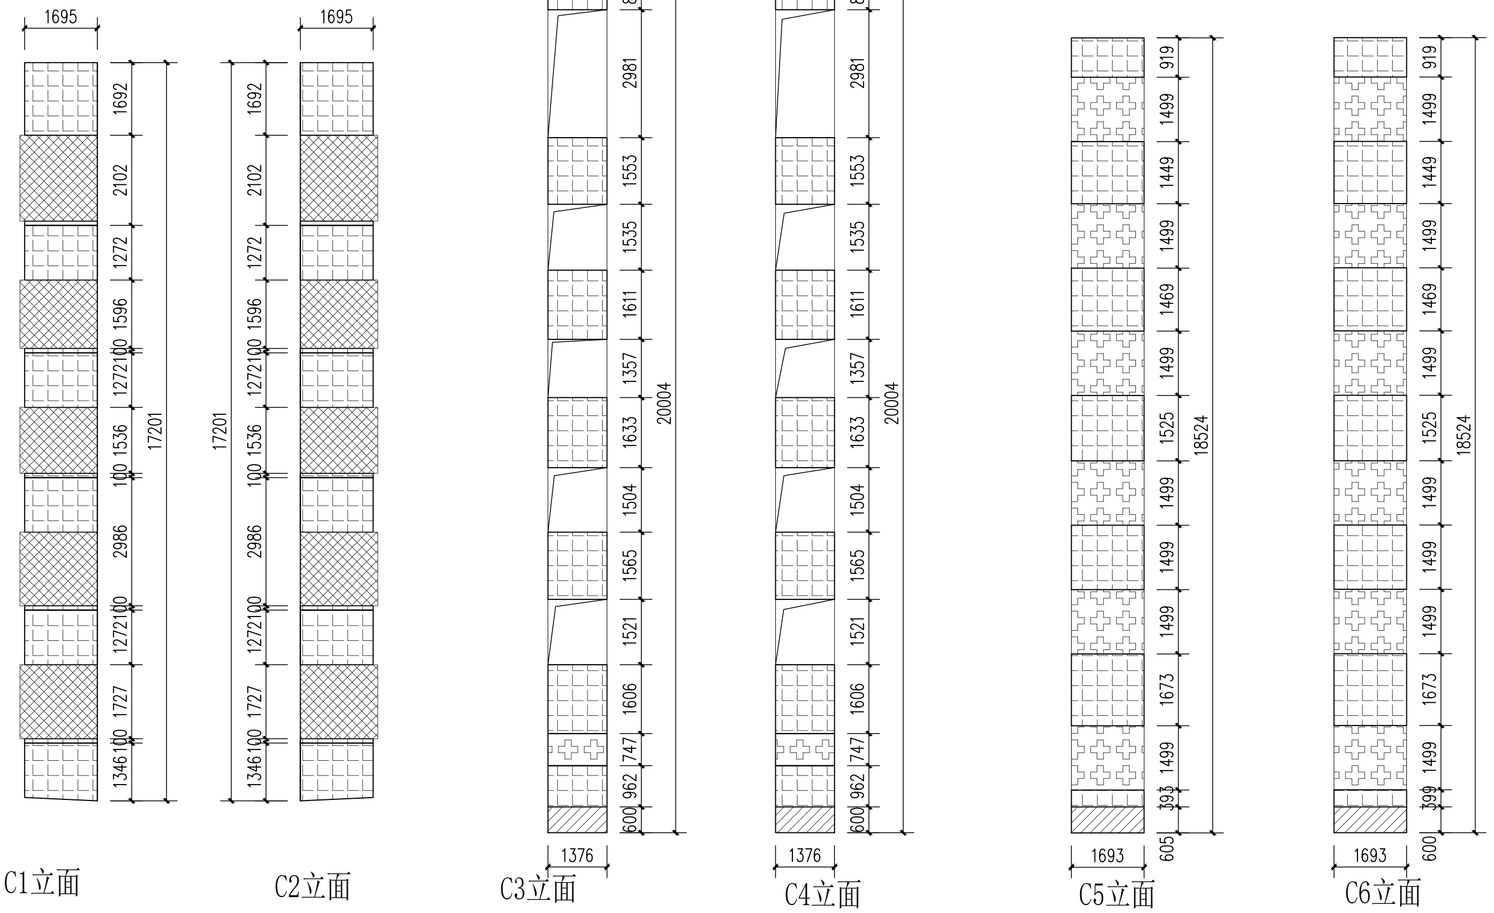

C1立面　C2立面　C3立面　C4立面　C5立面　C6立面

白色外墙漆
深灰色外墙漆
顶棚
门洞
窗洞
白色内墙漆
非本次设计范围
防盗网

会签：建筑 结构 电气 给排水 暖通

公路行业（公路）乙级　水利行业（河道整治）乙级　农林行业（农业综合开发工程）乙级　风景园林设计专项乙级
建筑行业（建筑工程）甲级　建筑行业（人防工程）乙级　市政行业（给水工程、排水工程、道路工程、桥梁工程、热力工程、环境卫生工程）乙级

备注：
1、本图尺寸以图上标注为准，不得以比例尺度量。
2、建设单位具备完整有效的规划、立项及相关批复手续后，本图方可用于施工，在此之前，本图仅适用于方案报批。
3、图纸加盖相应阶段出图章后有效，未经正规施工图审查机构审查，本图不得直接用于施工，仅供业主建设投资前估算建设造价之参考图。
4、使用本图时，应同时参照其它有关图纸及国家相关规范与标准图集，如发现有任何不明之处，应及时通知我公司。
5、本图之版权属中科华创国际工程设计顾问集团有限公司所有，未经本公司授权不得随意转交第三方，或以任何形式复制。

说明 illustrate

出图专用章 SEAL

四川省建设工程设计出图专用章
中科华创国际工程设计顾问集团有限公司
资质等级范围：建筑行业（建筑工程）甲级；
风景园林工程设计专项甲级
资质证书编号：A151031317　有效期至：2027年09月28日

注册盖章 SEAL

中华人民共和国一级注册建筑师
姓　名：　孙利铎
注册号：　5103131-013
有效期：　至 2027 年 02 月

施工图审查盖章 SEAL

设计证书编号：A151031317 A251022624
本图须加盖本公司出图签章　否则一律无效

设计单位

中科华创国际工程设计顾问集团有限公司
Zhongke Huachuang International Engineering Design Consulting Group Co.,Ltd.

审定人/日期 AUTHORIZED FOR ISSUE BY /DATE	审定人	马福桂
审核人/日期 AUDITED BY /DATE	审核人	孙利铎
设计总负责人 日期 PROJECT DIRECTOR /DATE	设计总负责人	孙利铎
专业负责人/日期 DISCIPLINE RESPONSIBLE BY /DATE	专业负责人	孙利铎
校对人/日期 CHECKED BY /DATE	校对人	王世东
设计人/日期 DESIGNED BY /DATE	设计人	梁飞业
制图人/日期 DESIGNED BY /DATE	制图人	梁飞业

建设单位 CLIENT
仁化县市政工程公司


项目名称 PROJECT
广东省韶关市仁化县老旧小区改造项目（第四期）
老城区片更新改造一、二地块项目（高坪、武装部等片区）


子项名称 PROJECT

图名 DRAWING TITLE
C1-C6立面图1


工程编号 JOB NO.		阶段 STATUS	施工图设计
比例 SCALE	1:100	专业 DISCIPLINE	建筑
日期 DATE	2025.12	图号 DRAWING NO.	建施-34

相关号

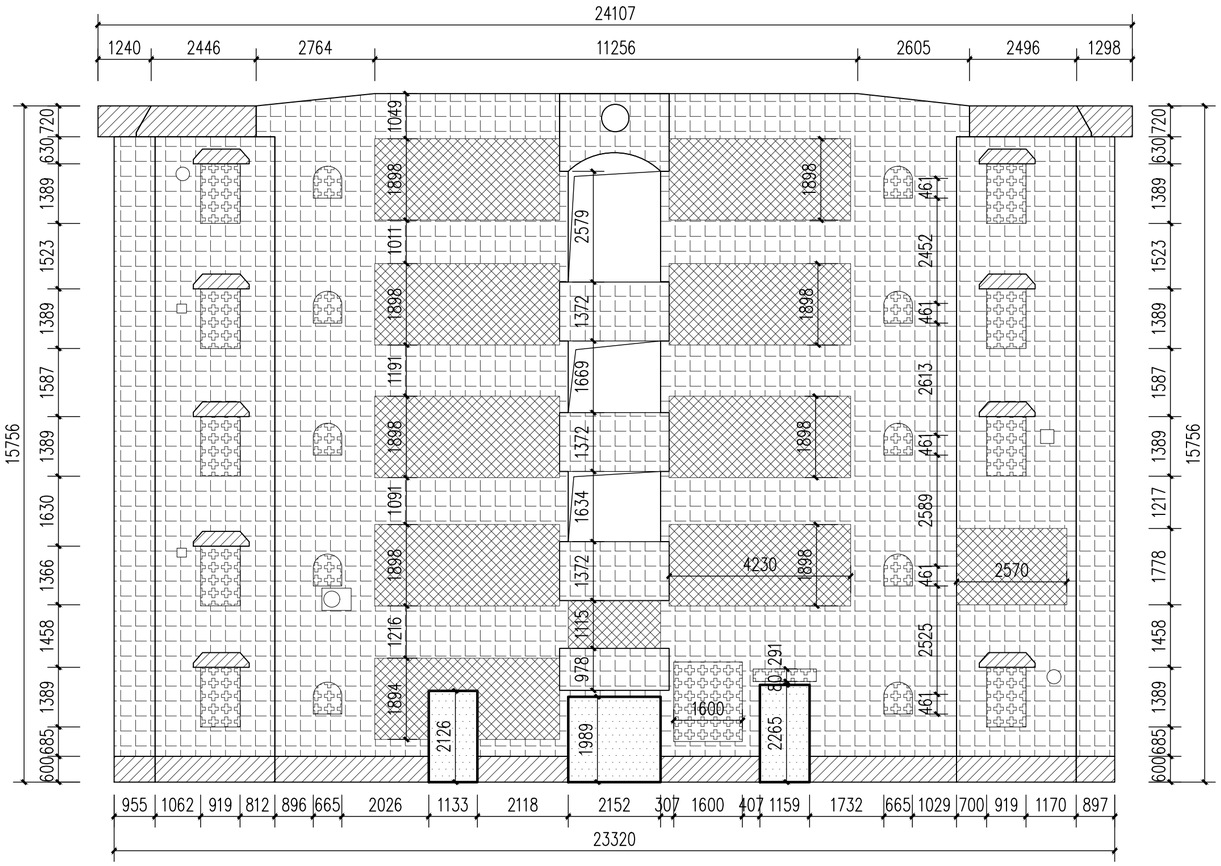


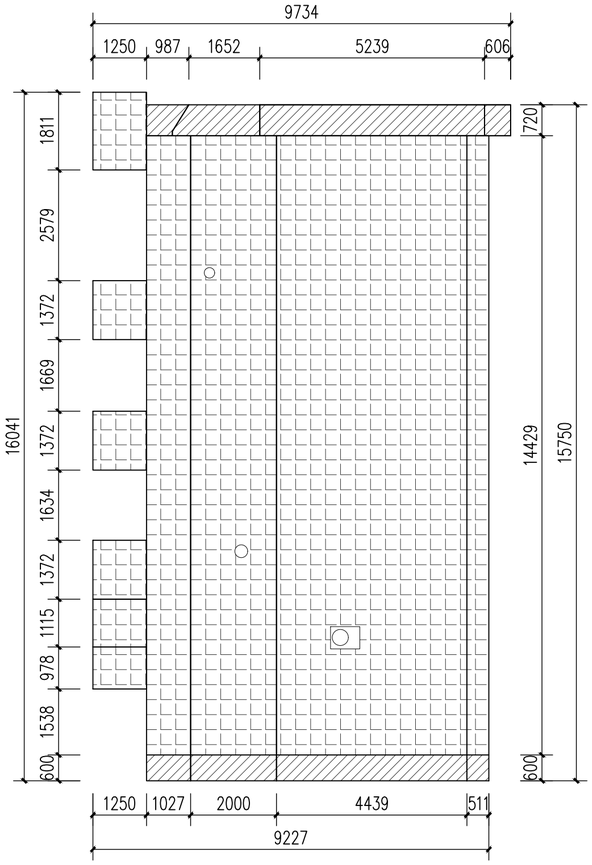

A107立面 1:100

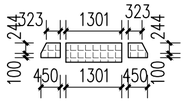

挡雨台x9

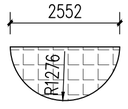

阳台下投影

A106立面 1:100

白色外墙漆

深灰色外墙漆

顶棚

门洞

窗洞

白色内墙漆

非本次设计范围

防盗网

备注：

1、本图尺寸以图上标注为准，不得以比例尺度量。

2、建设单位具备完整有效的规划、立项及相关批复手续后，本图方可用于施工，在此之前，本图仅适用于方案报批。

3、图纸加盖相应阶段出图章后有效，未经正规施工图审查机构审查，本图不得直接用于施工，仅供业主建设投资前估算建设造价之参考图。

4、使用本图时，应同时参照其它有关图纸及国家相关规范与标准图集，如发现有任何不明之处，应及时通知我公司。

5、本图之版权属中科华创国际工程设计顾问集团有限公司所有，未经本公司授权不得随意转交第三方，或以任何形式复制。

说明 illustrate

出图专用章 SEAL

四川省建设工程设计出图专用章

中科华创国际工程设计顾问集团有限公司

资质等级范围：建筑行业（建筑工程）甲级；

风景园林工程设计专项甲级

资质证书编号：A151031317 有效期至：2027年09月28日

注册盖章 SEAL

中华人民共和国一级注册建筑师

姓 名： 孙利铎

注册号： 5103131-013

有效期： 至 2027 年 02 月

施工图审查盖章 SEAL

设计证书编号： A151031317 A251022624

本图须加盖本公司出图签章 否则一律无效

设计单位

中科华创

ZKHC

中科华创国际工程设计顾问集团有限公司

Zhongke Huachuang International Engineering Design Consulting Group Co.,Ltd.

审定人/日期 AUTHORIZED FOR ISSUE BY /DATE	审定人	马福桂
审核人/日期 AUDITED BY /DATE	审核人	孙利铎
设计总负责人 日期 PROJECT DIRECTOR /DATE	设计总负责人	孙利铎
专业负责人/日期 DISCIPLINE RESPONSIBLE BY /DATE	专业负责人	孙利铎
校对人/日期 CHECKED BY /DATE	校对人	王世东
设计人/日期 DESIGNED BY /DATE	设计人	梁飞业
制图人/日期 DESIGNED BY /DATE	制图人	梁飞业

建设单位 CLIENT

仁化县市政工程公司

项目名称 PROJECT

广东省韶关市仁化县老旧小区改造项目（第四期）

老城区片更新改造一、二地块项目（高坪、武装部等片区）

子项名称 PROJECT

图名 DRAWING TITLE

A106-A107立面图


工程编号 JOB NO.		阶段 STATUS	施工图设计
比例 SCALE	1:100	专业 DISCIPLINE	建筑
日期 DATE	2025.12	图号 DRAWING NO.	建施-35

会签栏

建筑	给排水	电气
结构	暖通	


公路行业（公路）乙级 水利行业（河道整治）乙级 农林行业（农业综合开发工程）乙级 风景园林设计专项乙级
建筑行业（建筑工程）甲级 建筑行业（人防工程）乙级 市政行业（给水工程、排水工程、道路工程、桥梁工程、热力工程、环境卫生工程）乙级

档案号：

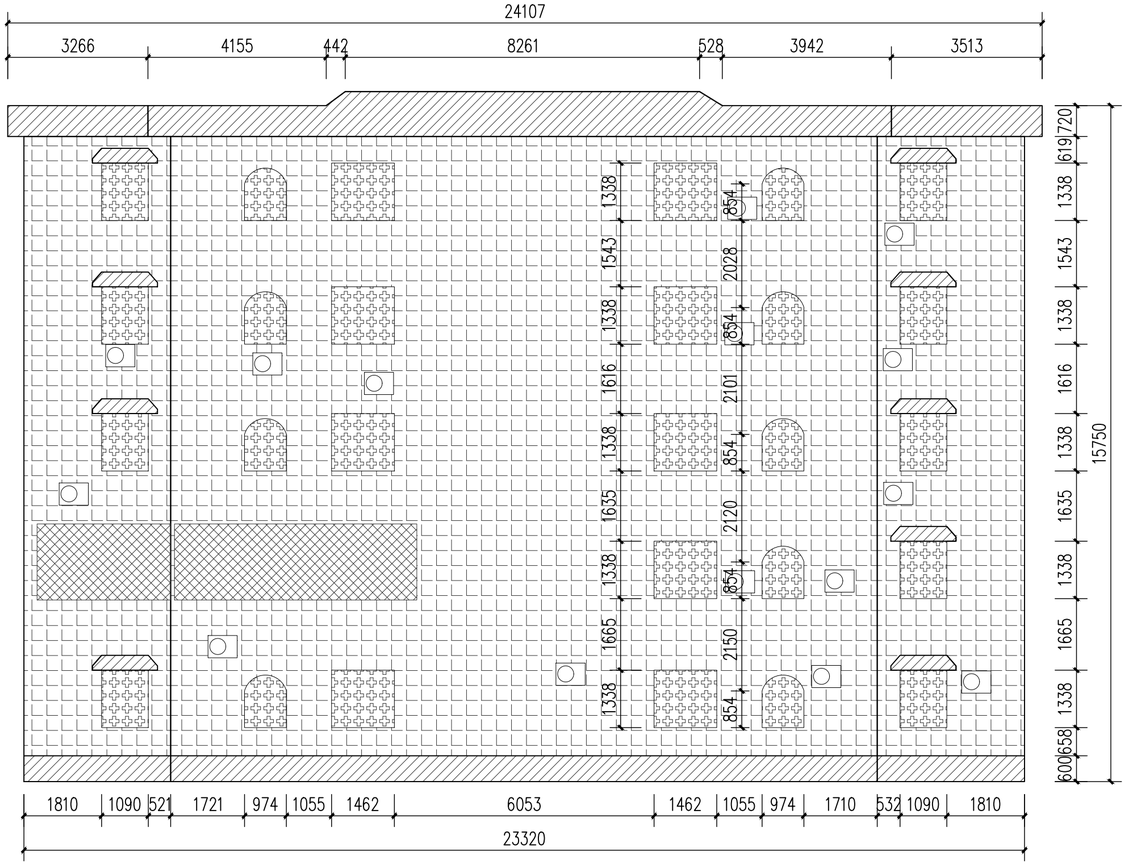

挡雨台x9

A108立面 1:100

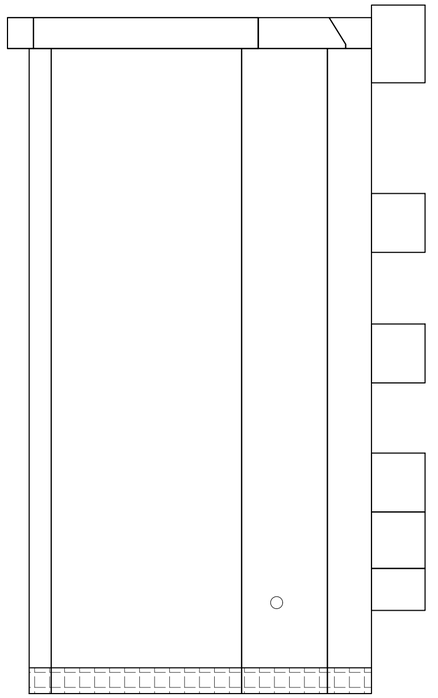

A109立面 1:100

白色外墙漆

深灰色外墙漆

顶棚

门洞

窗洞

白色内墙漆

非本次设计范围

防盗网

备注：

1、本图尺寸以图上标注为准，不得以比例尺度量。
2、建设单位具备完整有效的规划、立项及相关批复手续后，本图方可用于施工，在此之前，本图仅适用于方案报批。
3、图纸加盖相应阶段出图章后有效，未经正规施工图审查机构审查，本图不得直接用于施工，仅供业主建设投资前估算建设造价之参考图。
4、使用本图时，应同时参照其它有关图纸及国家相关规范与标准图集，如发现有任何不明之处，应及时通知我公司。
5、本图之版权属中科华创国际工程设计顾问集团有限公司所有，未经本公司授权不得随意转交第三方，或以任何形式复制。

说明 illustrate

出图专用章 SEAL

四川省建设工程设计出图专用章
中科华创国际工程设计顾问集团有限公司
资质等级范围：建筑行业（建筑工程）甲级；
风景园林工程设计专项甲级
资质证书编号：A151031317 有效期至：2027年09月28日

注册盖章 SEAL

中华人民共和国一级注册建筑师
姓 名： 孙利铎
注册号： 5103131-013
有效期： 至 2027 年 02 月

施工图审查盖章 SEAL

设计证书编号： A151031317 A251022624
本图须加盖本公司出图签章 否则一律无效

设计单位

中科华创
ZKHC

中科华创国际工程设计顾问集团有限公司
Zhongke Huachuang International Engineering Design Consulting Group Co., Ltd.

审定人/日期 AUTHORIZED FOR ISSUE BY /DATE		
审定人	马福桂	马福桂
审核人/日期 AUDITED BY /DATE		
审核人	孙利铎	孙利铎
设计总负责人 日期 PROJECT DIRECTOR /DATE		
设计总负责人	孙利铎	孙利铎
专业负责人/日期 DISCIPLINE RESPONSIBLE BY /DATE		
专业负责人	孙利铎	孙利铎
校对人/日期 CHECKED BY /DATE		
校对人	王世东	王世东
设计人/日期 DESIGNED BY /DATE		
设计人	梁飞业	梁飞业
制图人/日期 DESIGNED BY /DATE		
制图人	梁飞业	梁飞业

建设单位 CLIENT

仁化县市政工程公司

项目名称 PROJECT

广东省韶关市仁化县老旧小区改造项目（第四期）

老城区片更新改造一、二地块项目（高坪、武装部等片区）

子项名称 PROJECT

图名 DRAWING TITLE


A108-A109立面图

工程编号 JOB NO.		阶段 STATUS	施工图设计
比例 SCALE	1:100	专业 DISCIPLINE	建筑
日期 DATE	2025.12	图号 DRAWING NO.	建施-36


档案号

电气 给排水 暖通 建筑 结构 会签


公路行业（公路）乙级 水利行业（河道整治）乙级 农林行业（农业综合开发工程）乙级 风景园林设计专项乙级
建筑行业（建筑工程）甲级 建筑行业（人防工程）乙级 市政行业（给水工程、排水工程、道路工程、桥梁工程、热力工程、环境卫生工程）乙级

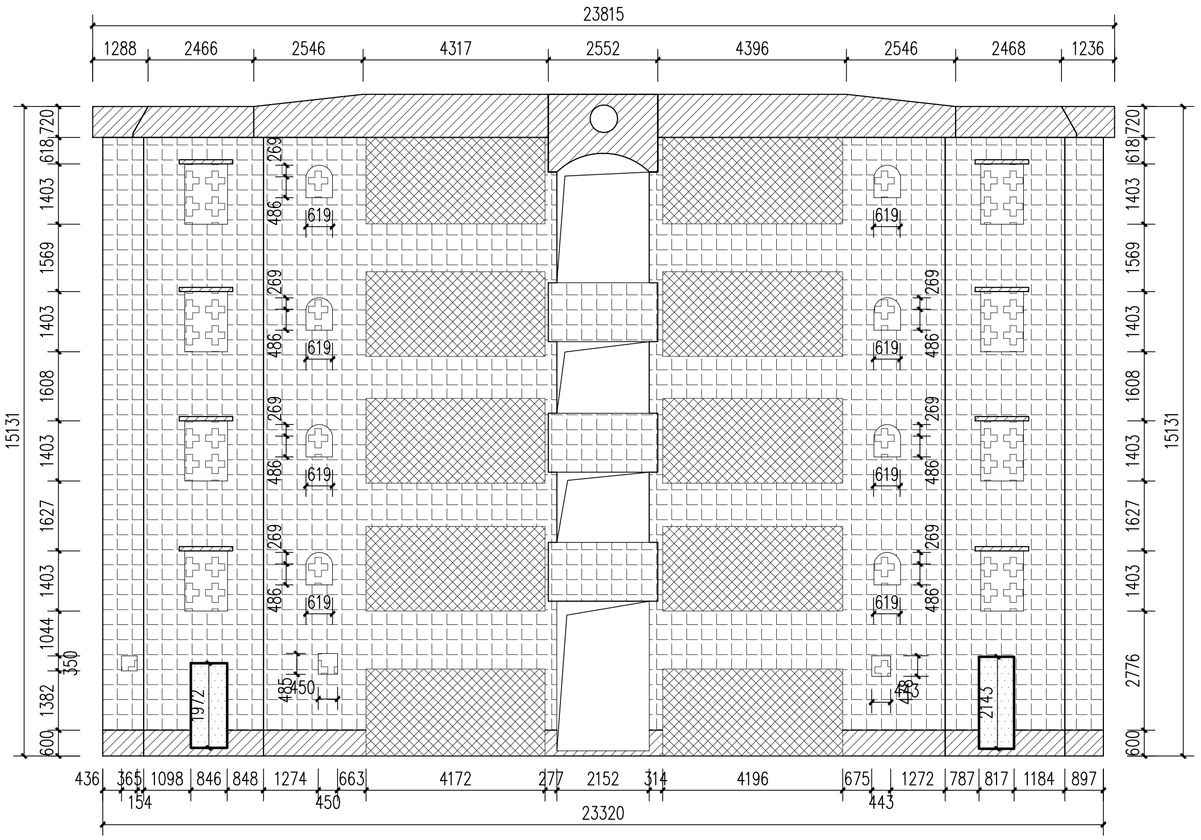


A110 立面 1:100

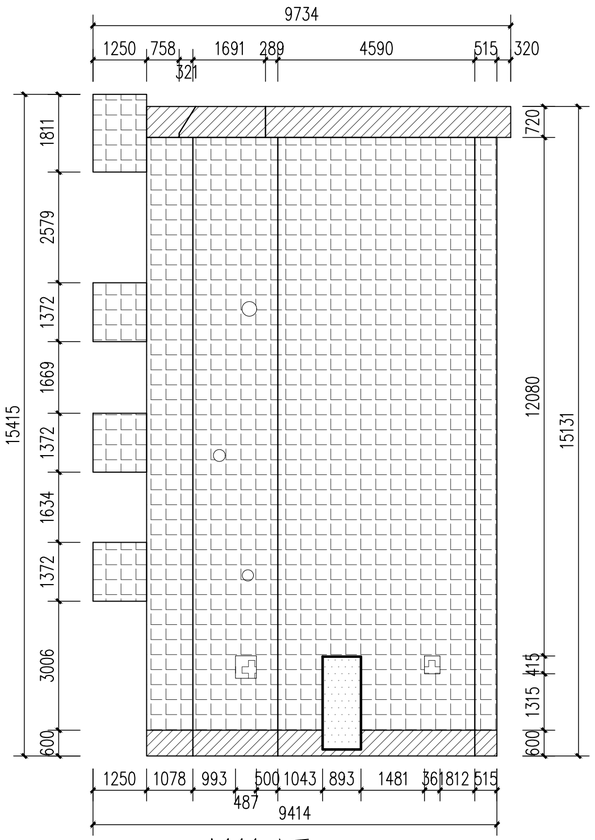

A111 立面 1:100

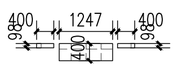

挡雨台X8

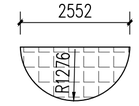

阳台下投影

A110 立面 1:100

白色外墙漆

深灰色外墙漆

顶棚

门洞

窗洞

白色内墙漆

非本次设计范围

防盗网

备注：

1、本图尺寸以图上标注为准，不得以比例尺度量。
2、建设单位具备完整有效的规划、立项及相关批复手续后，本图方可用于施工，在此之前，本图仅适用于方案报批。
3、图纸加盖相应阶段出图章后有效，未经正规施工图审查机构审查，本图不得直接用于施工，仅供业主建设投资前估算建设造价之参考图。
4、使用本图时，应同时参照其它有关图纸及国家相关规范与标准图集，如发现有任何不明之处，应及时通知我公司。
5、本图之版权属中科华创国际工程设计顾问集团有限公司所有，未经本公司授权不得随意转交第三方，或以任何形式复制。

说明 illustrate

出图专用章 SEAL

四川省建设工程设计出图专用章
中科华创国际工程设计顾问集团有限公司
资质等级范围：建筑行业（建筑工程）甲级；
风景园林工程设计专项甲级
资质证书编号：A151031317 有效期至：2027年09月28日

注册盖章 SEAL

中华人民共和国一级注册建筑师
姓 名： 孙利铎
注册号： 5103131-013
有效期： 至 2027 年 02 月

施工图审查盖章 SEAL

设计证书编号： A151031317 A251022624
本图须加盖本公司出图签章 否则一律无效

设计单位

中科华创国际工程设计顾问集团有限公司
Zhongke Huachuang International Engineering Design Consulting Group Co.,Ltd.

审定人/日期 AUTHORIZED FOR ISSUE BY /DATE	审定人	马福桂
审核人/日期 AUDITED BY /DATE	审核人	孙利铎
设计总负责人 日期 PROJECT DIRECTOR /DATE	设计总负责人	孙利铎
专业负责人/日期 DISCIPLINE RESPONSIBLE BY /DATE	专业负责人	孙利铎
校对人/日期 CHECKED BY /DATE	校对人	王世东
设计人/日期 DESIGNED BY /DATE	设计人	梁飞业
制图人/日期 DESIGNED BY /DATE	制图人	梁飞业

建设单位 CLIENT

仁化县市政工程公司

项目名称 PROJECT

广东省韶关市仁化县老旧小区改造项目（第四期）

老城区片更新改造一、二地块项目（高坪、武装部等片区）

子项名称 PROJECT

图名 DRAWING TITLE


A110-A111立面图

工程编号 JOB NO.		阶段 STATUS	施工图设计
比例 SCALE	1:100	专业 DISCIPLINE	建筑
日期 DATE	2025.12	图号 DRAWING NO.	建施-37


会签栏

建筑	结构	给排水	暖通
电气			


公路行业（公路）乙级　水利行业（河道整治）乙级　农林行业（农业综合开发工程）乙级　风景园林设计专项乙级
建筑行业（建筑工程）甲级　建筑行业（人防工程）乙级　市政行业（给水工程、排水工程、道路工程、桥梁工程、热力工程、环境卫生工程）乙级

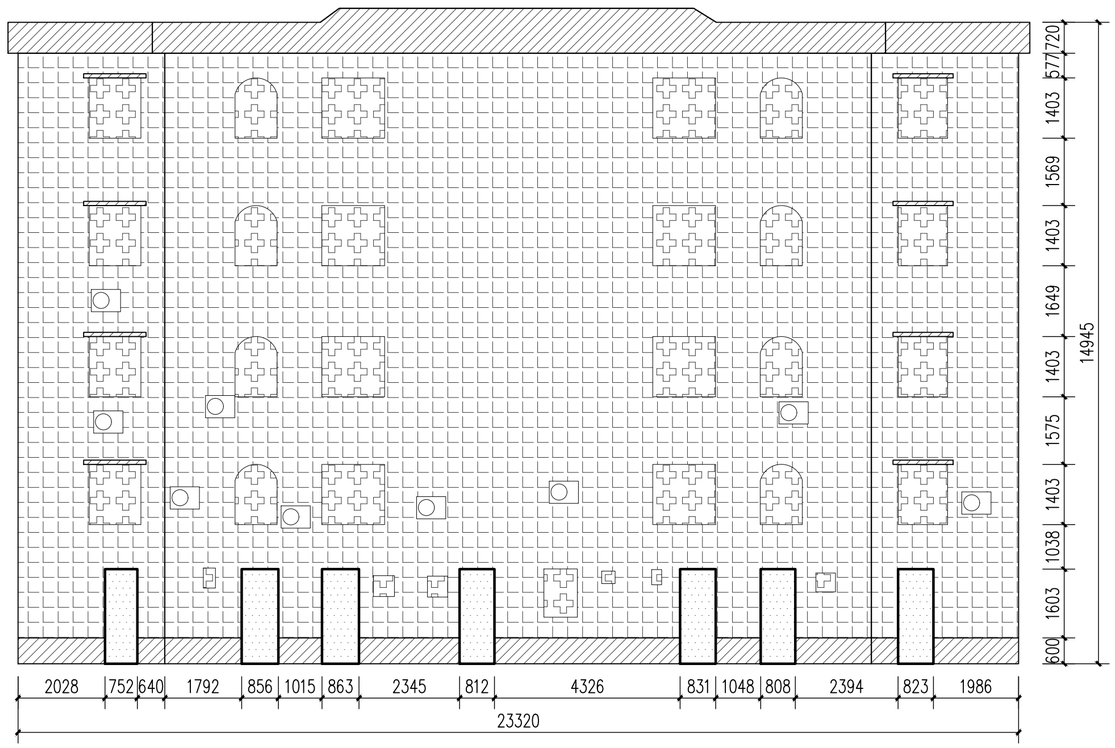

A112立面 1:100

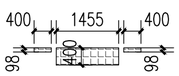

挡雨台X4

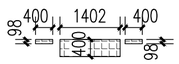

挡雨台X4

白色外墙漆

深灰色外墙漆

顶棚


门洞

窗洞

白色内墙漆

非本次设计范围

防盗网

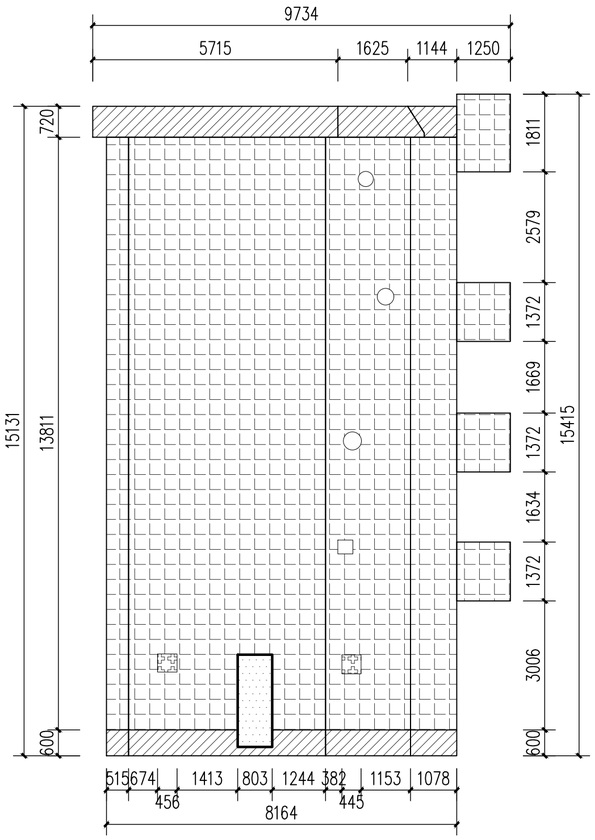

A113立面 1:100

电气

给排水 暖通

建筑 结构

会签

公路行业（公路）乙级　水利行业（河道整治）乙级　农林行业（农业综合开发工程）乙级　风景园林设计专项乙级
建筑行业（建筑工程）甲级　建筑行业（人防工程）乙级　市政行业（给水工程、排水工程、道路工程、桥梁工程、热力工程、环境卫生工程）乙级

备注：

1、本图尺寸以图上标注为准，不得以比例尺度量。
2、建设单位具备完整有效的规划、立项及相关批复手续后，本图方可用于施工，在此之前，本图仅适用于方案报批。
3、图纸加盖相应阶段出图章后有效，未经正规施工图审查机构审查，本图不得直接用于施工，仅供业主建设投资前估算建设造价之参考图。
4、使用本图时，应同时参照其它有关图纸及国家相关规范与标准图集，如发现有任何不明之处，应及时通知我公司。
5、本图之版权属中科华创国际工程设计顾问集团有限公司所有，未经本公司授权不得随意转交第三方，或以任何形式复制。

说明 illustrate

出图专用章 SEAL

四川省建设工程设计出图专用章
中科华创国际工程设计顾问集团有限公司
资质等级范围：建筑行业（建筑工程）甲级；
风景园林工程设计专项甲级
资质证书编号：A151031317　有效期至：2027年09月28日

注册盖章 SEAL

中华人民共和国一级注册建筑师
姓　名：　孙利铎
注册号：　5103131-013
有效期：　至 2027 年 02 月

施工图审查盖章 SEAL

设计证书编号：A151031317 A251022624
本图须加盖本公司出图签章　否则一律无效

设计单位

中科华创国际工程设计顾问集团有限公司
Zhongke Huachuang International Engineering Design Consulting Group Co., Ltd.

审定人/日期 AUTHORIZED FOR ISSUE BY /DATE		
审定人	马福桂	马福桂
审核人/日期 AUDITED BY /DATE		
审核人	孙利铎	孙利铎
设计总负责人 日期 PROJECT DIRECTOR /DATE		
设计总负责人	孙利铎	孙利铎
专业负责人/日期 DISCIPLINE RESPONSIBLE BY /DATE		
专业负责人	孙利铎	孙利铎
校对人/日期 CHECKED BY /DATE		
校对人	王世东	王世东
设计人/日期 DESIGNED BY /DATE		
设计人	梁飞业	梁飞业
制图人/日期 DESIGNED BY /DATE		
制图人	梁飞业	梁飞业

建设单位 CLIENT

仁化县市政工程公司

项目名称 PROJECT

广东省韶关市仁化县老旧小区改造项目（第四期）

老城区片更新改造一、二地块项目（高坪、武装部等片区）


子项名称 PROJECT


图名 DRAWING TITLE

A112-A113立面图


工程编号 JOB NO.		阶段 STATUS	施工图设计
比例 SCALE	1:100	专业 DISCIPLINE	建筑
日期 DATE	2025.12	图号 DRAWING NO.	建施-38

档案号

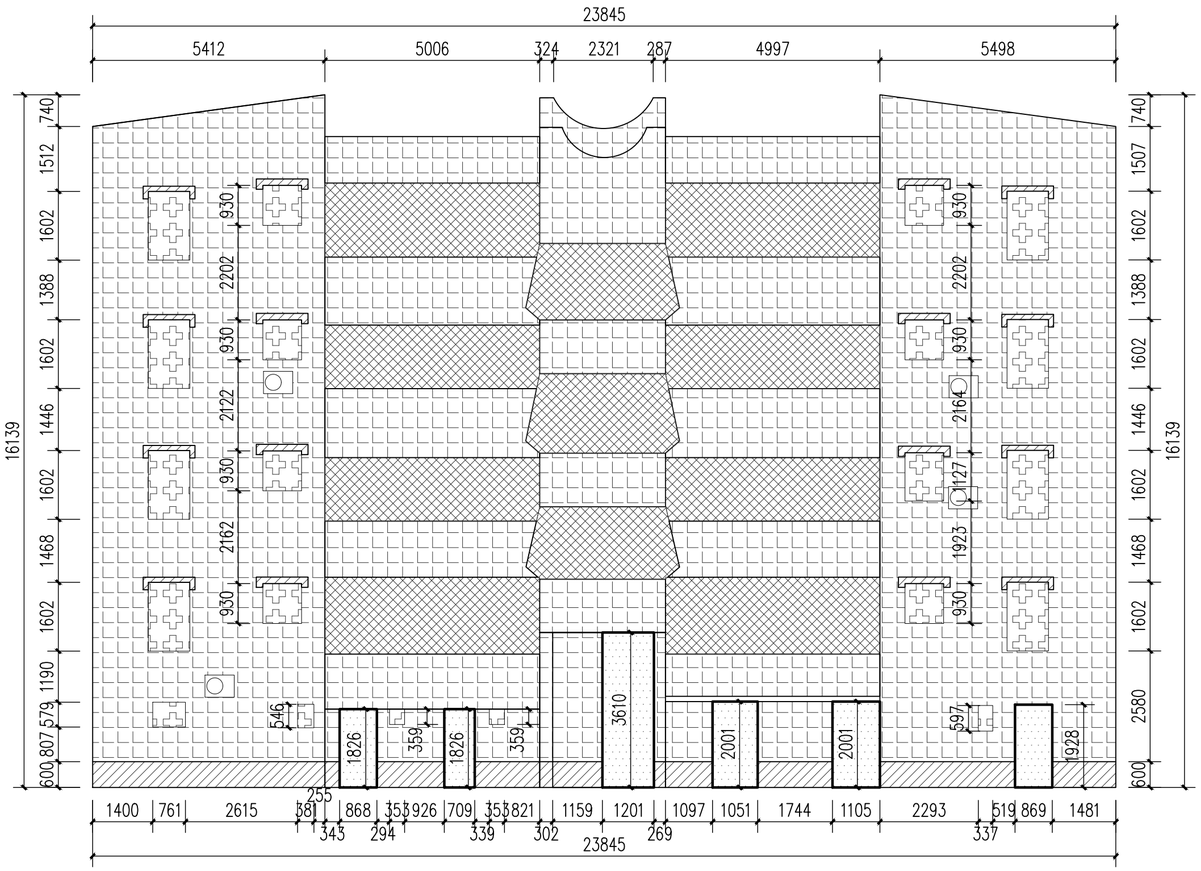

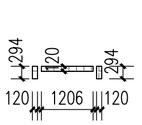


挡雨台X8

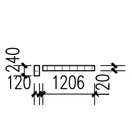

挡雨台X8




阳台下投影

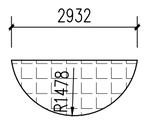

阳台下投影

A122立面 1:100

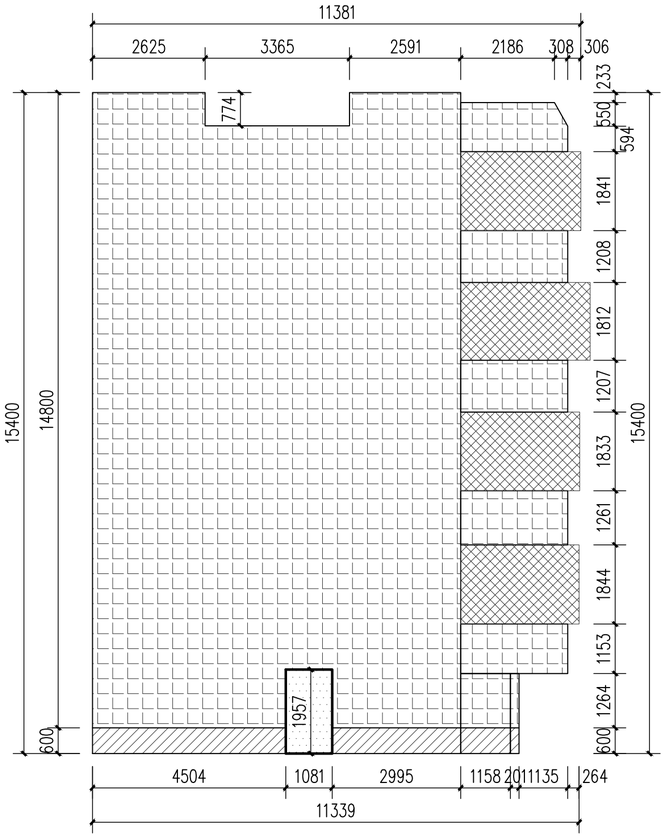

A123立面 1:100

白色外墙漆

深灰色外墙漆

顶棚

门洞

窗洞

白色内墙漆

非本次设计范围

防盗网

备注：

1、本图尺寸以图上标注为准，不得以比例尺度量。
2、建设单位具备完整有效的规划、立项及相关批复手续后，本图方可用于施工，在此之前，本图仅适用于方案报批。
3、图纸加盖相应阶段出图章后有效，未经正规施工图审查机构审查，本图不得直接用于施工，仅供业主建设投资前估算建设造价之参考图。
4、使用本图时，应同时参照其它有关图纸及国家相关规范与标准图集，如发现有任何不明之处，应及时通知我公司。
5、本图之版权属中科华创国际工程设计顾问集团有限公司所有，未经本公司授权不得随意转交第三方，或以任何形式复制。

说明 illustrate

出图专用章 SEAL

四川省建设工程设计出图专用章
中科华创国际工程设计顾问集团有限公司
资质等级范围：建筑行业（建筑工程）甲级；
风景园林工程设计专项甲级
资质证书编号：A151031317 有效期至：2027年09月28日

注册盖章 SEAL

中华人民共和国一级注册建筑师
姓 名： 孙利铎
注册号： 5103131-013
有效期： 至 2027 年 02 月

施工图审查盖章 SEAL

设计证书编号： A151031317 A251022624
本图须加盖本公司出图签章 否则一律无效

设计单位

中科华创
ZKHC

中科华创国际工程设计顾问集团有限公司
Zhongke Huachuang International Engineering Design Consulting Group Co.,Ltd.

审定人/日期 AUTHORIZED FOR ISSUE BY /DATE		
审定人	马福桂	马福桂
审核人/日期 AUDITED BY /DATE		
审核人	孙利铎	孙利铎
设计总负责人 日期 PROJECT DIRECTOR /DATE		
设计总负责人	孙利铎	孙利铎
专业负责人/日期 DISCIPLINE RESPONSIBLE BY /DATE		
专业负责人	孙利铎	孙利铎
校对人/日期 CHECKED BY /DATE		
校对人	王世东	王世东
设计人/日期 DESIGNED BY /DATE		
设计人	梁飞业	梁飞业
制图人/日期 DESIGNED BY /DATE		
制图人	梁飞业	梁飞业

建设单位 CLIENT

仁化县市政工程公司

项目名称 PROJECT

广东省韶关市仁化县老旧小区改造项目（第四期）

老城区片更新改造一、二地块项目（高坪、武装部等片区）

子项名称 PROJECT


图名 DRAWING TITLE

A122-A123立面图

工程编号 JOB NO.		阶段 STATUS	施工图设计
比例 SCALE	1:100	专业 DISCIPLINE	建筑
日期 DATE	2025.12	图号 DRAWING NO.	建施-39

相关专业：
建筑行业（建筑工程）甲级 建筑行业（人防工程）乙级 市政行业（给水工程、排水工程、道路工程、桥梁工程、热力工程、环境卫生工程）乙级
公路行业（公路）乙级 水利行业（河道整治）乙级 农林行业（农业综合开发工程）乙级 风景园林设计专项乙级

会签：建筑 结构 电气 给排水 暖通

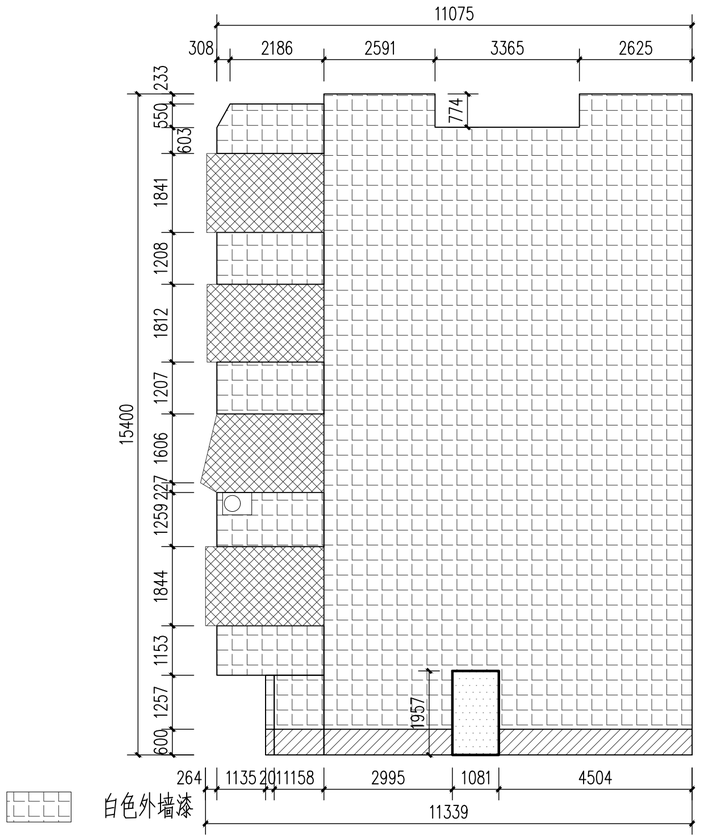

白色外墙漆

深灰色外墙漆

顶棚

门洞


窗洞


白色内墙漆

非本次设计范围


防盗网


A124立面 1:100

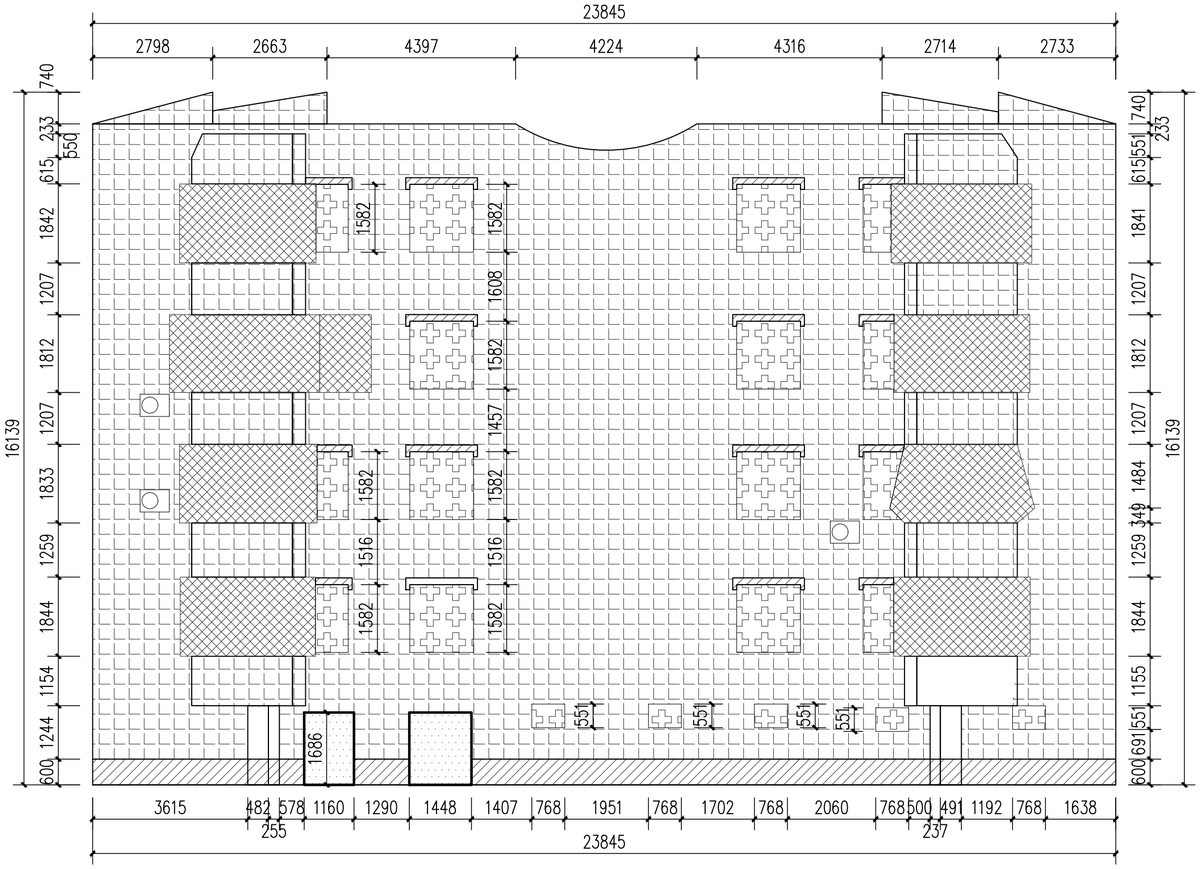

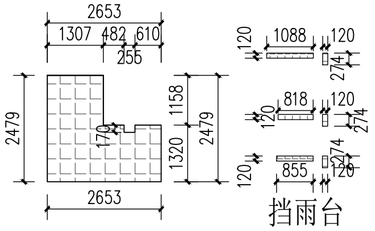


阳台下投影

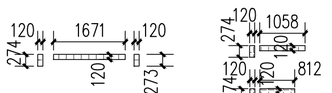

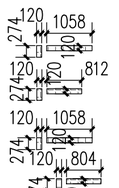

A125立面 1:100

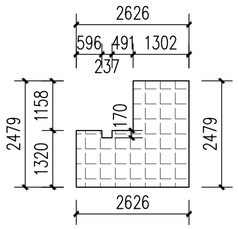

阳台下投影

备注：

1、本图尺寸以图上标注为准，不得以比例尺度量。

2、建设单位具备完整有效的规划、立项及相关批复手续后，本图方可用于施工，在此之前，本图仅适用于方案报批。

3、图纸加盖相应阶段出图章后有效，未经正规施工图审查机构审查，本图不得直接用于施工，仅供业主建设投资前估算建设造价之参考图。

4、使用本图时，应同时参照其它有关图纸及国家相关规范与标准图集，如发现有任何不明之处，应及时通知我公司。

5、本图之版权属中科华创国际工程设计顾问集团有限公司所有，未经本公司授权不得随意转交第三方，或以任何形式复制。

说明 illustrate

出图专用章 SEAL

四川省建设工程设计出图专用章

中科华创国际工程设计顾问集团有限公司

资质等级范围：建筑行业（建筑工程）甲级；

风景园林工程设计专项甲级

资质证书编号：A151031317 有效期至：2027年09月28日

注册盖章 SEAL

中华人民共和国一级注册建筑师

姓 名： 孙利铎

注册号： 5103131-013

有效期： 至 2027 年 02 月

施工图审查盖章 SEAL

设计证书编号： A151031317 A251022624

本图须加盖本公司出图签章 否则一律无效

设计单位

中科华创国际工程设计顾问集团有限公司

Zhongke Huachuang International Engineering Design Consulting Group Co., Ltd.

审定人/日期 AUTHORIZED FOR ISSUE BY /DATE		
审定人	马福桂	马福桂
审核人/日期 AUDITED BY /DATE		
审核人	孙利铎	孙利铎
设计总负责人 日期 PROJECT DIRECTOR /DATE		
设计总负责人	孙利铎	孙利铎
专业负责人/日期 DISCIPLINE RESPONSIBLE BY /DATE		
专业负责人	孙利铎	孙利铎
校对人/日期 CHECKED BY /DATE		
校对人	王世东	王世东
设计人/日期 DESIGNED BY /DATE		
设计人	梁飞业	梁飞业
制图人/日期 DESIGNED BY /DATE		
制图人	梁飞业	梁飞业

建设单位 CLIENT

仁化县市政工程公司

项目名称 PROJECT

广东省韶关市仁化县老旧小区改造项目（第四期）

老城区片更新改造一、二地块项目（高坪、武装部等片区）

子项名称 PROJECT

图名 DRAWING TITLE

A124-A125立面图


工程编号 JOB NO.		阶段 STATUS	施工图设计
比例 SCALE	1:100	专业 DISCIPLINE	建筑
日期 DATE	2025.12	图号 DRAWING NO.	建施-40

会签栏

建筑	结构	给排水	暖通
电气			


公路行业（公路）乙级 水利行业（河道整治）乙级 农林行业（农业综合开发工程）乙级 风景园林设计专项乙级

建筑行业（建筑工程）甲级 建筑行业（人防工程）乙级 市政行业（给水工程、排水工程、道路工程、桥梁工程、热力工程、环境卫生工程）乙级

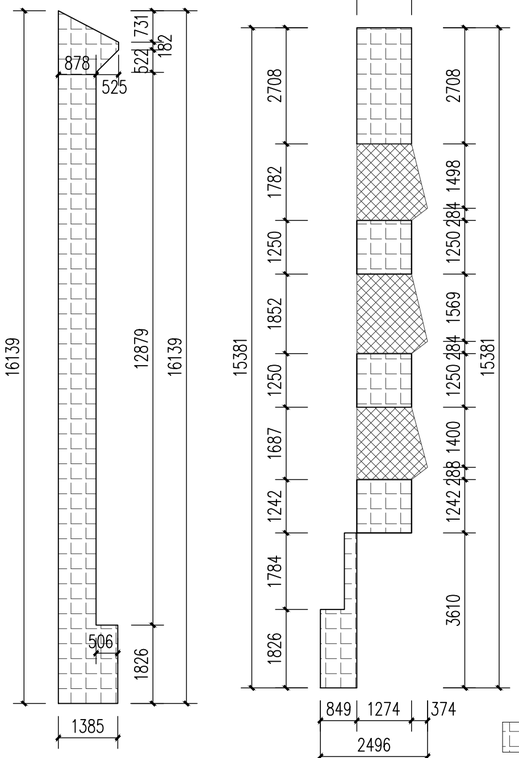


C1立面


C2立面

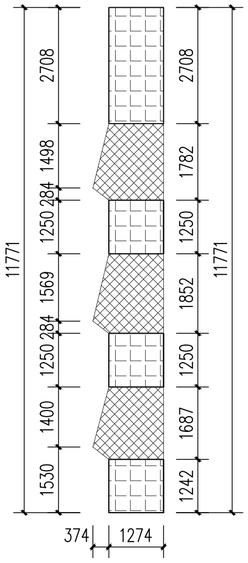


C3立面

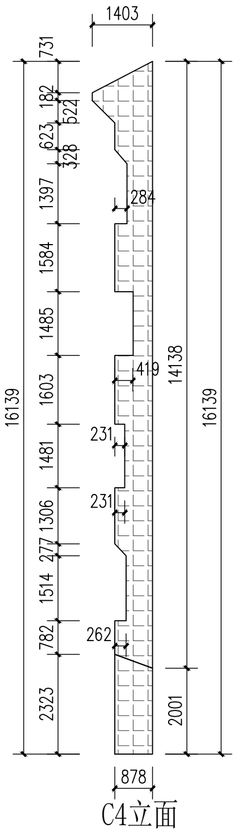

C4立面

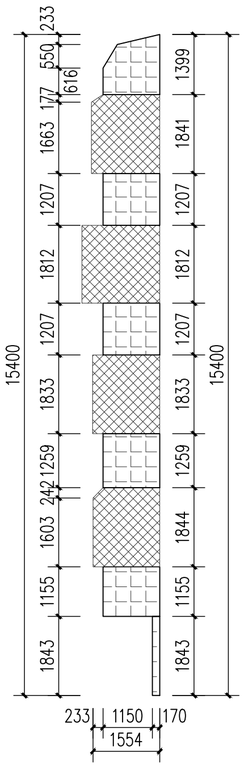

C5立面

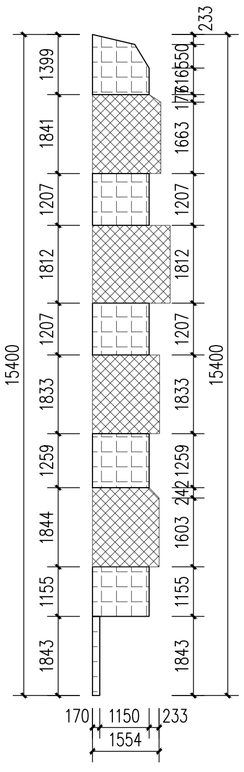

C6立面

白色外墙漆

深灰色外墙漆

顶棚

门洞

窗洞

白色内墙漆

非本次设计范围

防盗网

备注：

1、本图尺寸以图上标注为准，不得以比例尺度量。

2、建设单位具备完整有效的规划、立项及相关批复手续后，本图方可用于施工，在此之前，本图仅适用于方案报批。

3、图纸加盖相应阶段出图章后有效，未经正规施工图审查机构审查，本图不得直接用于施工，仅供业主建设投资前估算建设洽谈之参考图。

4、使用本图时，应同时参照其它有关图纸及国家相关规范与标准图集，如发现有任何不明之处，应及时通知我公司。

5、本图之版权属中科华创国际工程设计顾问集团有限公司所有，未经本公司授权不得随意转交第三方，或以任何形式复制。

说明 illustrate

出图专用章 SEAL

四川省建设工程设计出图专用章

中科华创国际工程设计顾问集团有限公司

资质等级范围：建筑行业（建筑工程）甲级；

风景园林工程设计专项甲级

资质证书编号：A151031317 有效期至：2027年09月28日

注册盖章 SEAL

中华人民共和国一级注册建筑师

姓 名： 孙利铎

注册号： 5103131-013

有效期： 至 2027 年 02 月

施工图审查盖章 SEAL

设计证书编号： A151031317 A251022624

本图须加盖本公司出图签章 否则一律无效

设计单位

中科华创
ZKHC

中科华创国际工程设计顾问集团有限公司

Zhongke Huachuang International Engineering Design Consulting Group Co., Ltd.

审定人/日期 AUTHORIZED FOR ISSUE BY /DATE		
审定人	马福桂	马福桂
审核人/日期 AUDITED BY /DATE		
审核人	孙利铎	孙利铎
设计总负责人 日期 PROJECT DIRECTOR /DATE		
设计总负责人	孙利铎	孙利铎
专业负责人/日期 DISCIPLINE RESPONSIBLE BY /DATE		
专业负责人	孙利铎	孙利铎
校对人/日期 CHECKED BY /DATE		
校对人	王世东	王世东
设计人/日期 DESIGNED BY /DATE		
设计人	梁飞业	梁飞业
制图人/日期 DESIGNED BY /DATE		
制图人	梁飞业	梁飞业

建设单位 CLIENT

仁化县市政工程公司

项目名称 PROJECT

广东省韶关市仁化县老旧小区改造项目（第四期）

老城区片更新改造一、二地块项目（高坪、武装部等片区）

子项名称 PROJECT

图名 DRAWING TITLE

C1-C6立面图2

工程编号 JOB NO.		阶段 STATUS	施工图设计
比例 SCALE	1:100	专业 DISCIPLINE	建筑
日期 DATE	2025.12	图号 DRAWING NO.	建施-41


档案号

会签栏


建筑	给排水	电气
结构	暖通	

公路行业（公路）乙级 水利行业（河道整治）乙级 农林行业（农业综合开发工程）乙级 风景园林设计专项乙级


建筑行业（建筑工程）甲级 建筑行业（人防工程）乙级 市政行业（给水工程、排水工程、道路工程、桥梁工程、热力工程、环境卫生工程）乙级

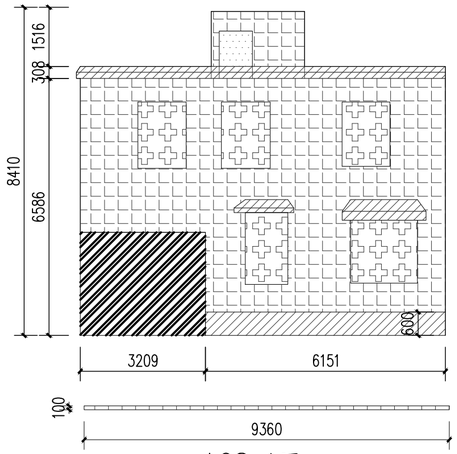


A68 立面 1:100

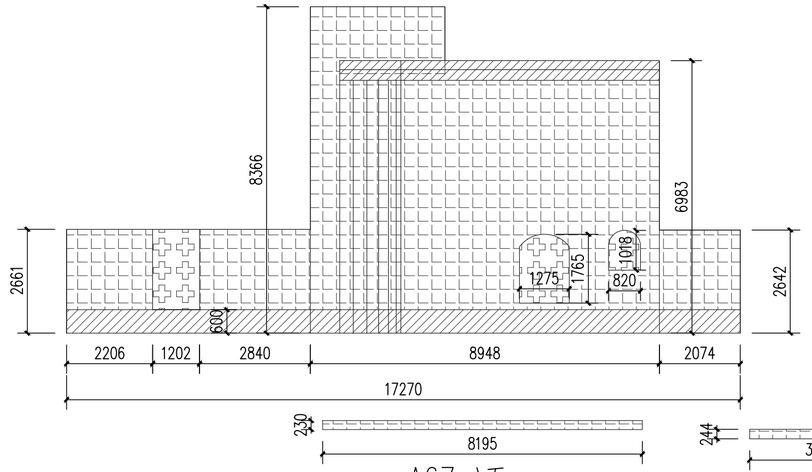


A67 立面 1:100

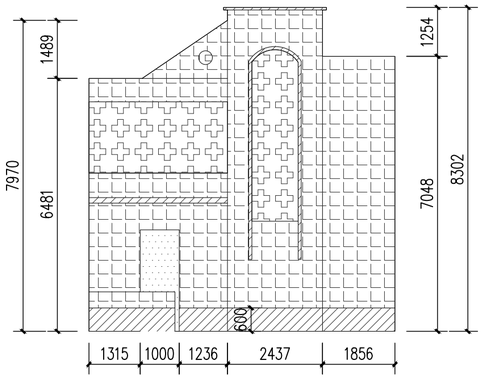


A69 立面 1:100

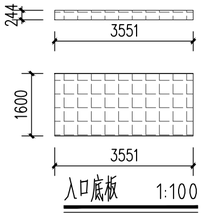


入口底板 1:100

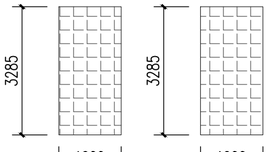


入口侧板 1:100

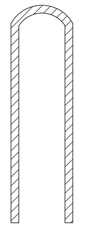


窗台侧板 1:100

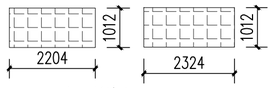


门口矮墙立面 1:100

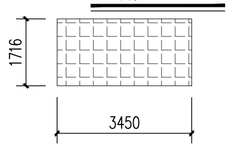

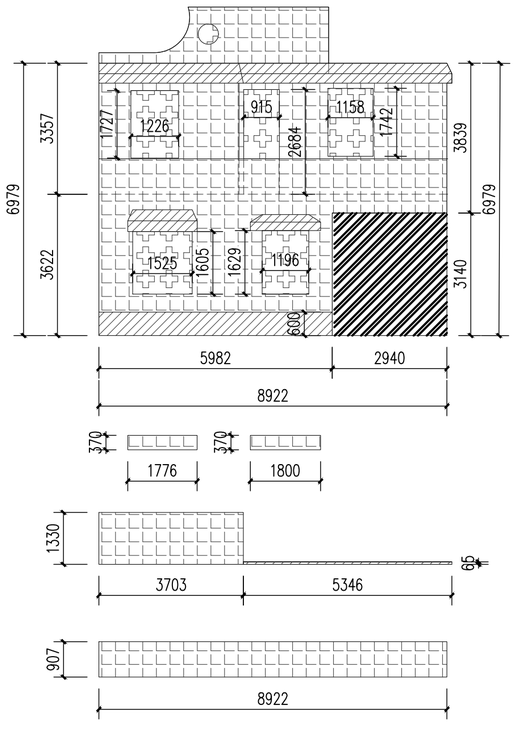

7号立面2 1:100

65.11m²

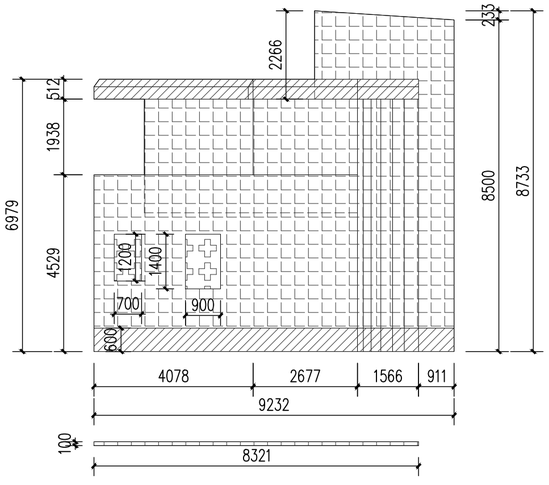

7号立面1 1:100

73.18m²

白色外墙漆

深灰色外墙漆

顶棚

门洞

窗洞

白色内墙漆

非本次设计范围

备注：

1、本图尺寸以图上标注为准，不得以比例尺度量。

2、建设单位具备完整有效的规划、立项及相关批复手续后，本图方可用于施工，在此之前，本图仅适用于方案报批。

3、图纸加盖相应阶段出图章后有效，未经正规施工图审查机构审查，本图不得直接用于施工，仅供业主建设投资前估算建设造价之参考图。

4、使用本图时，应同时参照其它有关图纸及国家相关规范与标准图集，如发现有任何不明之处，应及时通知我公司。

5、本图之版权属中科华创国际工程设计顾问集团有限公司所有，未经本公司授权不得随意转交第三方，或以任何形式复制。

说明 illustrate

出图专用章 SEAL

四川省建设工程设计出图专用章

中科华创国际工程设计顾问集团有限公司

资质类别及范围：建筑行业（建筑工程）甲级；

风景园林工程设计专项甲级

资质证书编号：A151031317 有效期至：2027年09月28日

注册盖章 SEAL

中华人民共和国一级注册建筑师

姓 名： 孙利铎

注册号： 5103131-013

有效期： 至 2027 年 02 月

施工图审查盖章 SEAL

设计证书编号： A151031317 A251022624

本图须加盖本公司出图签章 否则一律无效

设计单位

中科华创国际工程设计顾问集团有限公司

Zhongke Huachuang International Engineering Design Consulting Group Co., Ltd.

审定人/日期 AUTHORIZED FOR ISSUE BY /DATE	审定人	马福桂
审核人/日期 AUDITED BY /DATE	审核人	孙利铎
设计总负责人 日期 PROJECT DIRECTOR /DATE	设计总负责人	孙利铎
专业负责人/日期 DISCIPLINE RESPONSIBLE BY /DATE	专业负责人	孙利铎
校对人/日期 CHECKED BY /DATE	校对人	王世东
设计人/日期 DESIGNED BY /DATE	设计人	梁飞业
制图人/日期 DESIGNED BY /DATE	制图人	梁飞业

建设单位 CLIENT

仁化县市政工程公司

项目名称 PROJECT

广东省韶关市仁化县老旧小区改造项目（第四期）

老城区片更新改造一、二地块项目（高坪、武装部等片区）

子项名称 PROJECT

图名 DRAWING TITLE

A67-A69立面图、7号楼立面图1、立面图2


工程编号 JOB NO.		阶段 STATUS	施工图设计
比例 SCALE	1:100	专业 DISCIPLINE	建筑
日期 DATE	2025.12	图号 DRAWING NO.	建施-01

档案号

电气 给排水 暖通 建筑 结构 会签


公路行业（公路）乙级 水利行业（河道整治）乙级 农林行业（农业综合开发工程）乙级 风景园林设计专项乙级

建筑行业（建筑工程）甲级 建筑行业（人防工程）乙级 市政行业（给水工程、排水工程、道路工程、桥梁工程、热力工程、环境卫生工程）乙级

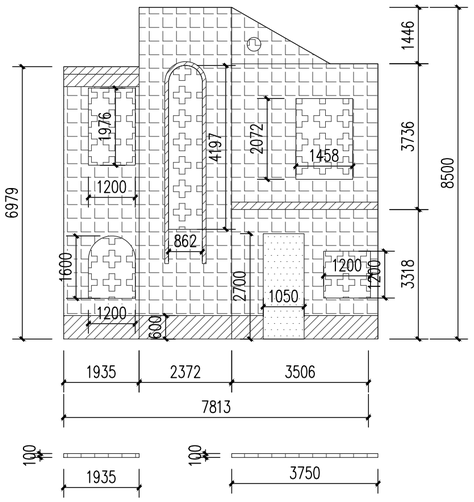


7号立面4 1:100

58.29m²

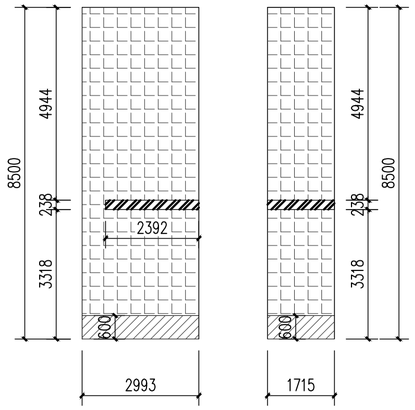


入口侧板 1:100


39.04m²

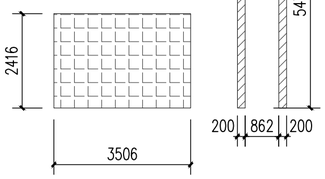

入口底板 1:100

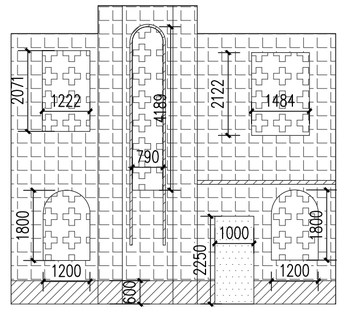


6号立面4 1:100

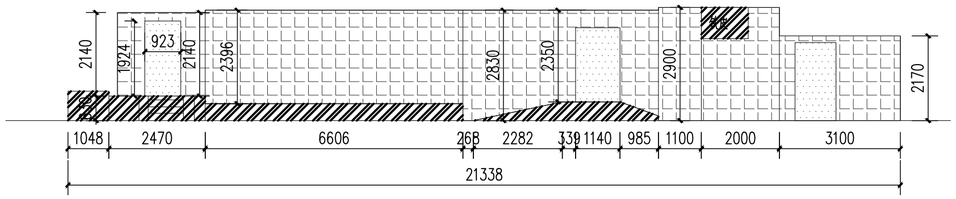


路口外墙 1:100


42.95m²(铁皮没除)

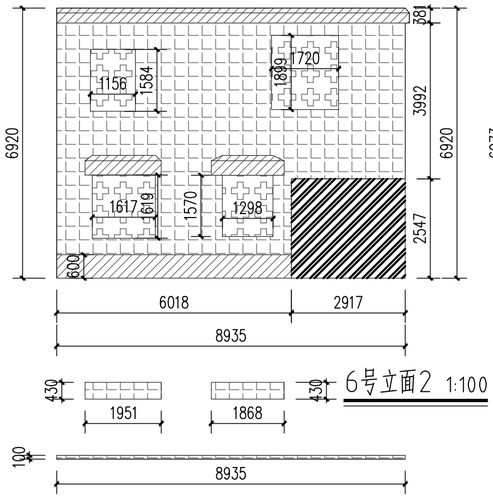


6号立面2 1:100

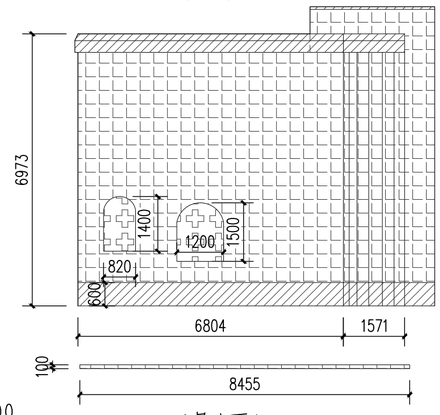


6号立面1 1:100

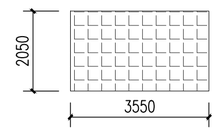


入口底板 1:100

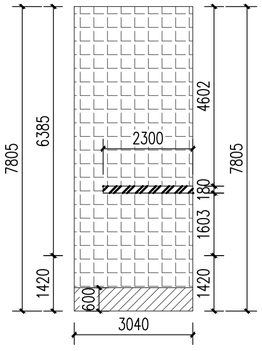

入口侧板 1:100

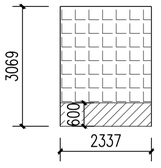

入口侧板 1:100

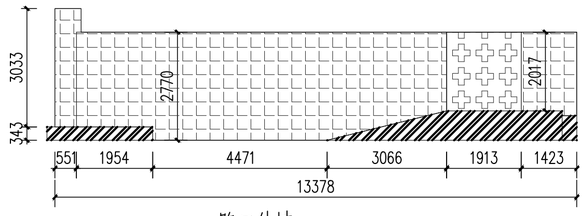

路口外墙 1:100

白色外墙漆

深灰色外墙漆

顶棚

门洞

窗洞

白色内墙漆

非本次设计范围

备注：

1、本图尺寸以图上标注为准，不得以比例尺度量。

2、建设单位具备完整有效的规划、立项及相关批复手续后，本图方可用于施工，在此之前，本图仅适用于方案报批。

3、图纸如基础阶段出图审后有效，未经正规施工图审查机构审查，本图不得直接用于施工，仅供业主建设投资前估算建设造价之参考图。

4、使用本图时，应同时参照其它有关图纸及国家相关规范与标准图集，如发现有任何不明之处，应及时通知我公司。

5、本图之版权属中科华创国际工程设计顾问集团有限公司所有，未经本公司授权不得随意转交第三方，或以任何形式复制。

说明 illustrate

出图专用章 SEAL

四川省建设工程设计出图专用章

中科华创国际工程设计顾问集团有限公司

资质等级范围：建筑行业（建筑工程）甲级；

风景园林工程设计专项甲级

资质证书编号：A151031317 有效期至：2027年09月28日

注册盖章 SEAL

中华人民共和国一级注册建筑师

姓 名： 孙利铎

注册号： 5103131-013

有效期： 至 2027 年 02 月

施工图审查盖章 SEAL

设计证书编号： A151031317 A251022624

本图须加盖本公司出图签章 否则一律无效

设计单位

中科华创国际工程设计顾问集团有限公司

Zhongke Huachuang International Engineering Design Consulting Group Co.,Ltd.

审定人/日期 AUTHORIZED FOR ISSUE BY /DATE	审定人	马福桂
审核人/日期 AUDITED BY /DATE	审核人	孙利铎
设计总负责人 日期 PROJECT DIRECTOR /DATE	设计总负责人	孙利铎
专业负责人/日期 DISCIPLINE RESPONSIBLE BY /DATE	专业负责人	孙利铎
校对人/日期 CHECKED BY /DATE	校对人	王世东
设计人/日期 DESIGNED BY /DATE	设计人	梁飞业
制图人/日期 DESIGNED BY /DATE	制图人	梁飞业

建设单位 CLIENT

仁化县市政工程公司

项目名称 PROJECT

广东省韶关市仁化县老旧小区改造项目（第四期）

老城区片更新改造一、二地块项目（高坪、武装部等片区）

子项名称 PROJECT

图名 DRAWING TITLE

7号楼立面图4、6号楼立面图


工程编号 JOB NO.		阶段 STATUS	施工图设计
比例 SCALE	1:100	专业 DISCIPLINE	建筑
日期 DATE	2025.12	图号 DRAWING NO.	建施-02

电气 给排水 暖通 建筑 结构 会签


公路行业（公路）乙级 水利行业（河道整治）乙级 农林行业（农业综合开发工程）乙级 风景园林设计专项乙级

建筑行业（建筑工程）甲级 建筑行业（人防工程）乙级 市政行业（给水工程、排水工程、道路工程、桥梁工程、热力工程、环境卫生工程）乙级


相关专业

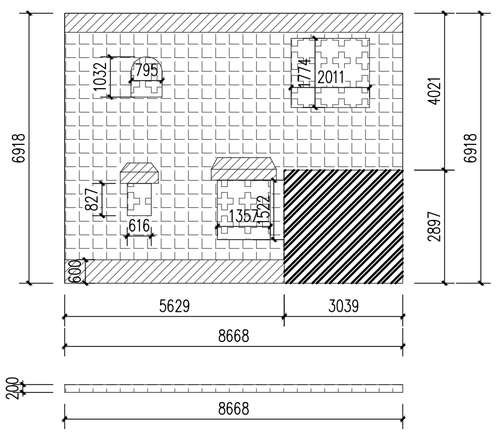


5号立面2 1:100

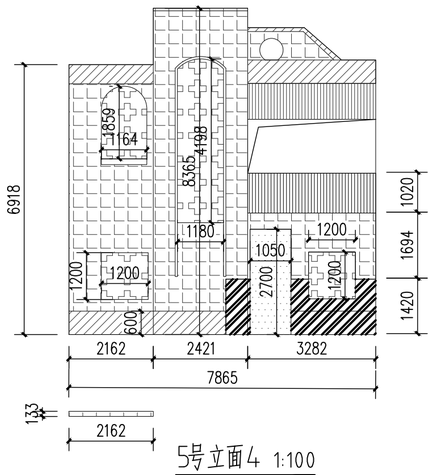


5号立面4 1:100

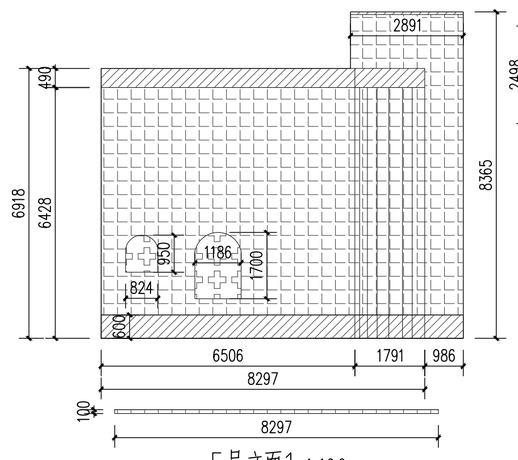

5号立面1 1:100

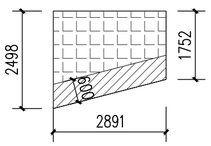

入口侧板 1:100

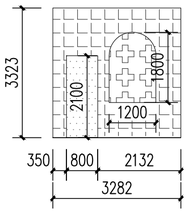

2F阳台 1:100

白色外墙漆

深灰色外墙漆


顶棚

门洞


窗洞

白色内墙漆


非本次设计范围

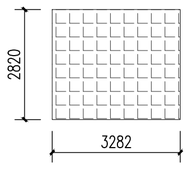


入口底板 1:100

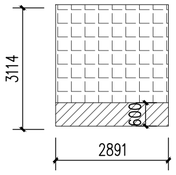


入口侧板 1:100

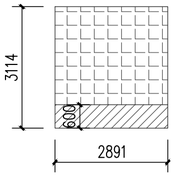


入口侧板 1:100

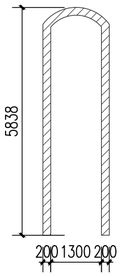


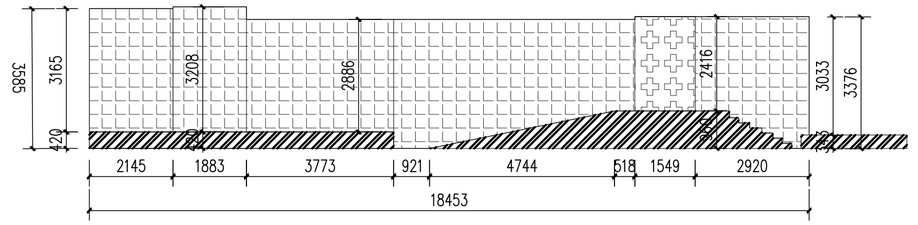



路口外墙 1:100

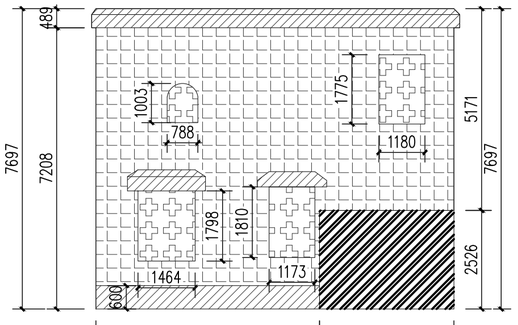


1号立面2 1:100

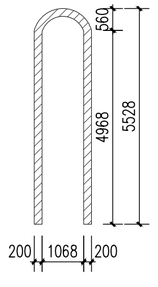


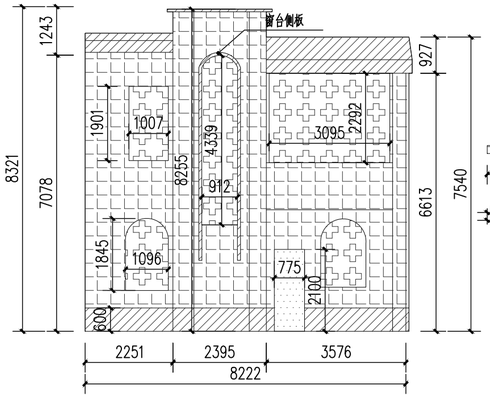

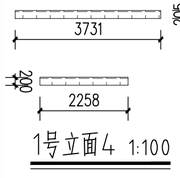


1号立面4 1:100

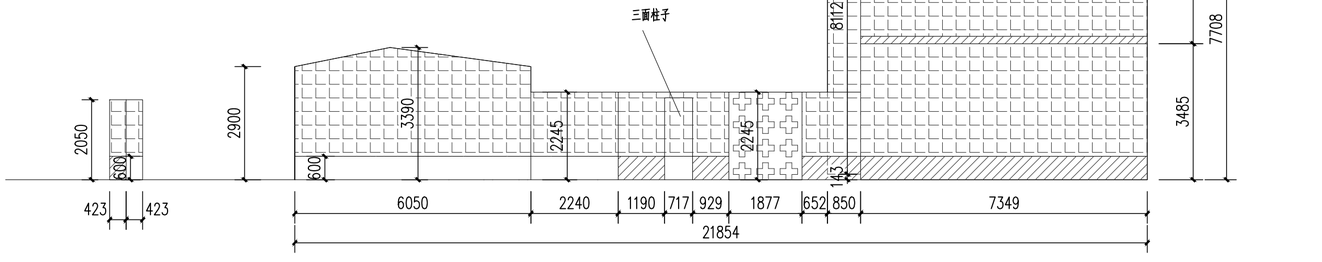

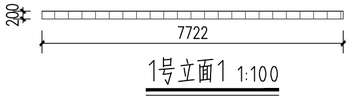


1号立面1 1:100

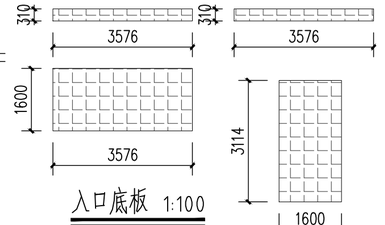

入口底板 1:100

入口侧板 1:100

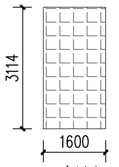

入口侧板 1:100

备注：
1、本图尺寸以图上标注为准，不得以比例尺度量。
2、建设单位具备完整有效的规划、立项及相关批复手续后，本图方可用于施工，在此之前，本图仅适用于方案报批。
3、图纸加盖相应阶段出图章后有效，未经正规施工图审查机构审查，本图不得直接用于施工，仅供业主建设投资前估算建设造价之参考图。
4、使用本图时，应同时参照其它有关图纸及国家相关规范与标准图集，如发现有任何不明之处，应及时通知我公司。
5、本图之版权属中科华创国际工程设计顾问集团有限公司所有，未经本公司授权不得随意转交第三方，或以任何形式复制。

说明 illustrate

出图专用章 SEAL

四川省建设工程设计出图专用章
中科华创国际工程设计顾问集团有限公司
审查范围：建筑行业（建筑工程）甲级；
风景园林工程设计专项甲级
证书编号：A151031317 有效期至：2027年09月28日

注册盖章 SEAL

中华人民共和国一级注册建筑师
姓 名： 孙利铎
注册号： 5103131-013
有效期： 至 2027 年 02 月

施工图审查盖章 SEAL

设计证书编号： A151031317 A251022624
本图须加盖本公司出图签章 否则一律无效

设计单位

中科华创国际工程设计顾问集团有限公司
Zhongke Huachuang International Engineering Design Consulting Group Co.,Ltd.

审定人/日期 AUTHORIZED FOR ISSUE BY /DATE	审定人	马福桂
审核人/日期 AUDITED BY /DATE	审核人	孙利铎
设计总负责人 日期 PROJECT DIRECTOR /DATE	设计总负责人	孙利铎
专业负责人/日期 DISCIPLINE RESPONSIBLE BY /DATE	专业负责人	孙利铎
校对人/日期 CHECKED BY /DATE	校对人	王世东
设计人/日期 DESIGNED BY /DATE	设计人	梁飞业
制图人/日期 DESIGNED BY /DATE	制图人	梁飞业

建设单位 CLIENT

仁化县市政工程公司

项目名称 PROJECT

广东省韶关市仁化县老旧小区改造项目（第四期）

老城区片更新改造一、二地块项目（高坪、武装部等片区）

子项名称 PROJECT


图名 DRAWING TITLE

5号楼立面图、1号楼立面图


工程编号 JOB NO.		阶段 STATUS	施工图设计
比例 SCALE	1:100	专业 DISCIPLINE	建筑
日期 DATE	2025.12	图号 DRAWING NO.	建施-03

电气 给排水 暖通 建筑 结构 会签


公路行业（公路）乙级 水利行业（河道整治）乙级 农林行业（农业综合开发工程）乙级 风景园林设计专项乙级
建筑行业（建筑工程）甲级 建筑行业（人防工程）乙级 市政行业（给水工程、排水工程、道路工程、桥梁工程、热力工程、环境卫生工程）乙级

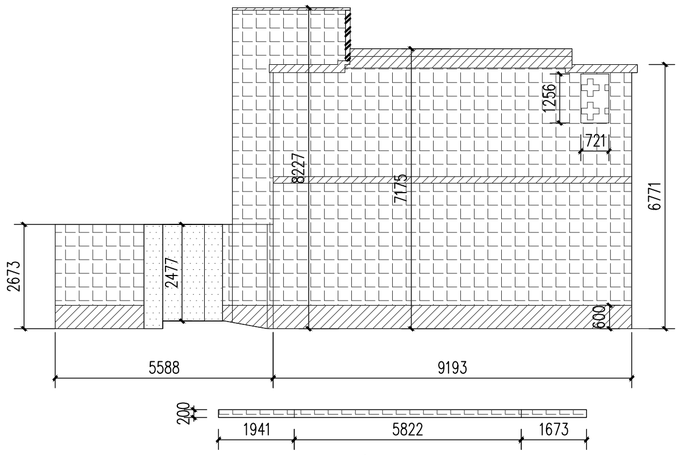


2号立面1 1:100

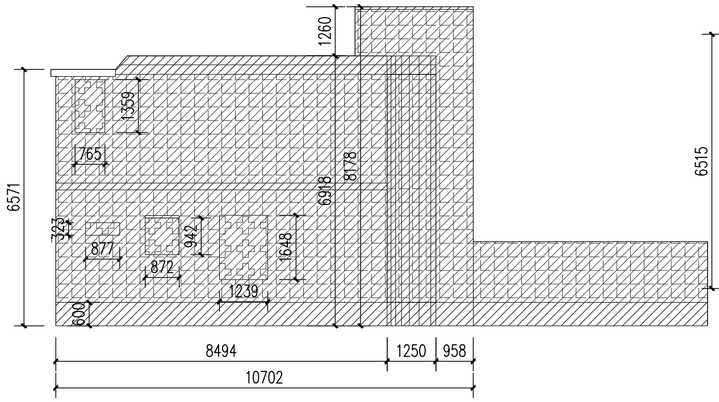


2号立面2 1:100

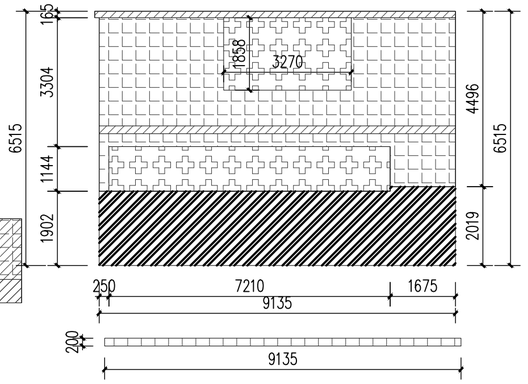


2号立面3 1:100

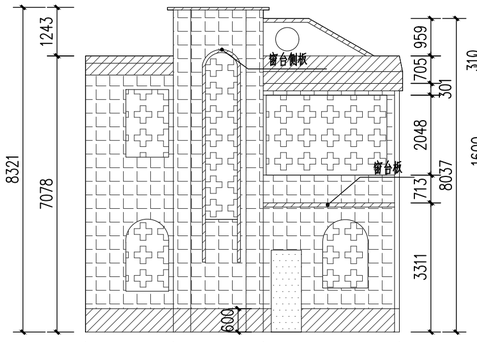


2号立面4 1:100

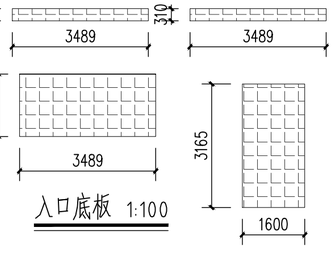

入口底板 1:100

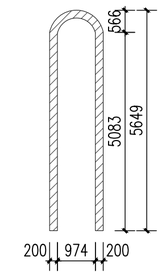

入口侧板 1:100

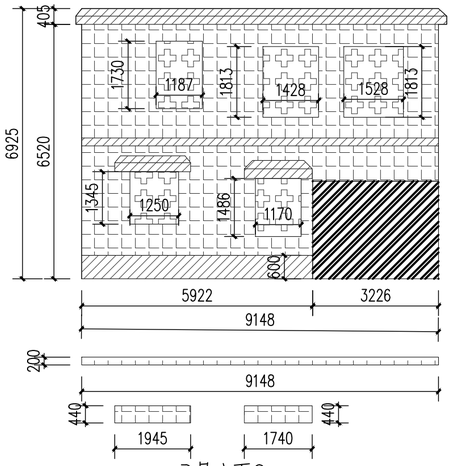

3号立面2 1:100

白色外墙漆

深灰色外墙漆

顶棚


门洞

窗洞


白色内墙漆

非本次设计范围


2760

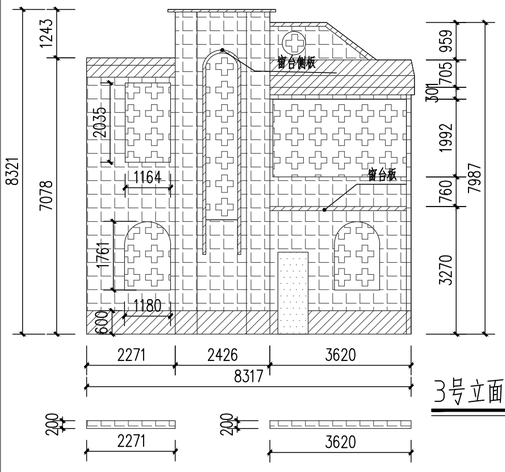


3号立面5 1:100

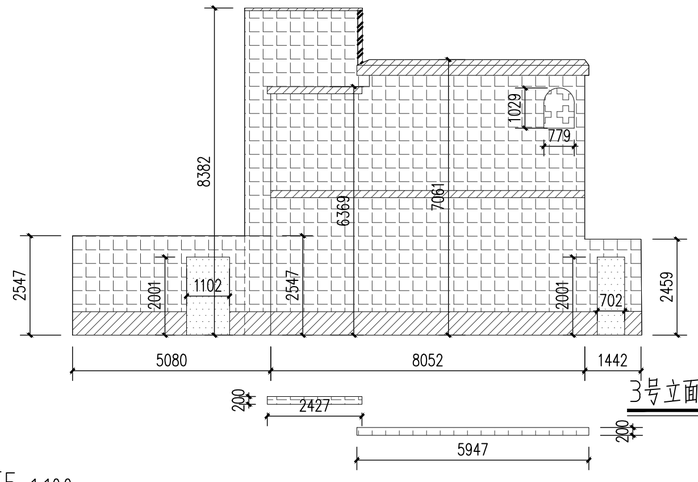

3号立面1 1:100

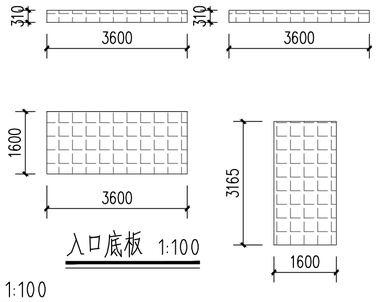

入口底板 1:100

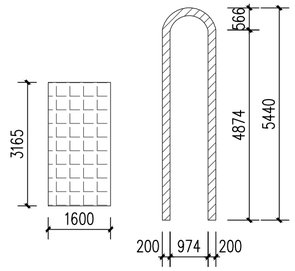

入口侧板 1:100

入口侧板 1:100

入口侧板 1:100

入口侧板 1:100

备注：

1、本图尺寸以图上标注为准，不得以比例尺度量。

2、建设单位具备完整有效的规划、立项及相关批复手续后，本图方可用于施工，在此之前，本图仅适用于方案报批。

3、图纸加盖相应阶段出图章后有效，未经正规施工图审查机构审查，本图不得直接用于施工，仅供业主建设投资前估算建设造价之参考图。

4、使用本图时，应同时参照其它有关图纸及国家相关规范与标准图集，如发现有任何不明之处，应及时通知我公司。

5、本图之版权属中科华创国际工程设计顾问集团有限公司所有，未经本公司授权不得随意转交第三方，或以任何形式复制。

说明 illustrate

出图专用章 SEAL

四川省建设工程设计出图专用章

中科华创国际工程设计顾问集团有限公司

资质等级范围：建筑行业（建筑工程）甲级；

风景园林工程设计专项甲级

资质证书编号：A151031317 有效期至：2027年09月28日

注册盖章 SEAL

中华人民共和国一级注册建筑师

姓 名： 孙利铎

注册号： 5103131-013

有效期： 至 2027 年 02 月

施工图审查盖章 SEAL

设计证书编号： A151031317 A251022624

本图须加盖本公司出图签章 否则一律无效

设计单位

中科华创国际工程设计顾问集团有限公司

Zhongke Huachuang International Engineering Design Consulting Group Co.,Ltd.

审定人/日期 AUTHORIZED FOR ISSUE BY /DATE	审定人	马福桂
审核人/日期 AUDITED BY /DATE	审核人	孙利铎
设计总负责人 日期 PROJECT DIRECTOR /DATE	设计总负责人	孙利铎
专业负责人/日期 DISCIPLINE RESPONSIBLE BY /DATE	专业负责人	孙利铎
校对人/日期 CHECKED BY /DATE	校对人	王世东
设计人/日期 DESIGNED BY /DATE	设计人	梁飞业
制图人/日期 DESIGNED BY /DATE	制图人	梁飞业

建设单位 CLIENT

仁化县市政工程公司

项目名称 PROJECT

广东省韶关市仁化县老旧小区改造项目（第四期）

老城区片更新改造一、二地块项目（高坪、武装部等片区）

子项名称 PROJECT

图名 DRAWING TITLE

2号楼立面图、3号楼立面图


工程编号 JOB NO.		阶段 STATUS	施工图设计
比例 SCALE	1:100	专业 DISCIPLINE	建筑
日期 DATE	2025.12	图号 DRAWING NO.	建施-04

档案号


电气 给排水 暖通 建筑 结构 会签

公路行业（公路）乙级 水利行业（河道整治）乙级 农林行业（农业综合开发工程）乙级 风景园林设计专项乙级


建筑行业（建筑工程）甲级 建筑行业（人防工程）乙级 市政行业（给水工程、排水工程、道路工程、桥梁工程、热力工程、环境卫生工程）乙级

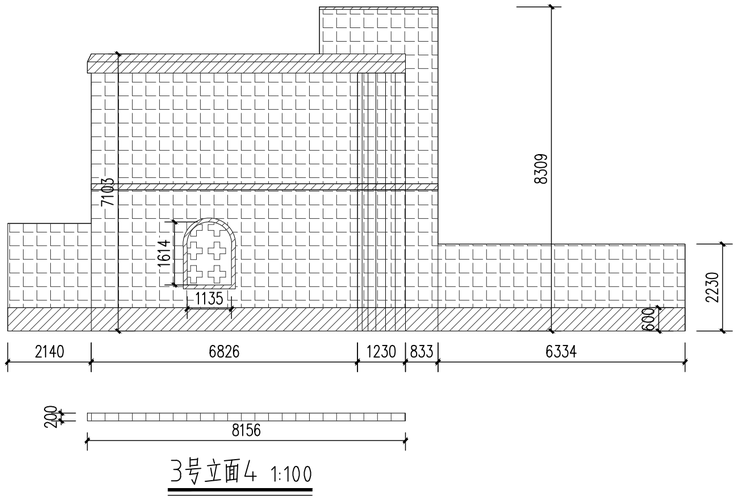

3号立面4 1:100

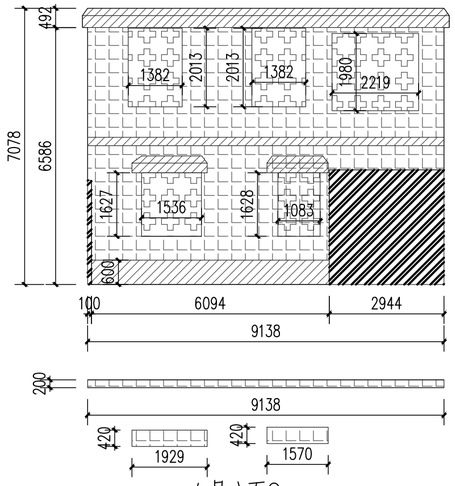

4号立面2 1:100

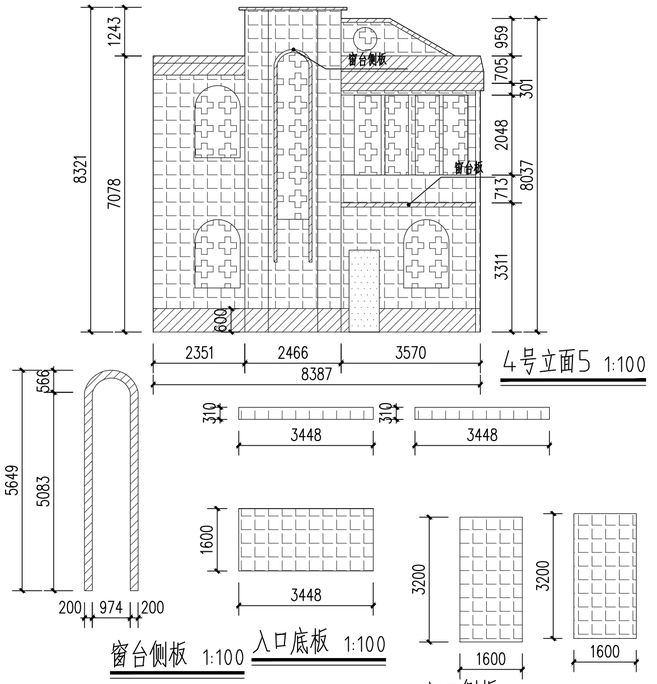

4号立面5 1:100

窗台侧板 1:100

入口底板 1:100

入口侧板 1:100

入口侧板 1:100

白色外墙漆

深灰色外墙漆


顶棚

门洞


窗洞

白色内墙漆

非本次设计范围

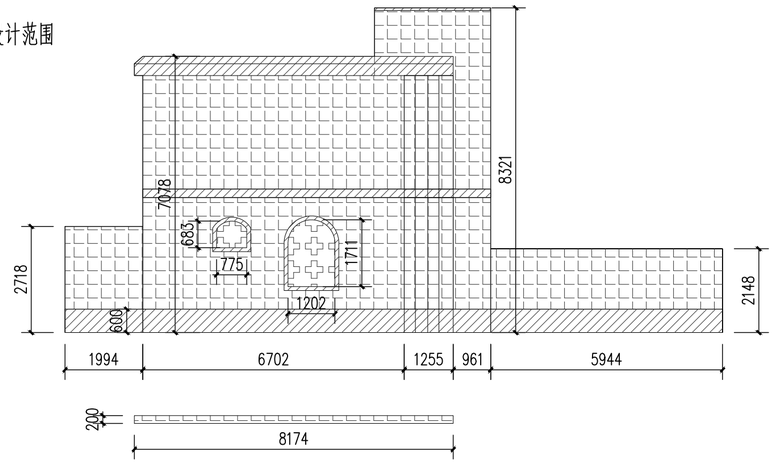

4号立面4 1:100

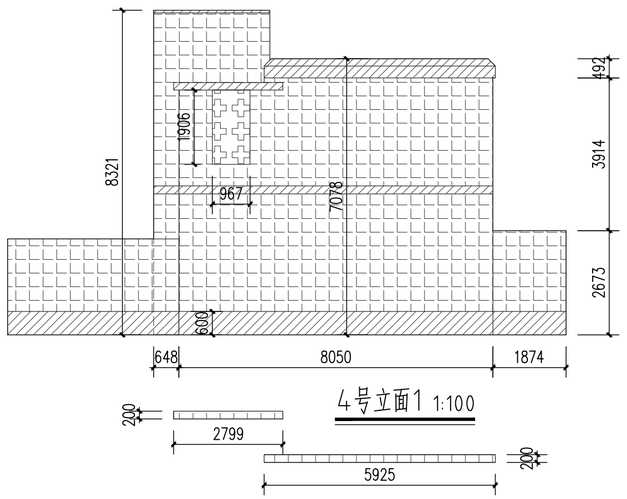

4号立面1 1:100

备注：

1、本图尺寸以图上标注为准，不得以比例尺度量。

2、建设单位具备完整有效的规划、立项及相关批复手续后，本图方可用于施工，在此之前，本图仅适用于方案报批。

3、图纸加盖相应阶段出图章后有效，未经正规施工图审查机构审查，本图不得直接用于施工，仅供业主建设投资前估算建设造价之参考图。

4、使用本图时，应同时参照其它有关图纸及国家相关规范与标准图集，如发现有任何不明之处，应及时通知我公司。

5、本图之版权属中科华创国际工程设计顾问集团有限公司所有，未经本公司授权不得随意转交第三方，或以任何形式复制。

说明 illustrate

出图专用章 SEAL

四川省建设工程设计出图专用章

中科华创国际工程设计顾问集团有限公司

资质等级范围：建筑行业（建筑工程）甲级；

风景园林工程设计专项甲级

资质证书编号：A151031317 有效期至：2027年09月28日

注册盖章 SEAL

中华人民共和国一级注册建筑师

姓 名： 孙利铎

注册号： 5103131-013

有效期： 至 2027 年 02 月

施工图审查盖章 SEAL

设计证书编号： A151031317 A251022624

本图须加盖本公司出图签章 否则一律无效

设计单位

中科华创 ZKHC

中科华创国际工程设计顾问集团有限公司

Zhongke Huachuang International Engineering Design Consulting Group Co.,Ltd.

审定人/日期 AUTHORIZED FOR ISSUE BY /DATE	审定人	马福桂
审核人/日期 AUDITED BY /DATE	审核人	孙利铎
设计总负责人 日期 PROJECT DIRECTOR /DATE	设计总负责人	孙利铎
专业负责人/日期 DISCIPLINE RESPONSIBLE BY /DATE	专业负责人	孙利铎
校对人/日期 CHECKED BY /DATE	校对人	王世东
设计人/日期 DESIGNED BY /DATE	设计人	梁飞业
制图人/日期 DESIGNED BY /DATE	制图人	梁飞业

建设单位 CLIENT

仁化县市政工程公司

项目名称 PROJECT

广东省韶关市仁化县老旧小区改造项目（第四期）

老城区片更新改造一、二地块项目（高坪、武装部等片区）

子项名称 PROJECT

图名 DRAWING TITLE


4号楼立面图

工程编号 JOB NO.		阶段 STATUS	施工图设计
比例 SCALE	1:100	专业 DISCIPLINE	建筑
日期 DATE	2025.12	图号 DRAWING NO.	建施-05


相关专业：电气 给排水 暖通 建筑 结构 会签

公路行业（公路）乙级 水利行业（河道整治）乙级 农林行业（农业综合开发工程）乙级 风景园林设计专项乙级


建筑行业（建筑工程）甲级 建筑行业（人防工程）乙级 市政行业（给水工程、排水工程、道路工程、桥梁工程、热力工程、环境卫生工程）乙级

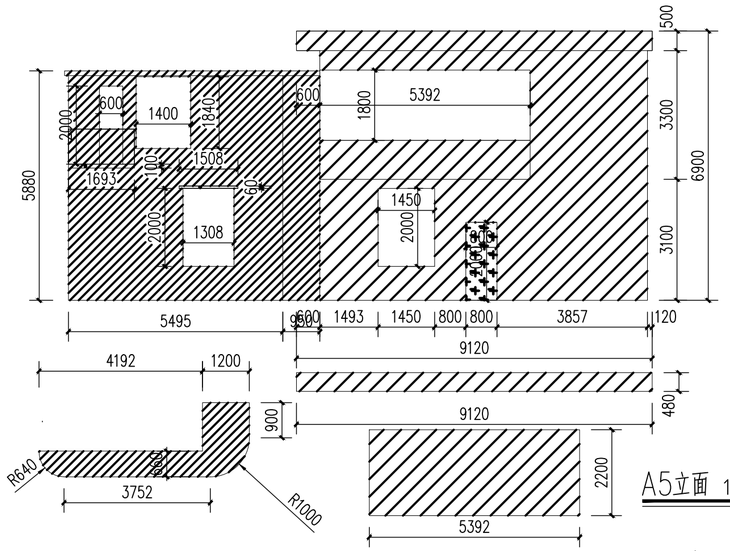

A5立面 1:100

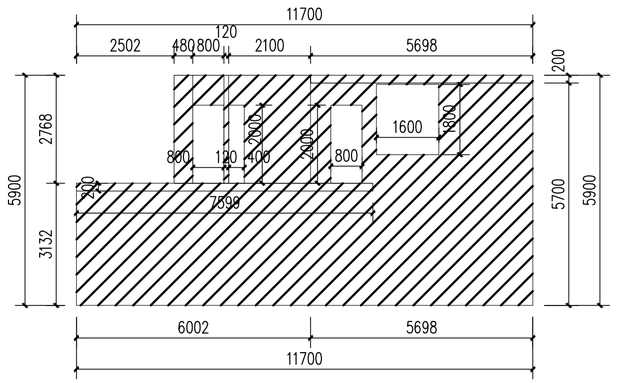

A6立面 1:100

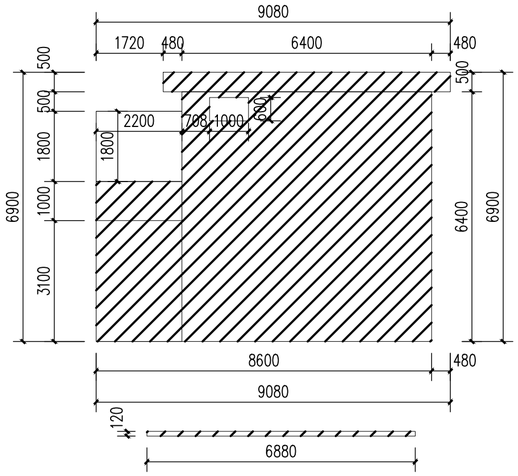

A7立面 1:100

A8立面 1:100

A10立面 1:100

入口底板 1:100

入口侧板 1:100

入口侧板 1:100

窗台侧板 1:100

A9立面 1:100

外墙面

窗户

门

不在本次设计范围内

备注：

1、本图尺寸以图上标注为准，不得以比例尺度量。
2、建设单位具备完整有效的规划、立项及相关批复手续后，本图方可用于施工，在此之前，本图仅适用于方案报批。
3、图纸加盖相应阶段出图章后有效，未经正规施工图审查机构审查，本图不得直接用于施工，仅供业主建设投资前估算建设造价之参考图。
4、使用本图时，应同时参照其它有关图纸及国家相关规范与标准图集，如发现有任何不明之处，应及时通知我公司。
5、本图之版权属中科华创国际工程设计顾问集团有限公司所有，未经本公司授权不得随意转交第三方，或以任何形式复制。

说明 illustrate

出图专用章 SEAL

四川省建设工程设计出图专用章
中科华创国际工程设计顾问集团有限公司
资质等级范围：建筑行业（建筑工程）甲级；
风景园林工程设计专项甲级
资质证书编号：A151031317 有效期至：2027年09月28日

注册盖章 SEAL

中华人民共和国一级注册建筑师
姓 名： 孙利铎
注册号： 5103131-013
有效期： 至 2027 年 02 月

施工图审查盖章 SEAL

设计证书编号： A151031317 A251022624
本图须加盖本公司出图签章 否则一律无效

设计单位

中科华创国际工程设计顾问集团有限公司
Zhongke Huachuang International Engineering Design Consulting Group Co.,Ltd.

审定人/日期 AUTHORIZED FOR ISSUE BY /DATE		
审定人	马福桂	马福桂
审核人/日期 AUDITED BY /DATE		
审核人	孙利铎	孙利铎
设计总负责人 日期 PROJECT DIRECTOR /DATE		
设计总负责人	孙利铎	孙利铎
专业负责人/日期 DISCIPLINE RESPONSIBLE BY /DATE		
专业负责人	孙利铎	孙利铎
校对人/日期 CHECKED BY /DATE		
校对人	王世东	王世东
设计人/日期 DESIGNED BY /DATE		
设计人	梁飞业	梁飞业
制图人/日期 DESIGNED BY /DATE		
制图人	梁飞业	梁飞业

建设单位 CLIENT

仁化县市政工程公司

项目名称 PROJECT

广东省韶关市仁化县老旧小区改造项目（第四期）
老城区片更新改造一、二地块项目（高坪、武装部等片区）

子项名称 PROJECT

图名 DRAWING TITLE


A5-A10立面图

工程编号 JOB NO.		阶段 STATUS	施工图设计
比例 SCALE	1:100	专业 DISCIPLINE	建筑
日期 DATE	2025.12	图号 DRAWING NO.	建施-06


会签栏：建筑 结构 给排水 暖通 电气

公路行业（公路）乙级 水利行业（河道整治）乙级 农林行业（农业综合开发工程）乙级 风景园林设计专项乙级
建筑行业（建筑工程）甲级 建筑行业（人防工程）乙级 市政行业（给水工程、排水工程、道路工程、桥梁工程、热力工程、环境卫生工程）乙级


档案号

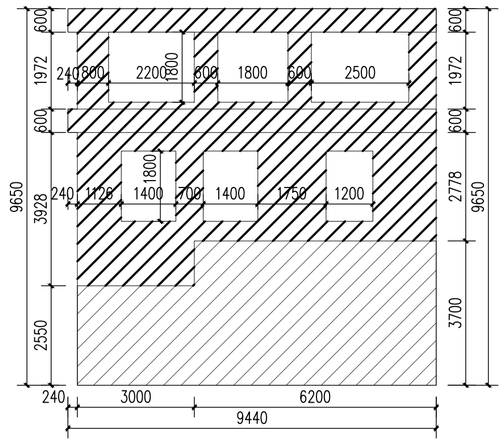



A11立面 1:100

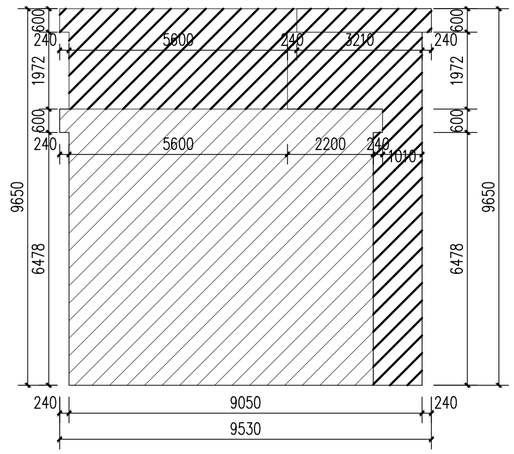


A12立面 1:100

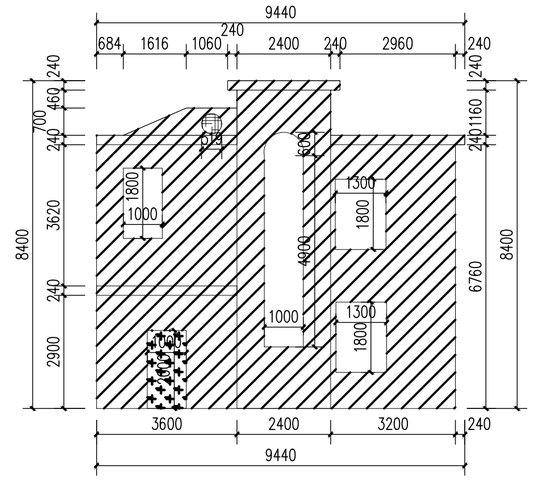

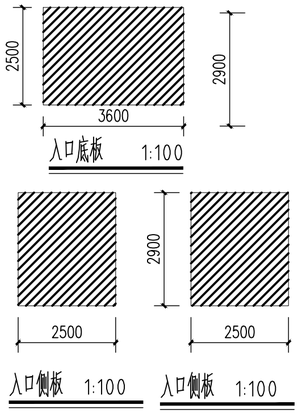

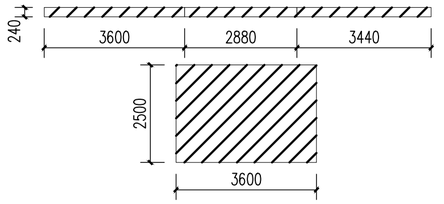

A13立面 1:100

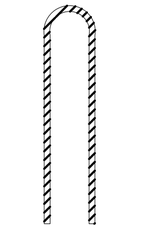


窗台侧板 1:100


外墙面

窗户


门

不在本次设计范围内

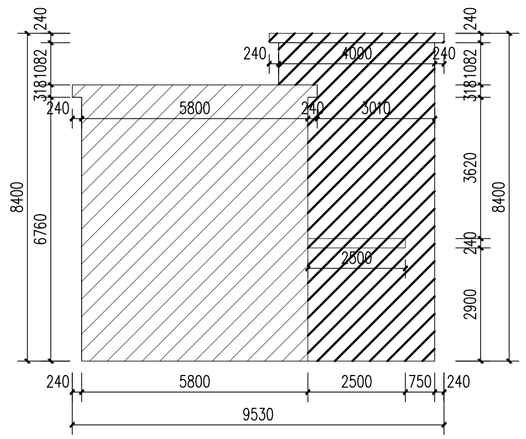


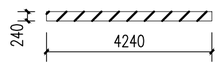

A14立面 1:100

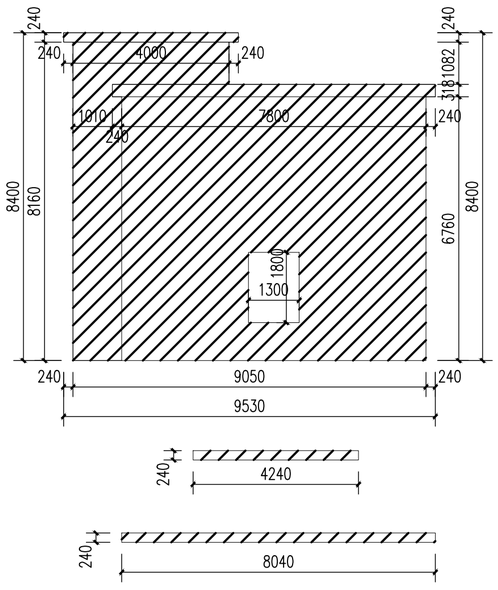

A15立面 1:100

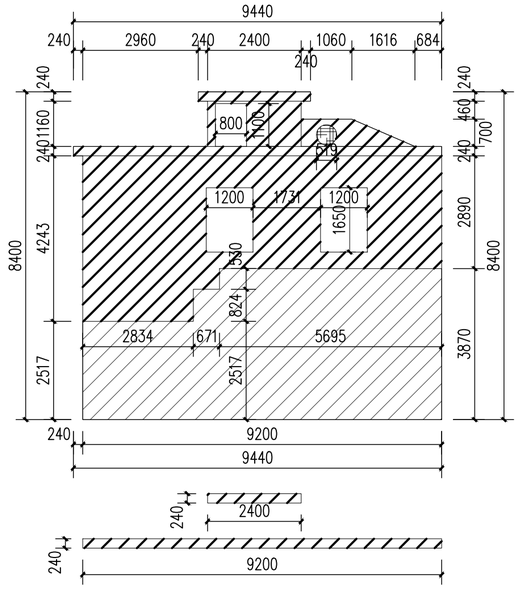

A16立面 1:100

备注：

1、本图尺寸以图上标注为准，不得以比例尺度量。

2、建设单位具备完整有效的规划、立项及相关批复手续后，本图方可用于施工，在此之前，本图仅适用于方案报批。

3、图纸加盖相应阶段出图章后有效，未经正规施工图审查机构审查，本图不得直接用于施工，仅供业主建设投资前估算建设造价之参考图。

4、使用本图时，应同时参照其它有关图纸及国家相关规范与标准图集，如发现有任何不明之处，应及时通知我公司。

5、本图之版权属中科华创国际工程设计顾问集团有限公司所有，未经本公司授权不得随意转交第三方，或以任何形式复制。

说明 illustrate

出图专用章 SEAL

四川省建设工程设计出图专用章

中科华创国际工程设计顾问集团有限公司

资质等级范围：建筑行业（建筑工程）甲级；

风景园林工程设计专项甲级

资质证书编号：A151031317 有效期至：2027年09月28日

注册盖章 SEAL

中华人民共和国一级注册建筑师

姓 名： 孙利铎

注册号： 5103131-013

有效期： 至 2027 年 02 月

施工图审查盖章 SEAL

设计证书编号： A151031317 A251022624

本图须加盖本公司出图签章 否则一律无效

设计单位

中科华创

ZKHC

中科华创国际工程设计顾问集团有限公司

Zhongke Huachuang International Engineering Design Consulting Group Co., Ltd.

审定人/日期 AUTHORIZED FOR ISSUE BY /DATE	审定人	马福桂
审核人/日期 AUDITED BY /DATE	审核人	孙利铎
设计总负责人 日期 PROJECT DIRECTOR /DATE	设计总负责人	孙利铎
专业负责人/日期 DISCIPLINE RESPONSIBLE BY /DATE	专业负责人	孙利铎
校对人/日期 CHECKED BY /DATE	校对人	王世东
设计人/日期 DESIGNED BY /DATE	设计人	梁飞业
制图人/日期 DESIGNED BY /DATE	制图人	梁飞业

建设单位 CLIENT

仁化县市政工程公司

项目名称 PROJECT

广东省韶关市仁化县老旧小区改造项目（第四期）

老城区片更新改造一、二地块项目（高坪、武装部等片区）

子项名称 PROJECT

图名 DRAWING TITLE

A11—A16立面图

工程编号 JOB NO.		阶段 STATUS	施工图设计
比例 SCALE	1:100	专业 DISCIPLINE	建筑
日期 DATE	2025、12	图号 DRAWING NO.	建施-07


档案号

会签

建筑	结构
给排水	暖通
电气	

公路行业（公路）乙级 水利行业（河道整治）乙级 农林行业（农业综合开发工程）乙级 风景园林设计专项乙级

建筑行业（建筑工程）甲级 建筑行业（人防工程）乙级 市政行业（给水工程、排水工程、道路工程、桥梁工程、轨道工程、环境卫生工程）乙级

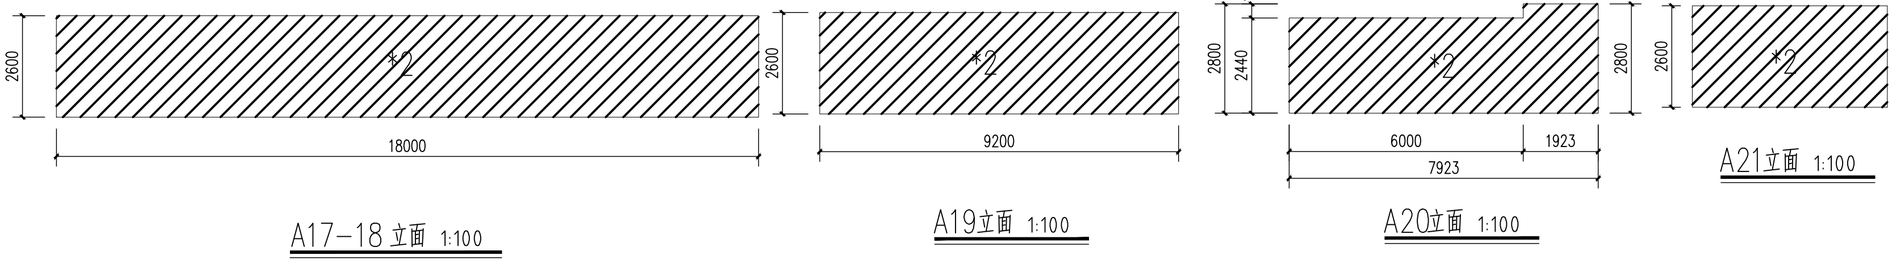



A17-18 立面 1:100


A19立面 1:100


A20立面 1:100

A21立面 1:100

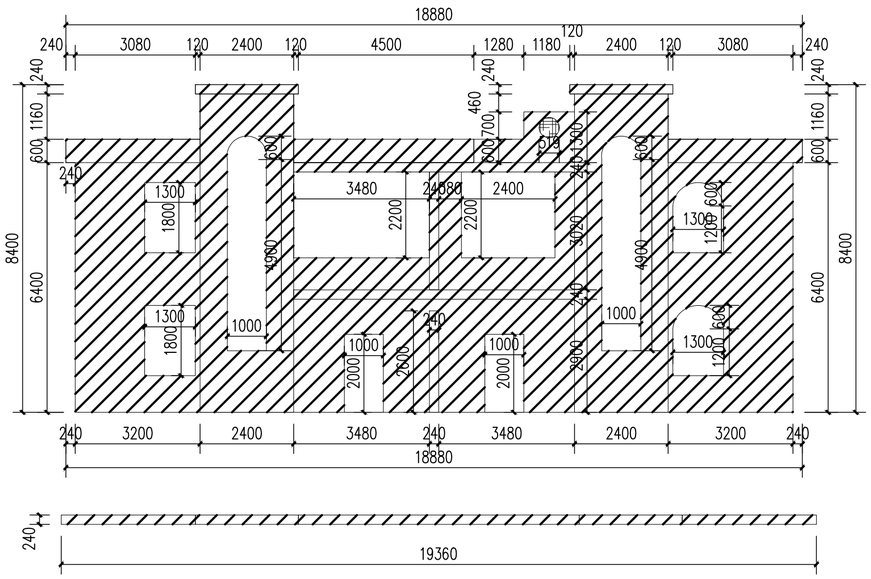

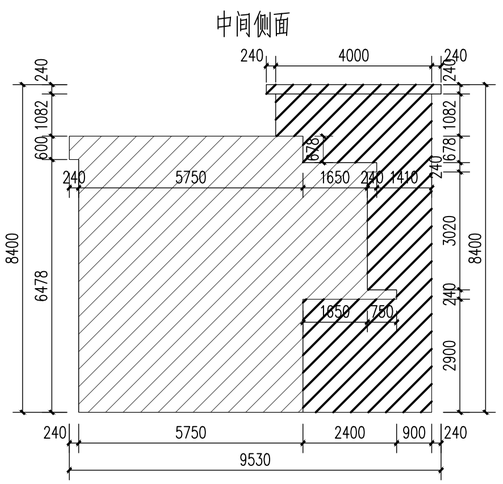

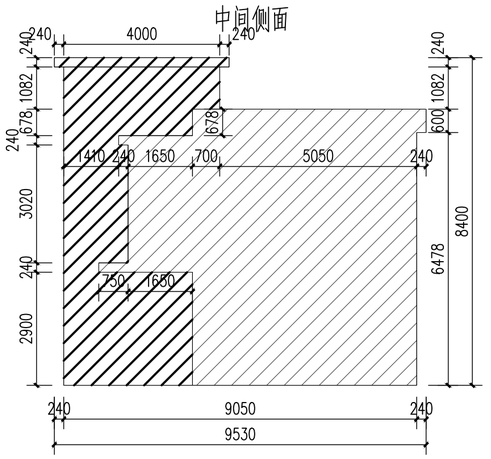


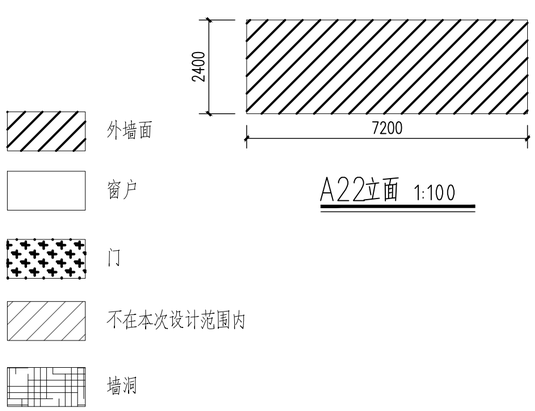


A22立面 1:100




入口底板 1:100

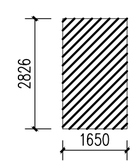


入口侧板 1:100

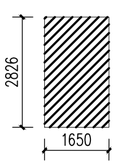

入口侧板 1:100

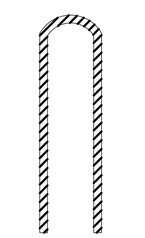

窗台侧板 1:100

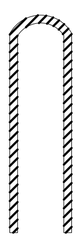

窗台侧板 1:100

备注：

1、本图尺寸以图上标注为准，不得以比例尺度量。
2、建设单位具备完整有效的规划、立项及相关批复手续后，本图方可用于施工，在此之前，本图仅适用于方案报批。
3、图纸加盖相应阶段出图章后有效，未经正规施工图审查机构审查，本图不得直接用于施工，仅供业主建设投资前估算建设造价之参考图。
4、使用本图时，应同时参照其它有关图纸及国家相关规范与标准图集，如发现有任何不明之处，应及时通知我公司。
5、本图之版权属中科华创国际工程设计顾问集团有限公司所有，未经本公司授权不得随意转交第三方，或以任何形式复制。

说明 illustrate

出图专用章 SEAL

四川省建设工程设计出图专用章
中科华创国际工程设计顾问集团有限公司
资质等级范围：建筑行业（建筑工程）甲级；
风景园林工程设计专项甲级
资质证书编号：A151031317 有效期至：2027年09月28日

注册盖章 SEAL

中华人民共和国一级注册建筑师
姓 名： 孙利铎
注册号： 5103131-013
有效期： 至 2027 年 02 月

施工图审查盖章 SEAL

设计证书编号： A151031317 A251022624
本图须加盖本公司出图签章 否则一律无效

设计单位

中科华创国际工程设计顾问集团有限公司
Zhongke Huachuang International Engineering Design Consulting Group Co.,Ltd.

审定人/日期 AUTHORIZED FOR ISSUE BY /DATE	审定人	马福桂
审核人/日期 AUDITED BY /DATE	审核人	孙利铎
设计总负责人 日期 PROJECT DIRECTOR /DATE	设计总负责人	孙利铎
专业负责人/日期 DISCIPLINE RESPONSIBLE BY /DATE	专业负责人	孙利铎
校对人/日期 CHECKED BY /DATE	校对人	王世东
设计人/日期 DESIGNED BY /DATE	设计人	梁飞业
制图人/日期 DESIGNED BY /DATE	制图人	梁飞业

建设单位 CLIENT

仁化县市政工程公司

项目名称 PROJECT

广东省韶关市仁化县老旧小区改造项目（第四期）
老城区片更新改造一、二地块项目（高坪、武装部等片区）

子项名称 PROJECT

图名 DRAWING TITLE


A17-A22立面图


工程编号 JOB NO.		阶段 STATUS	施工图设计
比例 SCALE	1:100	专业 DISCIPLINE	建筑
日期 DATE	2025.12	图号 DRAWING NO.	建施-08

会签栏


建筑	结构	给排水	暖通
电气			

公路行业（公路）乙级 水利行业（河道整治）乙级 农林行业（农业综合开发工程）乙级 风景园林设计专项乙级
建筑行业（建筑工程）甲级 建筑行业（人防工程）乙级 市政行业（给水工程、排水工程、道路工程、桥梁工程、热力工程、环境卫生工程）乙级

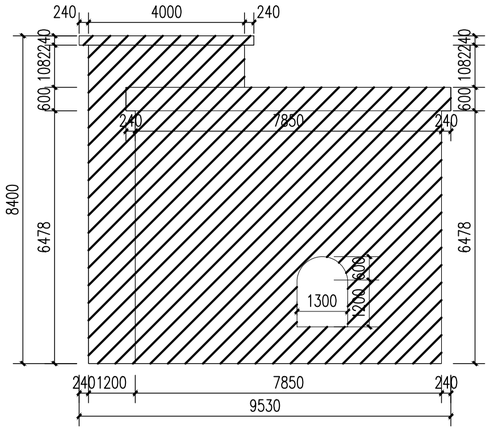


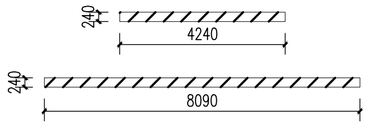


A23立面 1:100

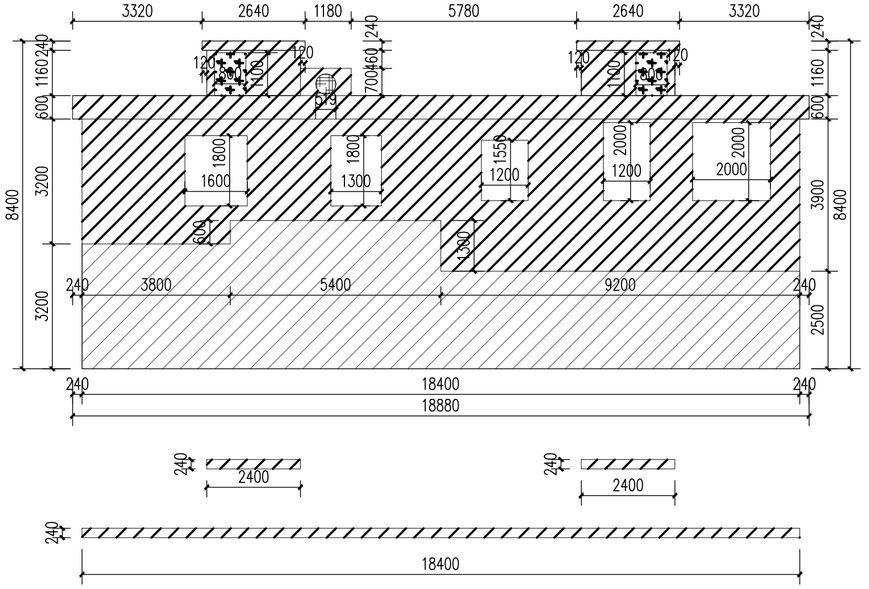



A24立面 1:100

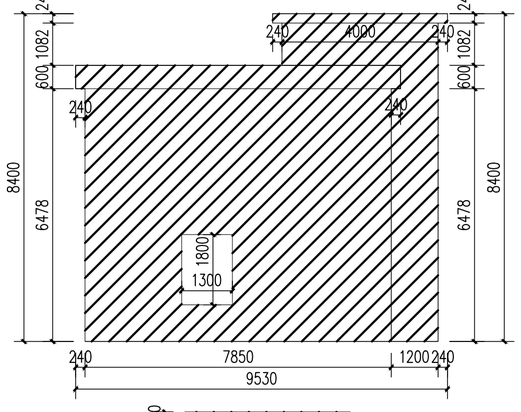


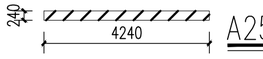


A25立面 1:100

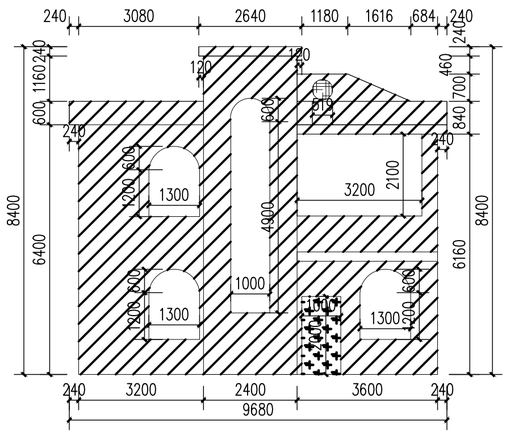


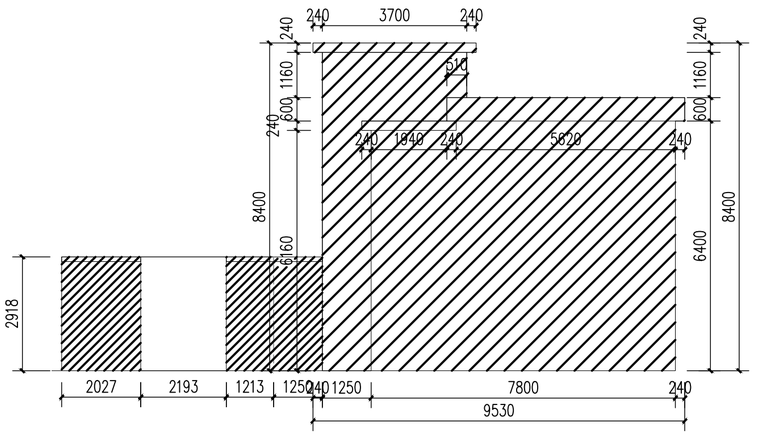

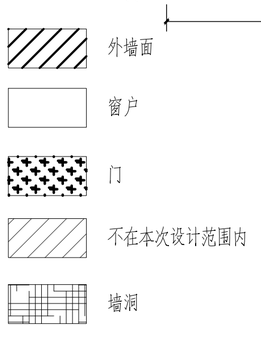


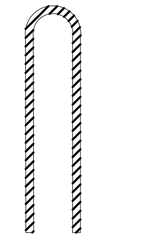

窗台侧板 1:100

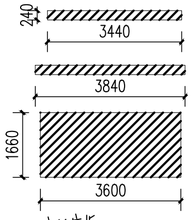


入口底板 1:100

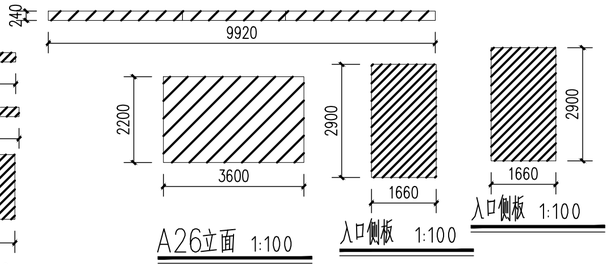

A26立面 1:100

入口侧板 1:100

入口侧板 1:100

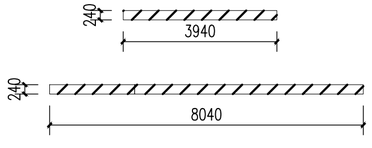

A27立面 1:100

备注：
1、本图尺寸以图上标注为准，不得以比例尺度量。
2、建设单位具备完整有效的规划、立项及相关批复手续后，本图方可用于施工，在此之前，本图仅适用于方案报批。
3、图纸加盖相应阶段出图章后有效，未经正规施工图审查机构审查，本图不得直接用于施工，仅供业主建设投资前估算建设造价之参考图。
4、使用本图时，应同时参照其它有关图纸及国家相关规范与标准图集，如发现有任何不明之处，应及时通知我公司。
5、本图之版权属中科华创国际工程设计顾问集团有限公司所有，未经本公司授权不得随意转交第三方，或以任何形式复制。

说明 illustrate

出图专用章 SEAL

四川省建设工程设计出图专用章
中科华创国际工程设计顾问集团有限公司
资质等级范围：建筑行业（建筑工程）甲级；
风景园林工程设计专项甲级
资质证书编号：A151031317 有效期至：2027年09月28日

注册盖章 SEAL

中华人民共和国一级注册建筑师
姓 名： 孙利铎
注册号： 5103131-013
有效期： 至 2027 年 02 月

施工图审查盖章 SEAL

设计证书编号： A151031317 A251022624
本图须加盖本公司出图签章 否则一律无效

设计单位

中科华创国际工程设计顾问集团有限公司
Zhongke Huachuang International Engineering Design Consulting Group Co.,Ltd.

审定人/日期 AUTHORIZED FOR ISSUE BY /DATE	审定人	马福桂
审核人/日期 AUDITED BY /DATE	审核人	孙利铎
设计总负责人 日期 PROJECT DIRECTOR /DATE	设计总负责人	孙利铎
专业负责人/日期 DISCIPLINE RESPONSIBLE BY /DATE	专业负责人	孙利铎
校对人/日期 CHECKED BY /DATE	校对人	王世东
设计人/日期 DESIGNED BY /DATE	设计人	梁飞业
制图人/日期 DESIGNED BY /DATE	制图人	梁飞业

建设单位 CLIENT
仁化县市政工程公司

项目名称 PROJECT
广东省韶关市仁化县老旧小区改造项目（第四期）
老城区片更新改造一、二地块项目（高坪、武装部等片区）

子项名称 PROJECT


图名 DRAWING TITLE
A23-A27立面图


工程编号 JOB NO.		阶段 STATUS	施工图设计
比例 SCALE	1:100	专业 DISCIPLINE	建筑
日期 DATE	2025.12	图号 DRAWING NO.	建施-09


档案号


电气 给排水 暖通 建筑 结构 会签


公路行业（公路）乙级 水利行业（河道整治）乙级 农林行业（农业综合开发工程）乙级 风景园林设计专项乙级
建筑行业（建筑工程）甲级 建筑行业（人防工程）乙级 市政行业（给水工程、排水工程、道路工程、桥梁工程、热力工程、环境卫生工程）乙级

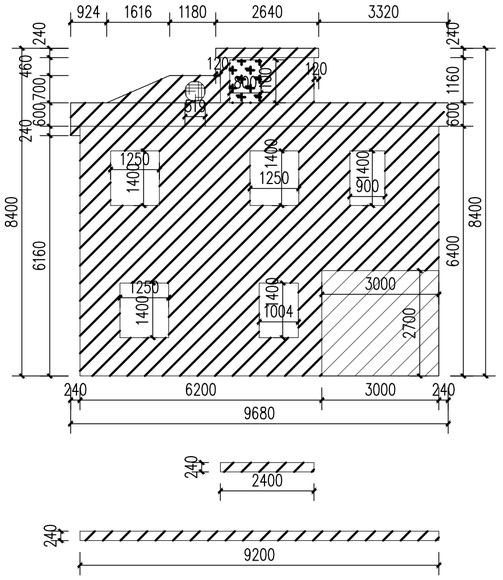


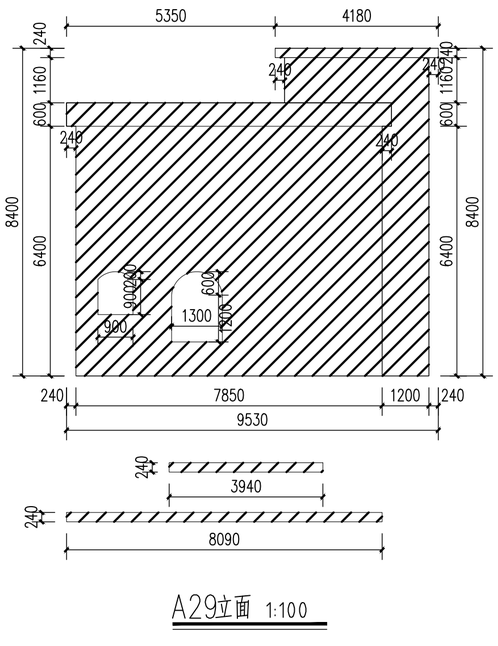


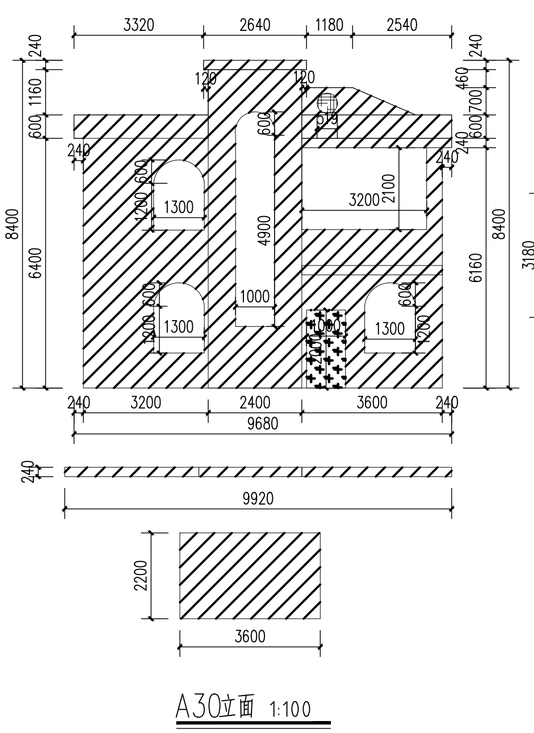

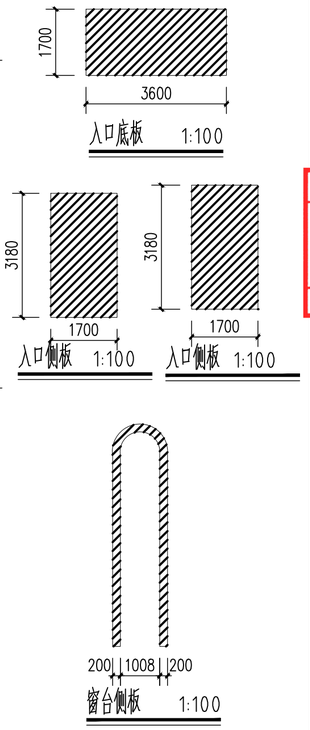

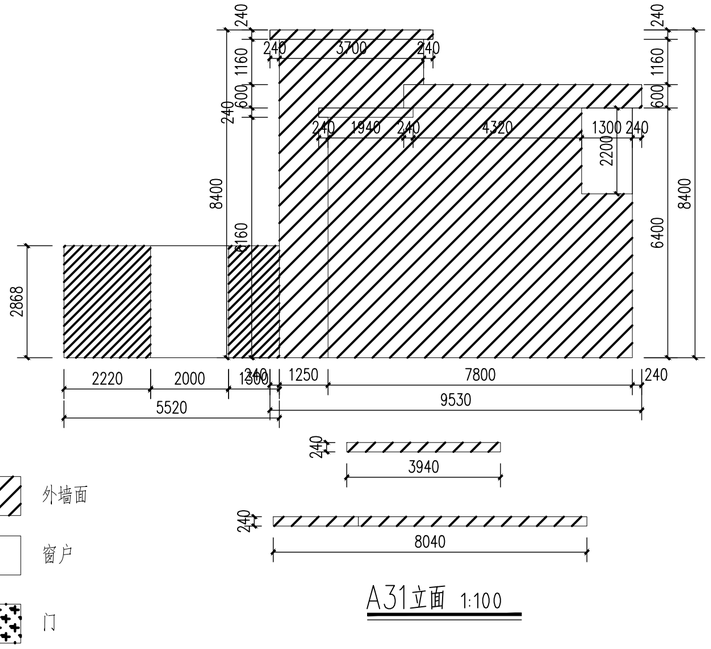

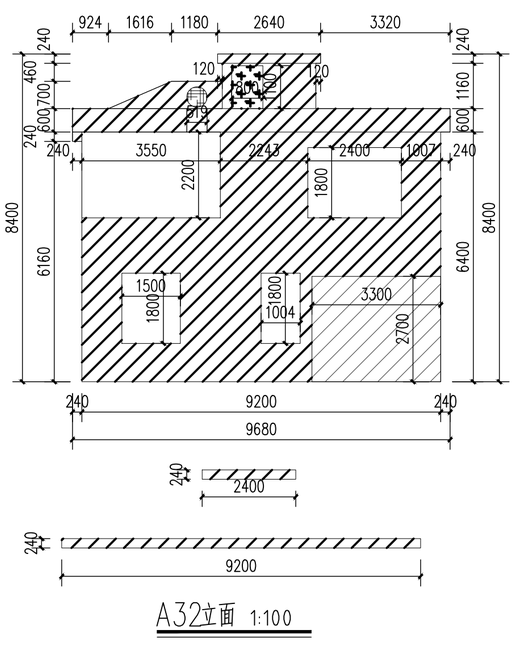

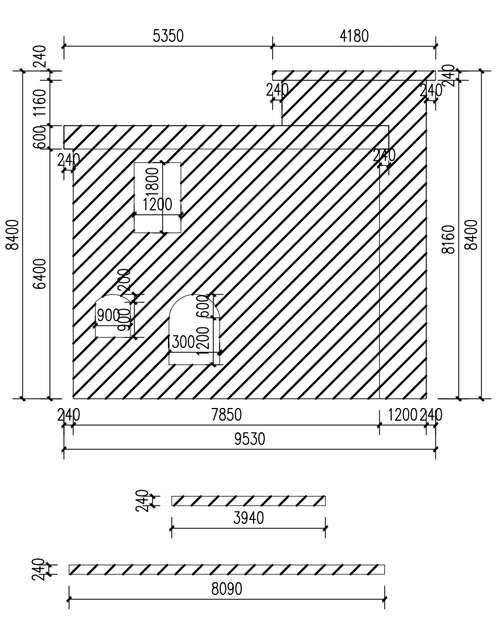

外墙面

窗户

门

不在本次设计范围内

墙洞

备注：

1、本图尺寸以图上标注为准，不得以比例尺度量。

2、建设单位具备完整有效的报建、立项及相关批复手续后，本图方可用于施工，在此之前，本图仅适用于方案报批。

3、图纸加盖相应阶段出图章后有效，未经正规施工图审查机构审查，本图不得直接用于施工，仅供业主建设投资前估算建设造价之参考图。

4、使用本图时，应同时参照其它有关图纸及国家相关规范与标准图集，如发现有任何不明之处，应及时通知我公司。

5、本图之版权属中科华创国际工程设计顾问集团有限公司所有，未经本公司授权不得随意转交第三方，或以任何形式复制。

说明 illustrate

出图专用章 SEAL

四川省建设工程设计出图专用章

中科华创国际工程设计顾问集团有限公司

资质等级范围：建筑行业（建筑工程）甲级；

风景园林工程设计专项甲级

资质证书编号：A151031317 有效期至：2027年09月28日

注册盖章 SEAL

中华人民共和国一级注册建筑师

姓 名： 孙利铎

注册号： 5103131-013

有效期： 至 2027 年 02 月

施工图审查盖章 SEAL

设计证书编号： A151031317 A251022624

本图须加盖本公司出图签章 否则一律无效

设计单位

中科华创国际工程设计顾问集团有限公司

Zhongke Huachuang International Engineering Design Consulting Group Co.,Ltd.

审定人/日期 AUTHORIZED FOR ISSUE BY /DATE	审定人	马福桂
审核人/日期 AUDITED BY /DATE	审核人	孙利铎
设计总负责人 日期 PROJECT DIRECTOR /DATE	设计总负责人	孙利铎
专业负责人/日期 DISCIPLINE RESPONSIBLE BY /DATE	专业负责人	孙利铎
校对人/日期 CHECKED BY /DATE	校对人	王世东
设计人/日期 DESIGNED BY /DATE	设计人	梁飞业
制图人/日期 DESIGNED BY /DATE	制图人	梁飞业

建设单位 CLIENT

仁化县市政工程公司

项目名称 PROJECT

广东省韶关市仁化县老旧小区改造项目（第四期）

老城区片更新改造一、二地块项目（高坪、武装部等片区）

子项名称 PROJECT

图名 DRAWING TITLE


A28-A33立面图

工程编号 JOB NO.		阶段 STATUS	施工图设计
比例 SCALE	1:100	专业 DISCIPLINE	建筑
日期 DATE	2025.12	图号 DRAWING NO.	建施-10


电气 给排水 暖通 建筑 结构 公签

公路行业（公路）乙级 水利行业（河道整治）乙级 农林行业（农业综合开发工程）乙级 风景园林设计专项乙级


建筑行业（建筑工程）甲级 建筑行业（人防工程）乙级 市政行业（给水工程、排水工程、道路工程、桥梁工程、热力工程、环境卫生工程）乙级

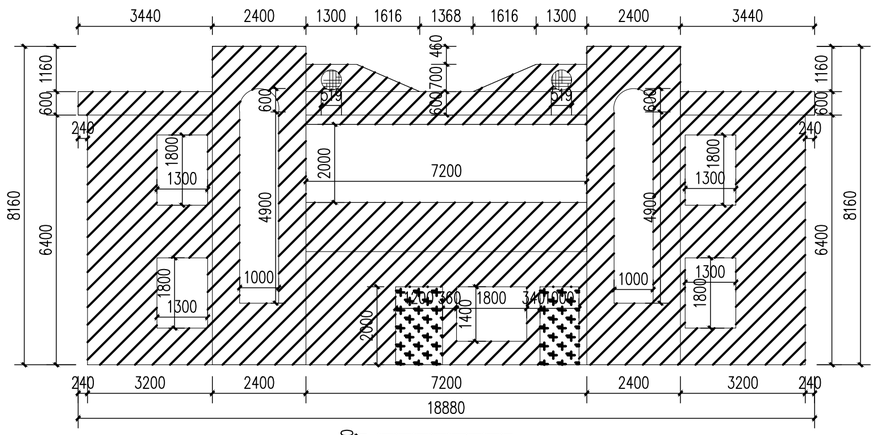


A34立面 1:100

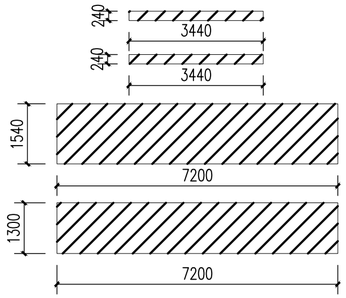


A34立面 1:100

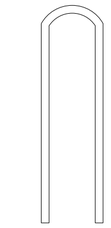


窗台侧板 1:100

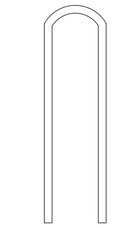

窗台侧板 1:100

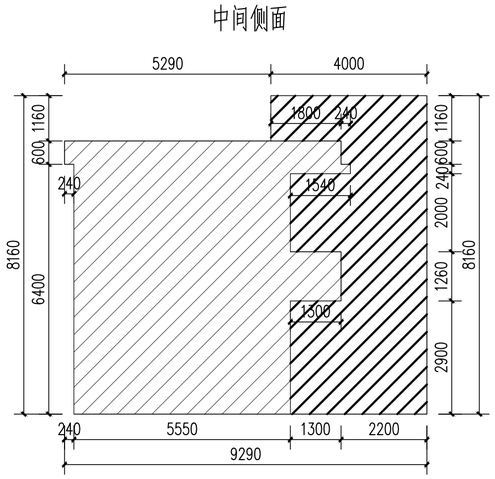


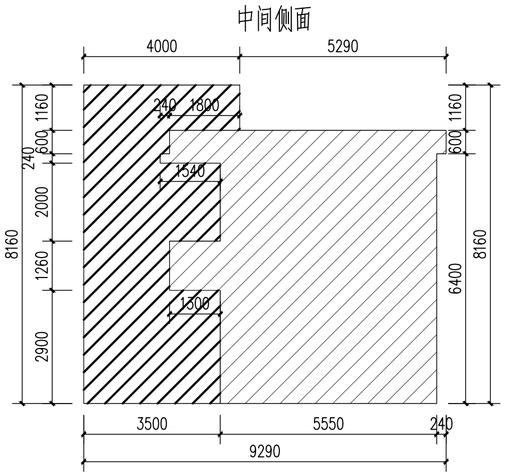



外墙面

窗户

门


不在本次设计范围内

墙洞

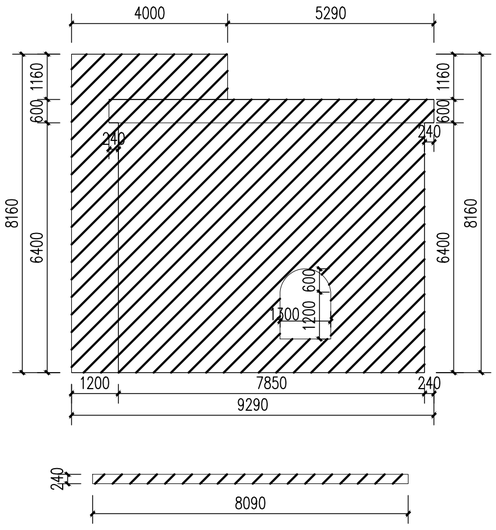


A35立面 1:100

A35立面 1:100

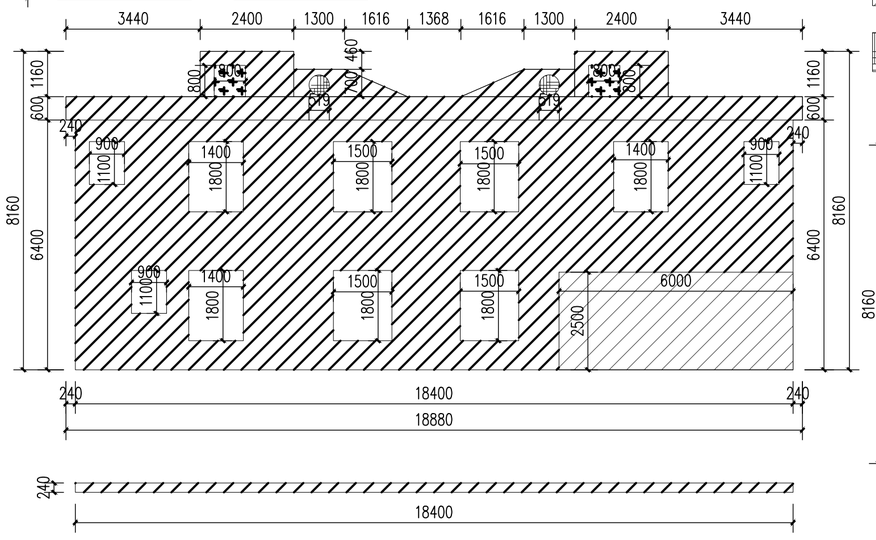

A36立面 1:100

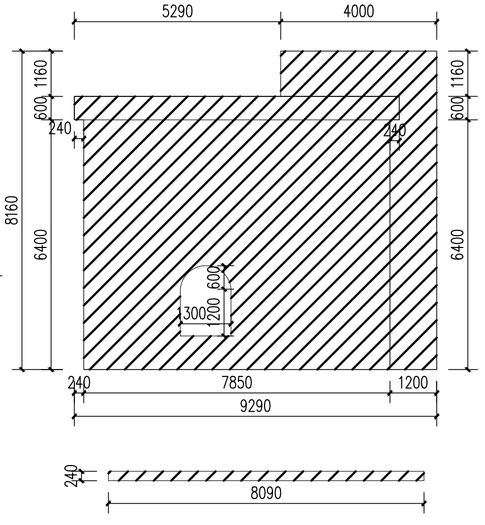

A37立面 1:100

备注：

1、本图尺寸以图上标注为准，不得以比例尺度量。

2、建设单位具备完整有效的规划、立项及相关批复手续后，本图方可用于施工，在此之前，本图仅适用于方案报批。

3、图纸加盖相应阶段出图章后有效，未经正规施工图审查机构审查，本图不得直接用于施工，仅供业主建设投资前估算建设造价之参考图。

4、使用本图时，应同时参照其它有关图纸及国家相关规范与标准图集，如发现有任何不明之处，应及时通知我公司。

5、本图之版权属中科华创国际工程设计顾问集团有限公司所有，未经本公司授权不得随意转交第三方，或以任何形式复制。

说明 illustrate

出图专用章 SEAL

四川省建设工程设计出图专用章

中科华创国际工程设计顾问集团有限公司

资质等级范围：建筑行业（建筑工程）甲级；

风景园林工程设计专项甲级

资质证书编号：A151031317 有效期至：2027年09月28日

注册盖章 SEAL

中华人民共和国一级注册建筑师

姓 名： 孙利铎

注册号： 5103131-013

有效期： 至 2027 年 02 月

施工图审查盖章 SEAL

设计证书编号： A151031317 A251022624

本图须加盖本公司出图签章 否则一律无效

设计单位

中科华创国际工程设计顾问集团有限公司

Zhongke Huachuang International Engineering Design Consulting Group Co., Ltd.

审定人/日期 AUTHORIZED FOR ISSUE BY /DATE	审定人	马福桂
审核人/日期 AUDITED BY /DATE	审核人	孙利铎
设计总负责人 日期 PROJECT DIRECTOR /DATE	设计总负责人	孙利铎
专业负责人/日期 DISCIPLINE RESPONSIBLE BY /DATE	专业负责人	孙利铎
校对人/日期 CHECKED BY /DATE	校对人	王世东
设计人/日期 DESIGNED BY /DATE	设计人	梁飞业
制图人/日期 DESIGNED BY /DATE	制图人	梁飞业

建设单位 CLIENT

仁化县市政工程公司

项目名称 PROJECT

广东省韶关市仁化县老旧小区改造项目（第四期）

老城区片更新改造一、二地块项目（高坪、武装部等片区）

子项名称 PROJECT

图名 DRAWING TITLE

A34–A37立面图

工程编号 JOB NO.		阶段 STATUS	施工图设计
比例 SCALE	1:100	专业 DISCIPLINE	建筑
日期 DATE	2025、12	图号 DRAWING NO.	建施-11

档案号

会签


建筑 结构

给排水 暖通

电气


公路行业（公路）乙级 水利行业（河道整治）乙级 农林行业（农业综合开发工程）乙级 风景园林设计专项乙级

建筑行业（建筑工程）甲级 建筑行业（人防工程）乙级 市政行业（给水工程、排水工程、道路工程、桥梁工程、热力工程、环境卫生工程）乙级

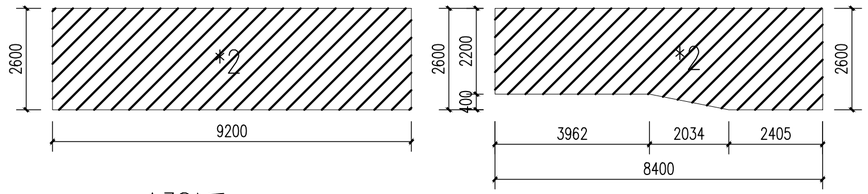


A38立面 1:100


A39立面 1:100

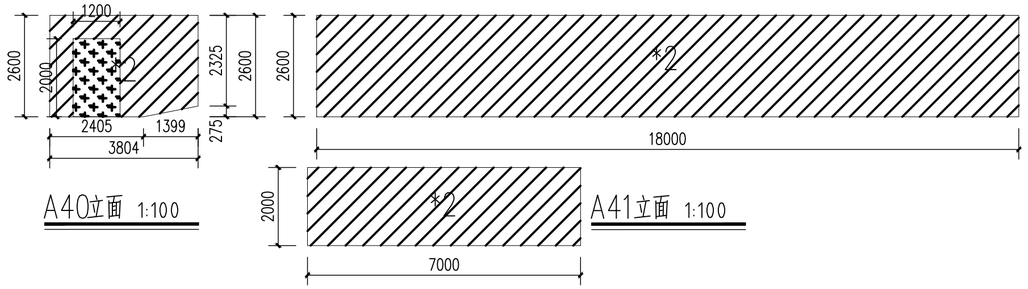


A40立面 1:100

A41立面 1:100

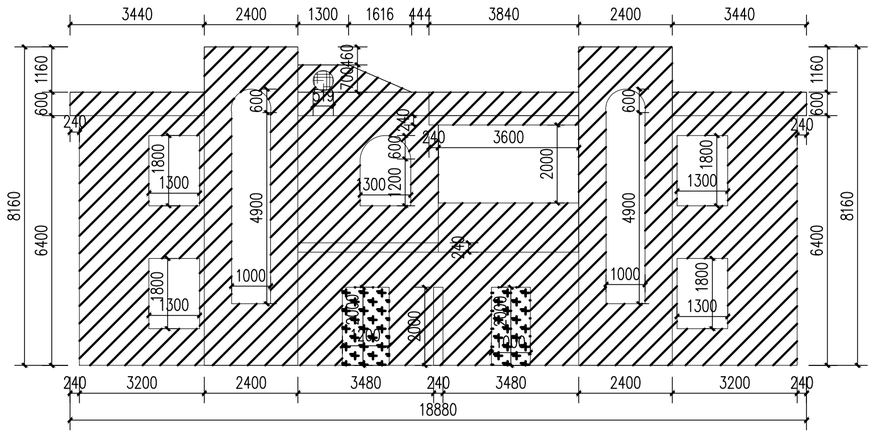


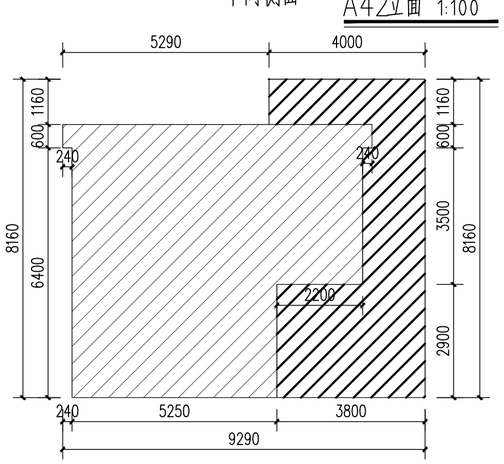


A42立面 1:100

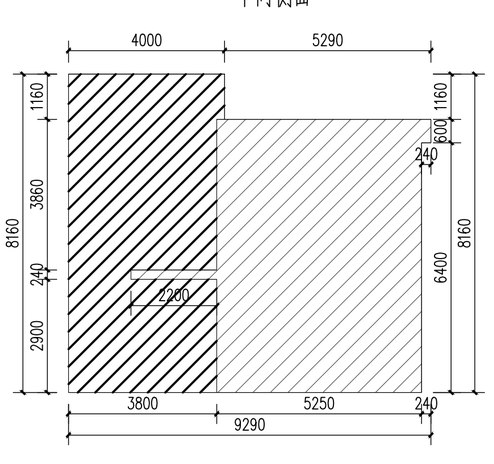


A43立面 1:100

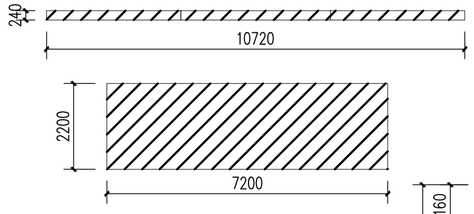

A43立面 1:100

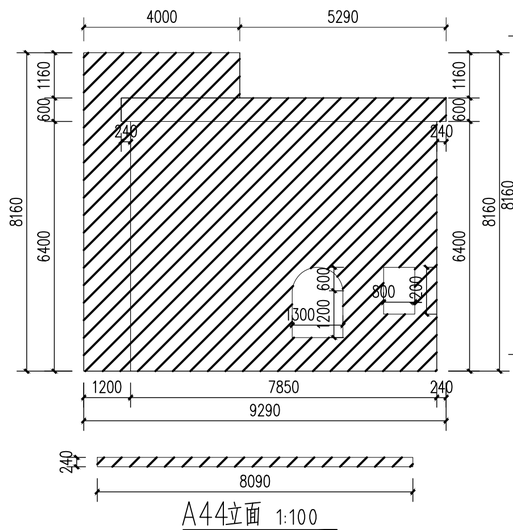

A44立面 1:100

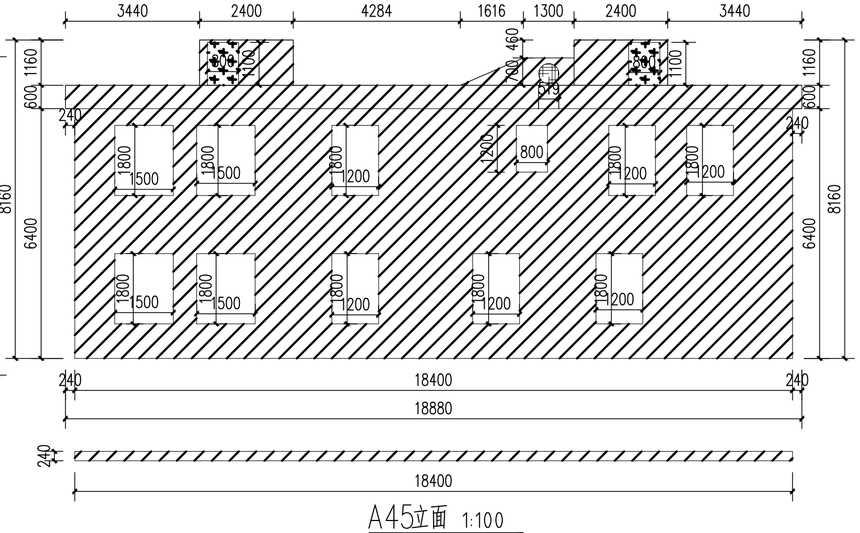

A45立面 1:100

外墙面

窗户

门

不在本次设计范围内

墙洞

公路行业（公路）乙级　水利行业（河道整治）乙级　农林行业（农业综合开发工程）乙级　风景园林设计专项乙级
建筑行业（建筑工程）甲级　建筑行业（人防工程）乙级　市政行业（给水工程、排水工程、道路工程、桥梁工程、热力工程、环境卫生工程）乙级

会签栏：建筑 结构 给排水 暖通 电气

备注：
1、本图尺寸以图上标注为准，不得以比例尺度量。
2、建设单位具备完整有效的规划、立项及相关批复手续后，本图方可用于施工，在此之前，本图仅适用于方案报批。
3、图纸加盖相应阶段出图章后有效，未经正规施工图审查机构审查，本图不得直接用于施工，仅供业主建设投资前估算建设造价之参考图。
4、使用本图时，应同时参照其它有关图纸及国家相关规范与标准图集，如发现有任何不明之处，应及时通知我公司。
5、本图之版权属中科华创国际工程设计顾问集团有限公司所有，未经本公司授权不得随意转交第三方，或以任何形式复制。

说明 illustrate

出图专用章 SEAL

四川省建设工程设计出图专用章
中科华创国际工程设计顾问集团有限公司
资质等级范围：建筑行业（建筑工程）甲级；
风景园林工程设计专项甲级
资质证书编号：A151031317 有效期至：2027年09月28日

注册盖章 SEAL

中华人民共和国一级注册建筑师
姓 名： 孙利铎
注册号： 5103131-013
有效期： 至 2027 年 02 月

施工图审查盖章 SEAL

设计证书编号： A151031317 A251022624
本图须加盖本公司出图签章　否则一律无效

设计单位

中科华创
ZKHC
中科华创国际工程设计顾问集团有限公司
Zhongke Huachuang International Engineering Design Consulting Group Co.,Ltd.

审定人/日期 AUTHORIZED FOR ISSUE BY /DATE		
审定人	马福桂	马福桂
审核人/日期 AUDITED BY /DATE		
审核人	孙利铎	孙利铎
设计总负责人 日期 PROJECT DIRECTOR /DATE		
设计总负责人	孙利铎	孙利铎
专业负责人/日期 DISCIPLINE RESPONSIBLE BY /DATE		
专业负责人	孙利铎	孙利铎
校对人/日期 CHECKED BY /DATE		
校对人	王世东	王世东
设计人/日期 DESIGNED BY /DATE		
设计人	梁飞业	梁飞业
制图人/日期 DESIGNED BY /DATE		
制图人	梁飞业	梁飞业

建设单位 CLIENT

仁化县市政工程公司

项目名称 PROJECT

广东省韶关市仁化县老旧小区改造项目（第四期）

老城区片更新改造一、二地块项目（高坪、武装部等片区）


子项名称 PROJECT

图名 DRAWING TITLE


A38—A45立面图

工程编号 JOB NO.		阶段 STATUS	施工图设计
比例 SCALE	1:100	专业 DISCIPLINE	建筑
日期 DATE	2025.12	图号 DRAWING NO.	建施-12


档案号

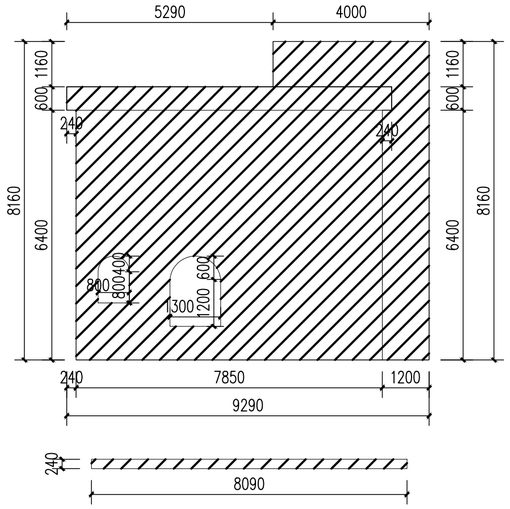


A46立面 1:100

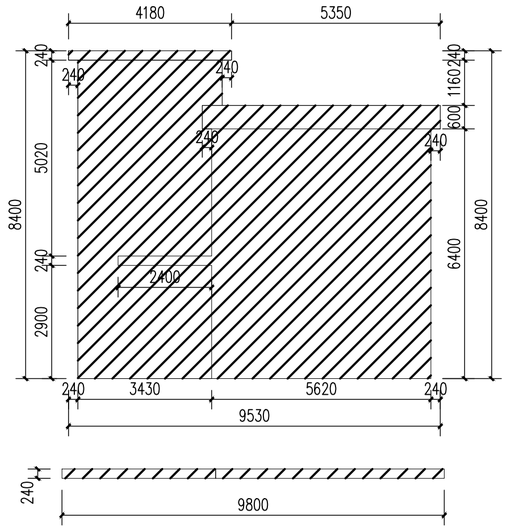


A48立面 1:100

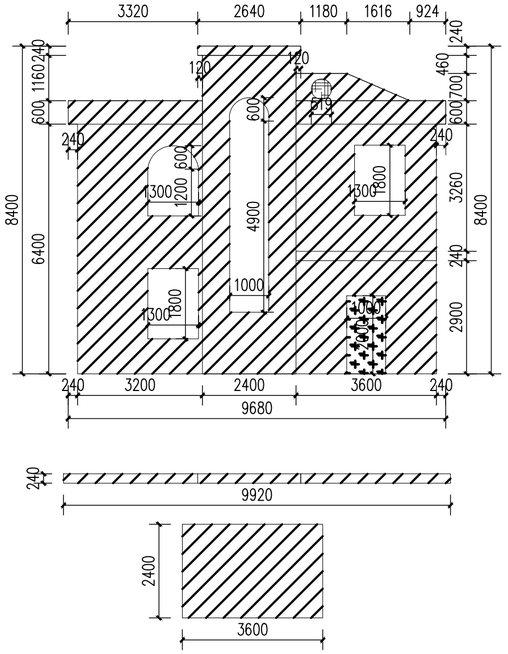


A47立面 1:100

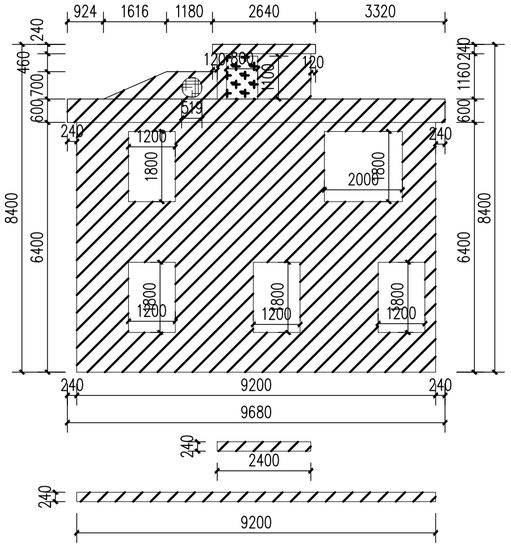

A49立面 1:100

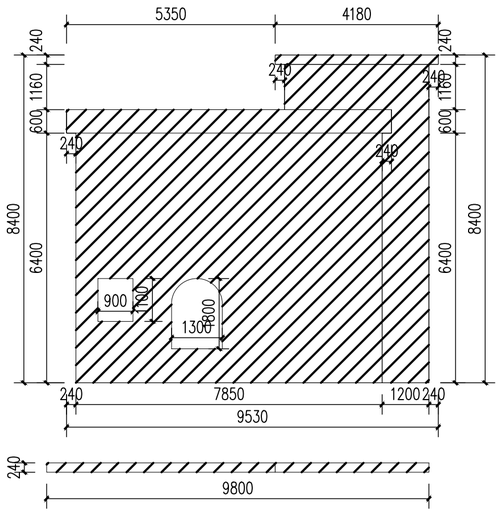

A50立面 1:100

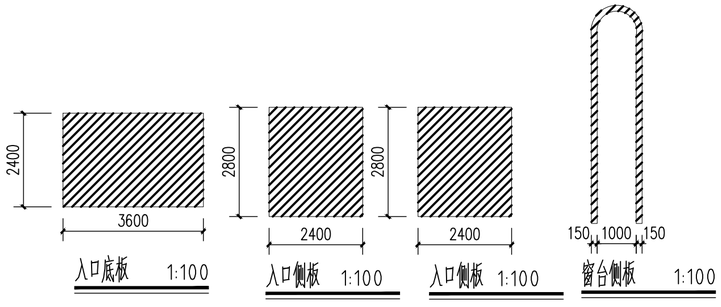

入口底板 1:100　入口侧板 1:100　入口侧板 1:100　窗台侧板 1:100

外墙面

窗户

门

不在本次设计范围内

墙洞

备注：

1、本图尺寸以图上标注为准，不得以比例尺度量。
2、建设单位具备完整有效的规划、立项及相关批复手续后，本图方可用于施工，在此之前，本图仅适用于方案报批。
3、图纸加盖相应阶段出图章后有效，未经正规施工图审查机构审查，本图不得直接用于施工，仅供业主建设投资前估算建设造价之参考图。
4、使用本图时，应同时参照其它有关图纸及国家相关规范与标准图集，如发现有任何不明之处，应及时通知我公司。
5、本图之版权属中科华创国际工程设计顾问集团有限公司所有，未经本公司授权不得随意转交第三方，或以任何形式复制。

说明 illustrate

出图专用章 SEAL

四川省建设工程设计出图专用章
中科华创国际工程设计顾问集团有限公司
资质等级范围：建筑行业（建筑工程）甲级；
风景园林工程设计专项甲级
资质证书编号：A151031317 有效期至：2027年09月28日

注册盖章 SEAL

中华人民共和国一级注册建筑师
姓 名： 孙利铎
注册号： 5103131-013
有效期： 至 2027 年 02 月

施工图审查盖章 SEAL

设计证书编号： A151031317 A251022624
本图须加盖本公司出图签章 否则一律无效

设计单位

中科华创国际工程设计顾问集团有限公司
Zhongke Huachuang International Engineering Design Consulting Group Co.,Ltd.

审定人/日期 AUTHORIZED FOR ISSUE BY /DATE	审定人	马福桂
审核人/日期 AUDITED BY /DATE	审核人	孙利铎
设计总负责人 日期 PROJECT DIRECTOR /DATE	设计总负责人	孙利铎
专业负责人/日期 DISCIPLINE RESPONSIBLE BY /DATE	专业负责人	孙利铎
校对人/日期 CHECKED BY /DATE	校对人	王世东
设计人/日期 DESIGNED BY /DATE	设计人	梁飞业
制图人/日期 DESIGNED BY /DATE	制图人	梁飞业

建设单位 CLIENT

仁化县市政工程公司

项目名称 PROJECT

广东省韶关市仁化县老旧小区改造项目（第四期）

老城区片更新改造一、二地块项目（高坪、武装部等片区）

子项名称 PROJECT

图名 DRAWING TITLE


A46－A50立面图

工程编号 JOB NO.		阶段 STATUS	施工图设计
比例 SCALE	1:100	专业 DISCIPLINE	建筑
日期 DATE	2025、12	图号 DRAWING NO.	建施-13

归档号

电气 给排水 暖通 建筑 结构 会签

公路行业（公路）乙级　水利行业（河道整治）乙级　农林行业（农业综合开发工程）乙级　风景园林设计专项乙级
建筑行业（建筑工程）甲级　建筑行业（人防工程）乙级　市政行业（给水工程、排水工程、道路工程、桥梁工程、热力工程、环境卫生工程）乙级

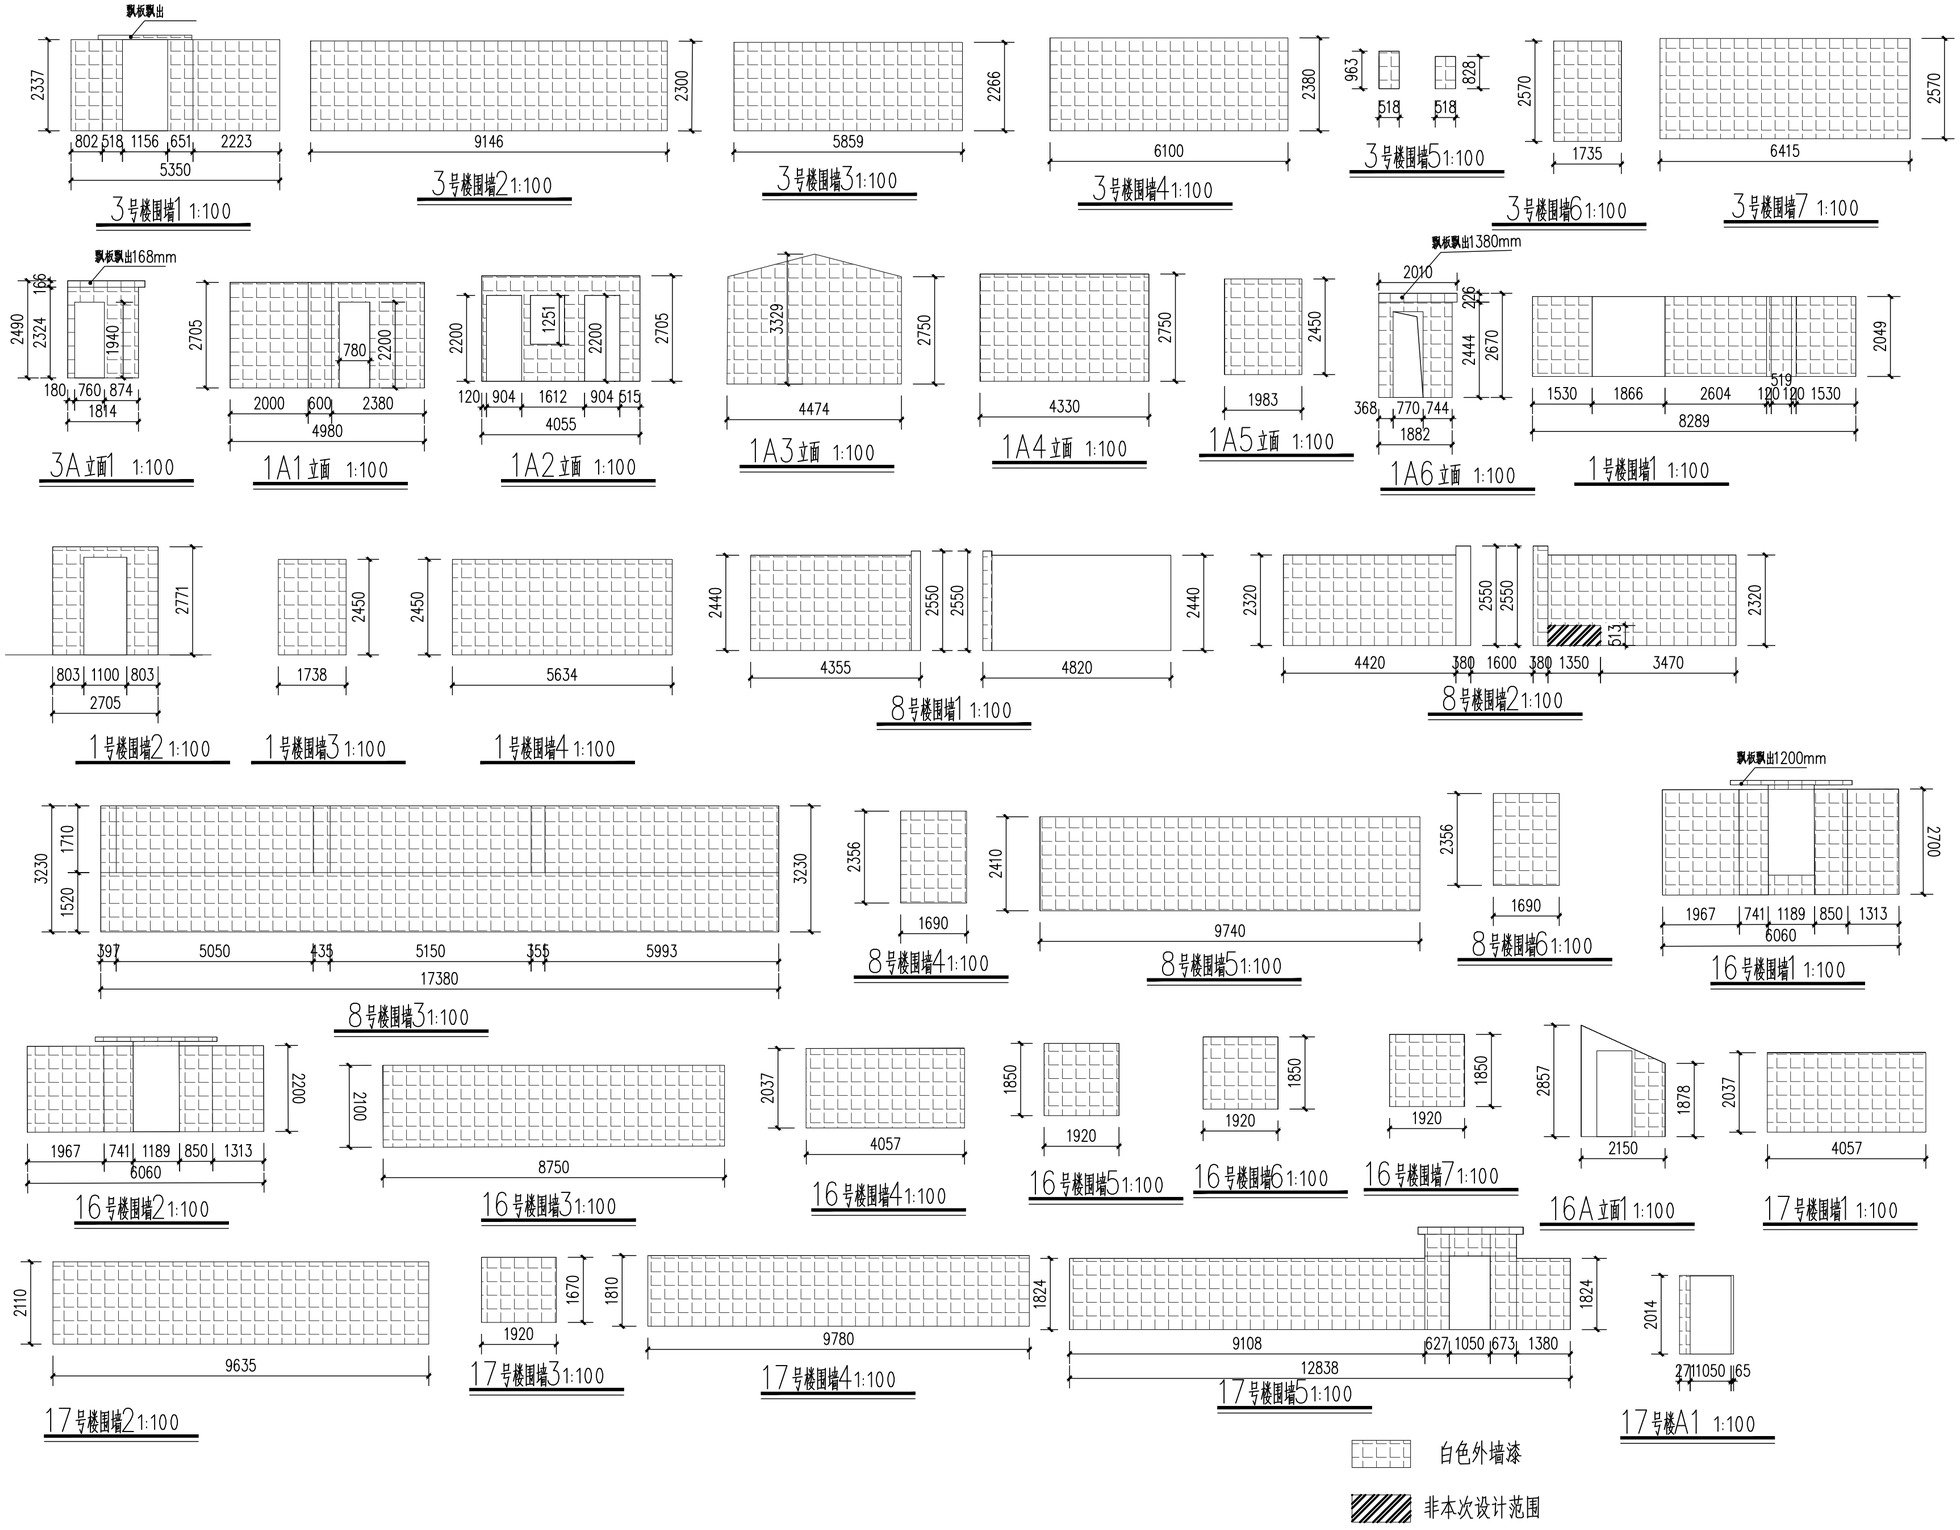

备注：

1、本图尺寸以图上标注为准，不得以比例尺度量。

2、建设单位具备完整有效的规划、立项及相关批复手续后，本图方可用于施工，在此之前，本图仅适用于方案报批。

3、图纸加盖相应阶段出图章后有效，未经正规施工图审查机构审查，本图不得直接用于施工，仅供业主建设投资前估算建设造价之参考图。

4、使用本图时，应同时参照其它有关图纸及国家相关规范与标准图集，如发现有任何不明之处，应及时通知我公司。

5、本图之版权属中科华创国际工程设计顾问集团有限公司所有，未经本公司授权不得随意转交第三方，或以任何形式复制。

说明 illustrate

出图专用章 SEAL

四川省建设工程设计出图专用章

中科华创国际工程设计顾问集团有限公司

资质等级范围：建筑行业（建筑工程）甲级；

风景园林工程设计专项甲级

资质证书编号：A151031317 有效期至：2027年09月28日

注册盖章 SEAL

中华人民共和国一级注册建筑师

姓 名： 孙利铎

注册号： 5103131-013

有效期： 至 2027 年 02 月

施工图审查盖章 SEAL

设计证书编号： A151031317 A251022624

本图须加盖本公司出图签章 否则一律无效

设计单位

中科华创国际工程设计顾问集团有限公司

Zhongke Huachuang International Engineering Design Consulting Group Co., Ltd.

审定人/日期 AUTHORIZED FOR ISSUE BY /DATE	审定人	马福桂
审核人/日期 AUDITED BY /DATE	审核人	孙利铎
设计总负责人 日期 PROJECT DIRECTOR /DATE	设计总负责人	孙利铎
专业负责人/日期 DISCIPLINE RESPONSIBLE BY /DATE	专业负责人	孙利铎
校对人/日期 CHECKED BY /DATE	校对人	王世东
设计人/日期 DESIGNED BY /DATE	设计人	梁飞业
制图人/日期 DESIGNED BY /DATE	制图人	梁飞业

建设单位 CLIENT

仁化县市政工程公司

项目名称 PROJECT

广东省韶关市仁化县老旧小区改造项目（第四期）

老城区片更新改造一、二地块项目（高坪、武装部等片区）

子项名称 PROJECT

图名 DRAWING TITLE


围墙立面图1

工程编号 JOB NO.		阶段 STATUS	施工图设计
比例 SCALE	1:100	专业 DISCIPLINE	建筑
日期 DATE	2025.12	图号 DRAWING NO.	建施-14


档案号

电气 给排水 暖通 建筑 结构 会签


公路行业（公路）乙级 水利行业（河道整治）乙级 农林行业（农业综合开发工程）乙级 风景园林设计专项乙级
建筑行业（建筑工程）甲级 建筑行业（人防工程）乙级 市政行业（给水工程、排水工程、道路工程、桥梁工程、热力工程、环境卫生工程）乙级

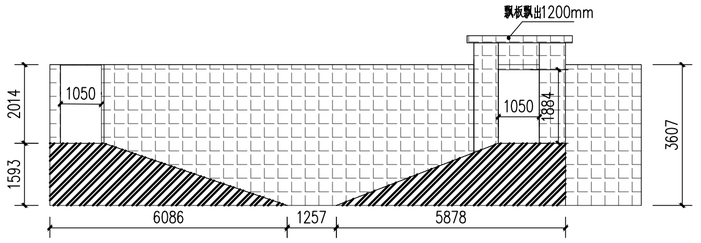


17号楼围墙6 1:100

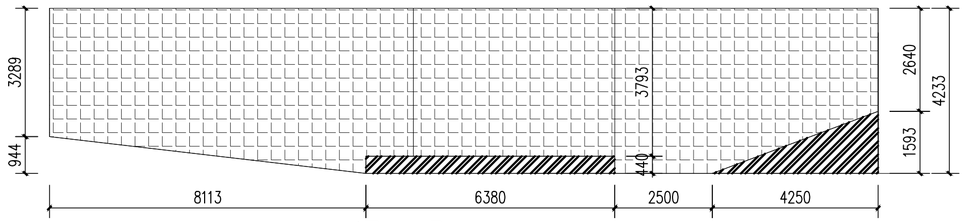


17号楼围墙7 1:100

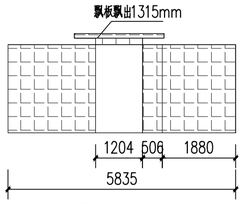


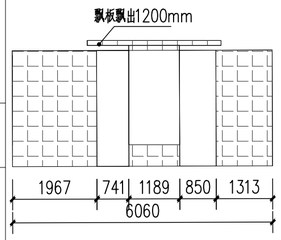


16号楼围墙1 1:100

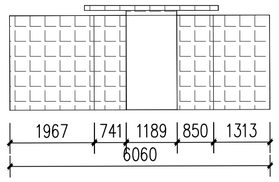


16号楼围墙2 1:100

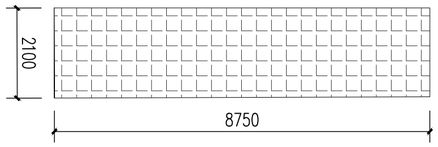


16号楼围墙3 1:100

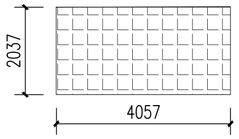


16号楼围墙4 1:100

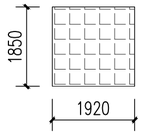


16号楼围墙5 1:100

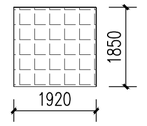


16号楼围墙6 1:100

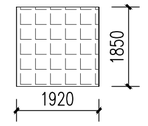


16号楼围墙7 1:100

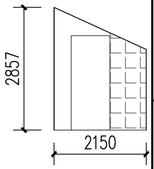


16A立面1 1:100

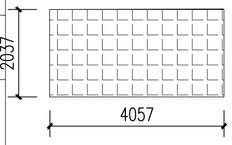


17号楼围墙1 1:100

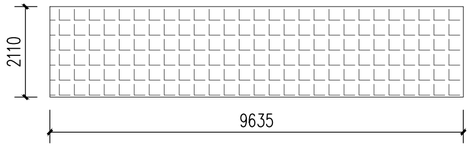


17号楼围墙2 1:100

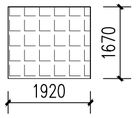


17号楼围墙3 1:100

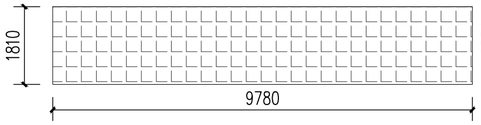


17号楼围墙4 1:100

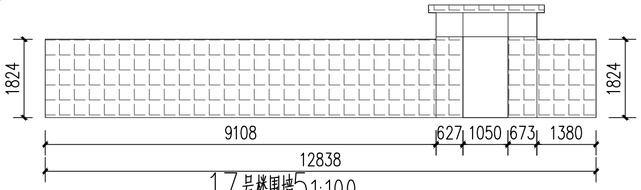


17号楼围墙5 1:100

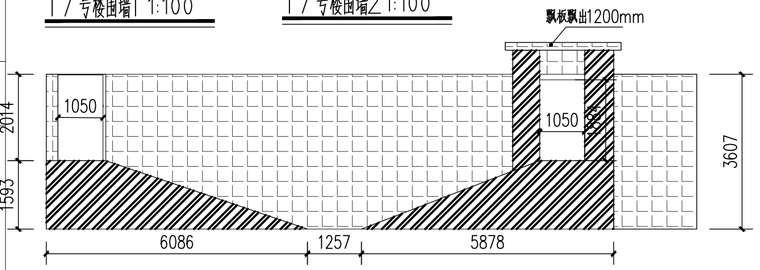


17号楼围墙6 1:100

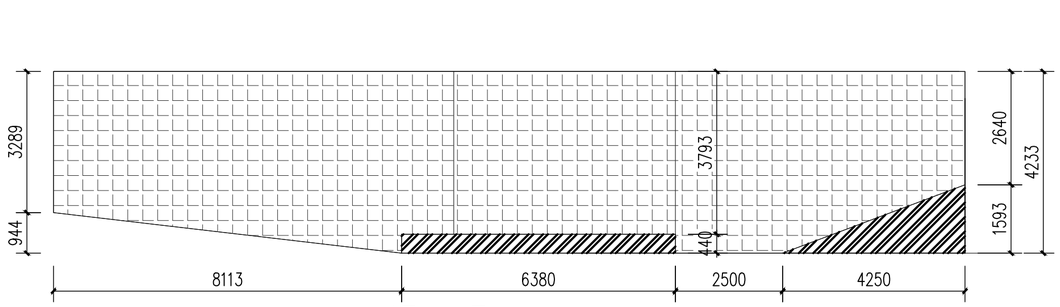


17号楼围墙7 1:100

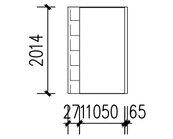


17号楼A1 1:100

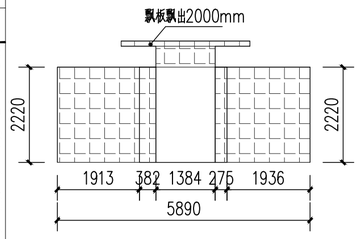


14号楼围墙1 1:100

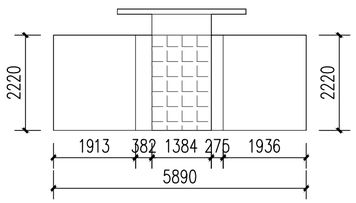


14号楼围墙2 1:100

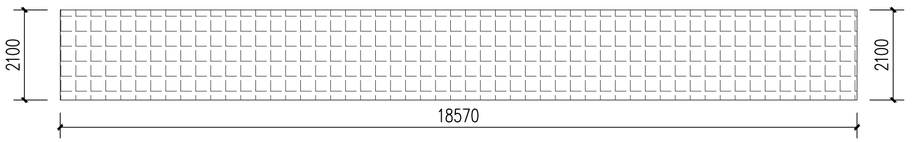


14号楼围墙3 1:100

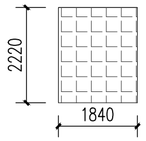


14号楼围墙4 1:100

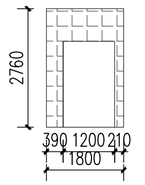


14A立面1 1:100

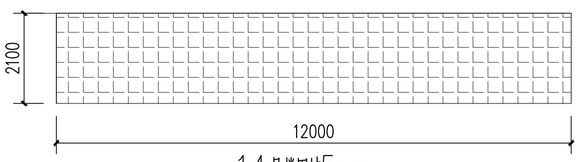

14号楼围墙5 1:100

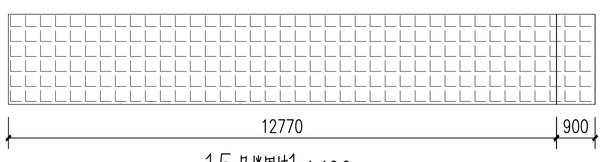


15号楼围墙1 1:100

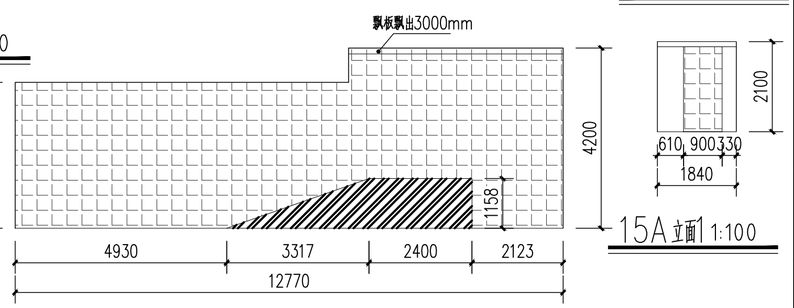


15号楼围墙2 1:100


15A立面1 1:100

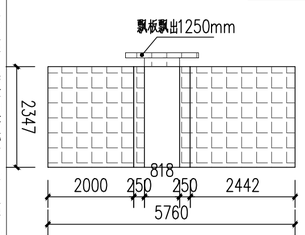


12号楼围墙1 1:100

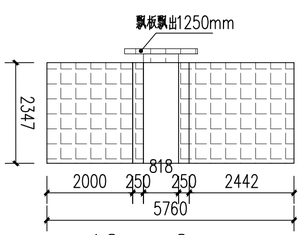


12号楼围墙2 1:100

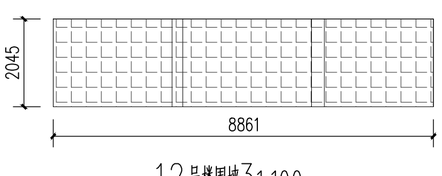

12号楼围墙3 1:100

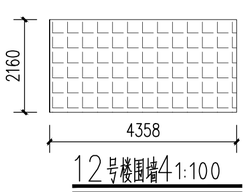

12号楼围墙4 1:100

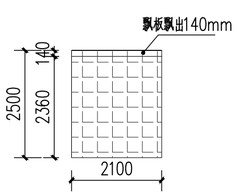

12A立面1 1:100

白色外墙漆

非本次设计范围

备注：

1、本图尺寸以图上标注为准，不得以比例尺度量。
2、建设单位具备完整有效的规划、立项及相关批复手续后，本图方可用于施工，在此之前，本图仅适用于方案报批。
3、图纸加盖相应阶段出图章后有效，未经正规施工图审查机构审查，本图不得直接用于施工，仅供业主建设投资前估算建设造价之参考图。
4、使用本图时，应同时参照其它有关图纸及国家相关规范与标准图集，如发现有任何不明之处，应及时通知我公司。
5、本图之版权属中科华创国际工程设计顾问集团有限公司所有，未经本公司授权不得随意传交第三方，或以任何形式复制。

说明 illustrate

出图专用章 SEAL

四川省建设工程设计出图专用章
中科华创国际工程设计顾问集团有限公司
资质等级范围：建筑行业（建筑工程）甲级；
风景园林工程设计专项甲级
资质证书编号：A151031317 有效期至：2027年09月28日

注册盖章 SEAL

中华人民共和国一级注册建筑师
姓 名： 孙利铎
注册号： 5103131-013
有效期： 至 2027 年 02 月

施工图审查盖章 SEAL

设计证书编号： A151031317 A251022624
本图须加盖本公司出图签章 否则一律无效

设计单位

中科华创国际工程设计顾问集团有限公司
Zhongke Huachuang International Engineering Design Consulting Group Co., Ltd.

审定人/日期 AUTHORIZED FOR ISSUE BY /DATE	审定人	马福桂
审核人/日期 AUDITED BY /DATE	审核人	孙利铎
设计总负责人 日期 PROJECT DIRECTOR /DATE	设计总负责人	孙利铎
专业负责人/日期 DISCIPLINE RESPONSIBLE BY /DATE	专业负责人	孙利铎
校对人/日期 CHECKED BY /DATE	校对人	王世东
设计人/日期 DESIGNED BY /DATE	设计人	梁飞业
制图人/日期 DESIGNED BY /DATE	制图人	梁飞业

建设单位 CLIENT
仁化县市政工程公司

项目名称 PROJECT
广东省韶关市仁化县老旧小区改造项目（第四期）
老城区片更新改造一、二地块项目（高坪、武装部等片区）

子项名称 PROJECT

图名 DRAWING TITLE
围墙立面图3


工程编号 JOB NO.		阶段 STATUS	施工图设计
比例 SCALE	1:100	专业 DISCIPLINE	建筑
日期 DATE	2025.12	图号 DRAWING NO.	建施-16

档案号


电气 给排水 暖通 建筑 结构

会签


公路行业（公路）乙级 水利行业（河道整治）乙级 农林行业（农业综合开发工程）乙级 风景园林设计专项乙级
建筑行业（建筑工程）甲级 建筑行业（人防工程）乙级 市政行业（给水工程、排水工程、道路工程、桥梁工程、热力工程、环境卫生工程）乙级

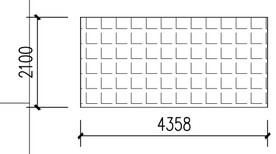


13号楼围墙1 1:100

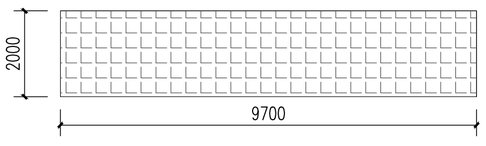


13号楼围墙2 1:100

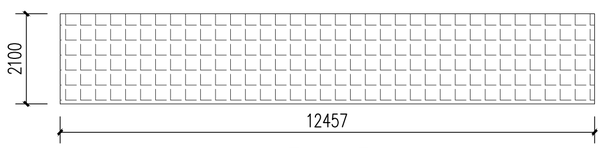


13号楼围墙3 1:100

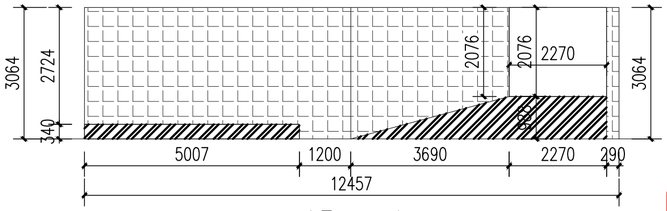


13号楼围墙4 1:100

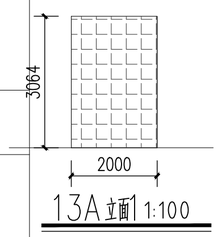


13A 立面1 1:100

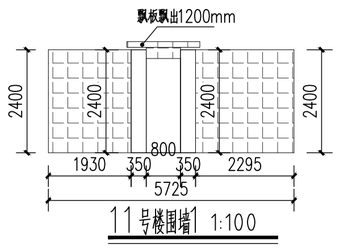


11号楼围墙1 1:100

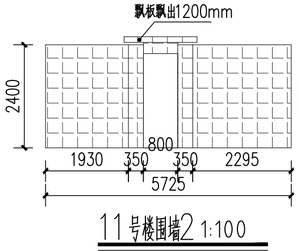


11号楼围墙2 1:100

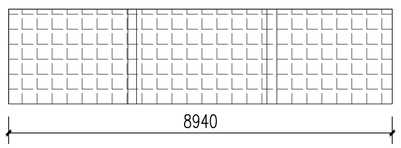


11号楼围墙3 1:100

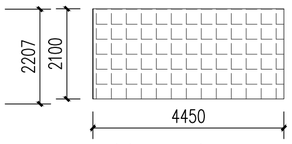


11号楼围墙4 1:100

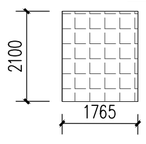


11号楼围墙5 1:100

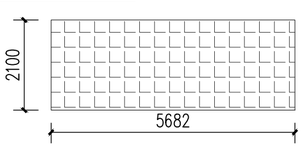


11号楼围墙6 1:100

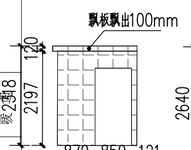


11A 立面1 1:100

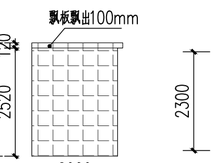


11A 立面2 1:100

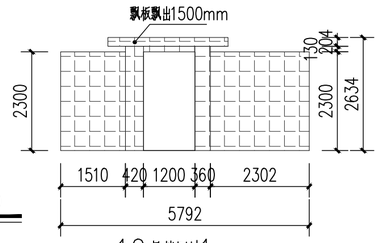

10号楼围墙1 1:100

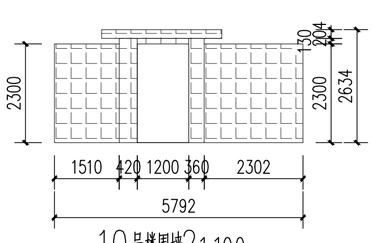


10号楼围墙2 1:100

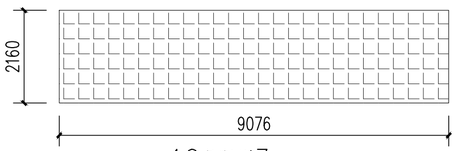


10号楼围墙3 1:100




10号楼围墙4 1:100

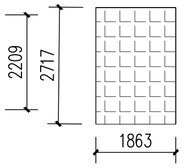


10号楼围墙5 1:100

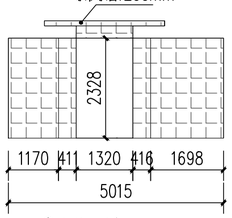


9号楼围墙1 1:100

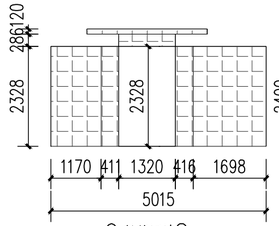


9号楼围墙2 1:100

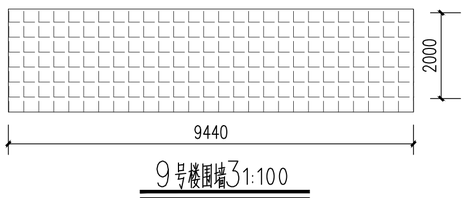


9号楼围墙3 1:100

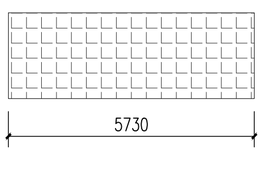


9号楼围墙4 1:100

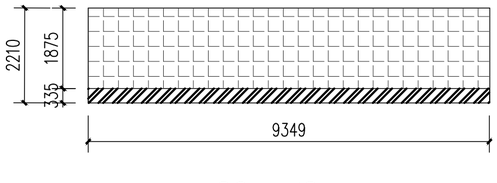


20号楼围墙1 1:100

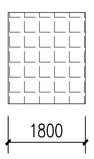


20号楼围墙3 1:100

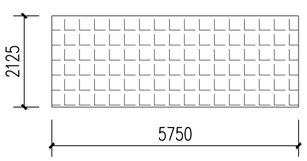


20号楼围墙4 1:100

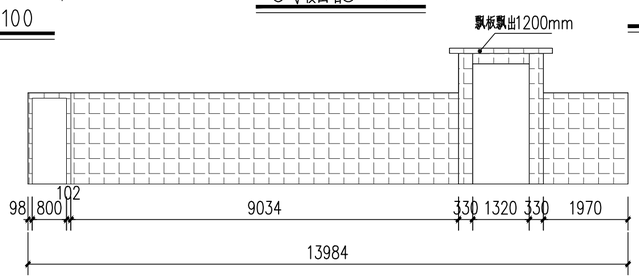


20号楼围墙5 1:100

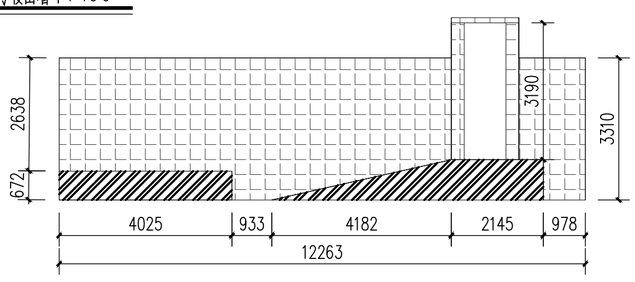


20号楼围墙6 1:100

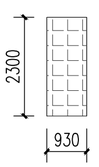


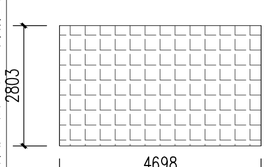


19号楼围墙1 1:100

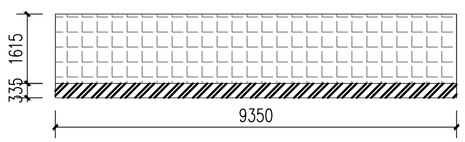


19号楼围墙2 1:100

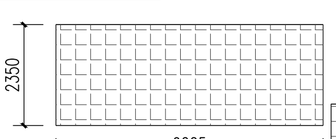


19号楼围墙4 1:100

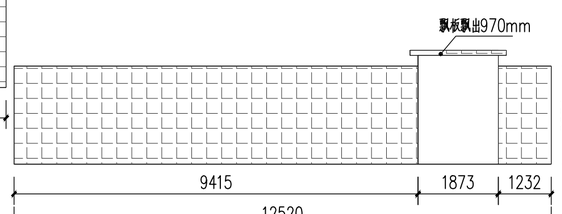


19号楼围墙5 1:100

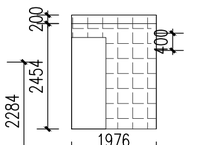

20号楼A1 1:100

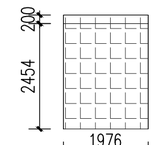

20号楼A2 1:100

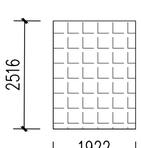

19号楼围墙3 1:100

白色外墙漆

非本次设计范围

公路行业（公路）乙级　水利行业（河道整治）乙级　农林行业（农业综合开发工程）乙级　风景园林设计专项乙级
建筑行业（建筑工程）甲级　建筑行业（人防工程）乙级　市政行业（给水工程、排水工程、道路工程、桥梁工程、热力工程、环境卫生工程）乙级

会签 结构 建筑 电气 给排水

备注：

1、本图尺寸以图上标注为准，不得以比例尺度量。
2、建设单位具备完整有效的规划、立项及相关批复手续后，本图方可用于施工，在此之前，本图仅适用于方案报批。
3、图纸加盖相应阶段出图章后有效，未经正规施工图审查机构审查，本图不得直接用于施工，仅供业主建设投资前估算建设造价之参考图。
4、使用本图时，应同时参照其它有关图纸及国家相关规范与标准图集，如发现有任何不明之处，应及时通知我公司。
5、本图之版权属中科华创国际工程设计顾问集团有限公司所有，未经本公司授权不得随意转交第三方，或以任何形式复制。

说明 illustrate

出图专用章 SEAL

四川省建设工程设计出图专用章
中科华创国际工程设计顾问集团有限公司
资质等级范围：建筑行业（建筑工程）甲级；
风景园林工程设计专项甲级
资质证书编号：A151031317 有效期至：2027年09月28日

注册盖章 SEAL

中华人民共和国一级注册建筑师
姓 名： 孙利铎
注册号： 5103131-013
有效期： 至 2027 年 02 月

施工图审查盖章 SEAL

设计证书编号： A151031317 A251022624
本图须加盖本公司出图签章 否则一律无效

设计单位

中科华创国际工程设计顾问集团有限公司
Zhongke Huachuang International Engineering Design Consulting Group Co., Ltd.

审定人/日期 AUTHORIZED FOR ISSUE BY /DATE		
审定人	马福桂	马福桂
审核人/日期 AUDITED BY /DATE		
审核人	孙利铎	孙利铎
设计总负责人 日期 PROJECT DIRECTOR /DATE		
设计总负责人	孙利铎	孙利铎
专业负责人/日期 DISCIPLINE RESPONSIBLE BY /DATE		
专业负责人	孙利铎	孙利铎
校对人/日期 CHECKED BY /DATE		
校对人	王世东	王世东
设计人/日期 DESIGNED BY /DATE		
设计人	梁飞业	梁飞业
制图人/日期 DESIGNED BY /DATE		
制图人	梁飞业	梁飞业

建设单位 CLIENT

仁化县市政工程公司

项目名称 PROJECT

广东省韶关市仁化县老旧小区改造项目（第四期）

老城区片更新改造一、二地块项目（高坪、武装部等片区）


子项名称 PROJECT

图名 DRAWING TITLE


围墙立面图4

工程编号 JOB NO.		阶段 STATUS	施工图设计
比例 SCALE	1:100	专业 DISCIPLINE	建筑
日期 DATE	2025.12	图号 DRAWING NO.	建施-17


档案号

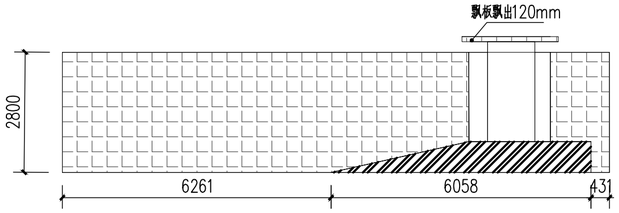


19号楼围墙6 1:100

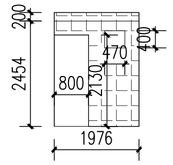


19号楼A1 1:100

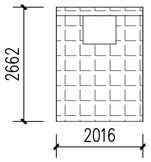


19号楼A2 1:100

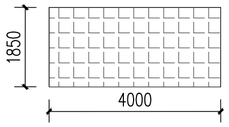


18号楼围墙1 1:100

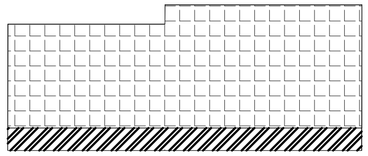


18号楼围墙2 1:100

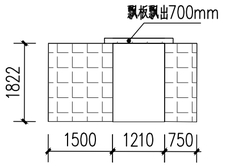


18号楼围墙3 1:100

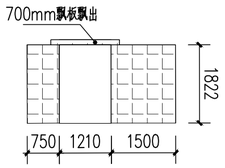


18号楼围墙4 1:100

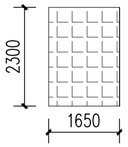


18号楼围墙5 1:100

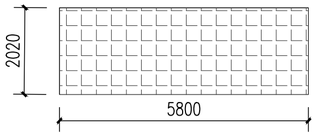


18号楼围墙6 1:100

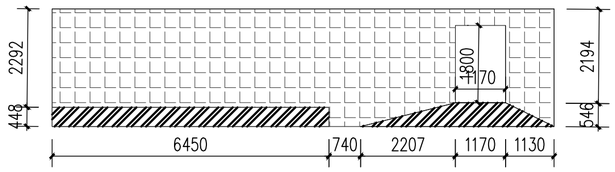


18号楼围墙7 1:100

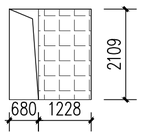


18号楼A1 1:100

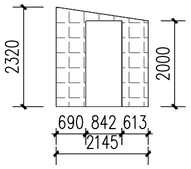


18号楼A2 1:100

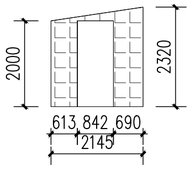


18号楼A3 1:100

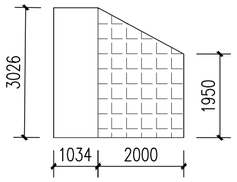

18号楼A4 1:100

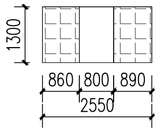

18号楼A5 1:100

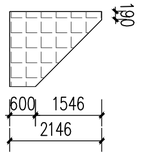

18号楼A6 1:100

白色外墙漆

非本次设计范围

备注：

1、本图尺寸以图上标注为准，不得以比例尺度量。
2、建设单位具备完整有效的规划、立项及相关批复手续后，本图方可用于施工，在此之前，本图仅适用于方案报批。
3、图纸加盖相应阶段出图章后有效，未经正规施工图审查机构审查，本图不得直接用于施工，仅供业主建设投资前估算建设造价之参考图。
4、使用本图时，应同时参照其它有关图纸及国家相关规范与标准图集，如发现有任何不明之处，应及时通知我公司。
5、本图之版权属中科华创国际工程设计顾问集团有限公司所有，未经本公司授权不得随意转交第三方，或以任何形式复制。

说明 illustrate

出图专用章 SEAL

四川省建设工程设计出图专用章
中科华创国际工程设计顾问集团有限公司
资质等级范围：建筑行业（建筑工程）甲级；
风景园林工程设计专项甲级
资质证书编号：A151031317 有效期至：2027年09月28日

注册盖章 SEAL

中华人民共和国一级注册建筑师
姓 名： 孙利铎
注册号： 5103131-013
有效期： 至 2027 年 02 月

施工图审查盖章 SEAL

设计证书编号： A151031317 A251022624
本图须加盖本公司出图签章 否则一律无效

设计单位

中科华创国际工程设计顾问集团有限公司
Zhongke Huachuang International Engineering Design Consulting Group Co., Ltd.

审定人/日期 AUTHORIZED FOR ISSUE BY /DATE		
审定人	马福桂	马福桂
审核人/日期 AUDITED BY /DATE		
审核人	孙利铎	孙利铎
设计总负责人 日期 PROJECT DIRECTOR /DATE		
设计总负责人	孙利铎	孙利铎
专业负责人/日期 DISCIPLINE RESPONSIBLE BY /DATE		
专业负责人	孙利铎	孙利铎
校对人/日期 CHECKED BY /DATE		
校对人	王世东	王世东
设计人/日期 DESIGNED BY /DATE		
设计人	梁飞业	梁飞业
制图人/日期 DESIGNED BY /DATE		
制图人	梁飞业	梁飞业

建设单位 CLIENT

仁化县市政工程公司

项目名称 PROJECT

广东省韶关市仁化县老旧小区改造项目（第四期）

老城区片更新改造一、二地块项目（高坪、武装部等片区）

子项名称 PROJECT

图名 DRAWING TITLE


围墙立面图5

工程编号 JOB NO.		阶段 STATUS	施工图设计
比例 SCALE	1:100	专业 DISCIPLINE	建筑
日期 DATE	2025.12	图号 DRAWING NO.	建施-18


档案号

电气 给排水 暖通 建筑 结构 会签


公路行业（公路）乙级 水利行业（河道整治）乙级 农林行业（农业综合开发工程）乙级 风景园林设计专项乙级
建筑行业（建筑工程）甲级 建筑行业（人防工程）乙级 市政行业（给水工程、排水工程、道路工程、桥梁工程、热力工程、环境卫生工程）乙级

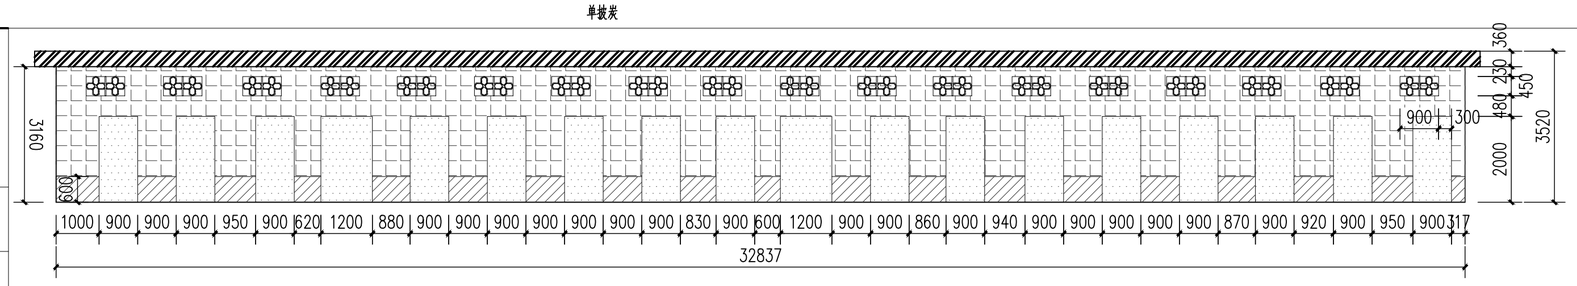


8号立面1 1:100

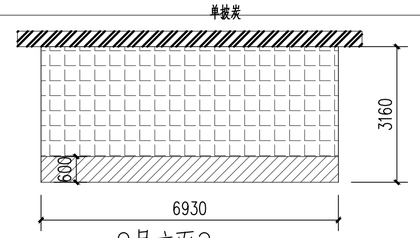


8号立面2 1:100

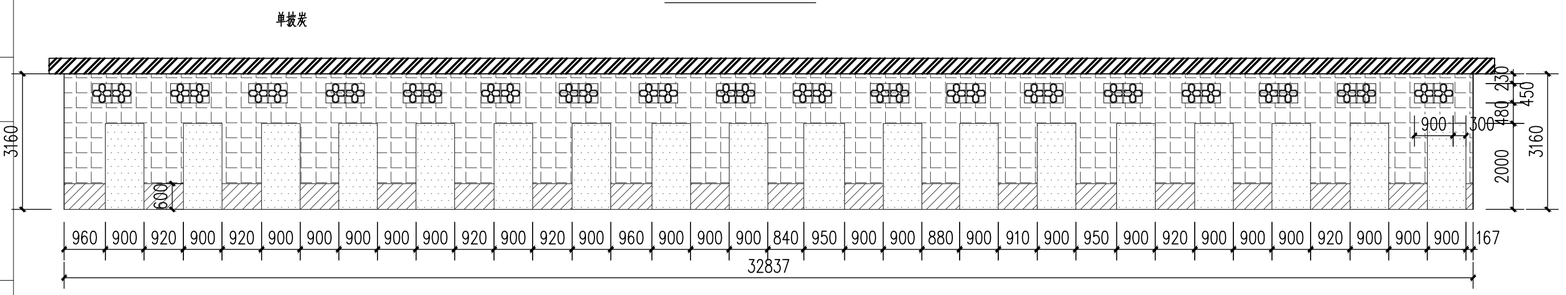


8号立面3 1:100

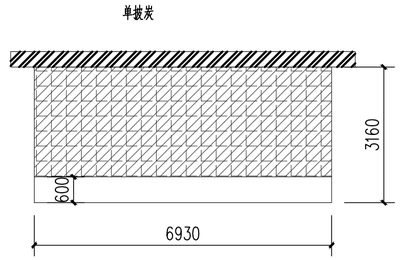

8号立面4 1:100

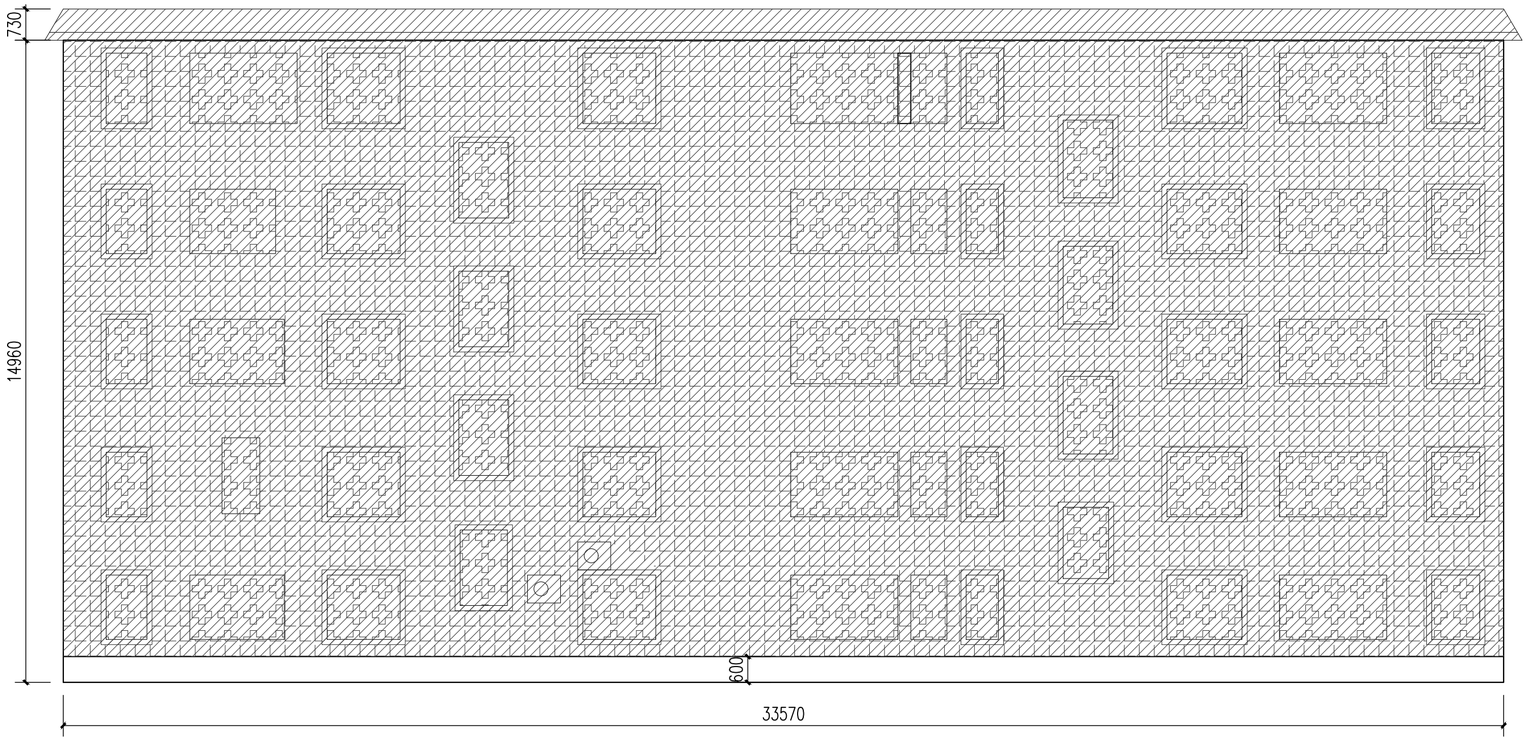

1号楼立面1 1:100

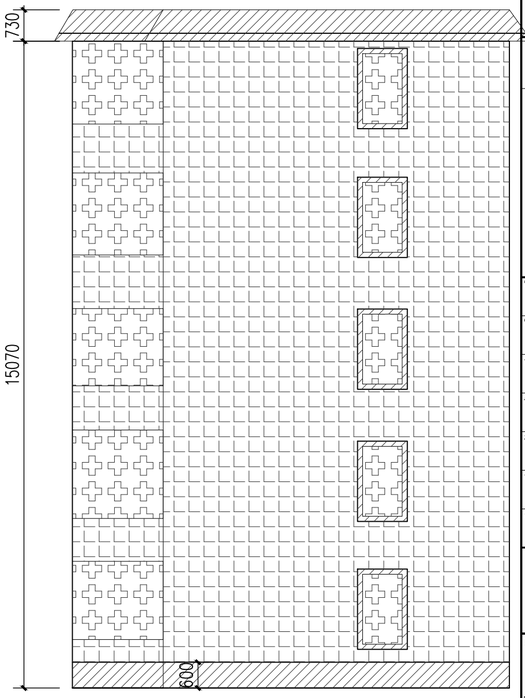

1号楼立面2 1:100

白色外墙漆　　门洞

深灰色外墙漆　　窗洞

顶棚　　白色内墙漆　　非本次设计范围

备注：

1、本图尺寸以图上标注为准，不得以比例尺度量。

2、建设单位具备完整有效的报建、立项及相关批复手续后，本图方可用于施工，在此之前，本图仅适用于方案报批。

3、图纸加盖相应阶段出图章后有效，未经正规施工图审查机构审查，本图不得直接用于施工，仅供业主建设投资前估算建设造价之参考图。

4、使用本图时，应同时参照其它有关图纸及国家相关规范与标准图集，如发现有任何不明之处，应及时通知我公司。

5、本图之版权属中科华创国际工程设计顾问集团有限公司所有，未经本公司授权不得随意转交第三方，或以任何形式复制。

说明 illustrate

出图专用章 SEAL

四川省建设工程设计出图专用章

中科华创国际工程设计顾问集团有限公司

资质等级范围：建筑行业（建筑工程）甲级；

风景园林工程设计专项甲级

资质证书编号：A151031317 有效期至：2027年09月28日

注册盖章 SEAL

中华人民共和国一级注册建筑师

姓 名： 孙利铎

注册号： 5103131-013

有效期： 至 2027 年 02 月

施工图审查盖章 SEAL

设计证书编号： A151031317 A251022624

本图须加盖本公司出图签章　否则一律无效

设计单位

中科华创国际工程设计顾问集团有限公司

Zhongke Huachuang International Engineering Design Consulting Group Co.,Ltd.

审定人/日期 AUTHORIZED FOR ISSUE BY /DATE	审定人	马福桂
审核人/日期 AUDITED BY /DATE	审核人	孙利铎
设计总负责人 日期 PROJECT DIRECTOR /DATE	设计总负责人	孙利铎
专业负责人/日期 DISCIPLINE RESPONSIBLE BY /DATE	专业负责人	孙利铎
校对人/日期 CHECKED BY /DATE	校对人	王世东
设计人/日期 DESIGNED BY /DATE	设计人	梁飞业
制图人/日期 DESIGNED BY /DATE	制图人	梁飞业

建设单位 CLIENT

仁化县市政工程公司

项目名称 PROJECT

广东省韶关市仁化县老旧小区改造项目（第四期）

老城区片更新改造一、二地块项目（高坪、武装部等片区）

子项名称 PROJECT

图名 DRAWING TITLE


盛世铭庭2号楼立面图、1号楼立面图1、立面图2

工程编号 JOB NO.		阶段 STATUS	施工图设计
比例 SCALE	1:100	专业 DISCIPLINE	建筑
日期 DATE	2025.12	图号 DRAWING NO.	建施-01


建筑行业（建筑工程）乙级　公路行业（公路）乙级　水利行业（河道整治）乙级　农林行业（农业综合开发工程）乙级　风景园林设计专项乙级

建筑行业（人防工程）乙级　市政行业（给水工程、排水工程、道路工程、桥梁工程、热力工程、环境卫生工程）乙级


会签：建筑　结构　给排水　暖通　电气

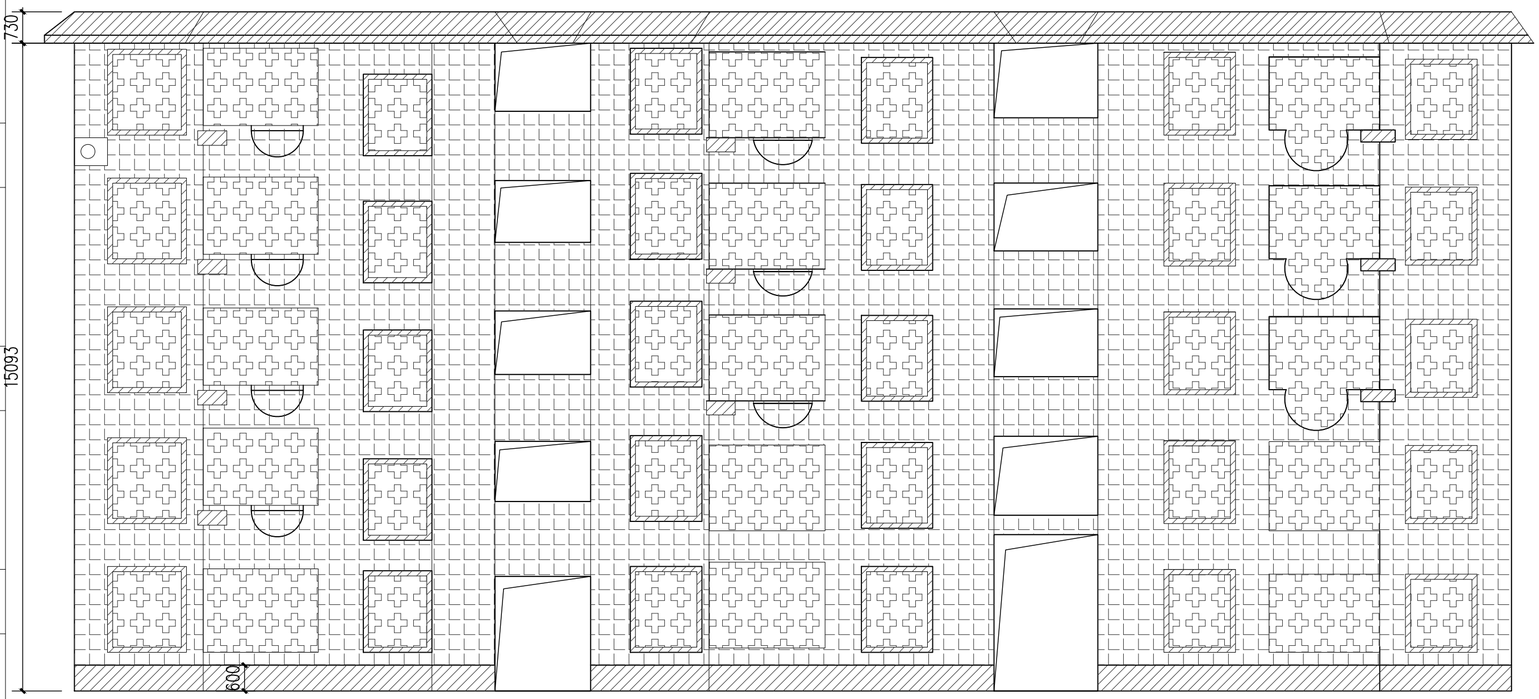

1号楼立面3 1:100

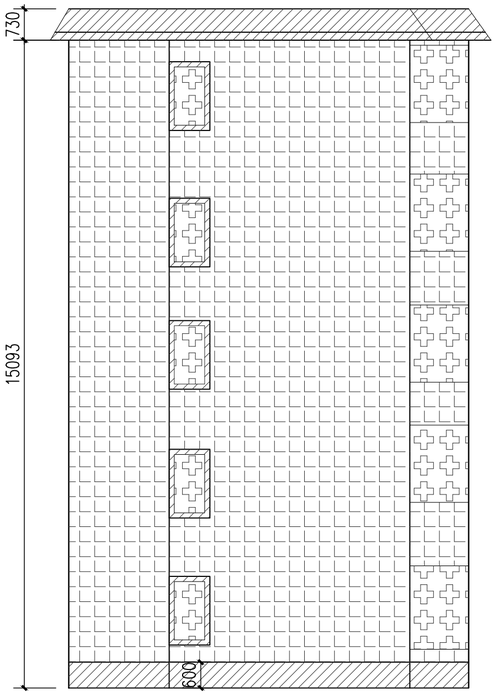

1号楼立面4 1:100

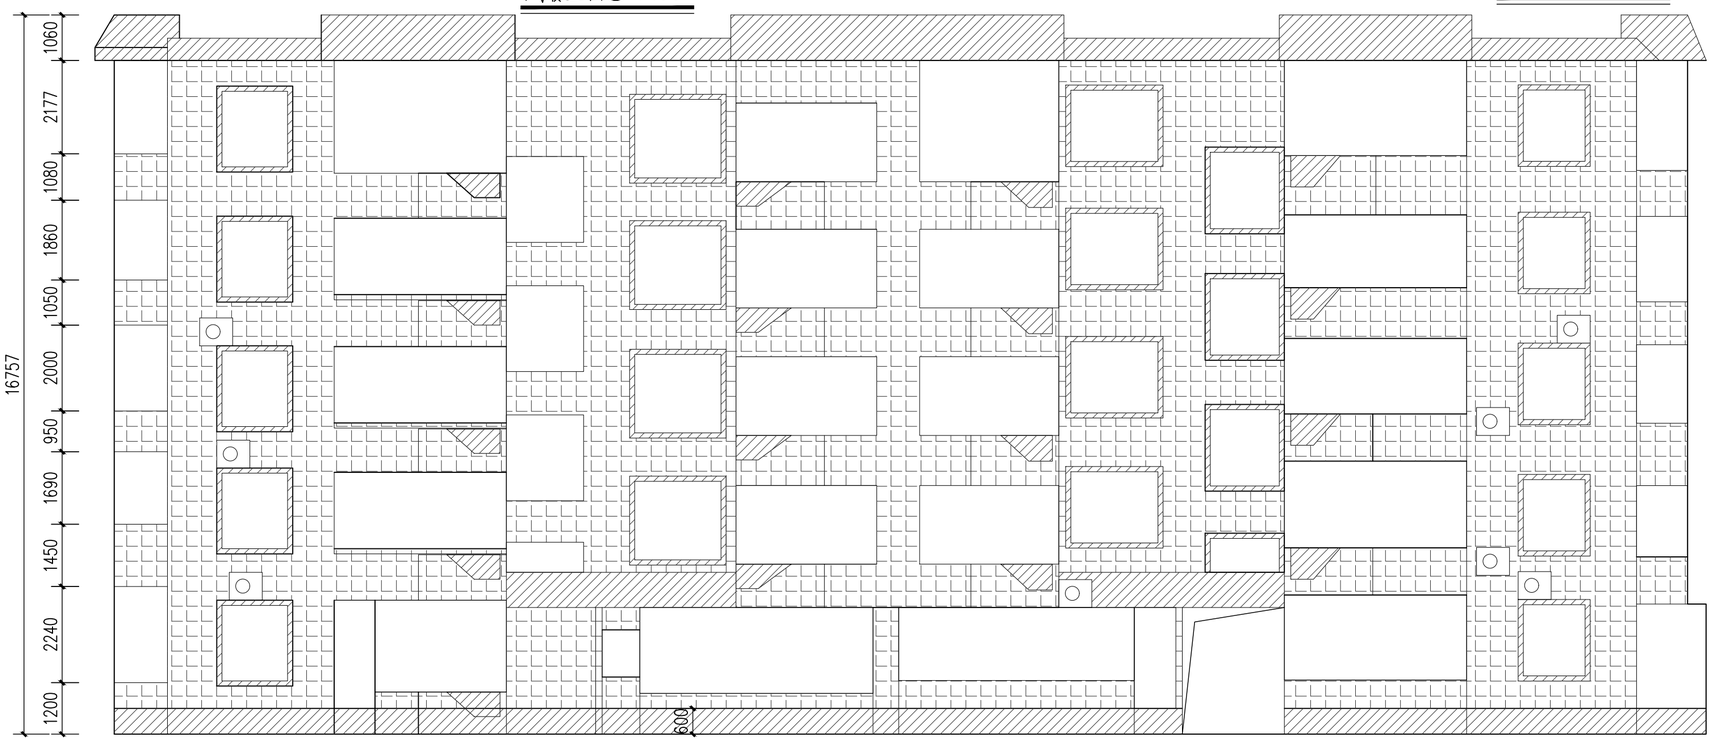

3号楼立面1 1:100

白色外墙漆

深灰色外墙漆

顶棚

门洞

窗洞

白色内墙漆

非本次设计范围

电气 | 给排水 | 暖通 | 建筑 | 结构 | 会签

公路行业（公路）乙级　水利行业（河道整治）乙级　农林行业（农业综合开发工程）乙级　风景园林设计专项乙级
建筑行业（建筑工程）甲级　建筑行业（人防工程）乙级　市政行业（给水工程、排水工程、道路工程、桥梁工程、热力工程、环境卫生工程）乙级

备注：
1、本图尺寸以图上标注为准，不得以比例尺度量。
2、建设单位具备完整有效的规划、立项及相关批复手续后，本图方可用于施工，在此之前，本图仅适用于方案报批。
3、图纸加盖相应阶段出图章后有效，未经正规施工图审查机构审查，本图不得直接用于施工，仅供业主建设投资前估算建设造价之参考图。
4、使用本图时，应同时参照其它有关图纸及国家相关规范与标准图集，如发现有任何不明之处，应及时通知我公司。
5、本图之版权属中科华创国际工程设计顾问集团有限公司所有，未经本公司授权不得随意转交第三方，或以任何形式复制。

说明 illustrate

出图专用章 SEAL

四川省建设工程设计出图专用章
中科华创国际工程设计顾问集团有限公司
资质等级范围：建筑行业（建筑工程）甲级；
风景园林工程设计专项甲级
资质证书编号：A151031317　有效期至：2027年09月28日

注册盖章 SEAL

中华人民共和国一级注册建筑师
姓　名：　孙利铎
注册号：　5103131-013
有效期：　至 2027 年 02 月

施工图审查盖章 SEAL

设计证书编号：A151031317 A251022624
本图须加盖本公司出图签章　否则一律无效

设计单位

中科华创国际工程设计顾问集团有限公司
Zhongke Huachuang International Engineering Design Consulting Group Co., Ltd.

审定人/日期 AUTHORIZED FOR ISSUE BY /DATE		
审定人	马福桂	马福桂
审核人/日期 AUDITED BY /DATE		
审核人	孙利铎	孙利铎
设计总负责人 日期 PROJECT DIRECTOR /DATE		
设计总负责人	孙利铎	孙利铎
专业负责人/日期 DISCIPLINE RESPONSIBLE BY /DATE		
专业负责人	孙利铎	孙利铎
校对人/日期 CHECKED BY /DATE		
校对人	王世东	王世东
设计人/日期 DESIGNED BY /DATE		
设计人	梁飞业	梁飞业
制图人/日期 DESIGNED BY /DATE		
制图人	梁飞业	梁飞业

建设单位 CLIENT
仁化县市政工程公司


项目名称 PROJECT
广东省韶关市仁化县老旧小区改造项目（第四期）
老城区片更新改造一、二地块项目（高坪、武装部等片区）

子项名称 PROJECT

图名 DRAWING TITLE
盛世铭庭3号楼立面图、2号楼立面图3、立面图4

工程编号 JOB NO.		阶段 STATUS	施工图设计
比例 SCALE	1:100	专业 DISCIPLINE	建筑
日期 DATE	2025.12	图号 DRAWING NO.	建施-02

档案号

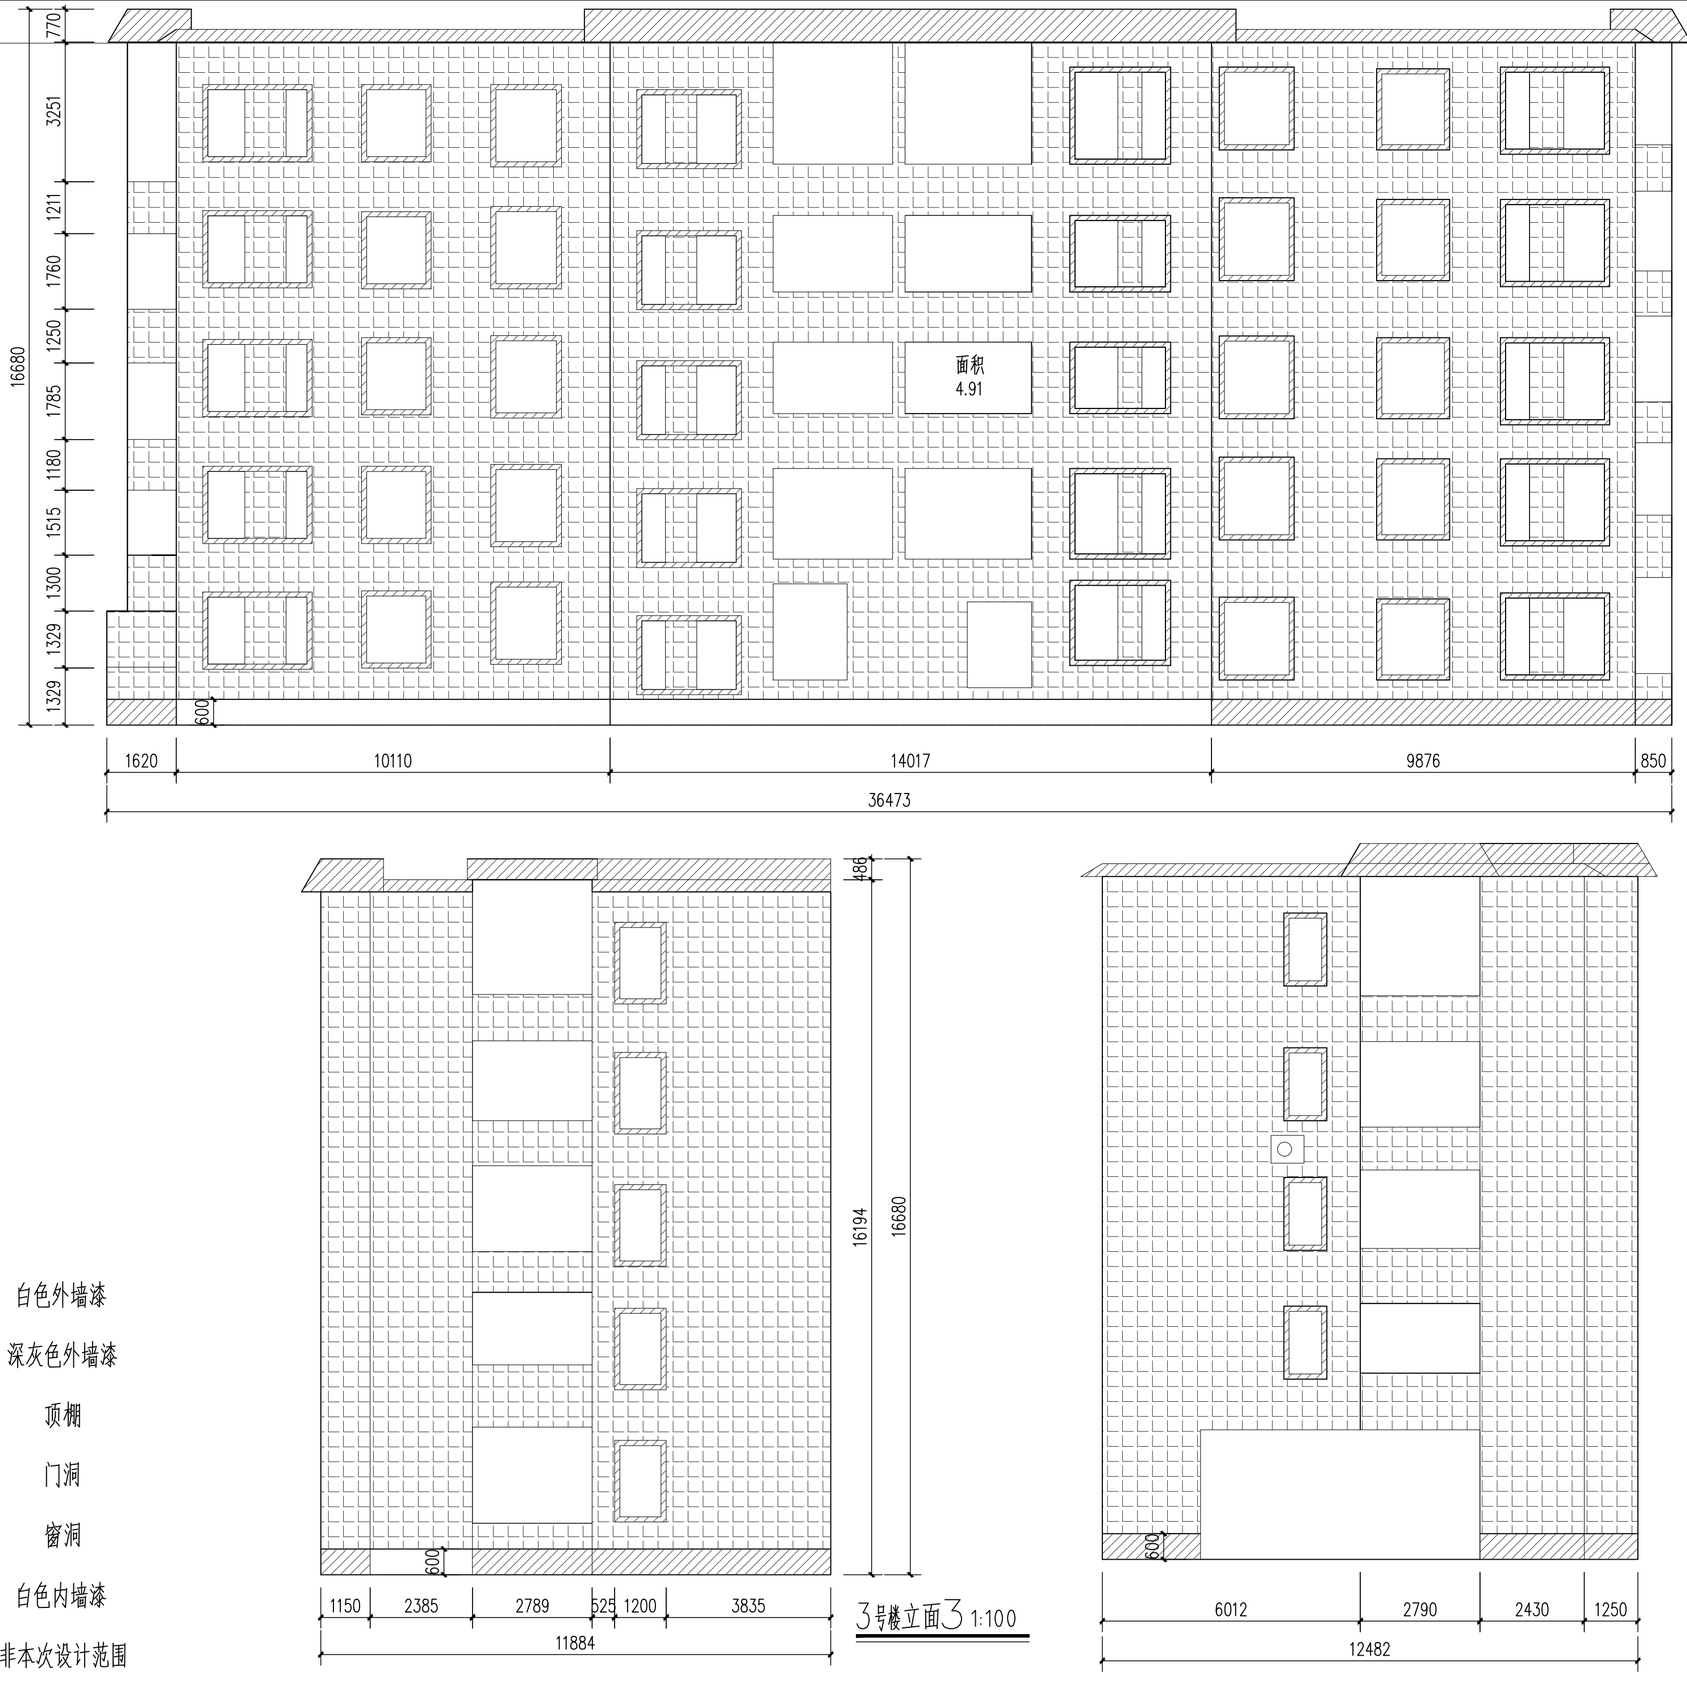

3号楼立面2 1:100

3号楼立面3 1:100

3号楼立面4 1:100

白色外墙漆

深灰色外墙漆

顶棚

门洞

窗洞

白色内墙漆

非本次设计范围

电气 | 给排水 | 暖通 | 建筑 | 结构 | 会签

公路行业（公路）乙级　水利行业（河道整治）乙级　农林行业（农业综合开发工程）乙级　风景园林设计专项乙级
建筑行业（建筑工程）甲级　建筑行业（人防工程）乙级　市政行业（给水工程、排水工程、道路工程、桥梁工程、热力工程、环境卫生工程）乙级

备注：
1、本图尺寸以图上标注为准，不得以比例尺度量。
2、建设单位具备完整有效的规划、立项及相关批复手续后，本图方可用于施工，在此之前，本图仅适用于方案报批。
3、图纸加盖相应阶段出图章后有效，未经正规施工图审查机构审查，本图不得直接用于施工，仅供业主建设投资前估算建设造价之参考图。
4、使用本图时，应同时参照其它有关图纸及国家相关规范与标准图集，如发现有任何不明之处，应及时通知我公司。
5、本图之版权属中科华创国际工程设计顾问集团有限公司所有，未经本公司授权不得随意转交第三方，或以任何形式复制。

说明 illustrate

出图专用章 SEAL

四川省建设工程设计出图专用章
中科华创国际工程设计顾问集团有限公司
资质等级范围：建筑行业（建筑工程）甲级；
风景园林工程设计专项甲级
资质证书编号：A151031317 有效期至：2027年09月28日

注册盖章 SEAL

中华人民共和国一级注册建筑师
姓　名：孙利铎
注册号：5103131-013
有效期：至 2027 年 02 月

施工图审查盖章 SEAL

设计证书编号：A151031317 A251022624
本图须加盖本公司出图签章　否则一律无效

设计单位

中科华创国际工程设计顾问集团有限公司
Zhongke Huachuang International Engineering Design Consulting Group Co.,Ltd.

审定人/日期 AUTHORIZED FOR ISSUE BY /DATE		
审定人	马福桂	马福桂
审核人/日期 AUDITED BY /DATE		
审核人	孙利铎	孙利铎
设计总负责人 日期 PROJECT DIRECTOR /DATE		
设计总负责人	孙利铎	孙利铎
专业负责人/日期 DISCIPLINE RESPONSIBLE BY /DATE		
专业负责人	孙利铎	孙利铎
校对人/日期 CHECKED BY /DATE		
校对人	王世东	王世东
设计人/日期 DESIGNED BY /DATE		
设计人	梁飞业	梁飞业
制图人/日期 DESIGNED BY /DATE		
制图人	梁飞业	梁飞业

建设单位 CLIENT
仁化县市政工程公司


项目名称 PROJECT
广东省韶关市仁化县老旧小区改造项目（第四期）
老城区片更新改造一、二地块项目（高坪、武装部等片区）

子项名称 PROJECT


图名 DRAWING TITLE
盛世铭庭3号楼立面图、2号楼立面图3、立面图4

工程编号 JOB NO.		阶段 STATUS	施工图设计
比例 SCALE	1:100	专业 DISCIPLINE	建筑
日期 DATE	2025.12	图号 DRAWING NO.	建施-03


档案号

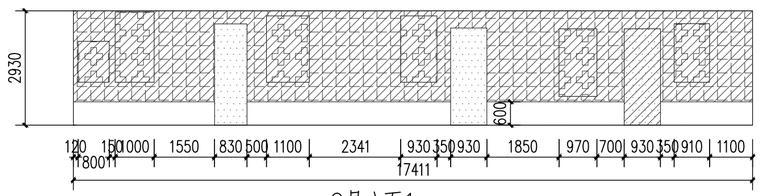


9号立面1 1:100

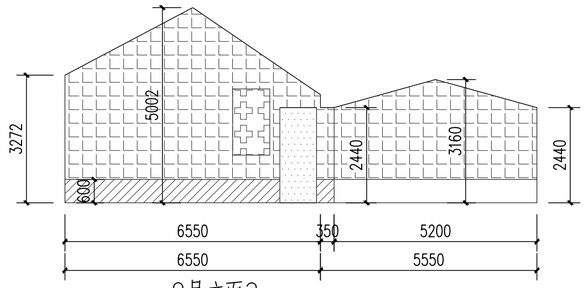



9号立面2 1:100

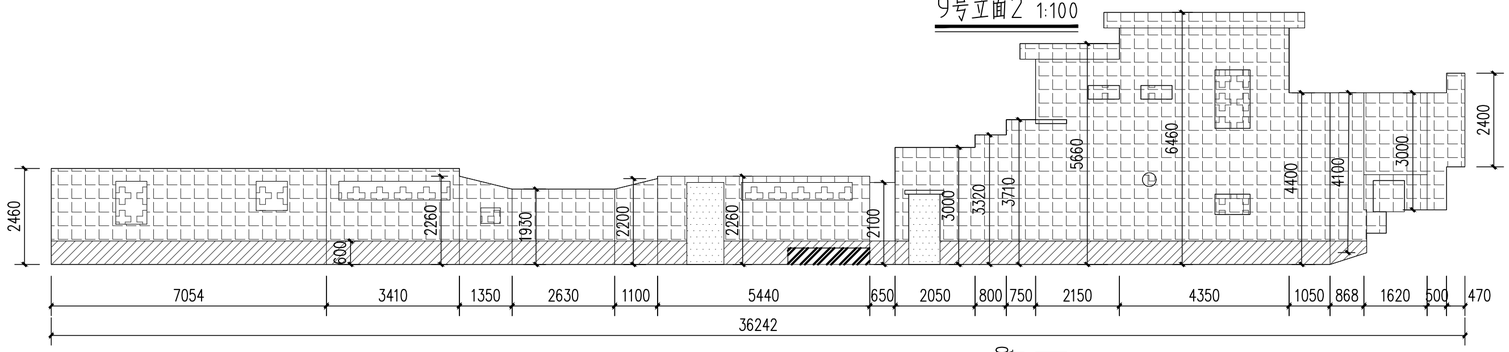

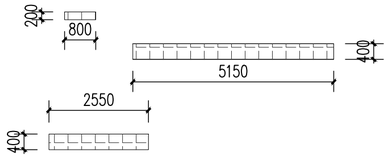

9号立面3 1:100

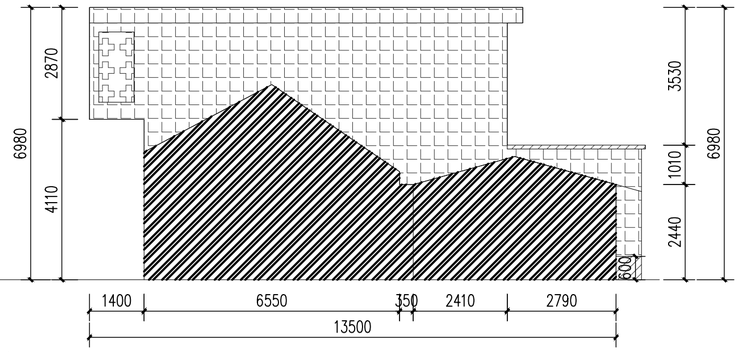

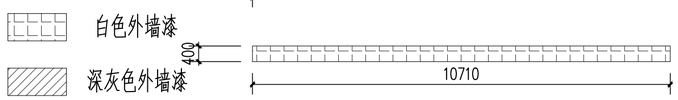

9号立面4 1:100

白色外墙漆

深灰色外墙漆


顶棚

门洞

窗洞


白色内墙漆

非本次设计范围

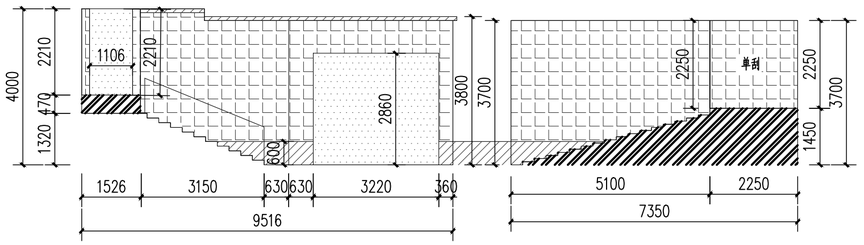

9号立面5 1:100

9号立面6 1:100

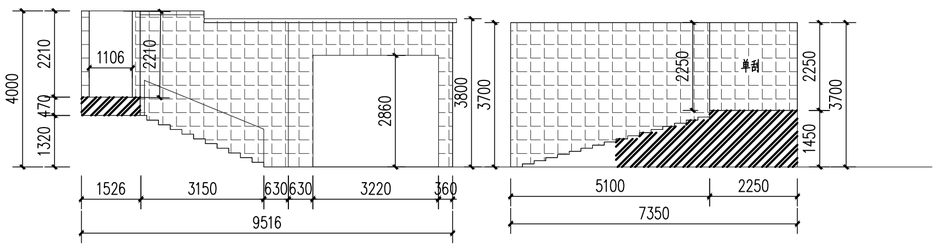

A195立面 1:100

A196立面 1:100

备注：

1、本图尺寸以图上标注为准，不得以比例尺度量。

2、建设单位具备完整有效的规划、立项及相关批复手续后，本图方可用于施工，在此之前，本图仅适用于方案报批。

3、图纸加盖相应阶段出图章后有效，未经正规施工图审查机构审查，本图不得直接用于施工，仅供业主建设投资前估算建设造价之参考图。

4、使用本图时，应同时参照其它有关图纸及国家相关规范与标准图集，如发现有任何不明之处，应及时通知我公司。

5、本图之版权属中科华创国际工程设计顾问集团有限公司所有，未经本公司授权不得随意转交第三方，或以任何形式复制。

说明 illustrate

出图专用章 SEAL

四川省建设工程设计出图专用章

中科华创国际工程设计顾问集团有限公司

资质等级范围：建筑行业（建筑工程）甲级；

风景园林工程设计专项甲级

资质证书编号：A151031317 有效期至：2027年09月28日

注册盖章 SEAL

中华人民共和国一级注册建筑师

姓 名： 孙利铎

注册号： 5103131-013

有效期： 至 2027 年 02 月

施工图审查盖章 SEAL

设计证书编号： A151031317 A251022624

本图须加盖本公司出图签章 否则一律无效

设计单位

中科华创国际工程设计顾问集团有限公司

Zhongke Huachuang International Engineering Design Consulting Group Co., Ltd.

审定人/日期 AUTHORIZED FOR ISSUE BY /DATE	审定人	马福桂
审核人/日期 AUDITED BY /DATE	审核人	孙利铎
设计总负责人 日期 PROJECT DIRECTOR /DATE	设计总负责人	孙利铎
专业负责人/日期 DISCIPLINE RESPONSIBLE BY /DATE	专业负责人	孙利铎
校对人/日期 CHECKED BY /DATE	校对人	王世东
设计人/日期 DESIGNED BY /DATE	设计人	梁飞业
制图人/日期 DESIGNED BY /DATE	制图人	梁飞业

建设单位 CLIENT

仁化县市政工程公司

项目名称 PROJECT

广东省韶关市仁化县老旧小区改造项目（第四期）

老城区片更新改造一、二地块项目（高坪、武装部等片区）

子项名称 PROJECT

图名 DRAWING TITLE

梅花路9号楼、195、196立面图


工程编号 JOB NO.		阶段 STATUS	施工图设计
比例 SCALE	1:100	专业 DISCIPLINE	建筑
日期 DATE	2025.12	图号 DRAWING NO.	建施-01

档案号


会签：电气 给排水 暖通 建筑 结构

公路行业（公路）乙级 水利行业（河道整治）乙级 农林行业（农业综合开发工程）乙级 风景园林设计专项乙级


建筑行业（建筑工程）甲级 建筑行业（人防工程）乙级 市政行业（给水工程、排水工程、道路工程、桥梁工程、热力工程、环境卫生工程）乙级

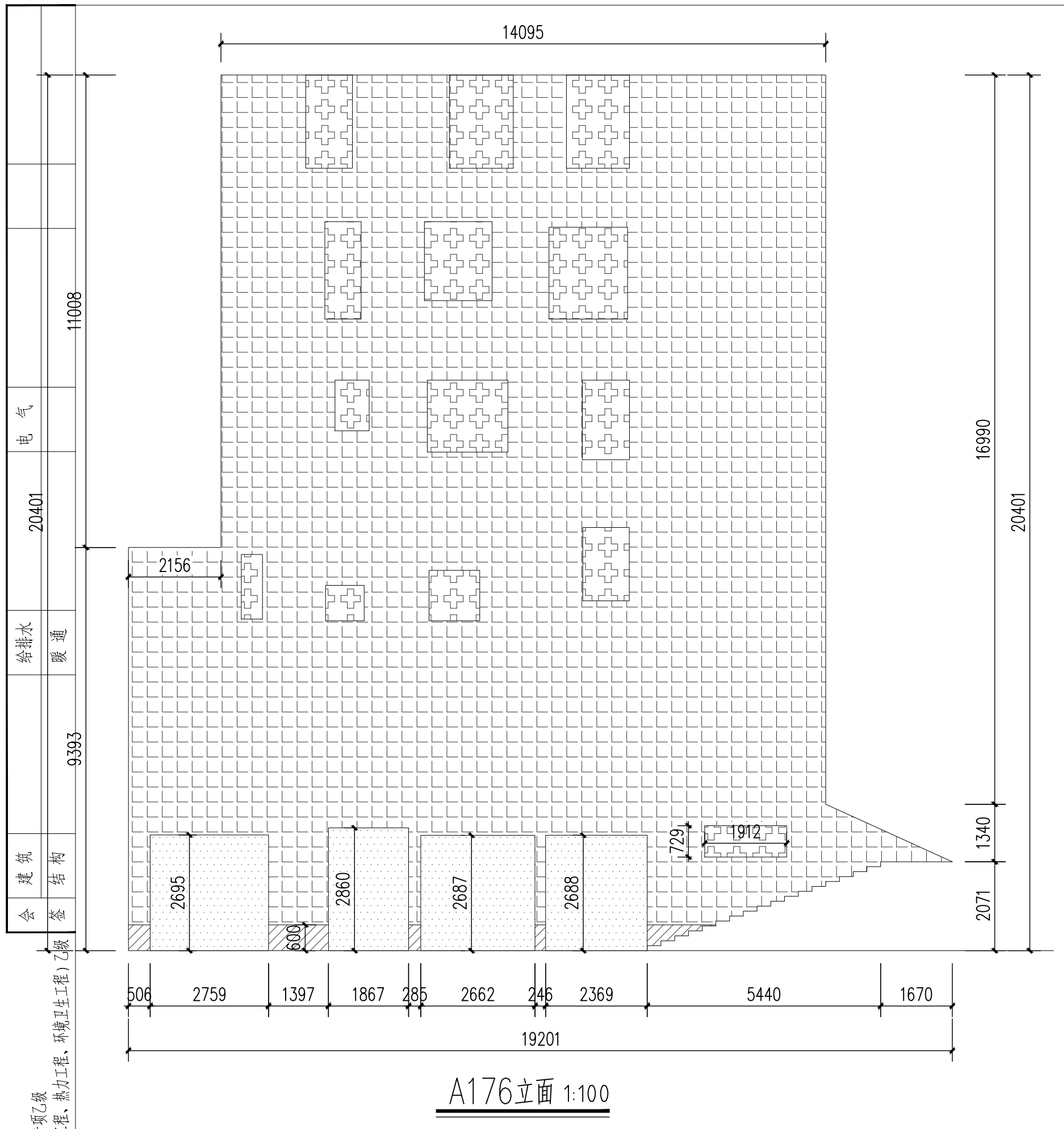


A176立面 1:100

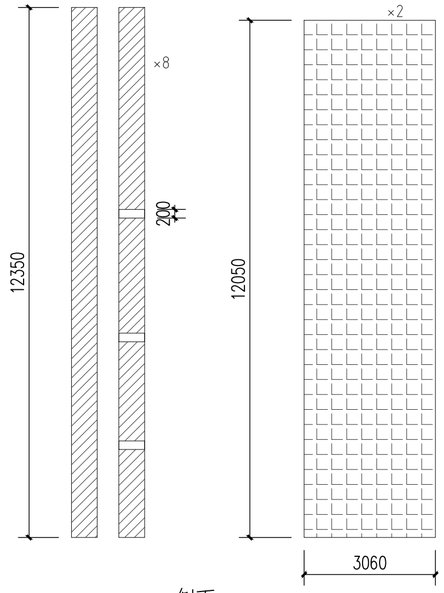

侧面 1:100

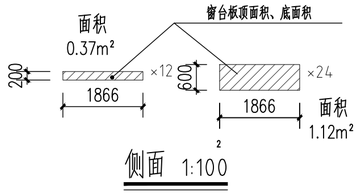

侧面 1:100

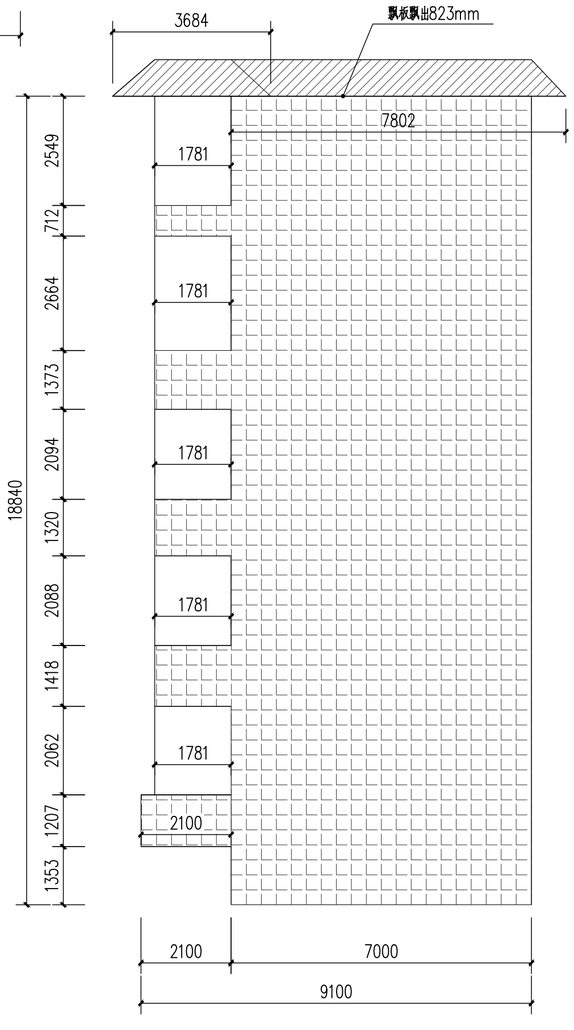

新补右侧 立面 1:100

白色外墙漆

深灰色外墙漆

顶棚

门洞

窗洞

白色内墙漆

非本次设计范围

公路行业（公路）乙级　水利行业（河道整治）乙级　农林行业（农业综合开发工程）乙级　风景园林设计专项乙级
建筑行业（建筑工程）甲级　市政行业（给水工程、排水工程、道路工程、桥梁工程、热力工程、环境卫生工程）乙级
建筑行业（人防工程）乙级　建筑行业（幕墙工程）乙级

备注：
1、本图尺寸以图上标注为准，不得以比例尺度量。
2、建设单位具备完整有效的规划、立项及相关批复手续后，本图方可用于施工，在此之前，本图仅适用于方案报批。
3、图纸加盖相应阶段出图章后有效，未经正规施工图审查机构审查，本图不得直接用于施工，仅供业主建设投资估算建设造价之参考图。
4、使用本图时，应同时参照其它有关图纸及国家相关规范与标准图集，如发现有任何不明之处，应及时通知我公司。
5、本图之版权属中科华创国际工程设计顾问集团有限公司所有，未经本公司授权不得随意转交第三方，或以任何形式复制。

说明 illustrate

出图专用章 SEAL

四川省建设工程设计出图专用章
中科华创国际工程设计顾问集团有限公司
资质等级范围：建筑行业（建筑工程）甲级；
风景园林工程设计专项甲级
资质证书编号：A151031317 有效期至：2027年09月28日

注册盖章 SEAL

中华人民共和国一级注册建筑师
姓　名：孙利铎
注册号：5103131-013
有效期：至 2027 年 02 月

施工图审查盖章 SEAL

设计证书编号：A151031317 A251022624
本图须加盖本公司出图签章　否则一律无效

设计单位

中科华创国际工程设计顾问集团有限公司
Zhongke Huachuang International Engineering Design Consulting Group Co., Ltd.

审定人/日期 AUTHORIZED FOR ISSUE BY /DATE		
审定人	马福桂	马福桂
审核人/日期 AUDITED BY /DATE		
审核人	孙利铎	孙利铎
设计总负责人 日期 PROJECT DIRECTOR /DATE		
设计总负责人	孙利铎	孙利铎
专业负责人/日期 DISCIPLINE RESPONSIBLE BY /DATE		
专业负责人	孙利铎	孙利铎
校对人/日期 CHECKED BY /DATE		
校对人	王世东	王世东
设计人/日期 DESIGNED BY /DATE		
设计人	梁飞业	梁飞业
制图人/日期 DESIGNED BY /DATE		
制图人	梁飞业	梁飞业

建设单位 CLIENT
仁化县市政工程公司


项目名称 PROJECT
广东省韶关市仁化县老旧小区改造项目（第四期）
老城区片更新改造一、二地块项目（高坪、武装部等片区）

子项名称 PROJECT


图名 DRAWING TITLE
健民口腔立面图1

工程编号 JOB NO.		阶段 STATUS	施工图设计
比例 SCALE	1:100	专业 DISCIPLINE	建筑
日期 DATE	2025.12	图号 DRAWING NO.	建施-01


档案号

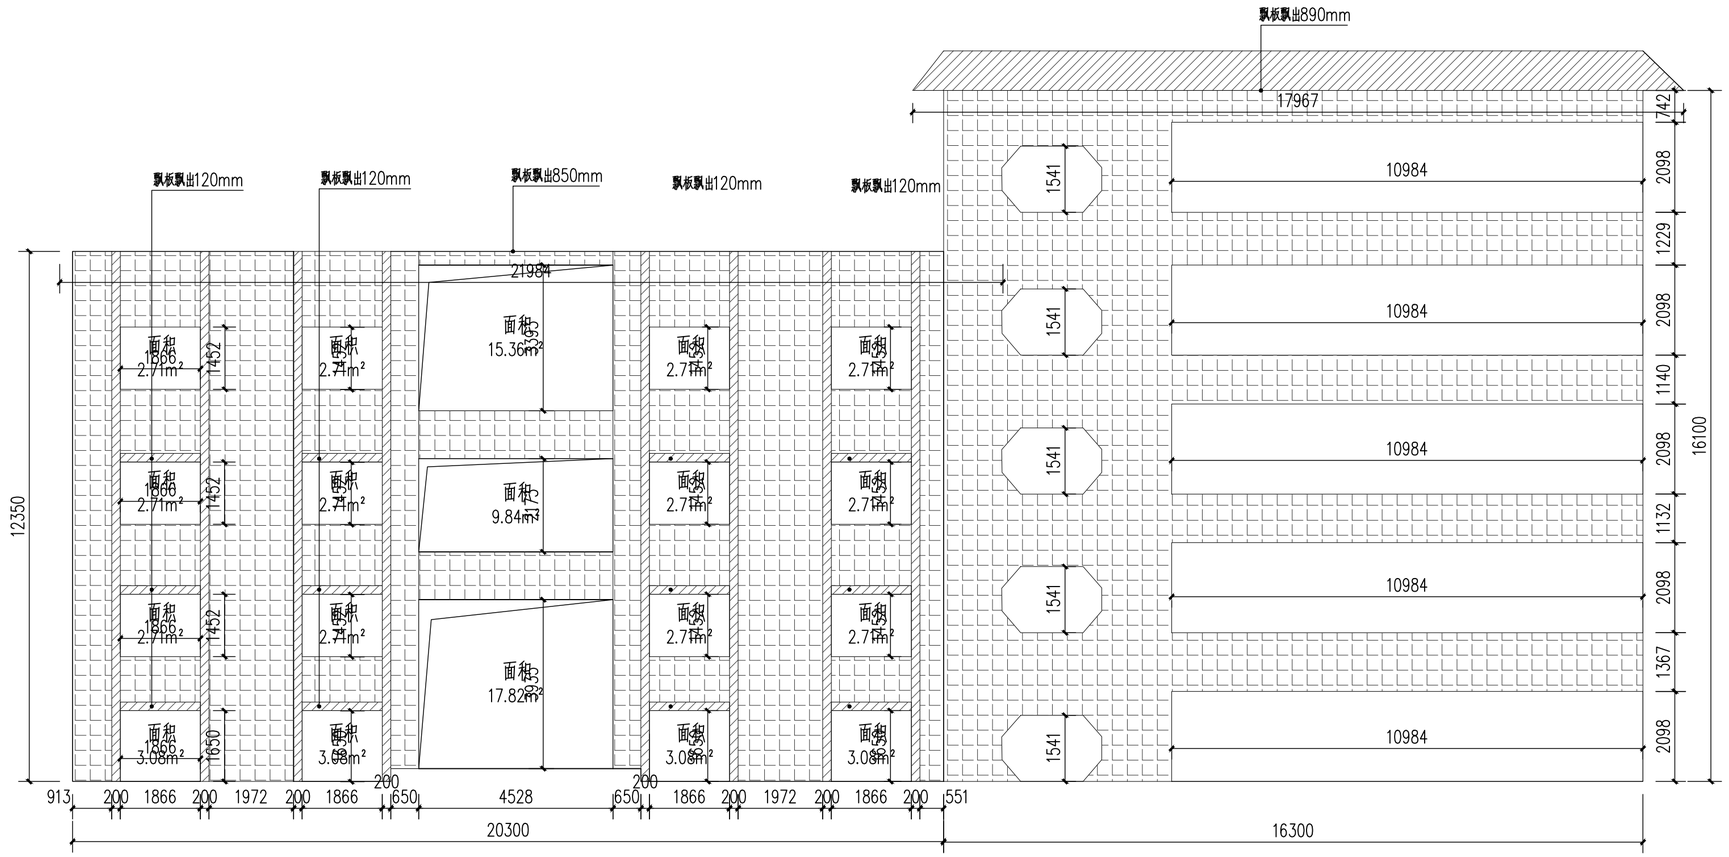

正面 1:100

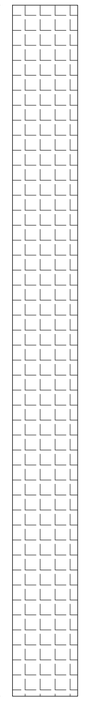


侧面 1:100

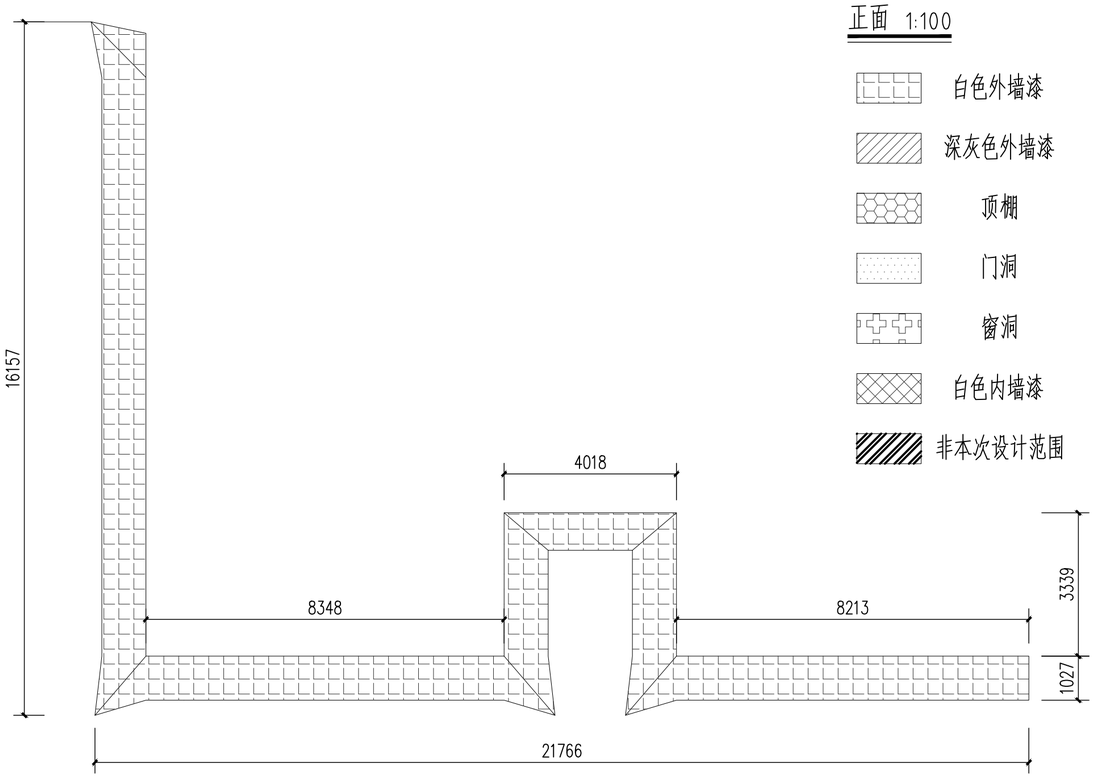

挑檐 1:100

- 白色外墙漆
- 深灰色外墙漆
- 顶棚
- 门洞
- 窗洞
- 白色内墙漆
- 非本次设计范围

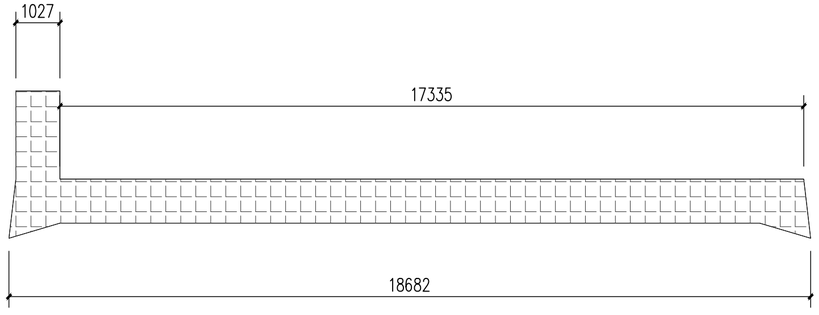

挑檐 1:100

备注：
1、本图尺寸以图上标注为准，不得以比例尺度量。
2、建设单位具备完整有效的规划、立项及相关批复手续后，本图方可用于施工，在此之前，本图仅适用于方案报批。
3、图纸加盖相应阶段出图章后有效，未经正规施工图审查机构审查，本图不得直接用于施工，仅供业主建设投资前估算建设造价之参考图。
4、使用本图时，应同时参照其它有关图纸及国家相关规范与标准图集，如发现有任何不明之处，应及时通知我公司。
5、本图之版权属中科华创国际工程设计顾问集团有限公司所有，未经本公司授权不得随意转交第三方，或以任何形式复制。

说明 illustrate

出图专用章 SEAL

四川省建设工程设计出图专用章
中科华创国际工程设计顾问集团有限公司
资质等级范围：建筑行业（建筑工程）甲级；
风景园林工程设计专项甲级
资质证书编号：A151031317 有效期至：2027年09月28日

注册盖章 SEAL

中华人民共和国一级注册建筑师
姓 名： 孙利铎
注册号： 5103131-013
有效期： 至 2027 年 02 月

施工图审查盖章 SEAL

设计证书编号： A151031317 A251022624
本图须加盖本公司出图签章 否则一律无效

设计单位

中科华创国际工程设计顾问集团有限公司
Zhongke Huachuang International Engineering Design Consulting Group Co., Ltd.

审定人/日期 AUTHORIZED FOR ISSUE BY /DATE		
审定人	马福桂	马福桂
审核人/日期 AUDITED BY /DATE		
审核人	孙利铎	孙利铎
设计总负责人 日期 PROJECT DIRECTOR /DATE		
设计总负责人	孙利铎	孙利铎
专业负责人/日期 DISCIPLINE RESPONSIBLE BY /DATE		
专业负责人	孙利铎	孙利铎
校对人/日期 CHECKED BY /DATE		
校对人	王世东	王世东
设计人/日期 DESIGNED BY /DATE		
设计人	梁飞业	梁飞业
制图人/日期 DESIGNED BY /DATE		
制图人	梁飞业	梁飞业

建设单位 CLIENT
仁化县市政工程公司

项目名称 PROJECT
广东省韶关市仁化县老旧小区改造项目（第四期）
老城区片更新改造一、二地块项目（高坪、武装部等片区）

子项名称 PROJECT


图名 DRAWING TITLE
健民口腔立面图2

工程编号 JOB NO.		阶段 STATUS	施工图设计
比例 SCALE	1:100	专业 DISCIPLINE	建筑
日期 DATE	2025、12	图号 DRAWING NO.	建施-02


档案号

电气 给排水 暖通 建筑 结构 会签


公路行业（公路）乙级 水利行业（河道整治）乙级 农林行业（农业综合开发工程）乙级 风景园林设计专项乙级
建筑行业（建筑工程）甲级 建筑行业（人防工程）乙级 市政行业（给水工程、排水工程、道路工程、桥梁工程、热力工程、环境卫生工程）乙级

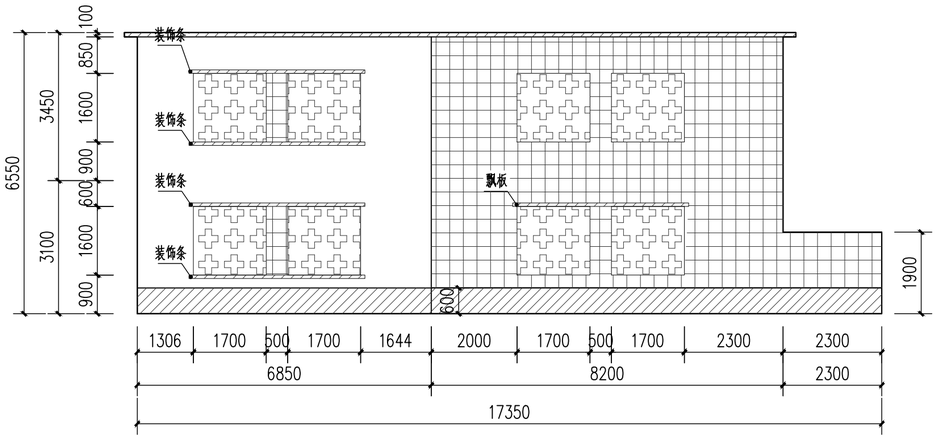


1号楼立面1 1:100

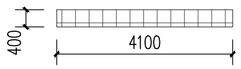


1号楼立面1飘板底部平面图 1:100

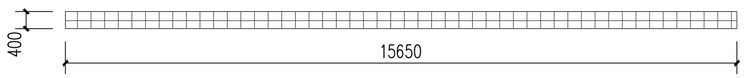


1号楼立面1飘板底部平面图 1:100

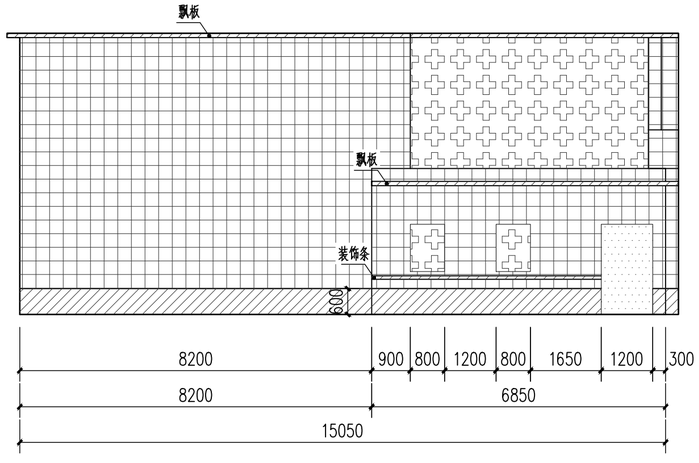


1号楼立面3 1:100

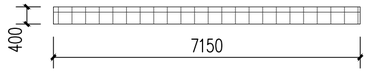


1号楼立面3飘板底部平面图 1:100

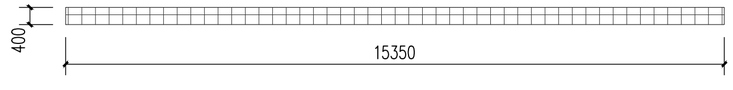


1号楼立面3飘板底部平面图 1:100

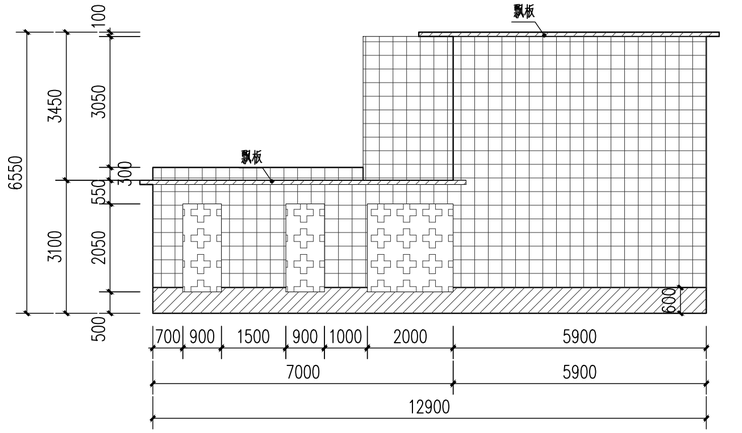


1号楼立面2 1:100

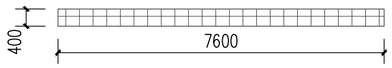


1号楼立面2飘板底部平面图 1:100

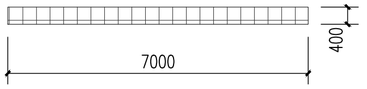

1号楼立面2飘板底部平面图 1:100

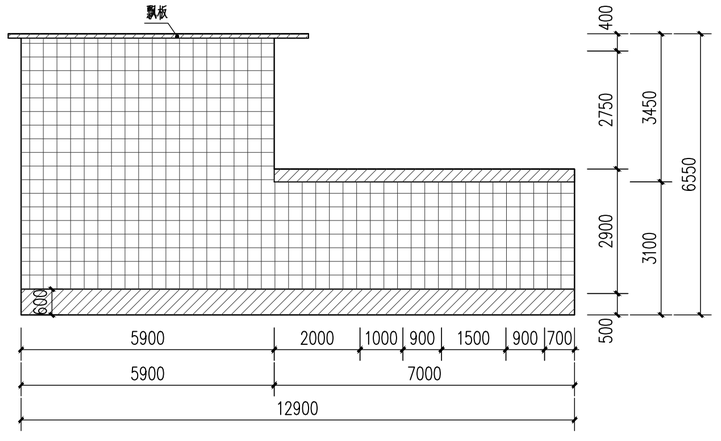

1号楼立面4 1:100

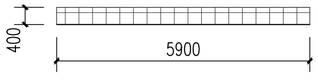

1号楼立面4飘板底部平面图 1:100

白色外墙漆

深灰色外墙漆

顶棚

门洞

窗洞

白色内墙漆

非本次设计范围

电气 给排水 暖通 建筑 结构 公签

公路行业（公路）乙级　水利行业（河道整治）乙级　农林行业（农业综合开发工程）乙级　风景园林设计专项乙级
建筑行业（建筑工程）甲级　建筑行业（人防工程）乙级　市政行业（给水工程、排水工程、道路工程、桥梁工程、热力工程、环境卫生工程）乙级

备注：
1、本图尺寸以图上标注为准，不得以比例尺度量。
2、建设单位具备完整有效的规划、立项及相关批复手续后，本图方可用于施工，在此之前，本图仅适用于方案报批。
3、图纸加盖相应阶段出图章后有效，未经正规施工图审查机构审查，本图不得直接用于施工，仅供业主建设投资前估算建设造价之参考图。
4、使用本图时，应同时参照其它有关图纸及国家相关规范与标准图集，如发现有任何不明之处，应及时通知我公司。
5、本图之版权属中科华创国际工程设计顾问集团有限公司所有，未经本公司授权不得随意转交第三方，或以任何形式复制。

说明 illustrate

出图专用章 SEAL

四川省建设工程设计出图专用章
中科华创国际工程设计顾问集团有限公司
资质等级范围：建筑行业（建筑工程）甲级；
风景园林工程设计专项甲级
资质证书编号：A151031317 有效期至：2027年09月28日

注册盖章 SEAL

中华人民共和国一级注册建筑师
姓 名： 孙利铎
注册号： 5103131-013
有效期： 至 2027 年 02 月

施工图审查盖章 SEAL

设计证书编号： A151031317 A251022624
本图须加盖本公司出图签章　否则一律无效

设计单位

中科华创国际工程设计顾问集团有限公司
Zhongke Huachuang International Engineering Design Consulting Group Co.,Ltd.

审定人/日期 AUTHORIZED FOR ISSUE BY /DATE		
审定人	马福桂	马福桂
审核人/日期 AUDITED BY /DATE		
审核人	孙利铎	孙利铎
设计总负责人 日期 PROJECT DIRECTOR /DATE		
设计总负责人	孙利铎	孙利铎
专业负责人/日期 DISCIPLINE RESPONSIBLE BY /DATE		
专业负责人	孙利铎	孙利铎
校对人/日期 CHECKED BY /DATE		
校对人	王世东	王世东
设计人/日期 DESIGNED BY /DATE		
设计人	梁飞业	梁飞业
制图人/日期 DESIGNED BY /DATE		
制图人	梁飞业	梁飞业

建设单位 CLIENT
仁化县市政工程公司


项目名称 PROJECT
广东省韶关市仁化县老旧小区改造项目（第四期）
老城区片更新改造一、二地块项目（高坪、武装部等片区）

子项名称 PROJECT


图名 DRAWING TITLE
仁化武装部1号楼

工程编号 JOB NO.		阶段 STATUS	施工图设计
比例 SCALE	1:100	专业 DISCIPLINE	建筑
日期 DATE	2025、12	图号 DRAWING NO.	建施-01


档案号

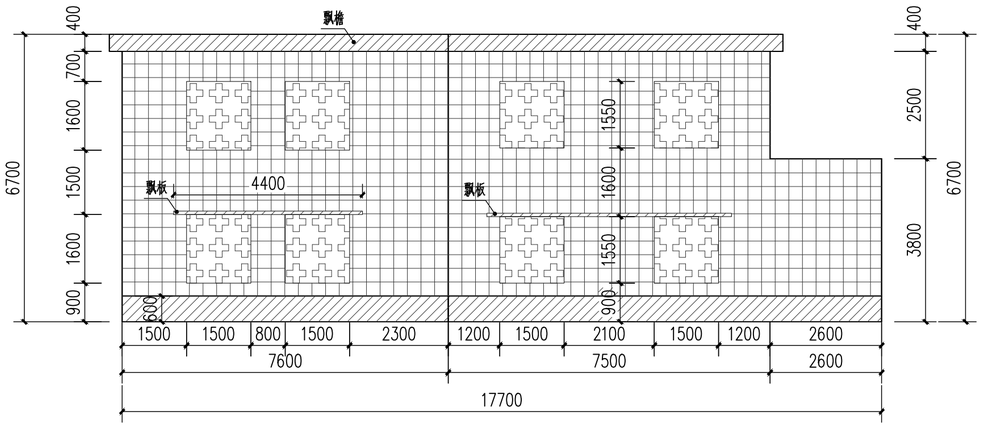


2号楼立面1 1:100

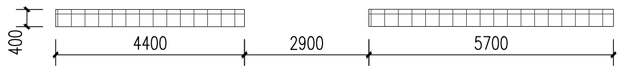


2号楼立面1飘板底部平面图 1:100

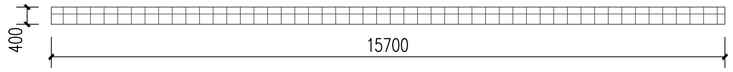


2号楼立面1飘檐底部平面图 1:100

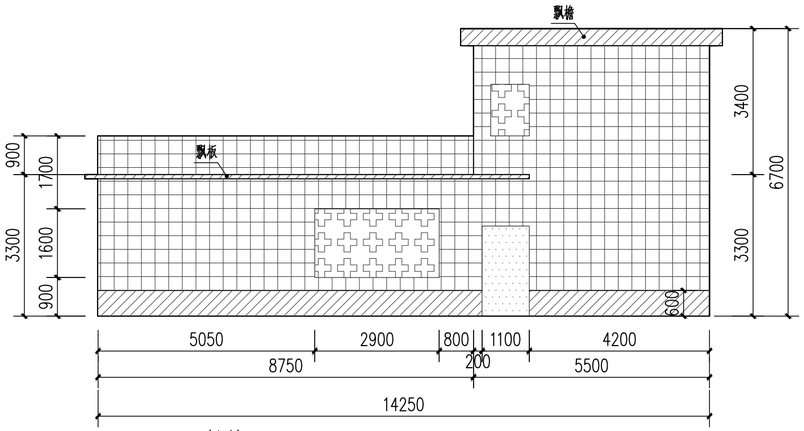


2号楼立面2 1:100

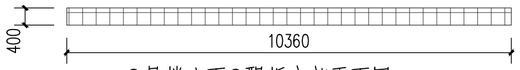


2号楼立面2飘板底部平面图 1:100

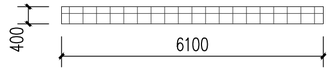


2号楼立面2飘檐底部平面图 1:100

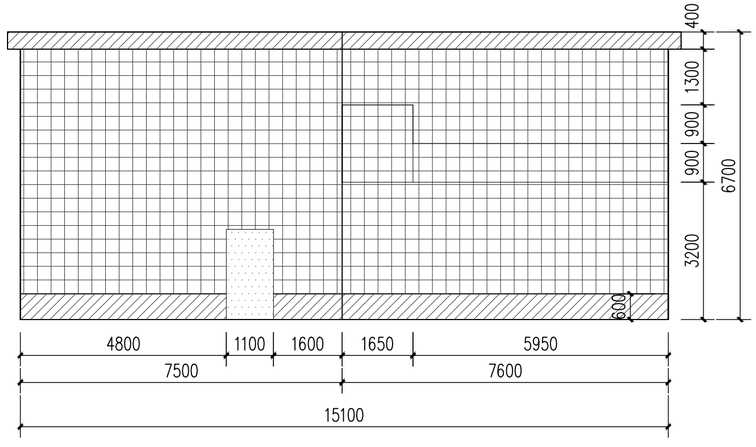

2号楼立面3 1:100

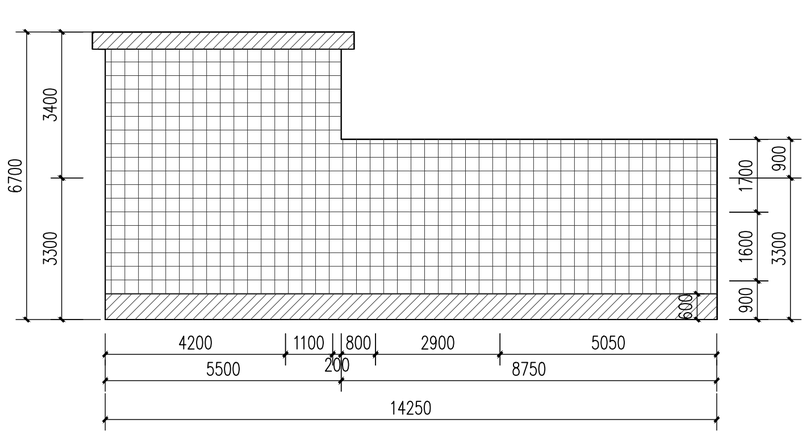

2号楼立面4 1:100

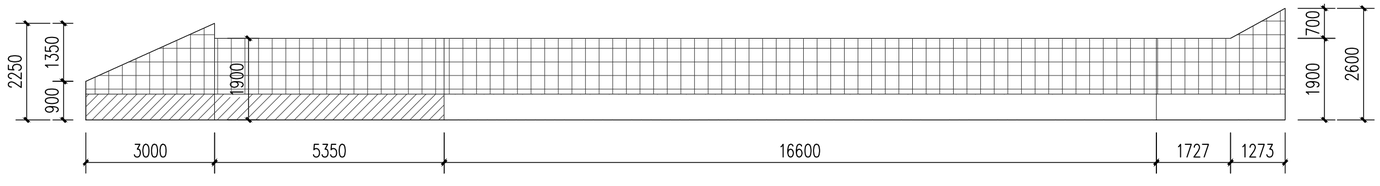

A156立面 1:100

白色外墙漆

深灰色外墙漆

顶棚

门洞

窗洞

白色内墙漆

非本次设计范围

电气 给排水 暖通 建筑 结构 公签

公路行业（公路）乙级　水利行业（河道整治）乙级　农林行业（农业综合开发工程）乙级　风景园林设计专项乙级
建筑行业（建筑工程）甲级　建筑行业（人防工程）乙级　市政行业（给水工程、排水工程、道路工程、桥梁工程、热力工程、环境卫生工程）乙级

备注：
1、本图尺寸以图上标注为准，不得以比例尺度量。
2、建设单位具备完整有效的报建、立项及相关批复手续后，本图方可用于施工，在此之前，本图仅适用于方案报批。
3、图纸加盖相应阶段出图章后有效，未经正规施工图审查机构审查，本图不得直接用于施工，仅供业主建设投资前估算建设造价之参考图。
4、使用本图时，应同时参照其它有关图纸及国家相关规范与标准图集，如发现有任何不明之处，应及时通知我公司。
5、本图之版权属中科华创国际工程设计顾问集团有限公司所有，未经本公司授权不得随意转交第三方，或以任何形式复制。

说明 illustrate

出图专用章 SEAL

四川省建设工程设计出图专用章
中科华创国际工程设计顾问集团有限公司
资质等级范围：建筑行业（建筑工程）甲级；
风景园林工程设计专项甲级
资质证书编号：A151031317 有效期至：2027年09月28日

注册盖章 SEAL

中华人民共和国一级注册建筑师
姓 名： 孙利铎
注册号： 5103131-013
有效期： 至 2027 年 02 月

施工图审查盖章 SEAL

设计证书编号： A151031317 A251022624
本图须加盖本公司出图签章　否则一律无效

设计单位

中科华创国际工程设计顾问集团有限公司
Zhongke Huachuang International Engineering Design Consulting Group Co.,Ltd.

审定人/日期 AUTHORIZED FOR ISSUE BY /DATE		
审定人	马福桂	马福桂
审核人/日期 AUDITED BY /DATE		
审核人	孙利铎	孙利铎
设计总负责人 日期 PROJECT DIRECTOR /DATE		
设计总负责人	孙利铎	孙利铎
专业负责人/日期 DISCIPLINE RESPONSIBLE BY /DATE		
专业负责人	孙利铎	孙利铎
校对人/日期 CHECKED BY /DATE		
校对人	王世东	王世东
设计人/日期 DESIGNED BY /DATE		
设计人	梁飞业	梁飞业
制图人/日期 DESIGNED BY /DATE		
制图人	梁飞业	梁飞业

建设单位 CLIENT
仁化县市政工程公司


项目名称 PROJECT
广东省韶关市仁化县老旧小区改造项目（第四期）
老城区片更新改造一、二地块项目（高坪、武装部等片区）

子项名称 PROJECT


图名 DRAWING TITLE
仁化武装部2号楼、156立面图

工程编号 JOB NO.		阶段 STATUS	施工图设计
比例 SCALE	1:100	专业 DISCIPLINE	建筑
日期 DATE	2025、12	图号 DRAWING NO.	建施-02

档案号

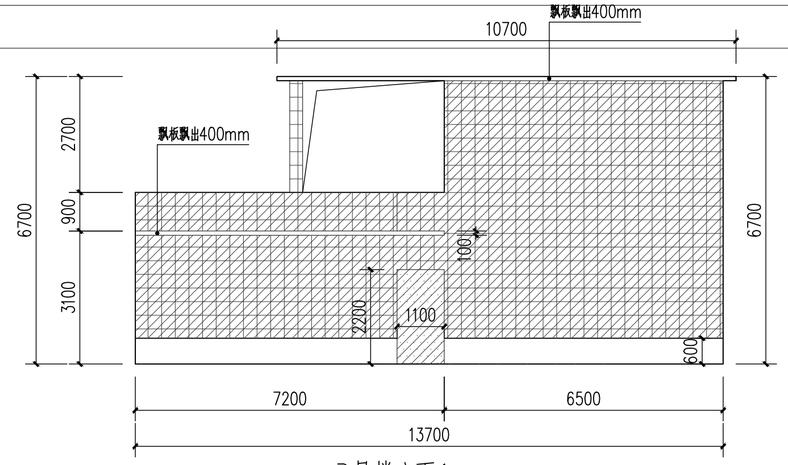


3号楼立面1 1:100

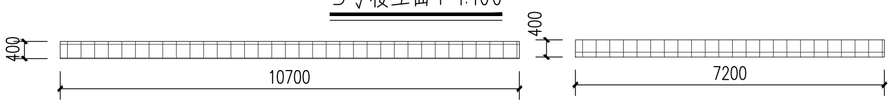


3号楼立面1飘檐底部平面图 1:100


3号楼立面1飘板底部平面图 1:100

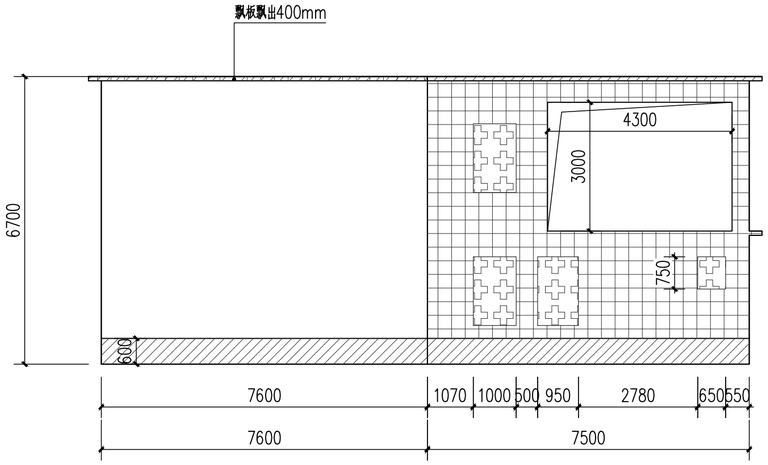


3号楼立面3 1:100

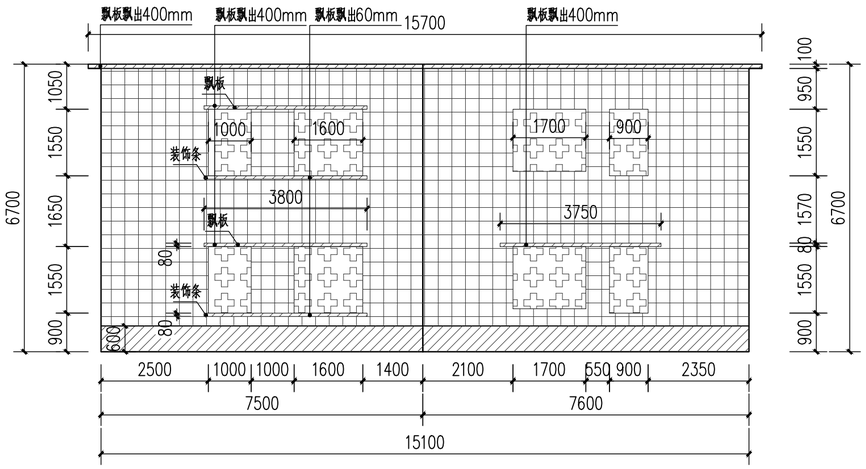


3号楼立面2 1:100

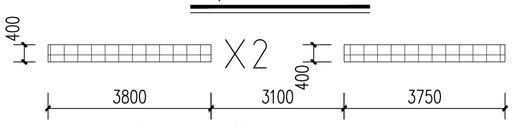


3号楼立面2飘板底部平面图 1:100

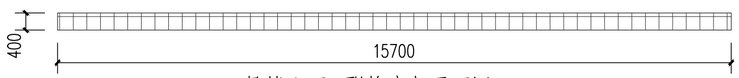

3号楼立面2飘檐底部平面图 1:100

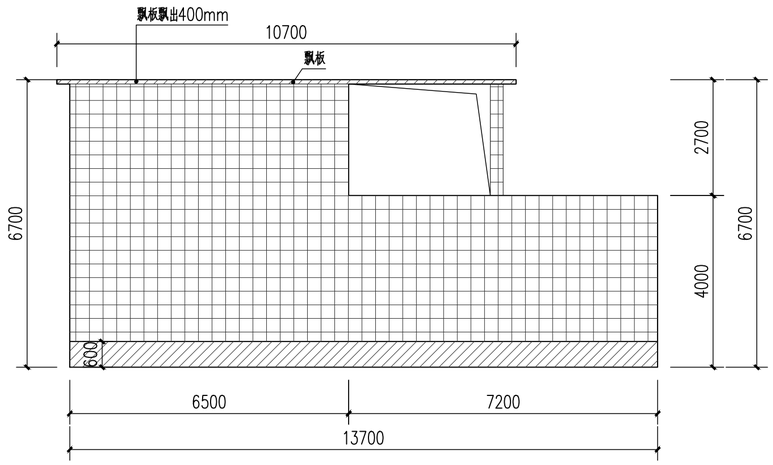

3号楼立面4 1:100

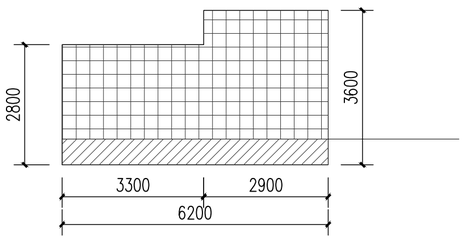

A155立面 1:100

白色外墙漆

深灰色外墙漆

顶棚

门洞

窗洞

白色内墙漆

非本次设计范围

备注：

1、本图尺寸以图上标注为准，不得以比例尺度量。

2、建设单位具备完整有效的规划、立项及相关批复手续后，本图方可用于施工，在此之前，本图仅适用于方案报批。

3、图纸加盖相应阶段出图章后有效，未经正规施工图审查机构审查，本图不得直接用于施工，仅供业主建设投资前估算建设造价之参考图。

4、使用本图时，应同时参照其它有关图纸及国家相关规范与标准图集，如发现有任何不明之处，应及时通知我公司。

5、本图之版权属中科华创国际工程设计顾问集团有限公司所有，未经本公司授权不得随意转交第三方，或以任何形式复制。

说明 illustrate

出图专用章 SEAL

四川省建设工程设计出图专用章

中科华创国际工程设计顾问集团有限公司

资质等级范围：建筑行业（建筑工程）甲级；

风景园林工程设计专项甲级

资质证书编号：A151031317 有效期至：2027年09月28日

注册盖章 SEAL

中华人民共和国一级注册建筑师

姓 名： 孙利铎

注册号： 5103131-013

有效期： 至 2027 年 02 月

施工图审查盖章 SEAL

设计证书编号： A151031317 A251022624

本图须加盖本公司出图签章 否则一律无效

设计单位

中科华创国际工程设计顾问集团有限公司

Zhongke Huachuang International Engineering Design Consulting Group Co., Ltd.

审定人/日期 AUTHORIZED FOR ISSUE BY /DATE		
审定人	马福桂	马福桂
审核人/日期 AUDITED BY /DATE		
审核人	孙利铎	孙利铎
设计总负责人 日期 PROJECT DIRECTOR /DATE		
设计总负责人	孙利铎	孙利铎
专业负责人/日期 DISCIPLINE RESPONSIBLE BY /DATE		
专业负责人	孙利铎	孙利铎
校对人/日期 CHECKED BY /DATE		
校对人	王世东	王世东
设计人/日期 DESIGNED BY /DATE		
设计人	梁飞业	梁飞业
制图人/日期 DESIGNED BY /DATE		
制图人	梁飞业	梁飞业

建设单位 CLIENT

仁化县市政工程公司

项目名称 PROJECT

广东省韶关市仁化县老旧小区改造项目（第四期）

老城区片更新改造一、二地块项目（高坪、武装部等片区）

子项名称 PROJECT

图名 DRAWING TITLE


仁化武装部3号楼、155立面图

工程编号 JOB NO.		阶段 STATUS	施工图设计
比例 SCALE	1:100	专业 DISCIPLINE	建筑
日期 DATE	2025.12	图号 DRAWING NO.	建施-03


会签栏：建筑 结构 电气 给排水 暖通

公路行业（公路）乙级 水利行业（河道整治）乙级 农林行业（农业综合开发工程）乙级 风景园林设计专项乙级


建筑行业（建筑工程）甲级 建筑行业（人防工程）乙级 市政行业（给水工程、排水工程、道路工程、桥梁工程、热力工程、环境卫生工程）乙级

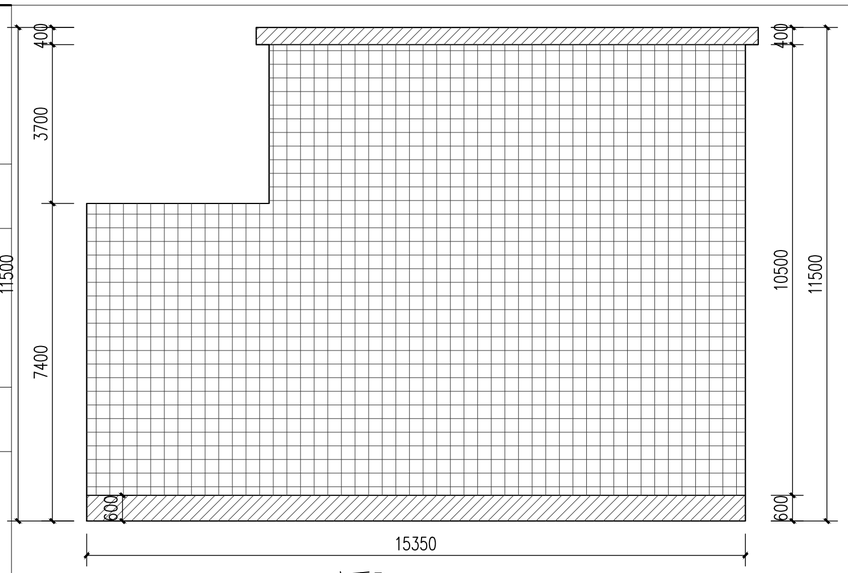


立面3 1:100

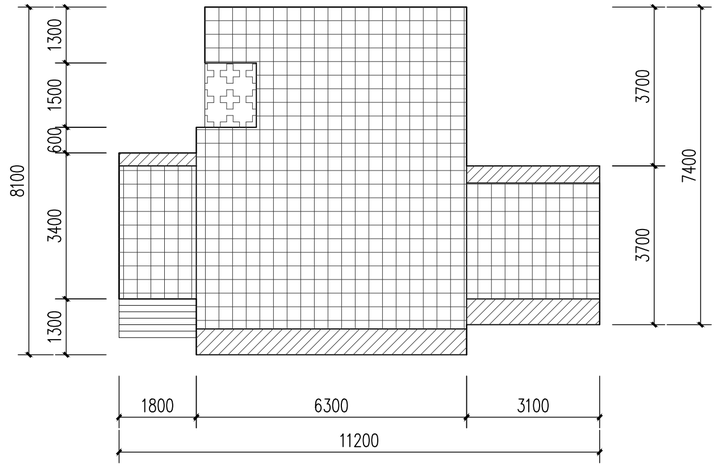


立面4 1:100

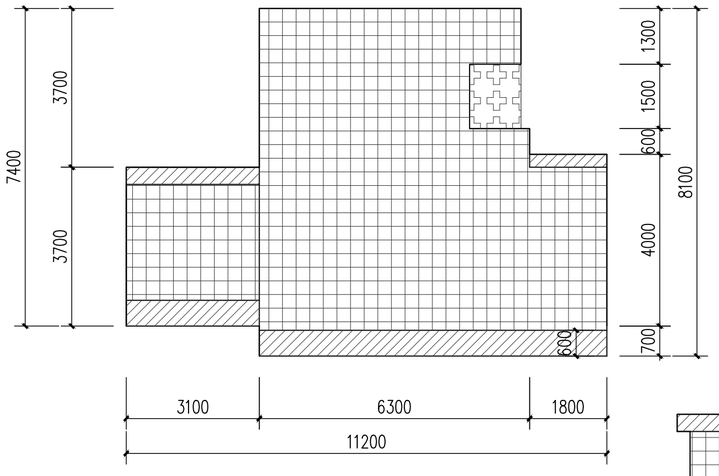

立面1 1:100

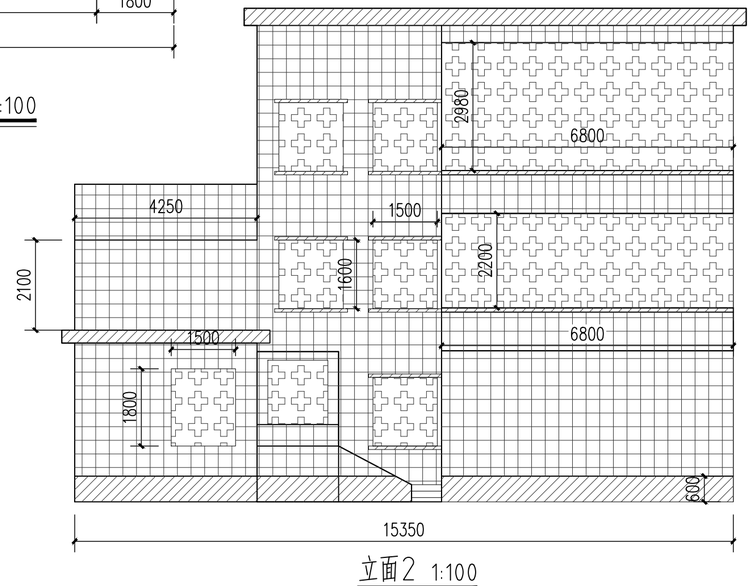

立面2 1:100

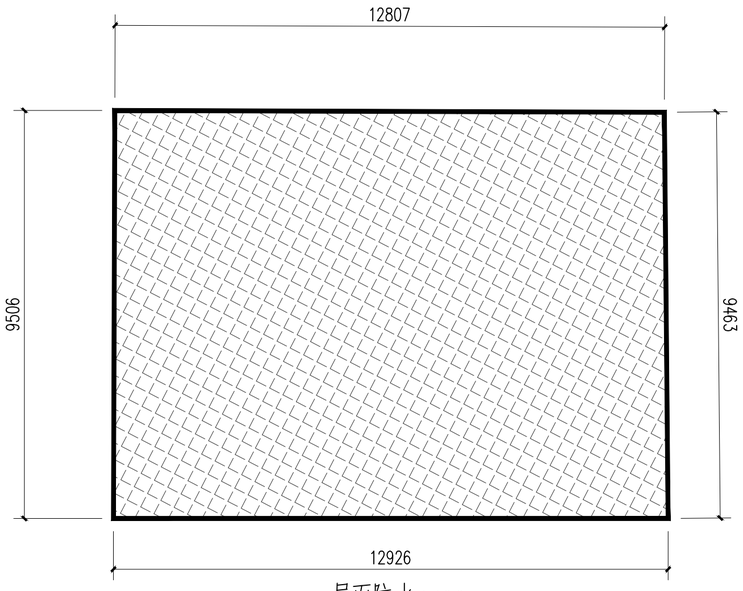

屋面防水 1:100

白色外墙漆

深灰色外墙漆

顶棚

门洞

窗洞

白色内墙漆

非本次设计范围

备注：

1、本图尺寸以图上标注为准，不得以比例尺度量。

2、建设单位具备完整有效的规划、立项及相关批复手续后，本图方可用于施工，在此之前，本图仅适用于方案报批。

3、图纸加盖相应阶段出图章后有效，未经正规施工图审查机构审查，本图不得直接用于施工，仅供业主建设投资前估算建设造价之参考图。

4、使用本图时，应同时参照其它有关图纸及国家相关规范与标准图集，如发现有任何不明之处，应及时通知我公司。

5、本图之版权属中科华创国际工程设计顾问集团有限公司所有，未经本公司授权不得随意转交第三方，或以任何形式复制。

说明 illustrate

出图专用章 SEAL

四川省建设工程设计出图专用章

中科华创国际工程设计顾问集团有限公司

资质等级范围：建筑行业（建筑工程）甲级；

风景园林工程设计专项甲级

资质证书编号：A151031317 有效期至：2027年09月28日

注册盖章 SEAL

中华人民共和国一级注册建筑师

姓 名： 孙利铎

注册号： 5103131-013

有效期： 至 2027 年 02 月

施工图审查盖章 SEAL

设计证书编号： A151031317 A251022624

本图须加盖本公司出图签章 否则一律无效

设计单位

中科华创国际工程设计顾问集团有限公司

Zhongke Huachuang International Engineering Design Consulting Group Co., Ltd.

审定人/日期 AUTHORIZED FOR ISSUE BY /DATE	审定人	马福桂
审核人/日期 AUDITED BY /DATE	审核人	孙利铎
设计总负责人 日期 PROJECT DIRECTOR /DATE	设计总负责人	孙利铎
专业负责人/日期 DISCIPLINE RESPONSIBLE BY /DATE	专业负责人	孙利铎
校对人/日期 CHECKED BY /DATE	校对人	王世东
设计人/日期 DESIGNED BY /DATE	设计人	梁飞业
制图人/日期 DESIGNED BY /DATE	制图人	梁飞业

建设单位 CLIENT

仁化县市政工程公司

项目名称 PROJECT

广东省韶关市仁化县老旧小区改造项目（第四期）

老城区片更新改造一、二地块项目（高坪、武装部等片区）

子项名称 PROJECT

图名 DRAWING TITLE

仁化中学旁

工程编号 JOB NO.		阶段 STATUS	施工图设计
比例 SCALE	1:100	专业 DISCIPLINE	建筑
日期 DATE	2025.12	图号 DRAWING NO.	建施-01

档案号

电气 给排水 暖通 建筑 结构 公签

公路行业（公路）乙级 水利行业（河道整治）乙级 农林行业（农业综合开发工程）乙级 风景园林设计专项乙级

建筑行业（建筑工程）甲级 建筑行业（人防工程）乙级 市政行业（给水工程、排水工程、道路工程、桥梁工程、热力工程、环境卫生工程）乙级